DP001

1:100

-3.00 NAP

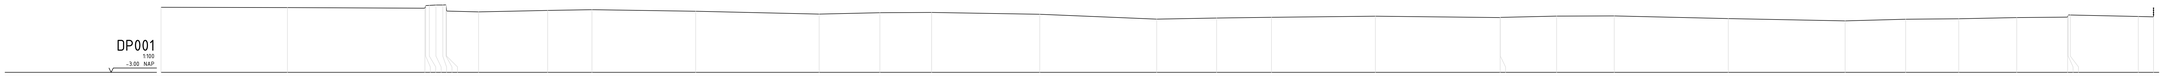

| | | |