


INDIEN NIET NADER AANGEGEVEN:
LEIDINGEN HO7VU-2,5/YMvK 3x2,5/YMvK 5x2,5

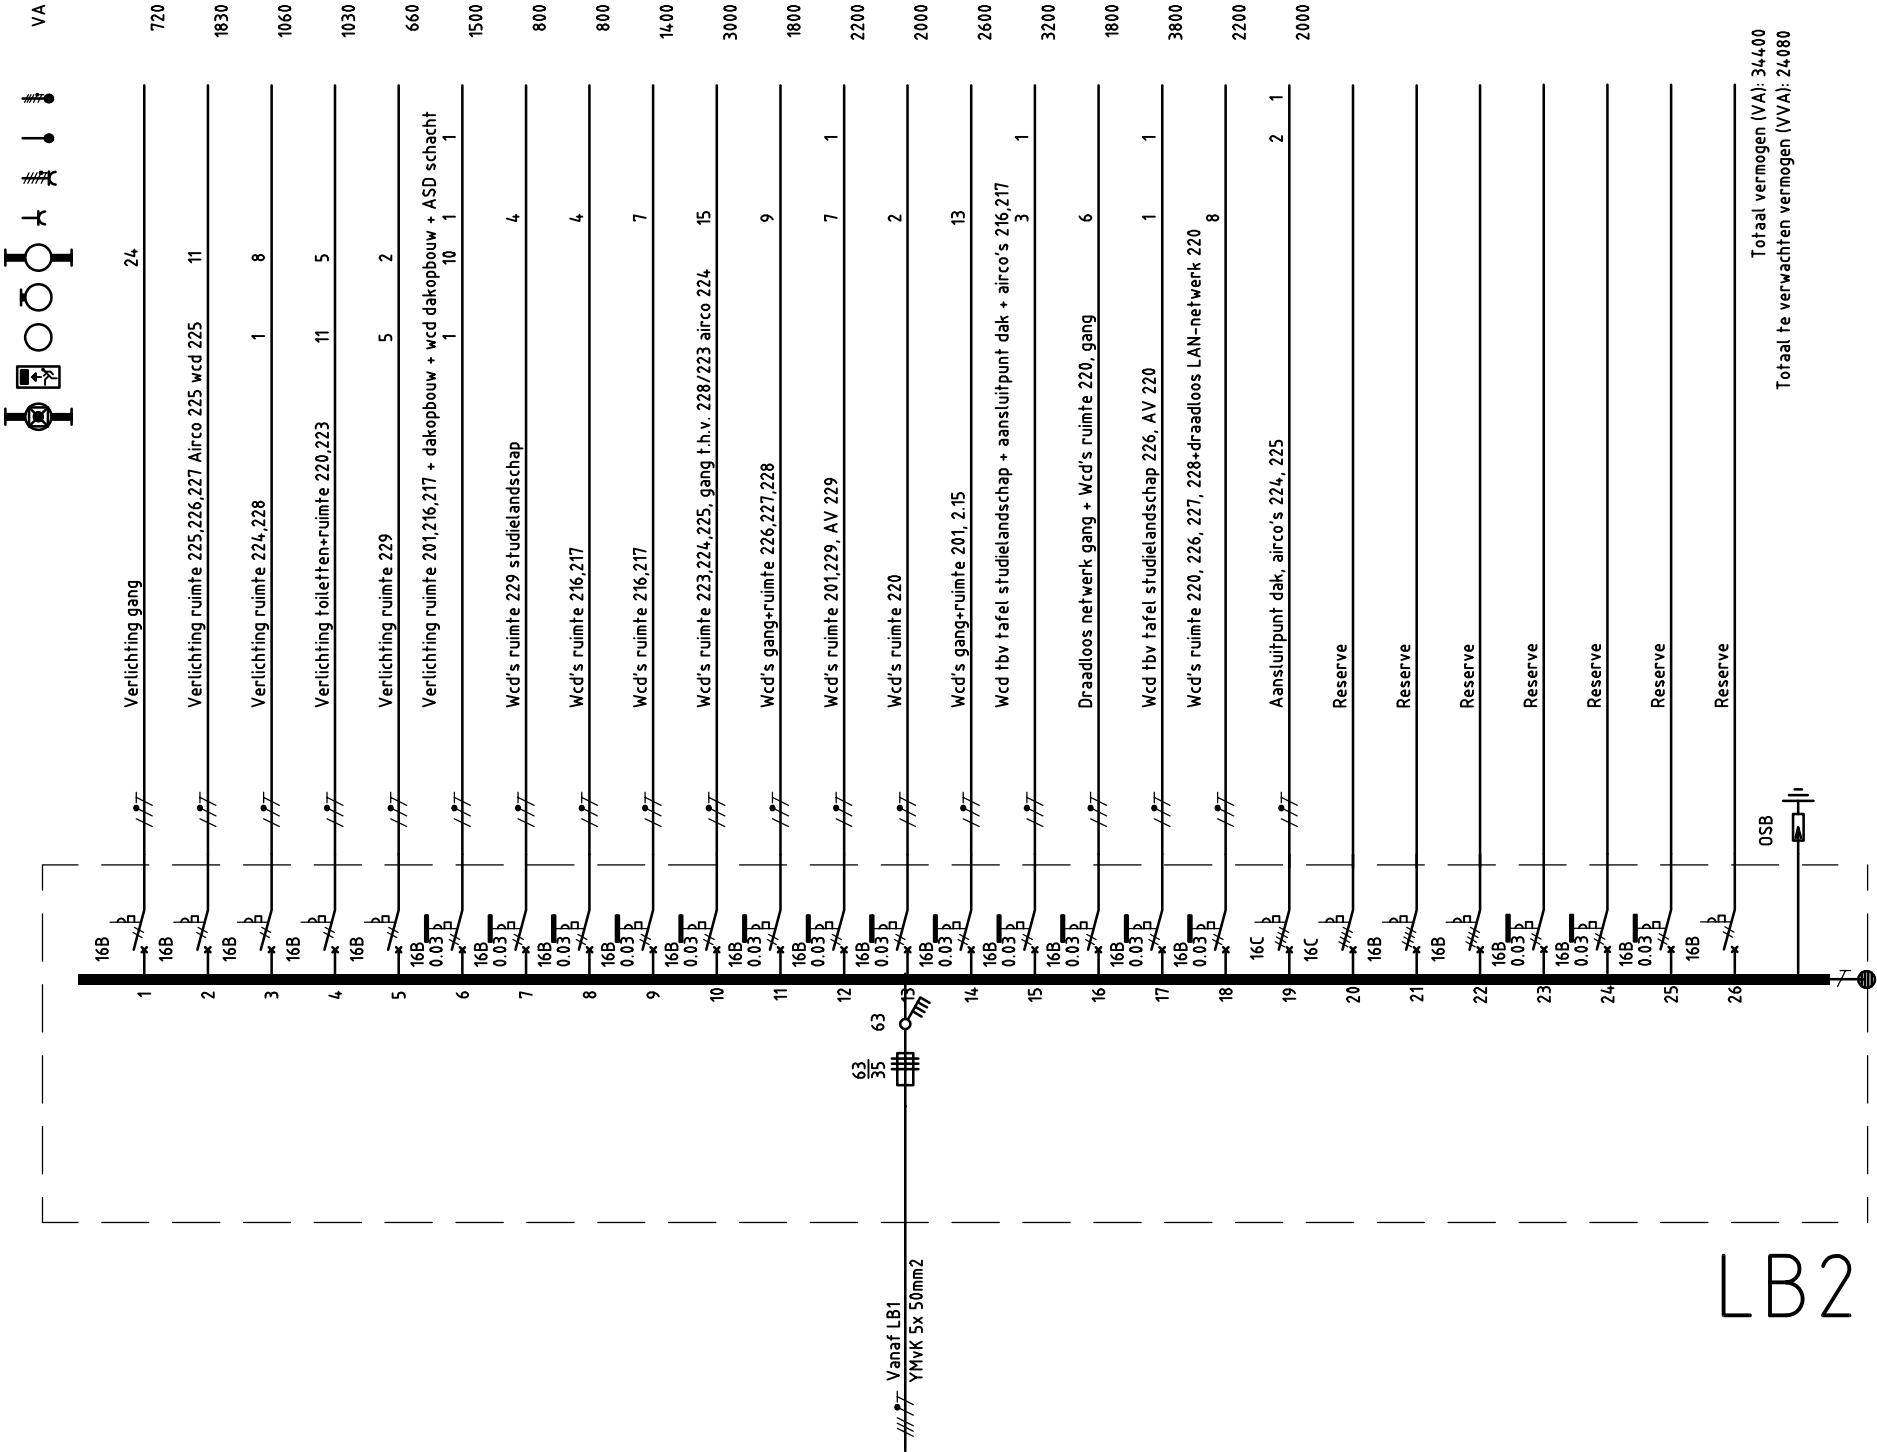

Totaal vermogen (VA): 34,400
Totaal te verwachten vermogen (VVA): 24,080

Plaats	Utrecht	Code	Datum	Bedrijfsnaam	Omschrijving wijziging	
Onderwerpcodes	5010	G	2-12-19	Verweij (DE) 20190525	Wijziging groep 13,16,17	
Discipline	E	H	8-9-20	PP_AO	Wijz. nav. inv. en rev. GH d.d. 18-05-2020	
Status	Exploitatie	I	12-3-21	Building Services Amersfoort	Diverse wijzigingen	
Gebouwnaam	Bijlhouwerstraat 6-8			Origineel bedrijf	Verweij	
Onderwerp	Installatieschema verdeelkast LB2 2e verdieping			Bestandsnaam	2601E02_5010Si_LB2.dwg	
	Universiteit Utrecht			Origineel tek.-nr.	2601E02_5010Si_LB2	
				Eerste uitgave	24-7-02	
				Regio	Binnenstad	
				Adres	Bijlhouwerstraat 6-8	
				Tekeningnummer	2601E02_5010Si_LB2	
Universitaire Bestuursdienst			Papierformaat	A3	Schaal	N.v.t.
De Universiteit Utrecht kan er niet voor instaan dat haar tekeningen altijd overeenstemmen met de werkelijke situatie. Zij aanvaardt geen enkele aansprakelijkheid voor schade voortvloeiend uit onjuiste gegevens op haar tekeningen. De ontvanger is zelf verantwoordelijk voor het controleren van de tekening aan de hand van een opname ter plaatse.						