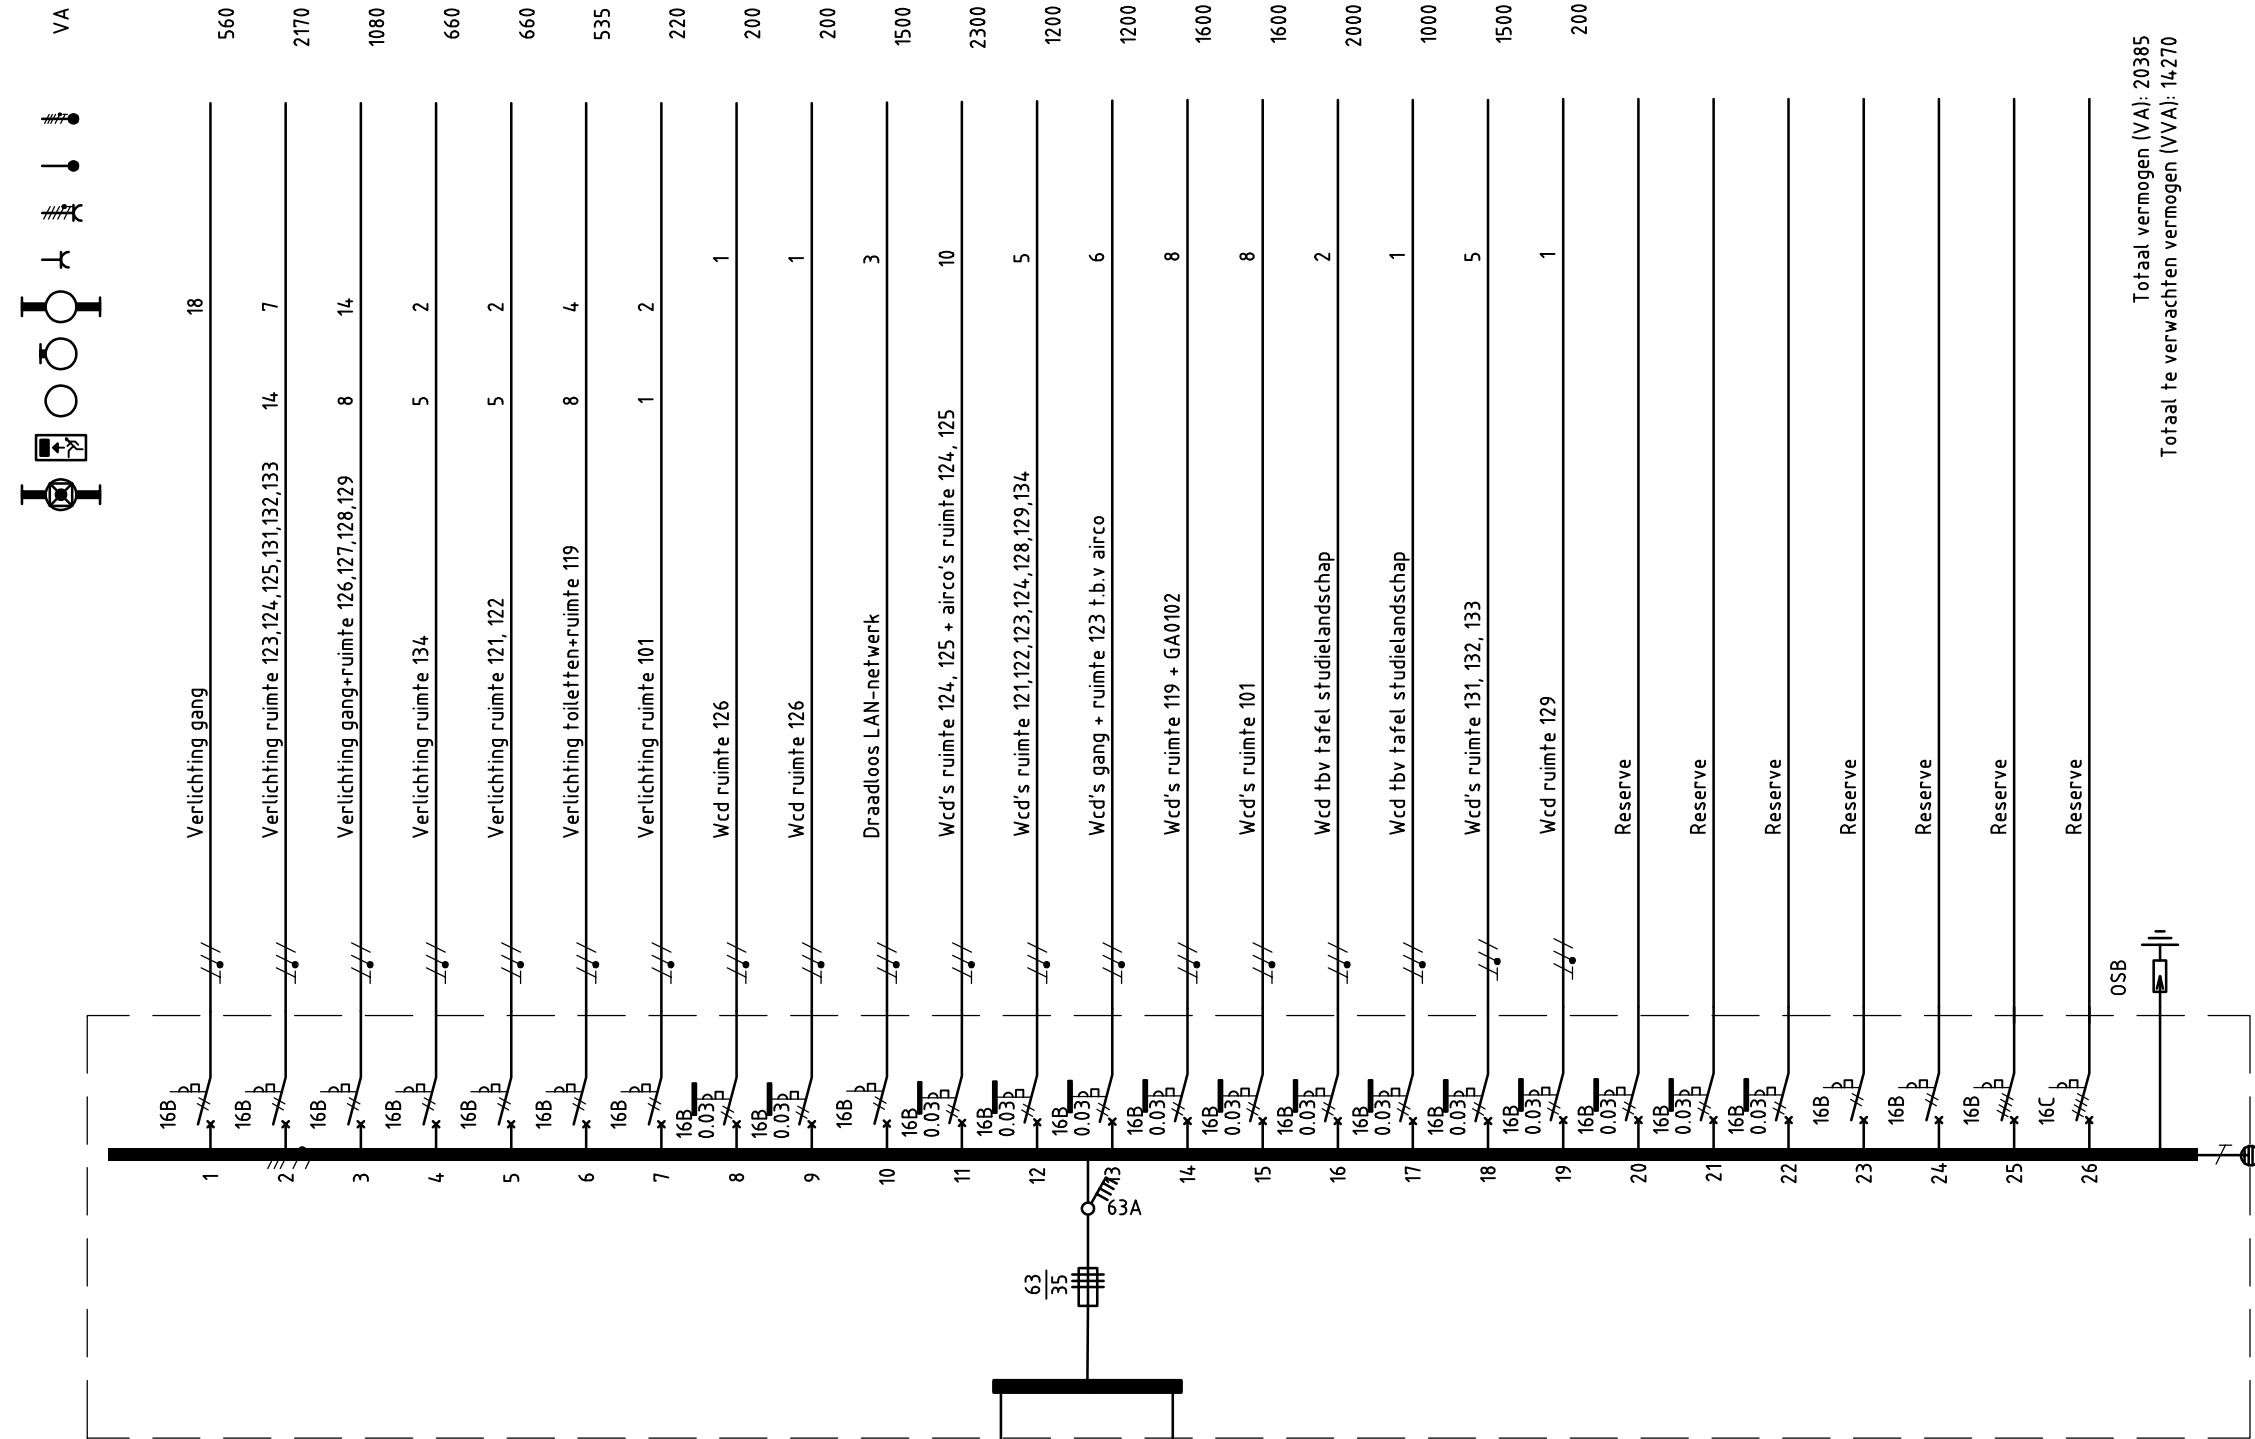


VA

INDIEN NIET NADER AANGEGEVEN:
LEIDINGEN HO7VU-2,5/YMvK 3x2,5/YMvK 5x2,5

LB1

Totaal vermogen (VA): 20385
Totaal te verwachten vermogen (VVA): 14270

Plaats	Utrecht	Code	Datum	Bedrijfsnaam	Omschrijving wijziging
Onderwerpcode	5010	E	7-5-20	PP_AO	Wijz. nav. invent. en rev. Verweij d.d. 08-01-'14
Discipline	E	F	23-10-20	PP_AO	Wijz. n.a.v. rev. GH d.d. 18-05-2020
Status	Exploitatie	G	12-3-21	Building Services Amersfoort	Diverse wijzigingen
Gebouwnaam	Bijlhouwerstraat 6-8			Origineel bedrijf	Verweij
Onderwerp	Installatieschema verdeelkast LB1 1e verdieping			Bestandsnaam	2601E01_5010Si_LB1.dwg
				Origineel tek.-nr.	310-1b
				Eerste uitgave	4-4-16
				Regio	Binnenstad
				Adres	Bijlhouwerstraat 6-8
				Tekeningnummer	2601E01_5010Si_LB1
				Papierformaat	A3
				Schaal	n.v.t.



Universiteit Utrecht

Universitaire Bestuursdienst

De Universiteit Utrecht kan er niet voor instaan dat haar tekeningen altijd overeenstemmen met de werkelijke situatie. Zij aanvaardt geen enkele aansprakelijkheid voor schade voortvloeiend uit onjuiste gegevens op haar tekeningen. De ontvanger is zelf verantwoordelijk voor het controleren van de tekening aan de hand van een opname ter plaatse.