



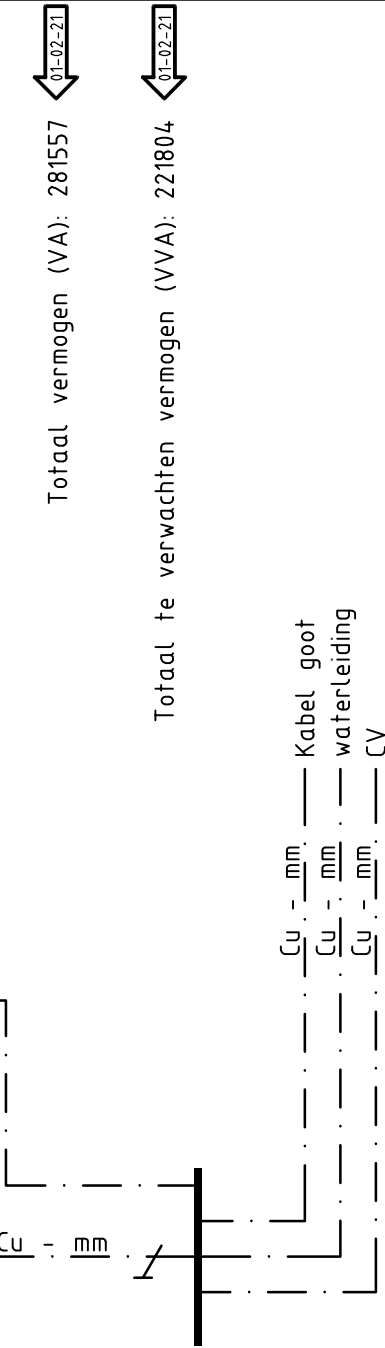

Opmerking bij wijzigingscode A:

Voor het vervaardigen van dit installatieschema zijn tijdens de inspectie geen metingen verricht. Informatie m.b.t. vermogens(codes), schakeling van groepen, isolatieweerstanden, etc. is daardoor niet gecontroleerd.

Plaats	Utrecht	Code	Datum	Bedrijfsnaam	Omschrijving wijziging
Onderwerpcode	5010	A	01-02-21	PP_AO	Wijz. nav. inv. en rev. GH dd. 18-05-20/09-12-20
Discipline	E				
Status	Exploitatie				
Gebouwnaam	Bijlhouwerstraat 6-8			Origineel bedrijf	Verweij
Onderwerp	Installatieschema verdeelkast HKL			Bestandsnaam	2601E00_5010Si_HKL.dwg
	Begane grond			Origineel tek.-nr.	300-1
				Eerste uitgave	24-07-02
				Regio	Binnenstad
				Adres	Bijlhouwerstraat 6-8
				Tekeningnummer	2601E00_5010Si_HKL
				Papierformaat	A3
				Schaal	N.v.t.

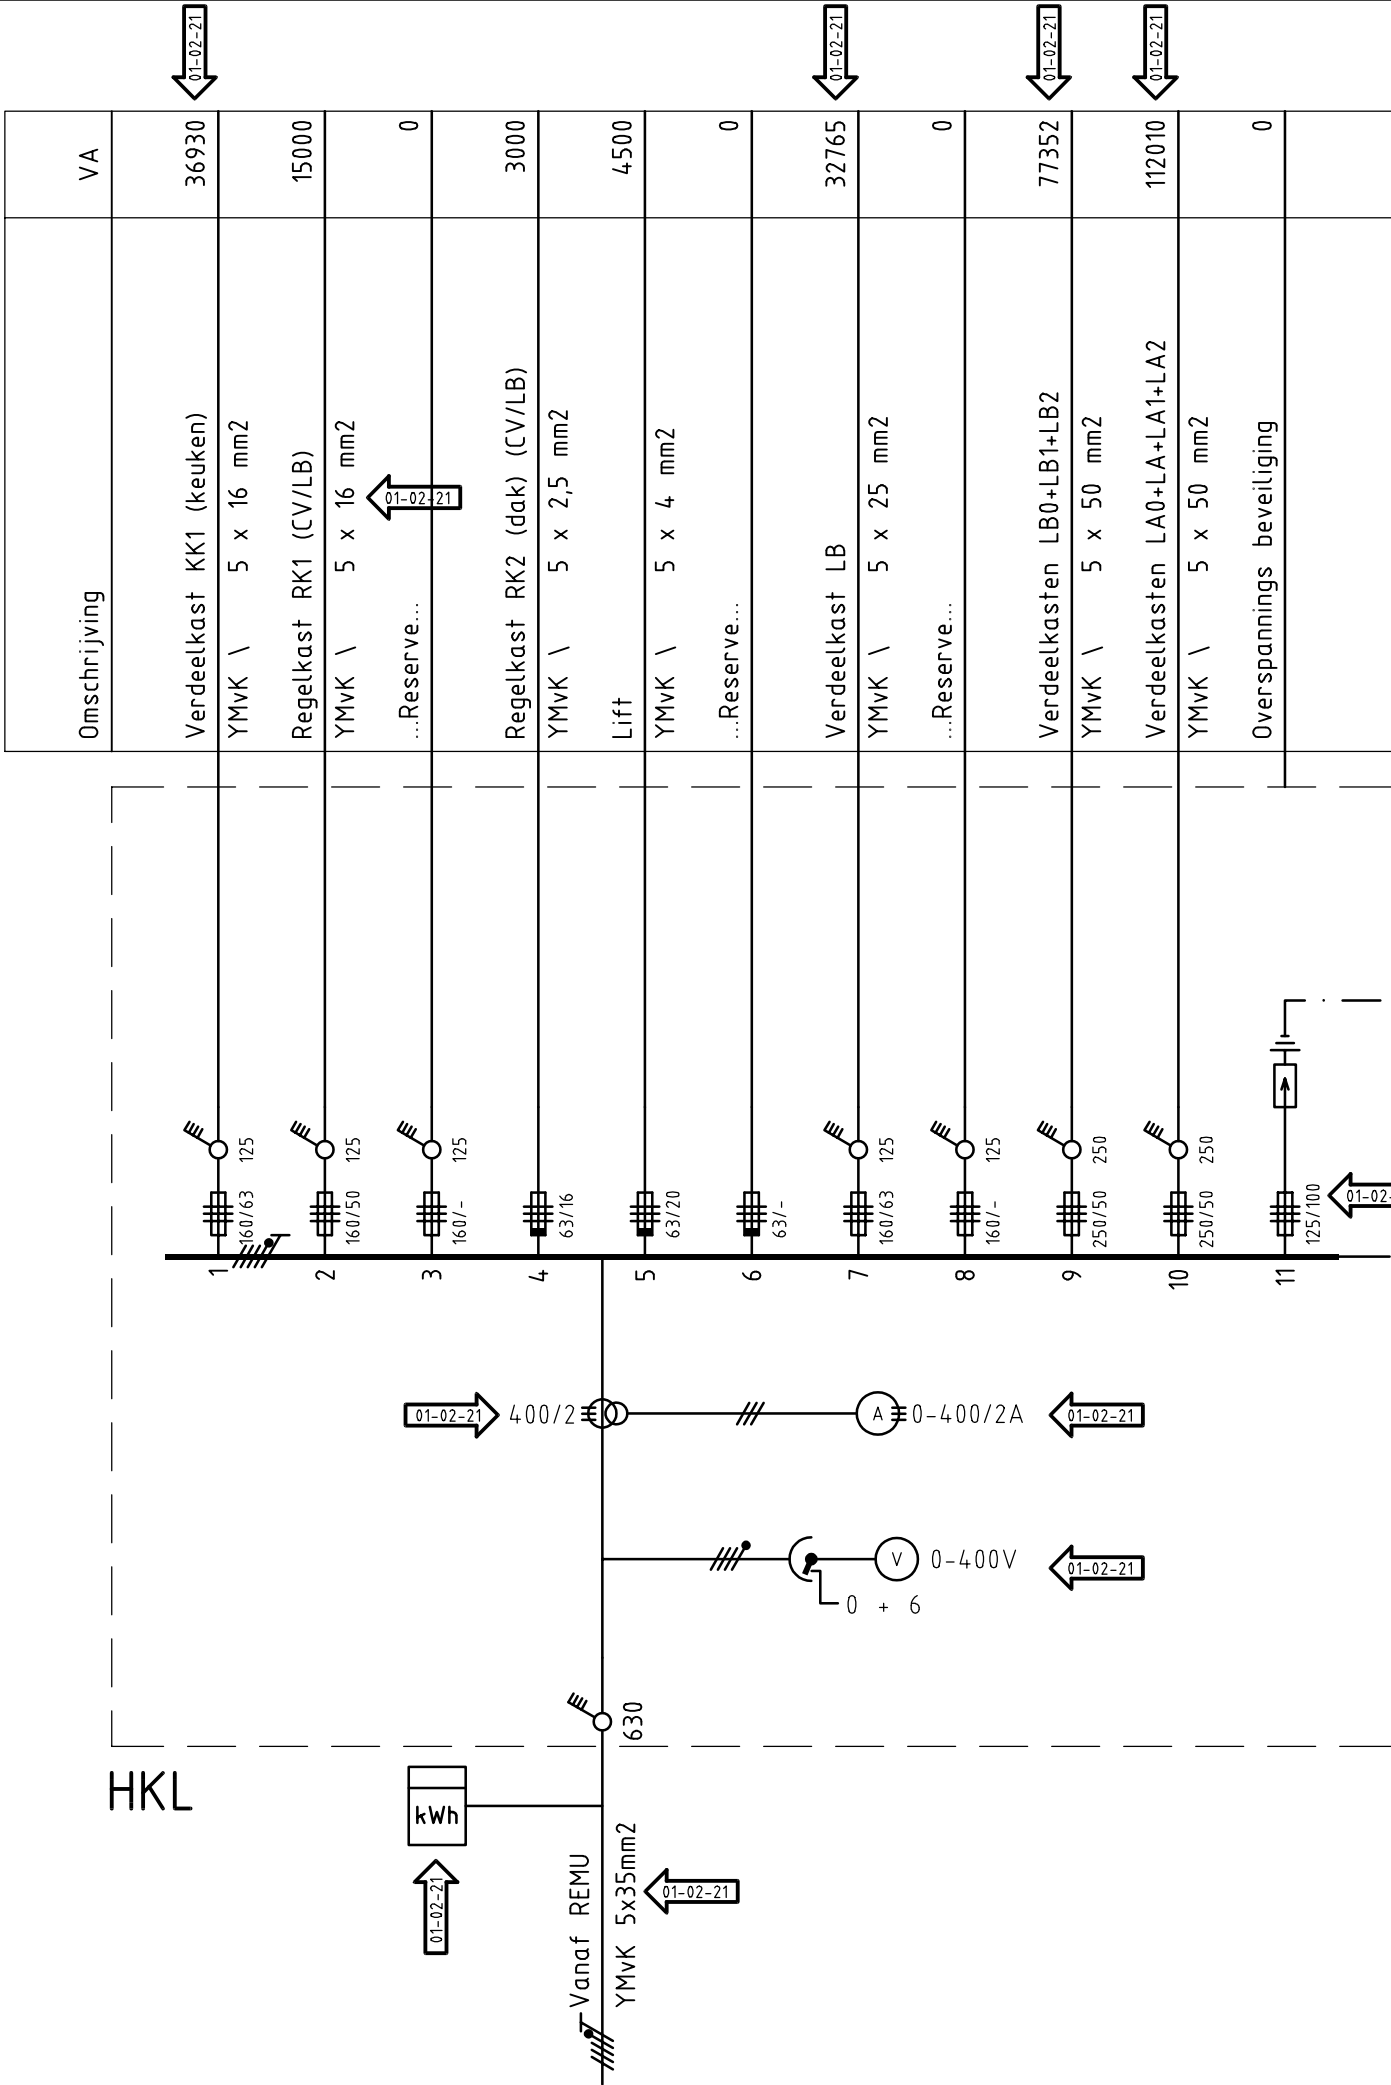

Universiteit Utrecht

Universitaire Bestuursdienst

De Universiteit Utrecht kan er niet voor instaan dat haar tekeningen altijd overeenstemmen met de werkelijke situatie. Zij aanvaardt geen aansprakelijkheid voor schade voortvloeiend uit onjuiste gegevens op haar tekeningen. De ontvanger is zelf verantwoordelijk voor het controleren van de tekening aan de hand van een opname ter plaatse.