


INDIEN NIET NADER AANGEGEVEN:
INSTALLATIE AUTOMATEN 1-POLIG+NUL
INSTALLATIE AUTOMATEN 3-POLIG+NUL
LEIDINGEN H07VU-2,5/YMvK 3x2,5/YMvK 5x2,5

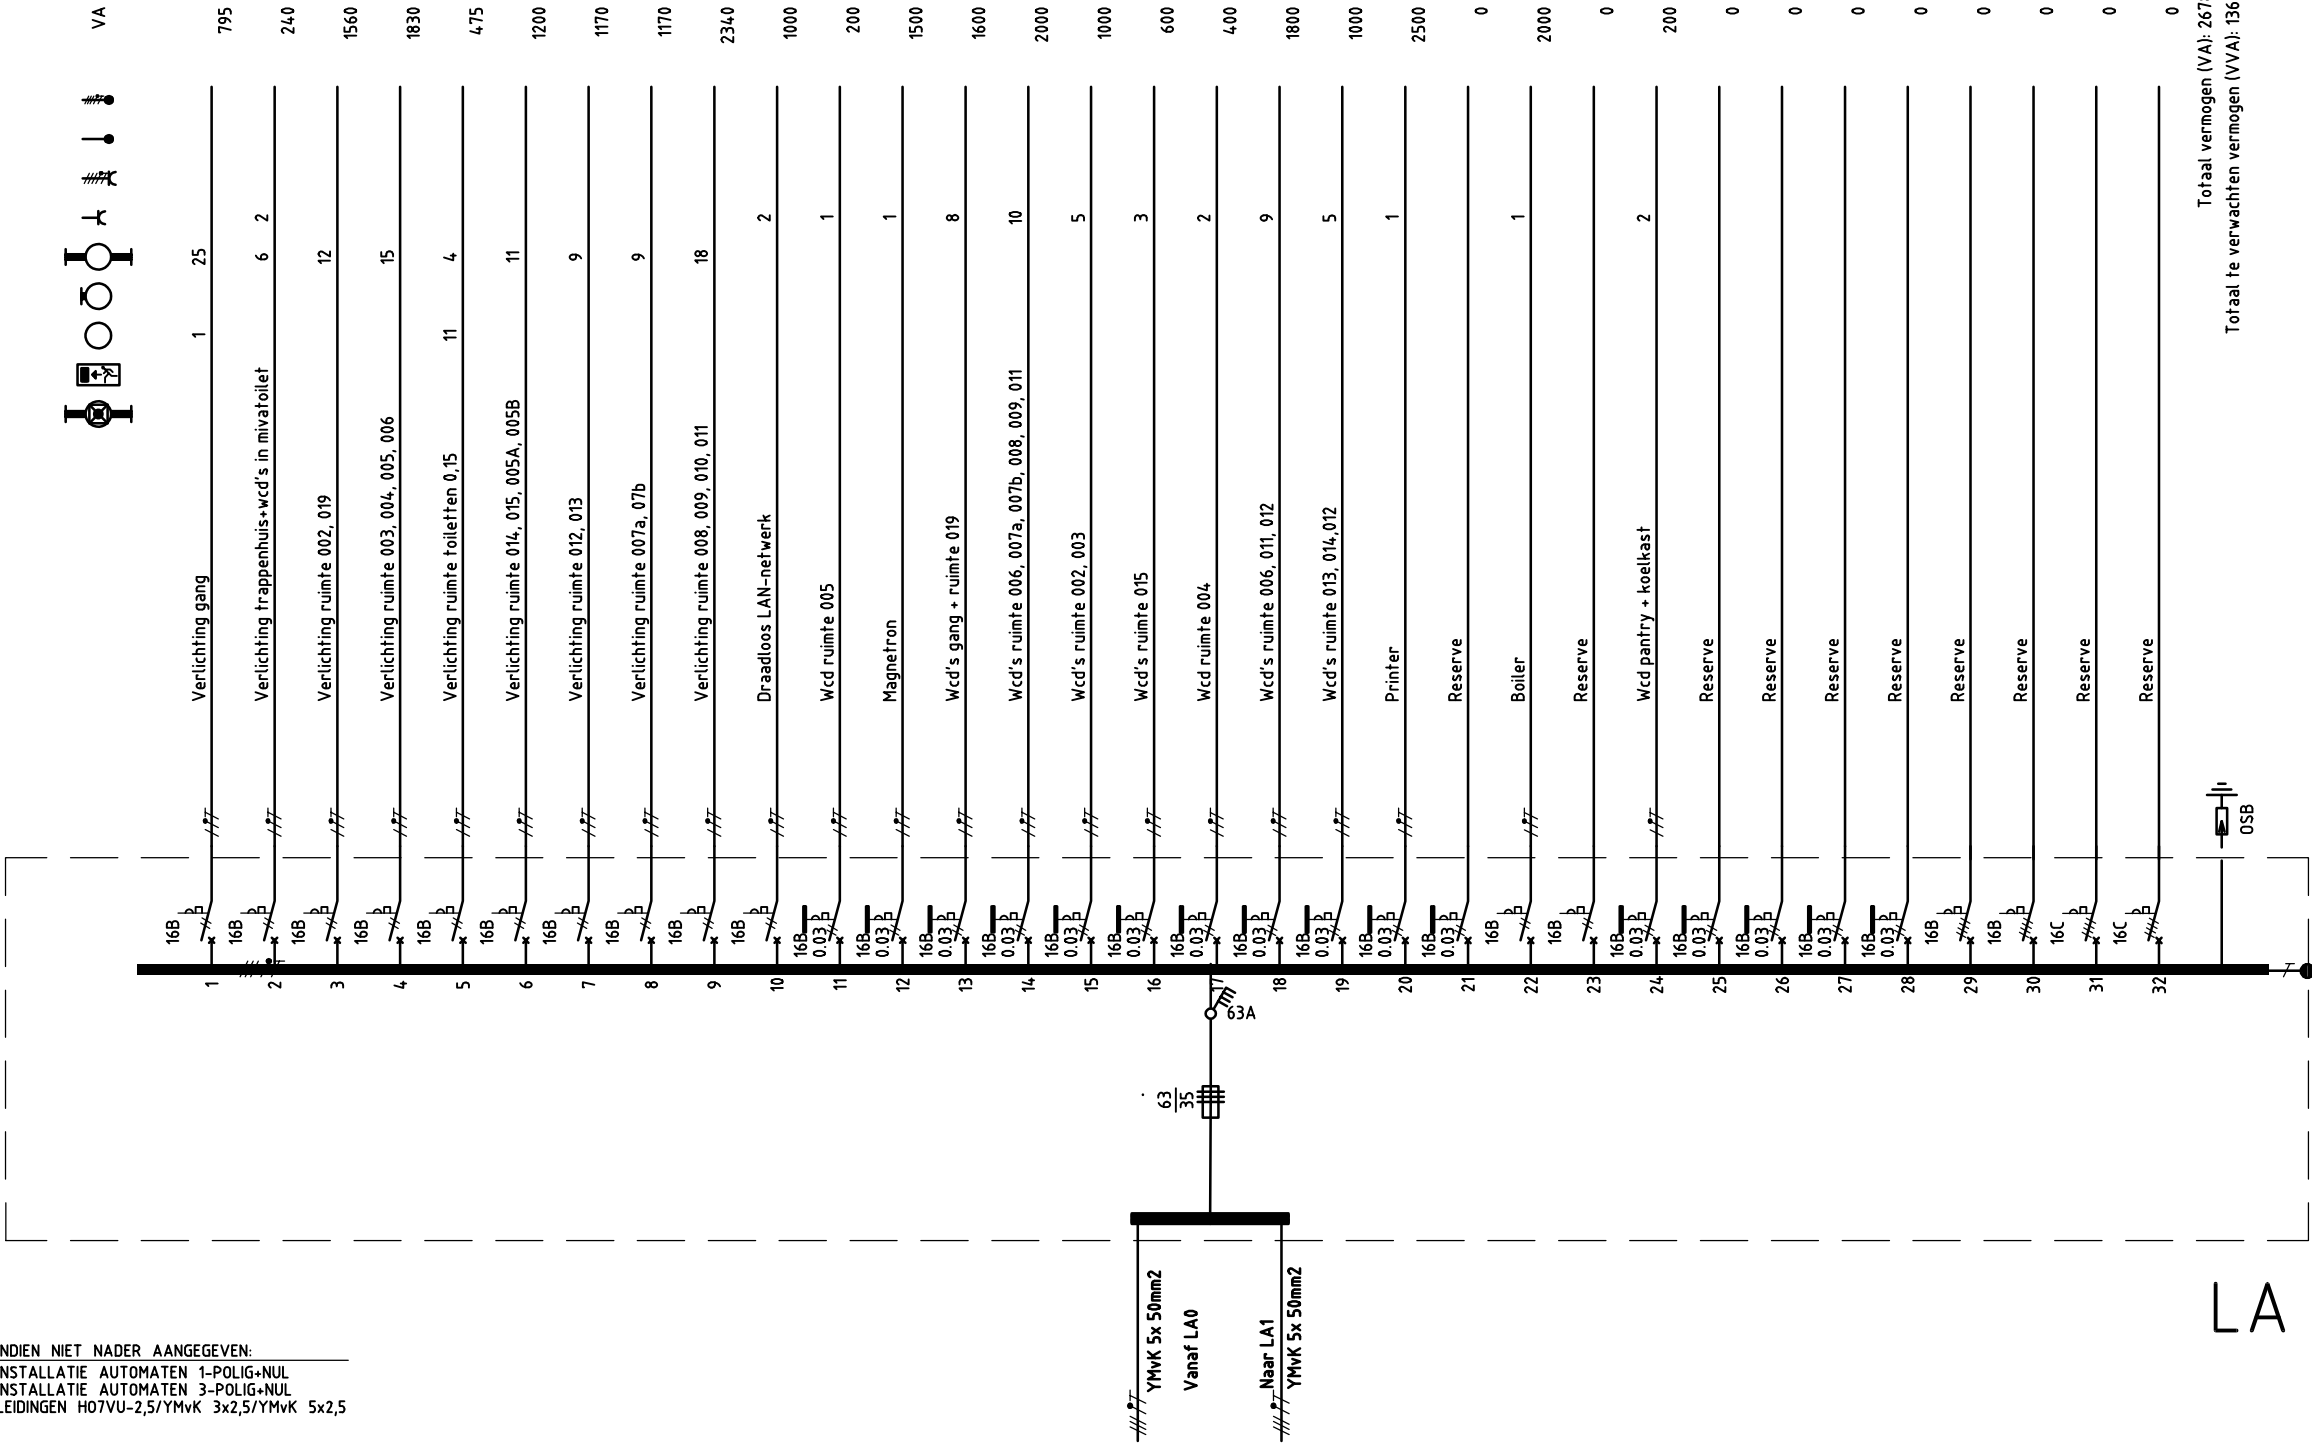

Plaats	Utrecht	Code	Datum	Bedrijfsnaam	Omschrijving wijziging
Onderwerpcodes	5010	C	15-5-20	PP_AO	Wijz. nav. invent. en revisie GH d.d. 09-03-2020
Discipline	E	D	22-10-20	PP_AO	Wijz. n.a.v. rev. GH d.d. 11-05-2020
Status	Exploitatie	E	12-3-21	Building Services Amersfoort	Diverse wijzigingen
Gebouwnaam	Bijlhouwerstraat 6-8			Origineel bedrijf	Verweij
Onderwerp	Installatieschema verdeelkast LA Begane grond			Bestandsnaam	2601E00_5010Si_LA.dwg
				Origineel tek.-nr.	310-0a
				Eerste uitgave	24-7-02
				Regio	Binnenstad
				Adres	Bijlhouwerstraat 6-8
				Tekeningnummer	2601E00_5010Si_LA
				Papierformaat	A3
				Schaal	N.v.t.



Universiteit Utrecht

Universitaire Bestuursdienst

De Universiteit Utrecht kan er niet voor instaan dat haar tekeningen altijd overeenstemmen met de werkelijke situatie. Zij aanvaardt geen enkele aansprakelijkheid voor schade voortvloeiend uit onjuiste gegevens op haar tekeningen. De ontvanger is zelf verantwoordelijk voor het controleren van de tekening aan de hand van een opname ter plaatse.