


INDIEN NIET NADER AANGEGEVEN:
INSTALLATIE AUTOMATEN 1-POLIG+NUL
INSTALLATIE AUTOMATEN 3-POLIG+NUL
LEIDINGEN HO7VU-2,5/YMvK 3x2,5/YMvK 5x2,5

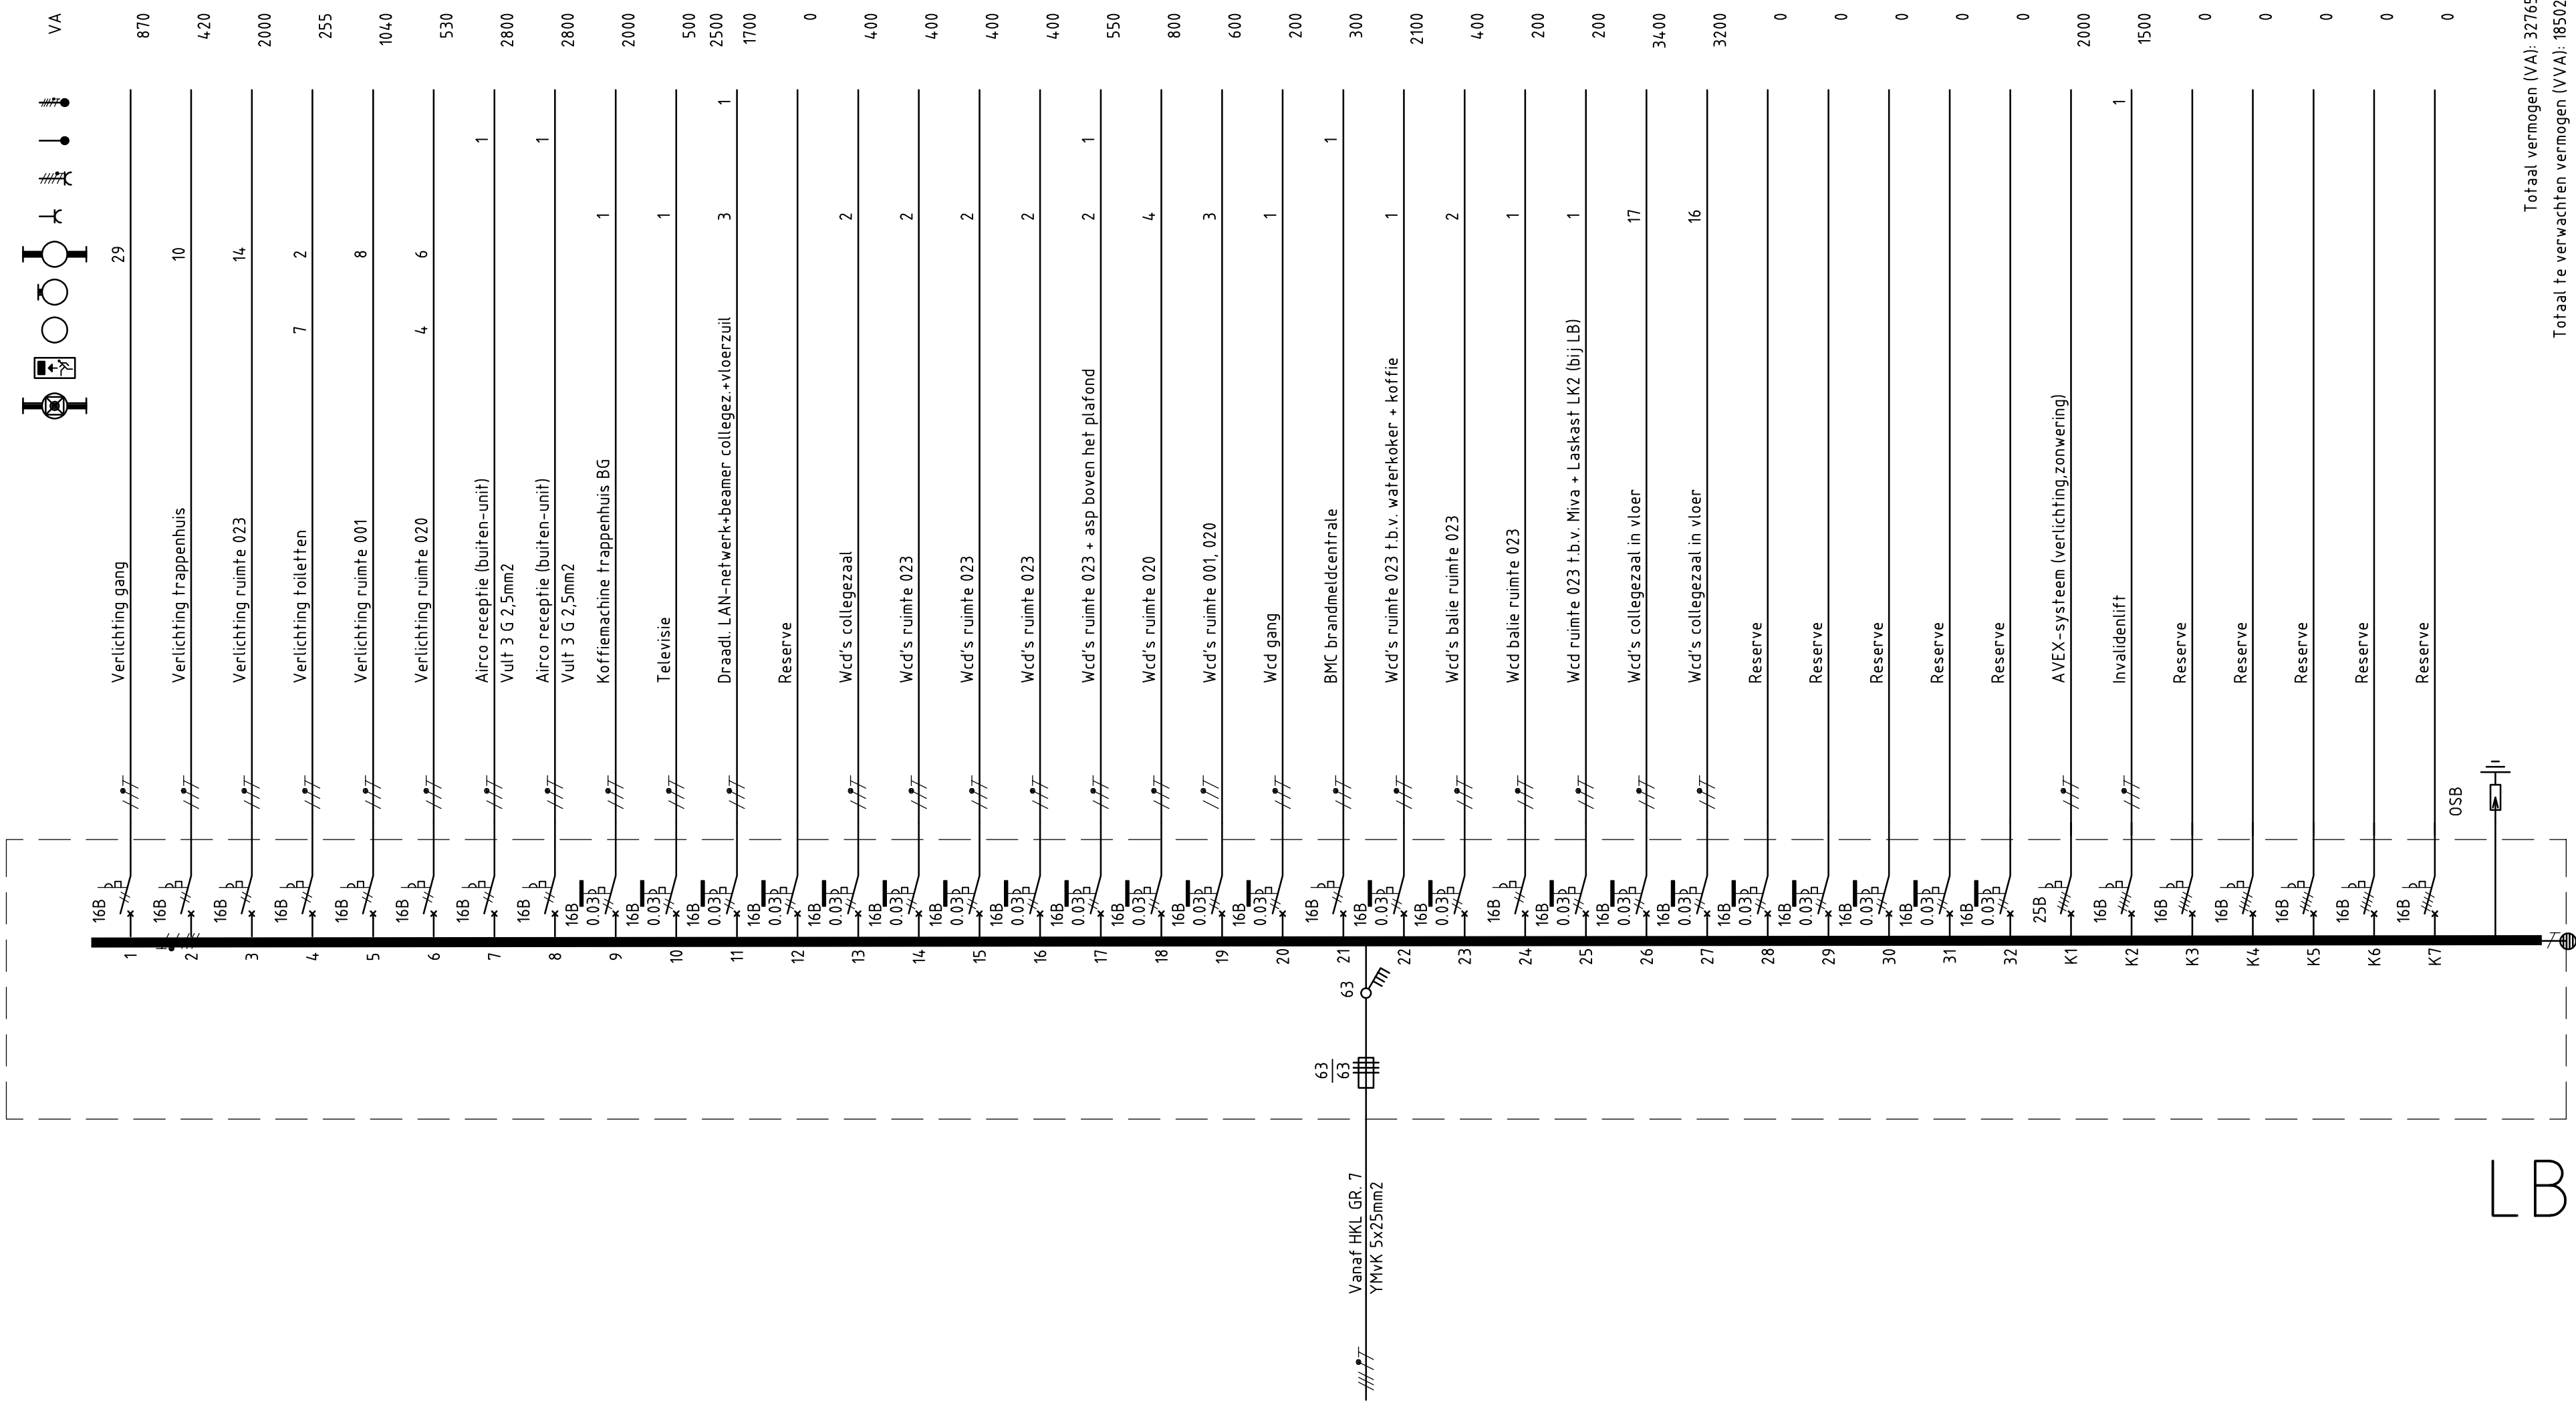

Totaal vermogen (VA): 32765
Totaal te verwachten vermogen (VVA): 18502

Plaats	Utrecht	Code	Datum	Bedrijfsnaam	Omschrijving wijziging
Onderwerpcode	5010	D	14-5-20	PP_AO	Wijz. n.a.v. invent. en rev. GH d.d. 10-10-2019
Discipline	E	E	22-10-20	PP_AO	Wijz. n.a.v. rev. GH d.d. 11-05-2020
Status	Exploitatie	F	12-3-21	Building Services Amersfoort	Diverse wijzigingen
Gebouwnaam	Bijlhouwerstraat 6-8				Origineel bedrijf
Onderwerp	Installatieschema verdeelkast LB				Bestandsnaam
	Begane grond				2601E00_5010Si_LB.dwg
					Origineel tek.-nr.
					310-0b
					Eerste uitgave
					24-7-02
					Regio
					Binnenstad
					Adres
					Bijlhouwerstraat 6-8
					Tekeningnummer
					2601E00_5010Si_LB
					Papierformaat
					A2
					Schaal
					N.v.t.



Universiteit Utrecht

Universitaire Bestuursdienst

De Universiteit Utrecht kan er niet voor instaan dat haar tekeningen altijd overeenstemmen met de werkelijke situatie. Zij aanvaardt geen enkele aansprakelijkheid voor schade voortvloeiend uit onjuiste gegevens op haar tekeningen. De ontvanger is zelf verantwoordelijk voor het controleren van de tekening aan de hand van een opname ter plaatse.