


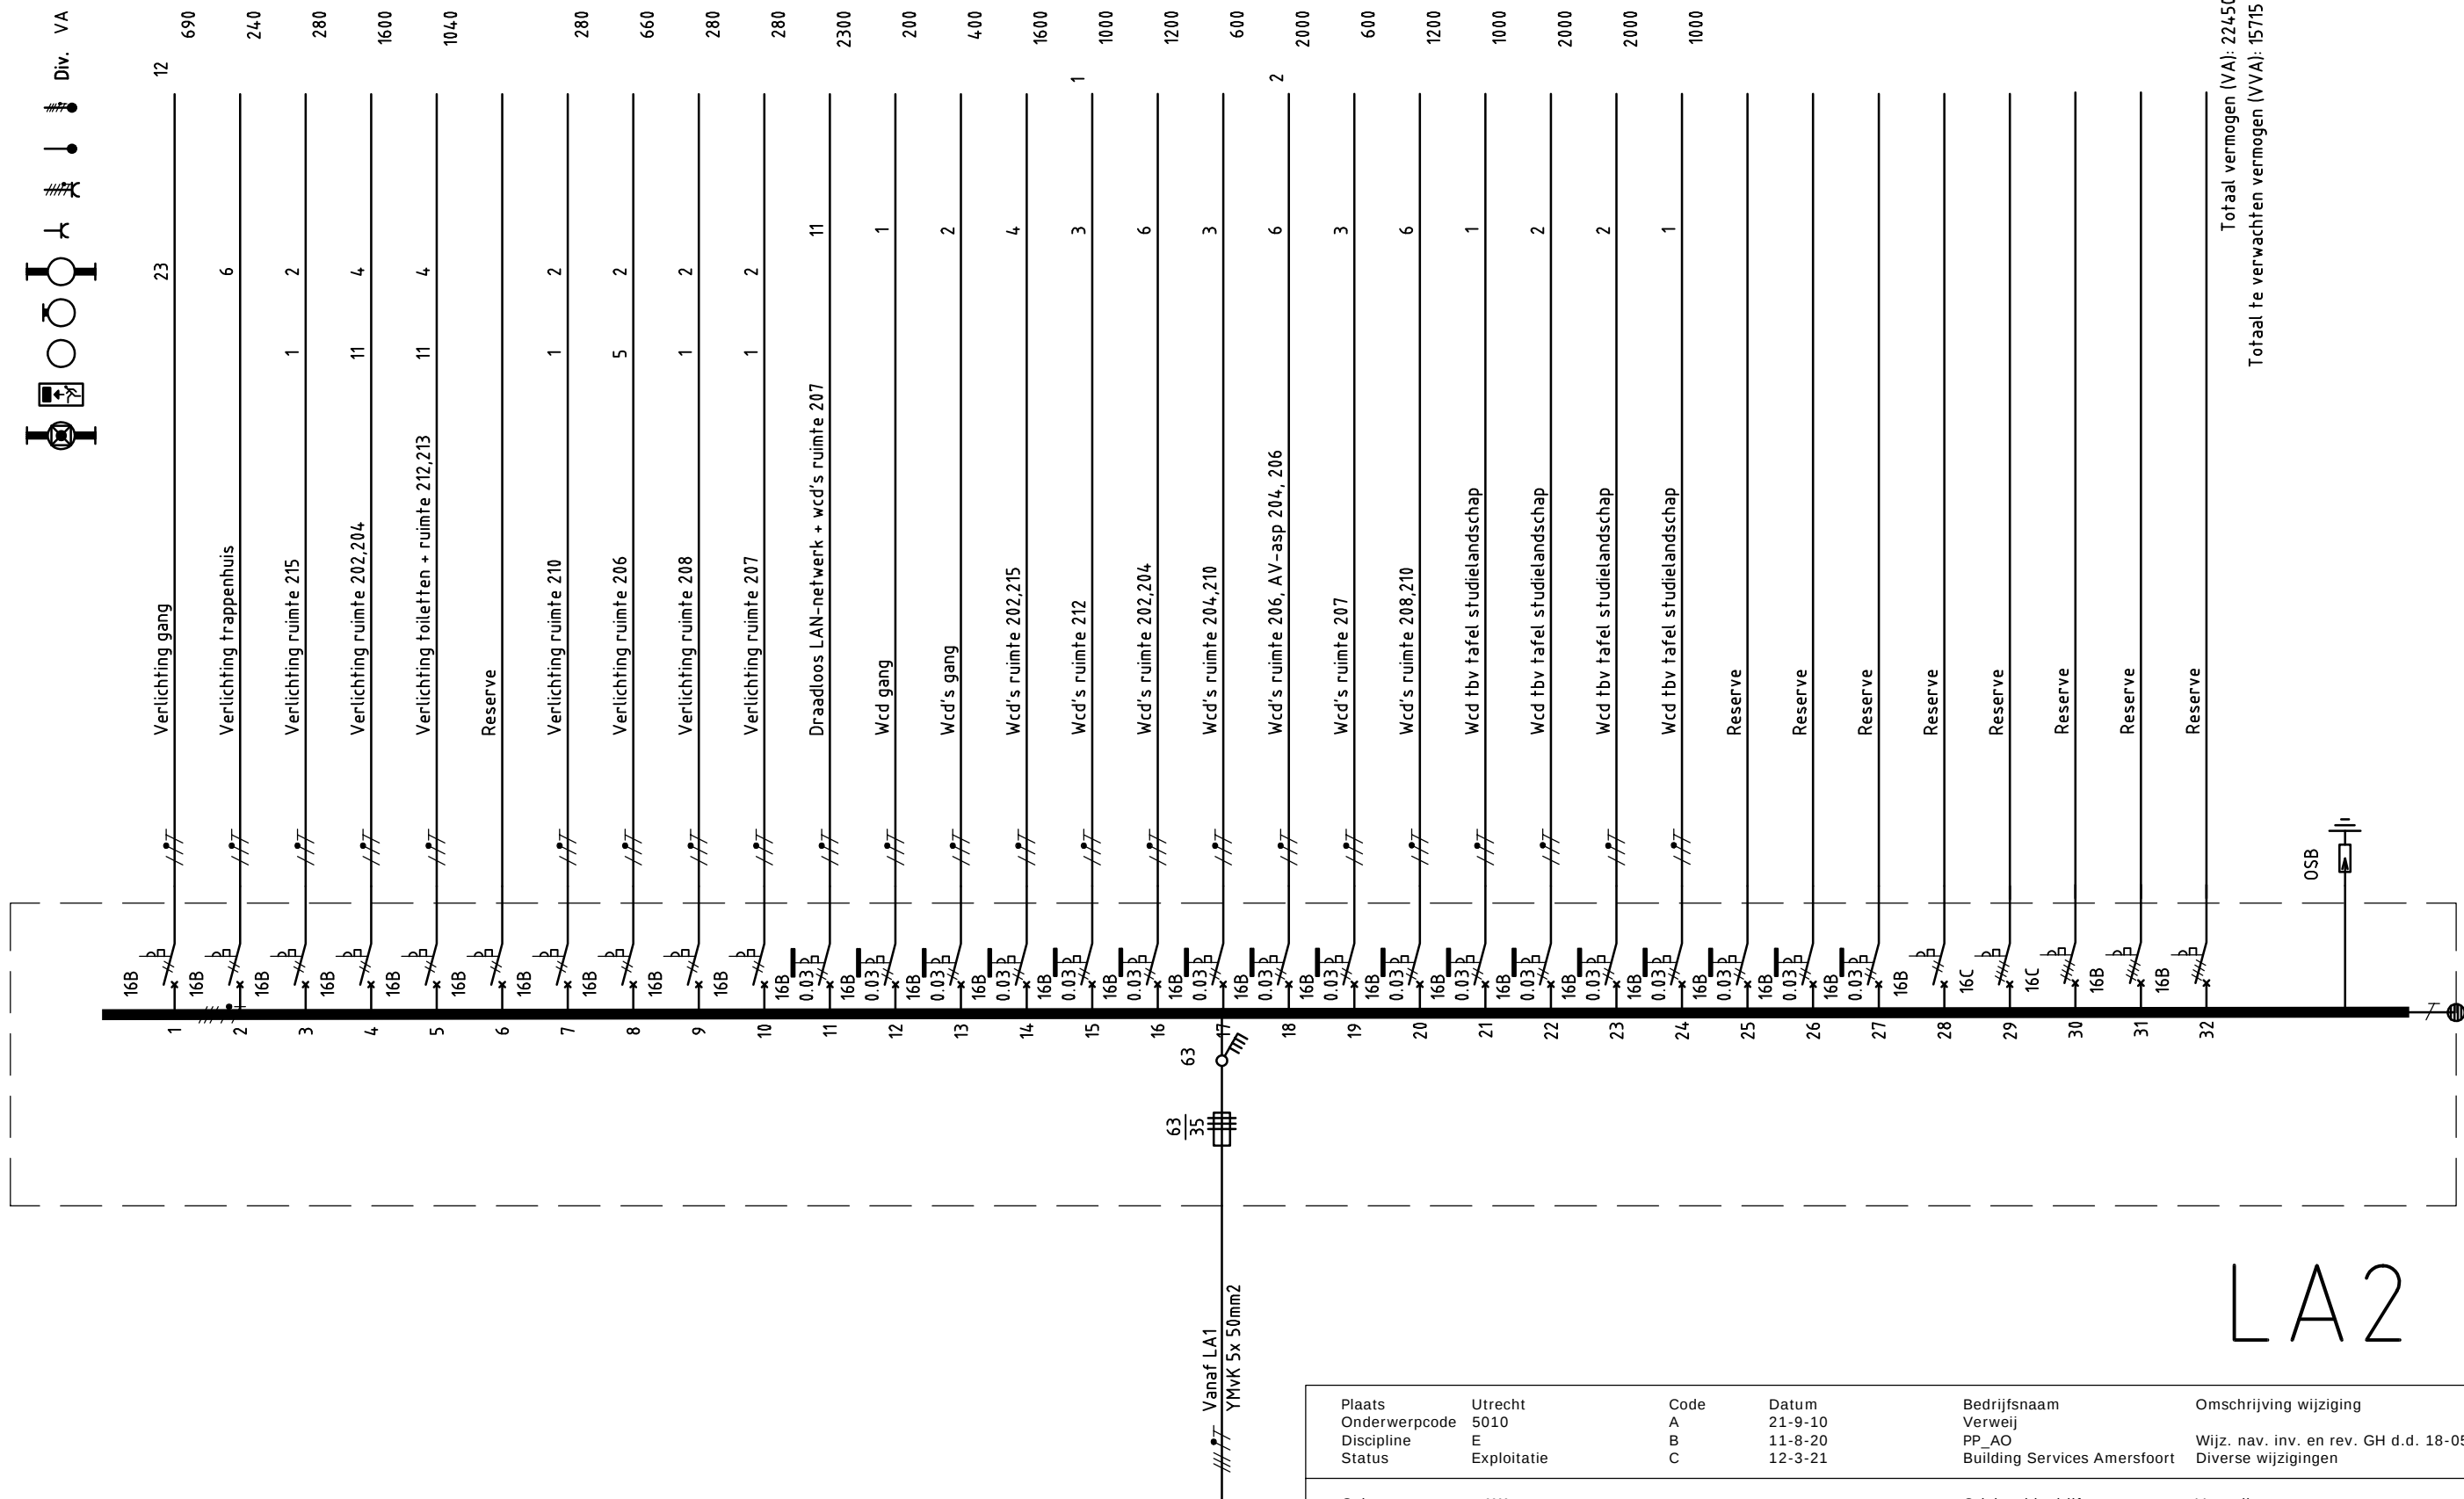

LA2

Plaats	Utrecht	Code	Datum	Bedrijfsnaam	Wyschrijving wijziging	
Onderwerpcodes	5010	A	21-9-10	Verweij		
Discipline	E	B	11-8-20	PP_AO	Wijz. nav. inv. en rev. GH d.d. 18-05-2020	
Status	Exploitatie	C	12-3-21	Building Services Amersfoort	Diverse wijzigingen	

Gebouwnaam	Bijlhouwerstraat 6-8	Origineel bedrijf	Verweij
Onderwerp	Installatieschema verdeelkast LA2 2e verdieping	Bestandsnaam	2601E02_5010Si_LA2.dwg
		Origineel tek.-nr.	310-2a
		Eerste uitgave	24-7-02
		Regio	Binnenstad
		Adres	Bijlhouwerstraat 6-8
		Tekeningnummer	2601E02_5010Si_LA2
		Papierformaat	A3
		Schaal	N.v.t.



Universiteit Utrecht

Universitaire Bestuursdienst

De Universiteit Utrecht kan er niet voor instaan dat haar tekeningen altijd overeenstemmen met de werkelijke situatie. Zij aanvaardt geen enkele aansprakelijkheid voor schade voortvloeiend uit onjuiste gegevens op haar tekeningen. De ontvanger is zelf verantwoordelijk voor het controleren van de tekening aan de hand van een opname ter plaatse.