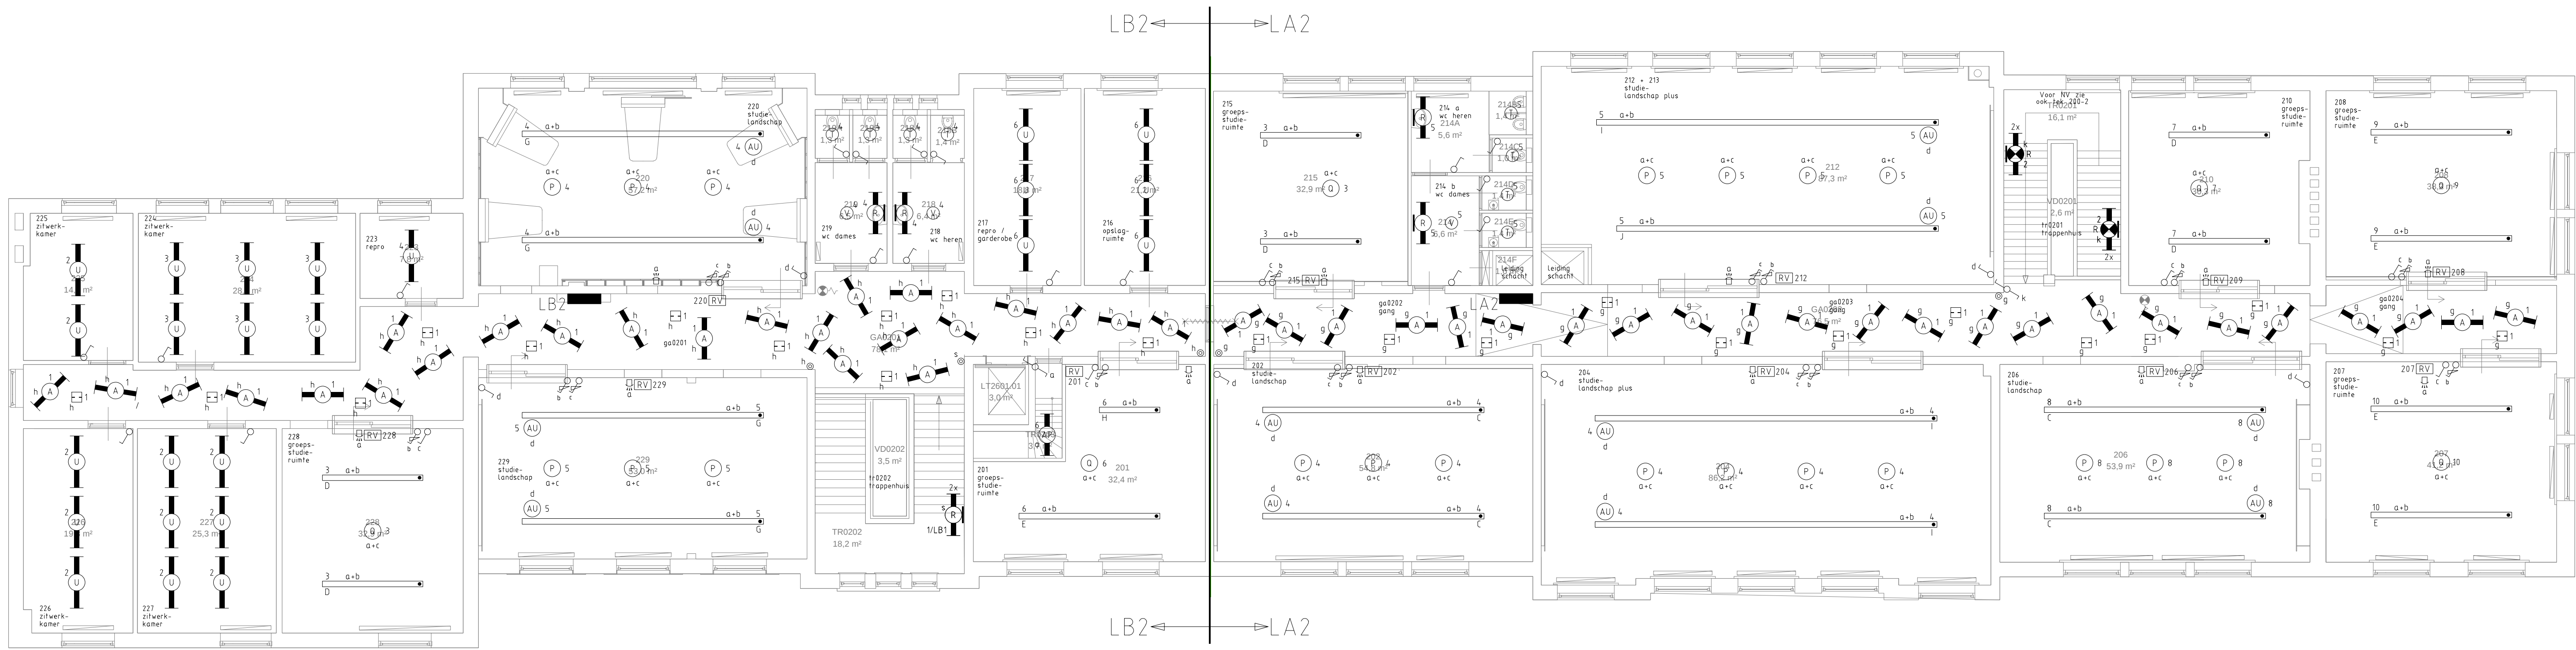


Plaats	Utrecht	Code	Datum	Bedrijfsnaam	Omschrijving wijziging
Onderwerpcode	5030				
Discipline	E				
Status	Exploitatie				
Gebouwnaam	Bijlhouwerstraat 6-8			Origineel bedrijf	cm
Onderwerp	Verlichtingsinstallaties			Bestandsnaam	2601E02_5030_132730e14.dwg
	2e verdieping			Origineel tek.-nr.	
				Eerste uitgave	24-5-21
				Regio	Binnenstad
				Adres	Bijlhouwerstraat 6-8
				Tekeningnummer	2601E02_5030_132730e14
				Papierformaat	A1
				Schaal	1:100
Universitaire Bestuursdienst					
De Universiteit Utrecht aanvaardt niet aansprakelijkheid voor schade voortvloeiend uit originele gegevens op haar tekeningen. De ontvanger is zelf verantwoordelijk voor het controleren van de tekening aan de hand van een opname ter plaatse.					