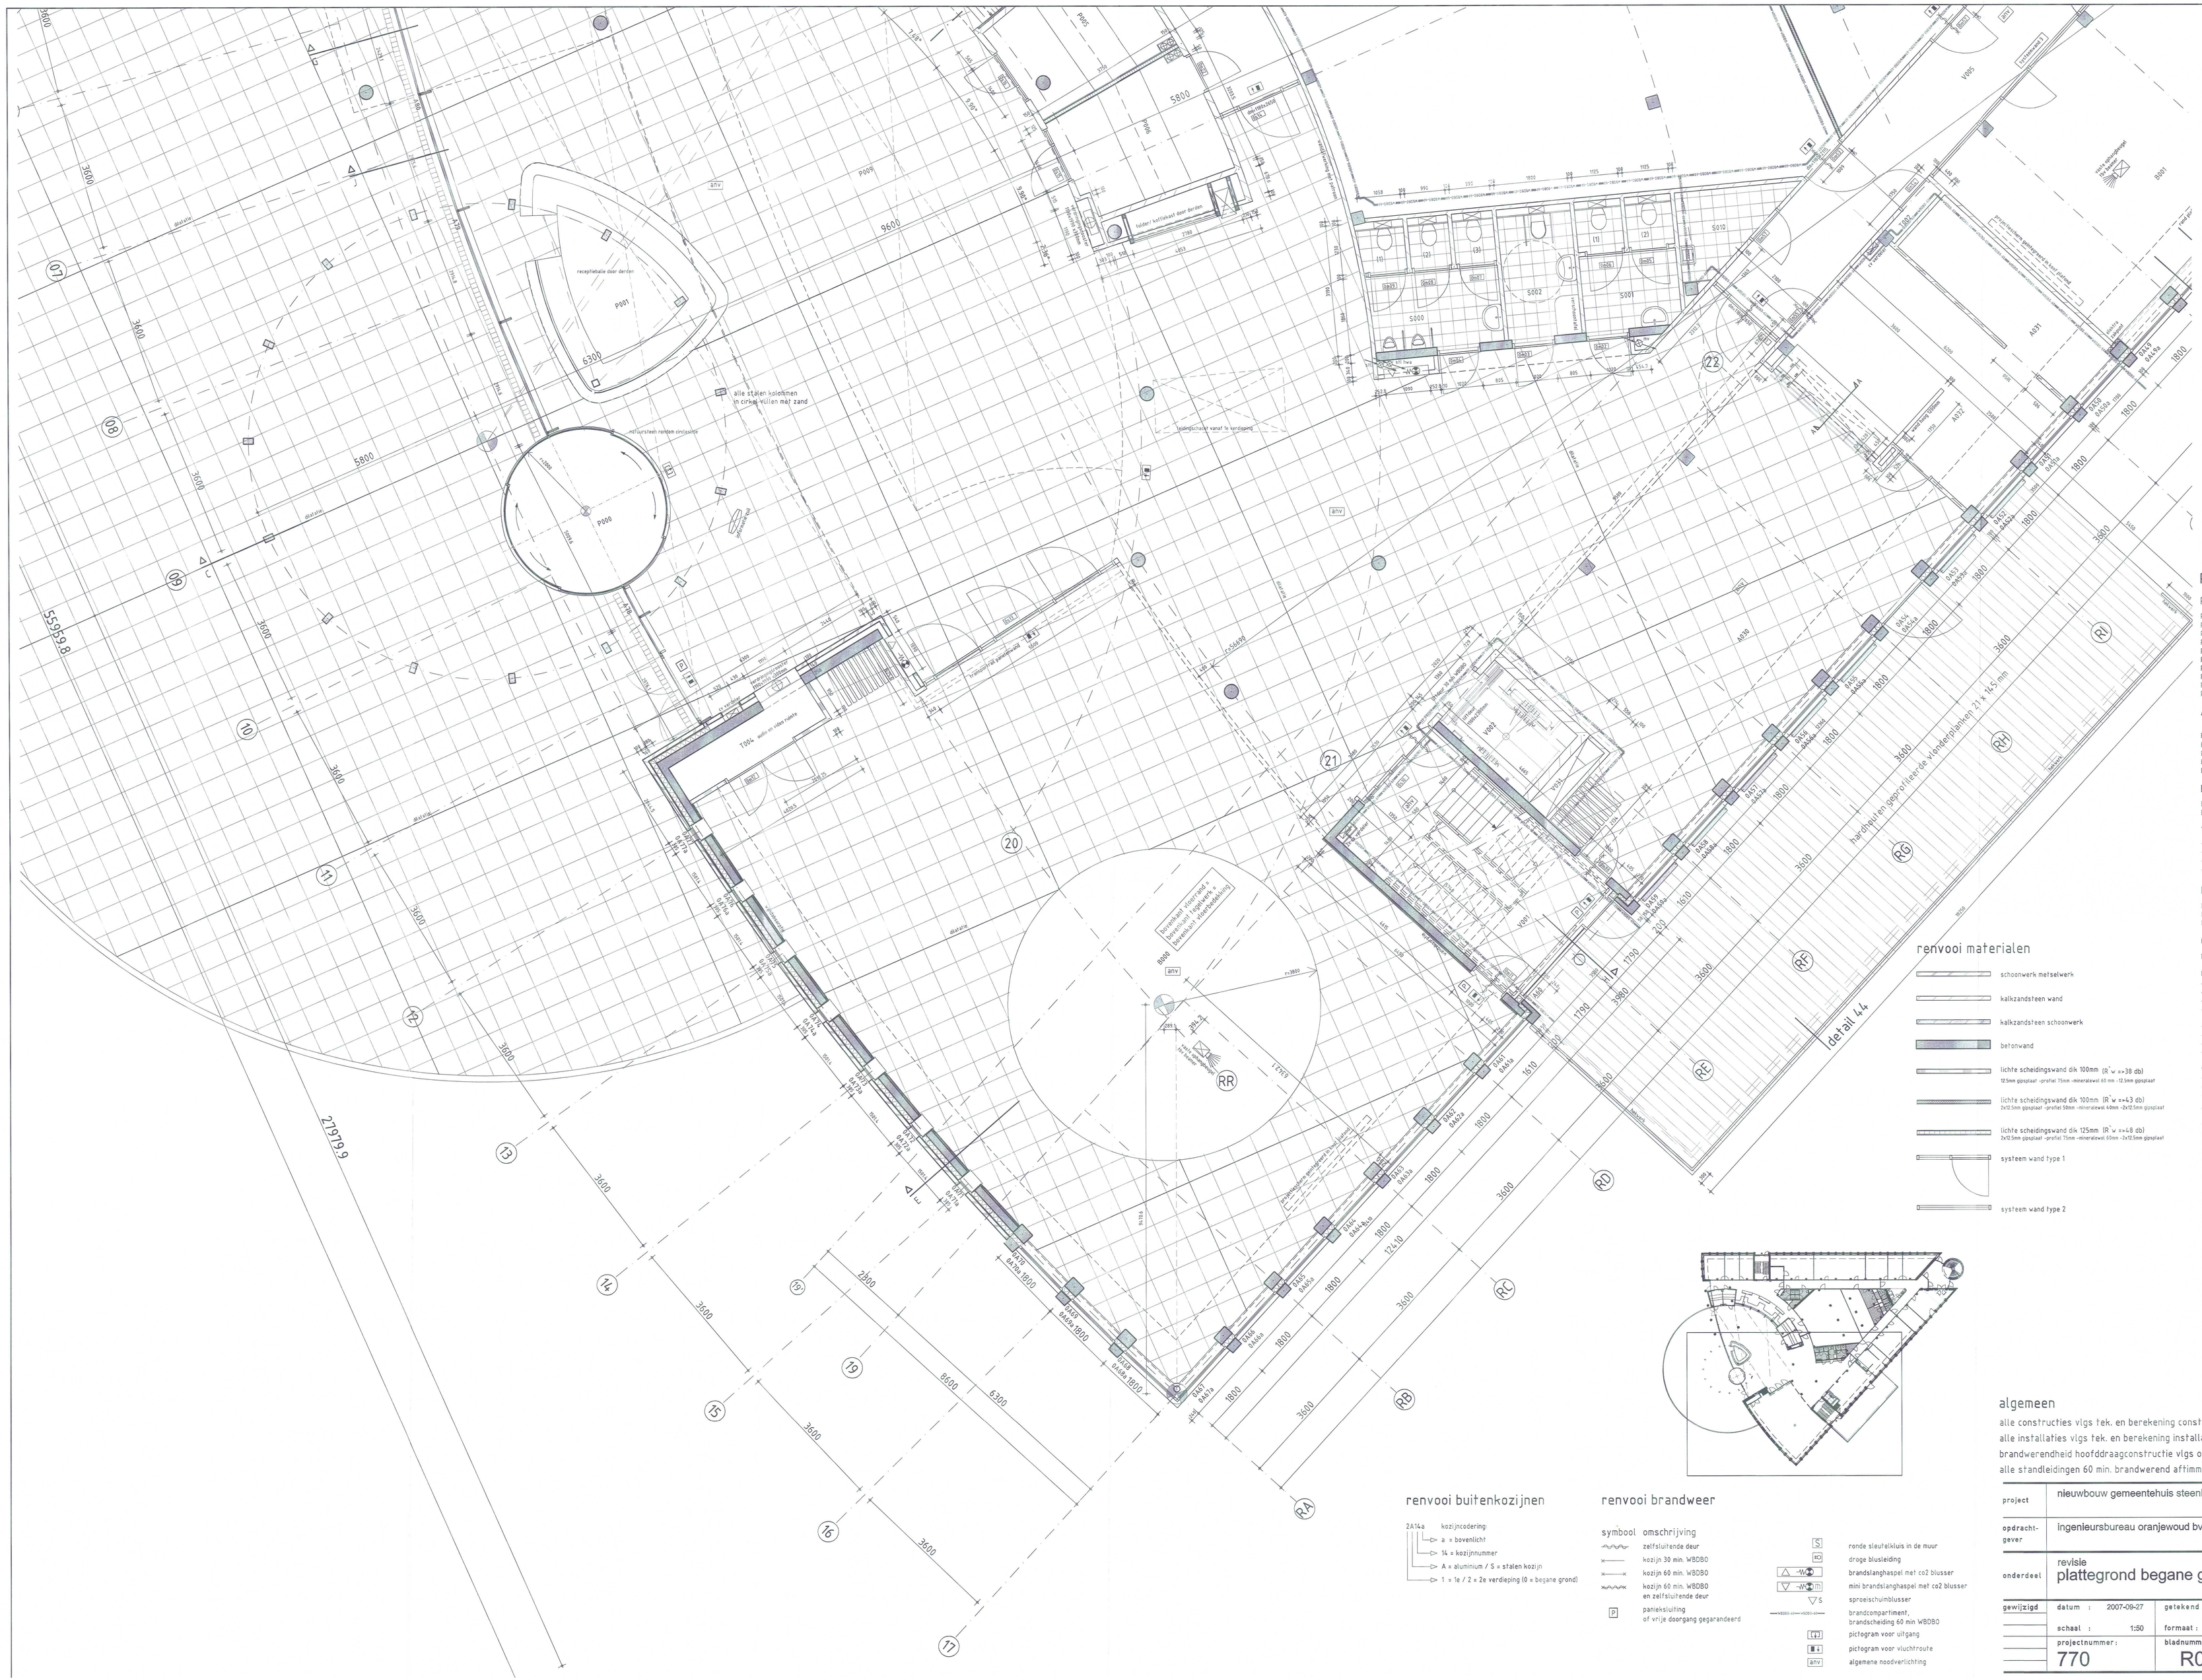

renvooi materialen

- schoonwerk metselwerk
- kalkzandsteen wand
- kalkzandsteen schoonwerk
- betonwand
- lichte scheidingswand dik 100mm (R'w =>38 db) 12.5mm gipsplaat -profiel 75mm -mineralewol 69 mm -12.5mm gipsplaat
- lichte scheidingswand dik 100mm (R'w =>43 db) 2x12.5mm gipsplaat -profiel 56mm -mineralewol 40mm -2x12.5mm gipsplaat
- lichte scheidingswand dik 125mm (R'w =>48 db) 3x12.5mm gipsplaat -profiel 75mm -mineralewol 60mm -2x12.5mm gipsplaat
- systeem wand type 1
- systeem wand type 2

Renvooi begane grond

Publiekshal

P000	entree
P001	centrale receptie (afdeling publiekszaken)
P002	spreekkamer 1
P003	spreekkamer 2
P004	zitbalies (balie 4 t/m 7: vaste werkplekken)
P005	spreekkamer 3
P006	spreekkamer 4
P007	wachtruimte burgers en zakelijk bezoek
P008	kopiëernis
P009	centrale hal

Afdeling publiekszaken

K000	kantoorruimte sociale zaken
K001	kantoorruimte burgerzaken
K002	afdelingshoofd publiekszaken
K003	kantoorruimte sociale zaken
K004	kantoorruimte sociale zaken

Bestuurlijke ruimten

B000	raadzaal
B001	vergaderruimte

Techniekruimten

T001	elektrakast 1
T002	elektrakast 2
T003	technische ruimten (watermeter, HVK)
T004	audio- en videoruimte

Fractiehuis

F000	service punt
F001	fractiekamer
F002	fractiekamer/ vergaderruimte

Overige en algemene ruimten

K005	griffier
kantine	
A030	personeel
A031	voorraad
A032	keuken
A033	rokersruimte
archief	
A040	semi-statisch archief
A041	magazijn opslag
A042	kluis
overig	
A050	magazijn/ afvalopslag
A051	kleedruimte/ douche heren
A052	kleedruimte/ douche dames

Verkeersruimten

V000	trap
V001	trap
V002	lift
V003	trap
V004	dienst entree
V005	gang
V006	gang
V030	schacht
V031	schacht

Sanitaire ruimten

toiletten	
S000	heren 1
S001	dames 1
S002	invalide
S003	heren 2
S004	dames 2
S005	heren 3
S006	dames 3
werkkast	
S010	werkkast 1
S011	werkkast 2

algemeen

alle constructies vlgs tek. en berekening constructeur
alle installaties vlgs tek. en berekening installateur
brandwerendheid hoofddraagconstructie vlgs opgave constructeur
alle standleidingen 60 min. brandwerend aftimmeren

renvooi buitenkozijnen

2A14a kozijncodering:
- a = bovenlicht
- 14 = kozijnnummer
- A = aluminium / S = stalen kozijn
- 1 = 1e / 2 = 2e verdieping (0 = begane grond)

renvooi brandweer

symbool	omschrijving
	zelfsluitende deur
	kozijn 30 min. WBDBO
	kozijn 60 min. WBDBO
	kozijn 60 min. WBDBO en zelfsluitende deur
P	paniek sluiting of vrije doorgang gegarandeerd
S	ronde sleutelkluis in de muur
KD	droge blusleiding
W	brandslanghaspel met co2 blusser
W P	mini brandslanghaspel met co2 blusser
S	sproeischuimblusser
WBDBO 60 min WBDBO	brandcompartiment, brandscheiding 60 min WBDBO
	pictogram voor uitgang
	pictogram voor vluchtroute
altv	algemene noodverlichting

project	nieuwbouw gemeentehuis steenbergen
opdrachtgever	ingenieursbureau oranjewoud bv
onderdeel	revisie plattegrond begane grond

gewijzigd	datum : 2007-09-27	getekend : lvs
	schaal : 1:50	formaat : A0
	projectnummer : 770	bladnummer : R000b

LEESBERG VAN PELT architecten bv
Helmond
Kanaaldijk NW 43
postbus 9
5700 AA Helmond
T +31 (0)492 537054
F +31 (0)492 526333
E info@lvpaa.nl