Let op! Niet toepassen in bogen krapper dan straal 50 meter.

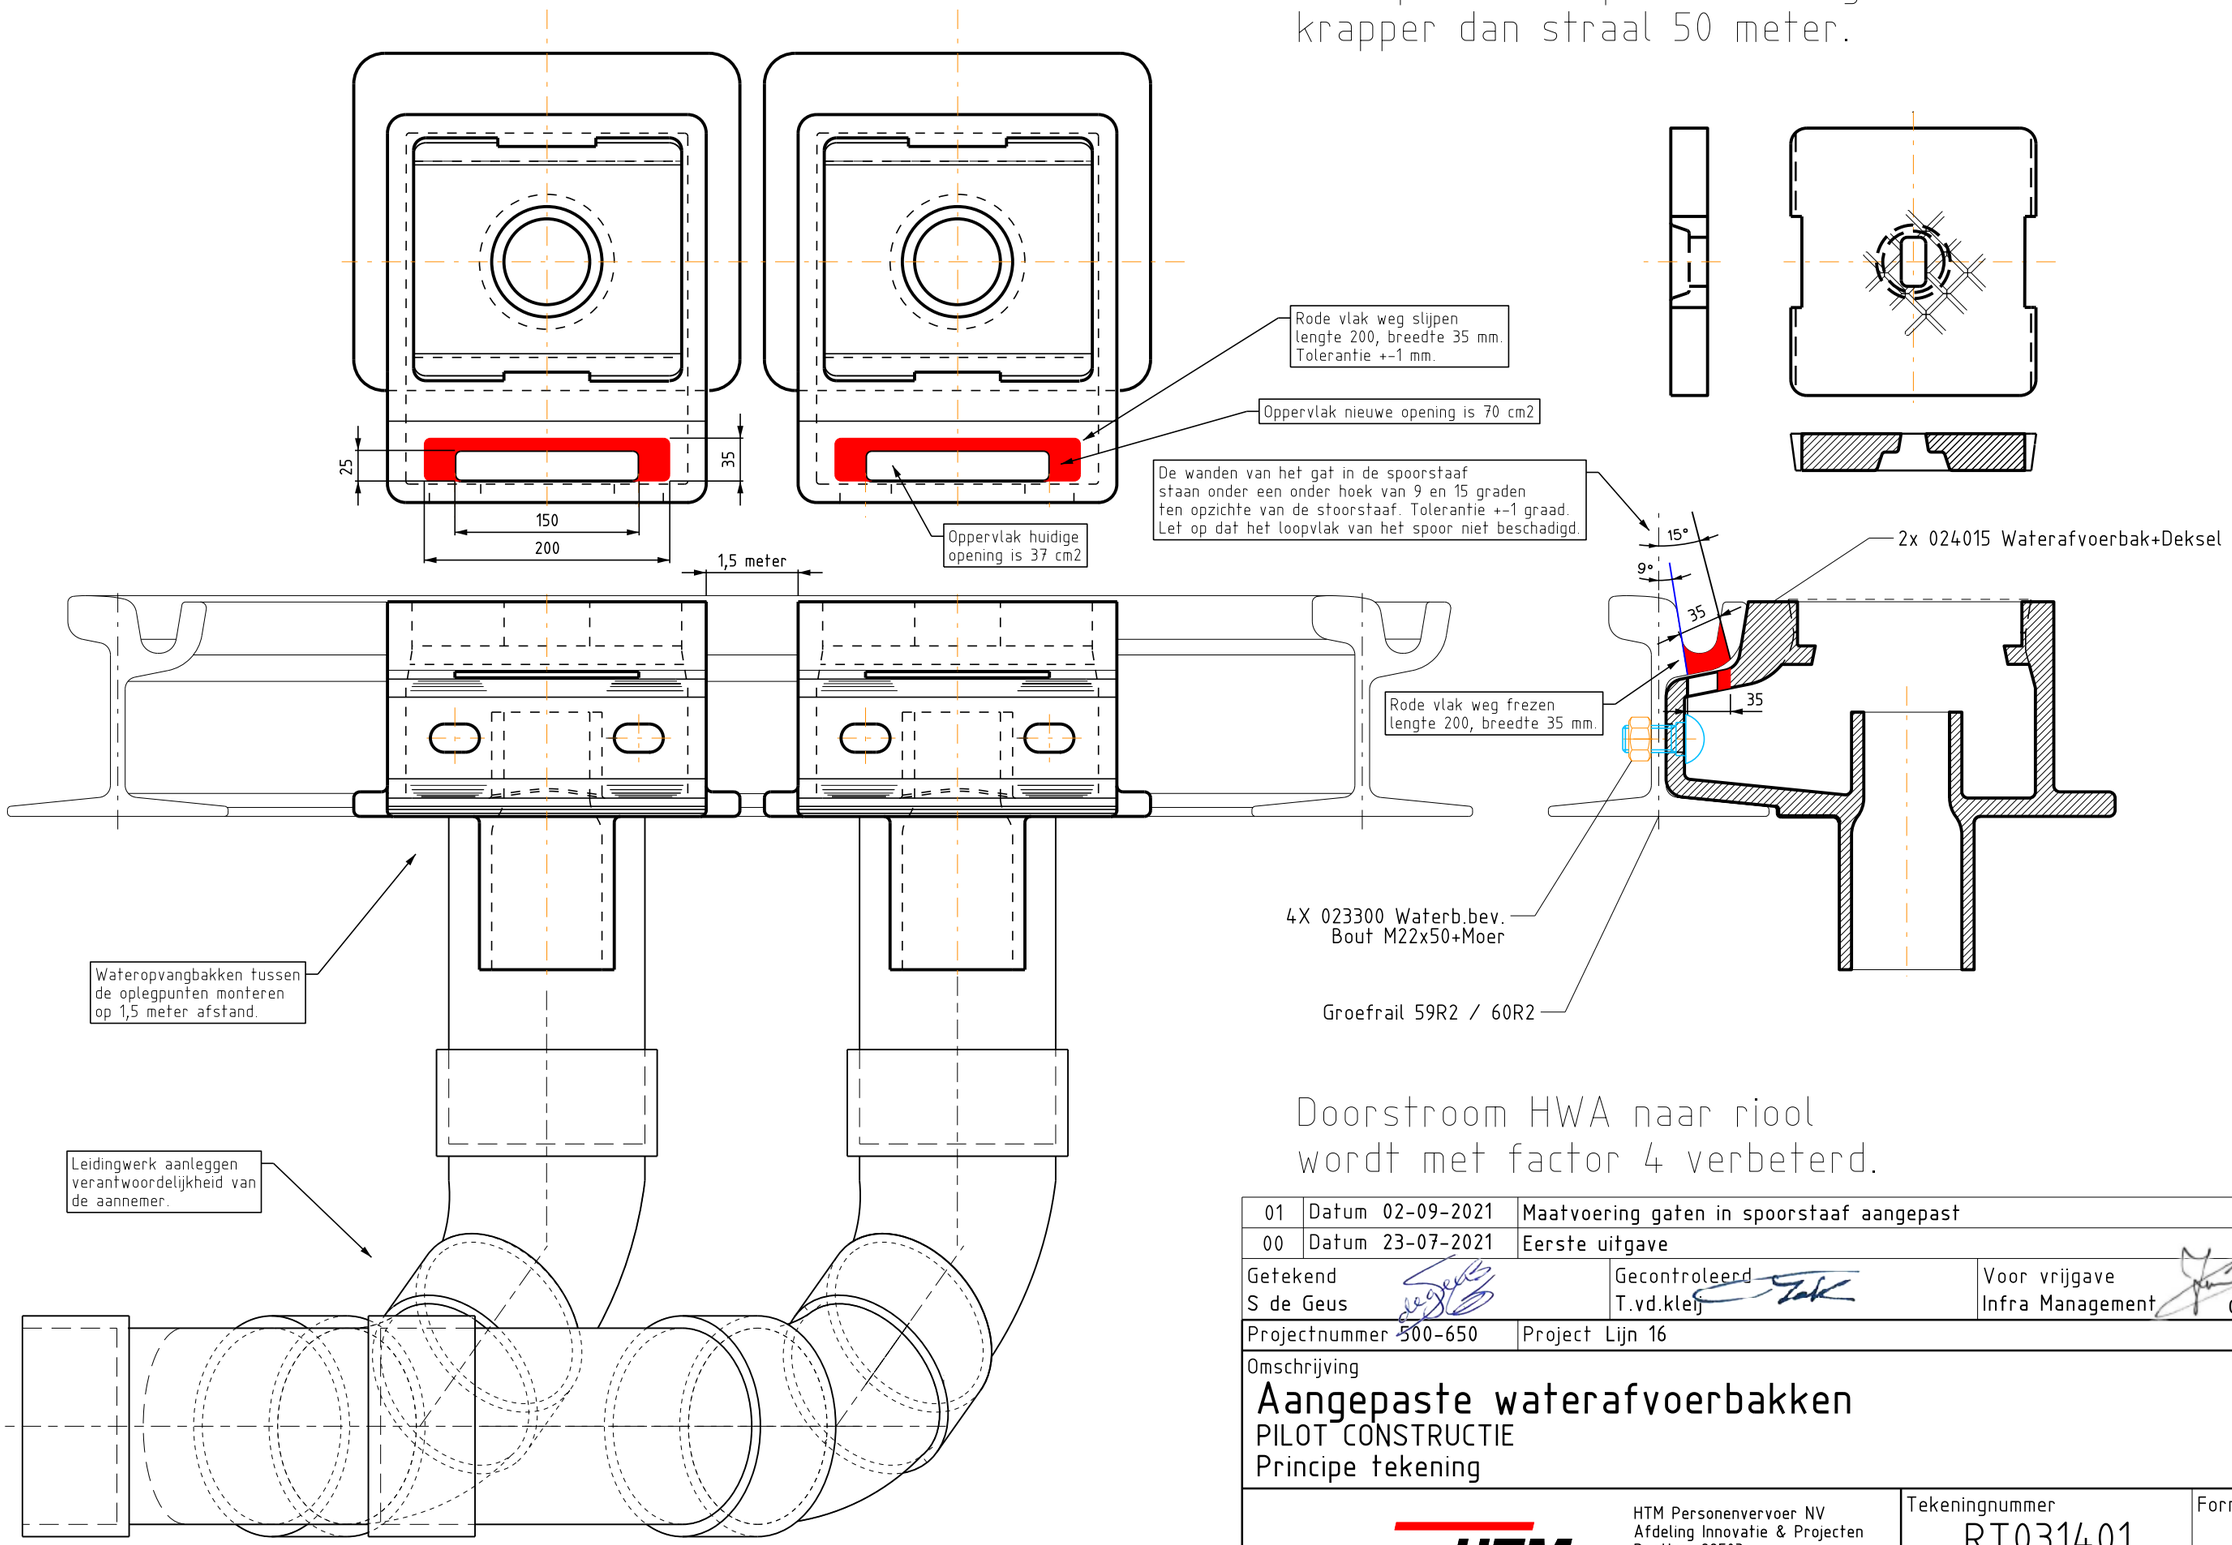

Doorstroom HWA naar riool wordt met factor 4 verbeterd.

01	Datum 02-09-2021	Maatvoering gaten in spoorstaaf aangepast	
00	Datum 23-07-2021	Eerste uitgave	
Getekend S de Geus		Gecontroleerd T.vd.klein	Voor vrijgave Infra Management 02-09-2021
Projectnummer 500-650		Project Lijn 16	

Omschrijving

Aangepaste waterafvoerbakken

PILOT CONSTRUCTIE

Principe tekening

HTM

HTM Personenvervoer NV
Afdeling Innovatie & Projecten
Postbus 28503
2502 KM Den Haag
Bezoekadres: Centraal Station
Koningin Julianaplein 10

Tekeningnummer RT031401	Formaat A3
Schaal 1:5	Eenheid mm
Besteknr. 2021.752.022	Jaar 2021

Afgedrukt geuss Afdrukdatum 02-SEP-2021