



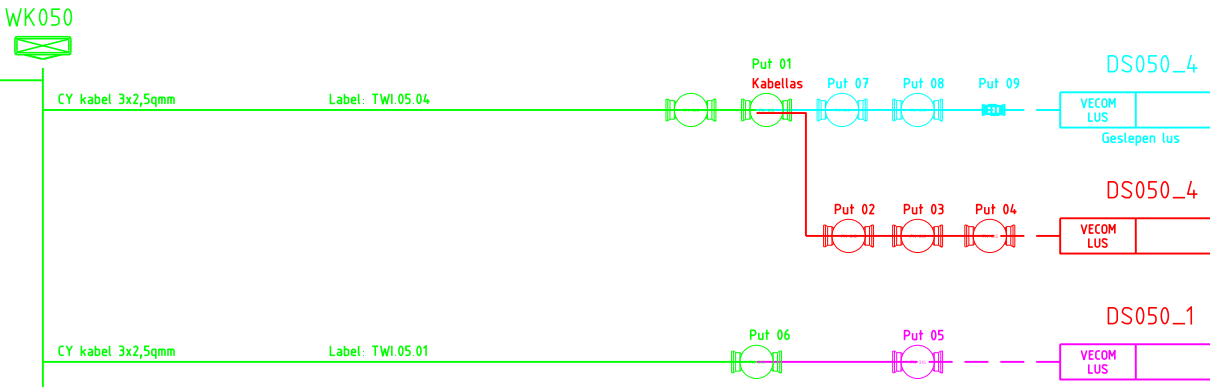

Voor een overzichtstekening van de:

- Verwijder werkzaamheden, zie tekening BV030837;
- Aanbreng werkzaamheden, zie tekening BV030838.

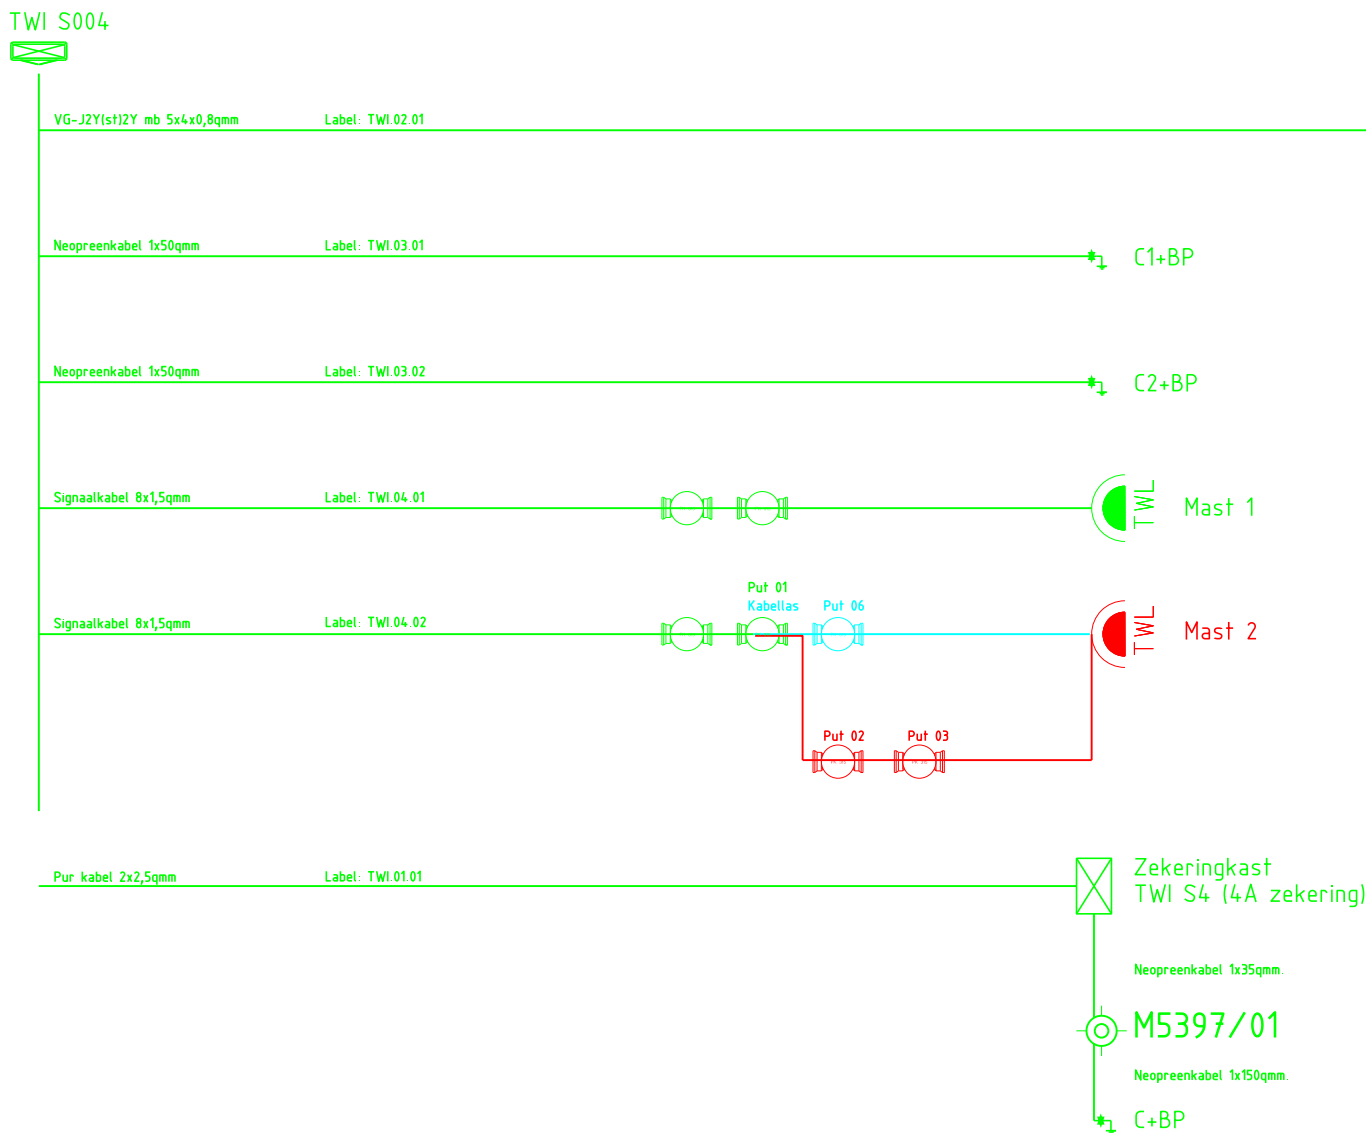

00	Datum 20-08-2021	Bestekstekening		
Getekend C. Zwetsloot		Gecontroleerd S. Ramdas	01-09-2021	Voor vrijgave 20-8-2021 J. Langhout
00	Datum 11-08-2020	Eerste uitgave		
Getekend C. Zwetsloot		Gecontroleerd S. Ramdas	Voor vrijgave P. Meere	Akkoord HTM Sam
Projectnummer 500-650		Project Lijn 16Z		
Omschrijving				
WS&B tekening: tekening kabelplan TWI S004				
Torenstraat - Kerkplein				
Definitief ontwerpfase				
		HTM Personenvervoer NV Afdeling Techniek Postbus 28503 2502 KM Den Haag Bezoekadres: Centraal Station Koningin Julianaplein 10		Tekeningnummer BV030839
				Formaat A3
		Schaal n.v.t.		Eenheid m
		Besteknr.		Jaar 2020

HTM Personenvervoer NV
Afdeling Techniek
Postbus 28503
2502 KM Den Haag
Bezoekadres: Centraal Station
Koningin Julianaplein 10