


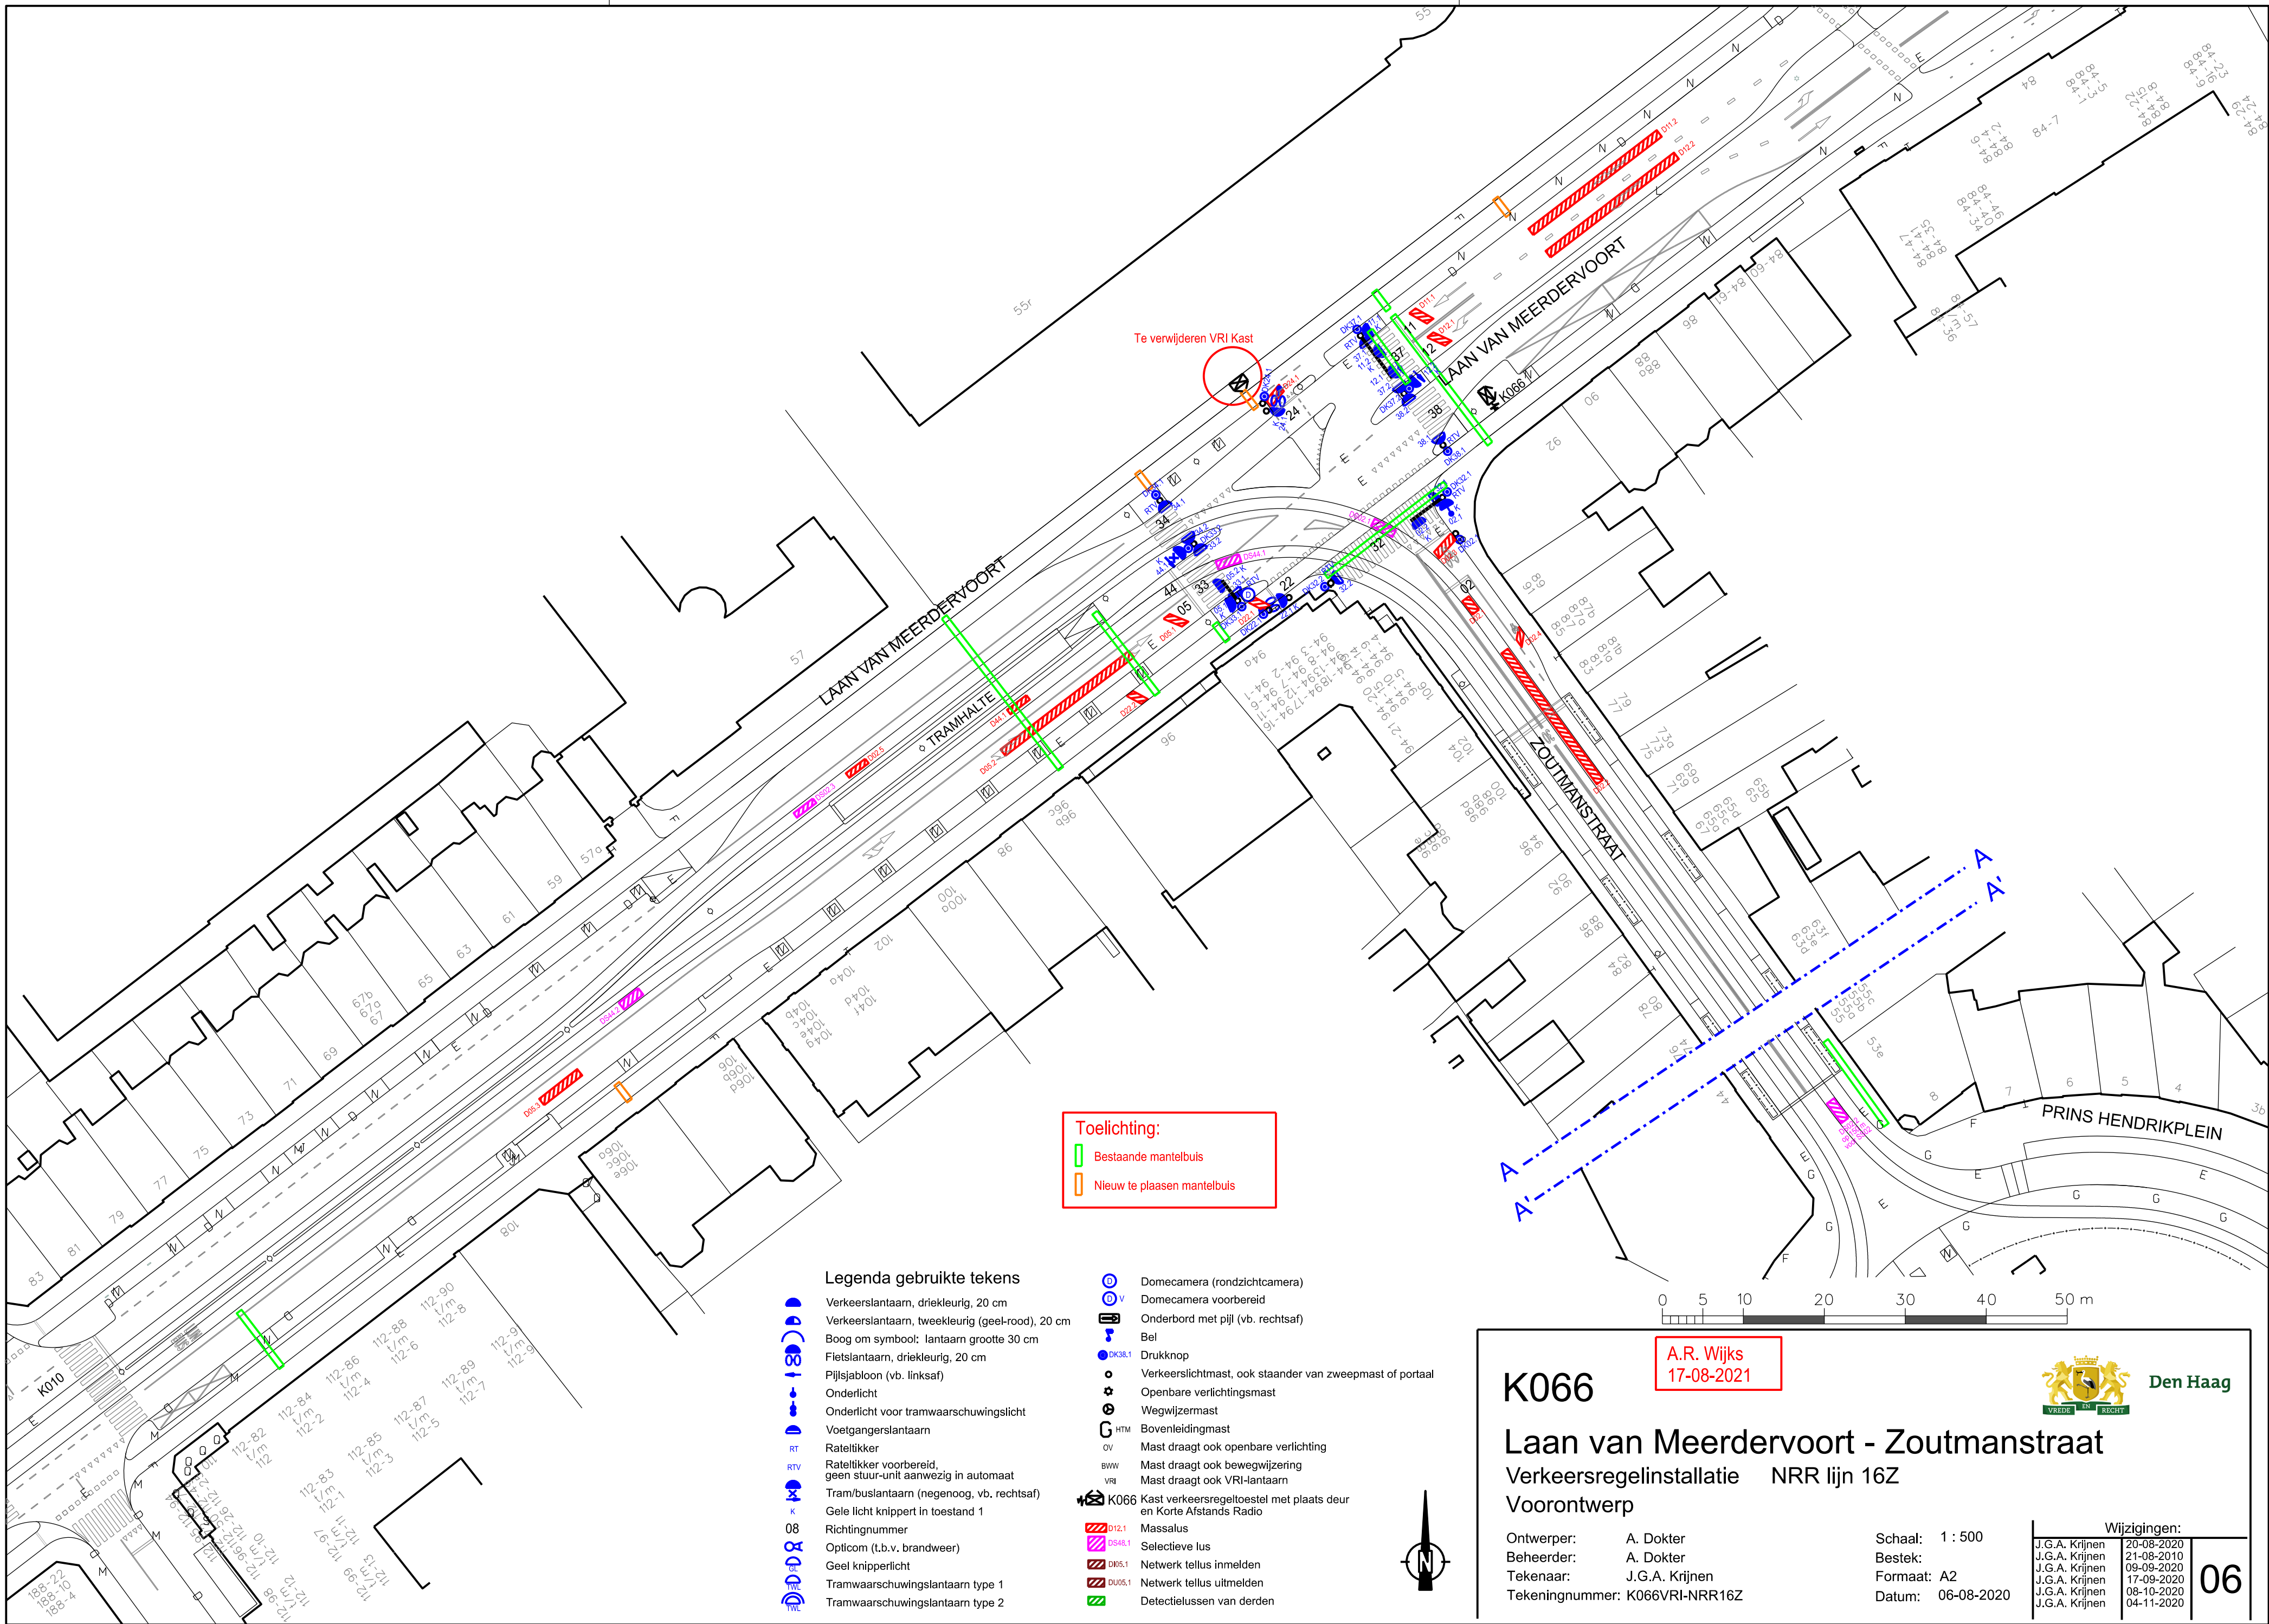

Toelichting:
Bestaande mantelbuis
Nieuw te plaatsen mantelbuis

Legenda gebruikte tekens

- Verkeerslantaarn, driekleurig, 20 cm
- Verkeerslantaarn, tweekleurig (geel-rood), 20 cm
- Boog om symbol: lantaarn grootte 30 cm
- Fietslantaarn, driekleurig, 20 cm
- Pijlsjabloon (vb. linksaf)
- Onderlicht
- Onderlicht voor tramwaarschuwing
- Voetgangerslantaarn
- Rateltikker
- Rateltikker voorbereid, geen stuur-unit aanwezig in automaat
- Tram/buslantaarn (negenoo, vb. rechtsaf)
- Gele licht knippert in toestand 1
- Richtingnummer
- Opticom (t.b.v. brandweer)
- Geel knipperlicht
- Tramwaarschuwinglantaarn type 1
- Tramwaarschuwinglantaarn type 2

- Domecamera (rondzichtcamera)
- Domecamera voorbereid
- Onderbord met pijl (vb. rechtsaf)
- Bel
- Drukknop
- Verkeerslichtmast, ook staander van zweepmast of portaal
- Openbare verlichtingsmast
- Wegwijzermast
- Bovenleidingmast
- Mast draagt ook openbare verlichting
- Mast draagt ook bewegwijzering
- Mast draagt ook VRI-lantaarn
- K066 Kast verkeersregeloestel met plaats deur en Korte Afstands Radio
- Massaluis
- Selectieve luis
- Netwerk tellus inmelden
- Netwerk tellus uitmelden
- Detectielussen van derden

K066

A.R. Wijks
17-08-2021

Laan van Meerdervoort - Zoutmanstraat
Verkeersregelininstallatie NRR lijn 16Z
Voorontwerp

Ontwerper: A. Dokter
Beheerder: A. Dokter
Tekenaar: J.G.A. Krijnen
Tekeningnummer: K066VRI-NRR16Z

Schaal: 1 : 500
Bestek:
Formaat: A2
Datum: 06-08-2020

	Wijzigingen:	
	J.G.A. Krijnen	20-08-2020
	J.G.A. Krijnen	21-08-2010
	J.G.A. Krijnen	09-09-2020
	J.G.A. Krijnen	17-09-2020
06	J.G.A. Krijnen	08-10-2020
	J.G.A. Krijnen	04-11-2020