


Let op! Niet toepassen in bogen
krapper dan straal 50 meter.

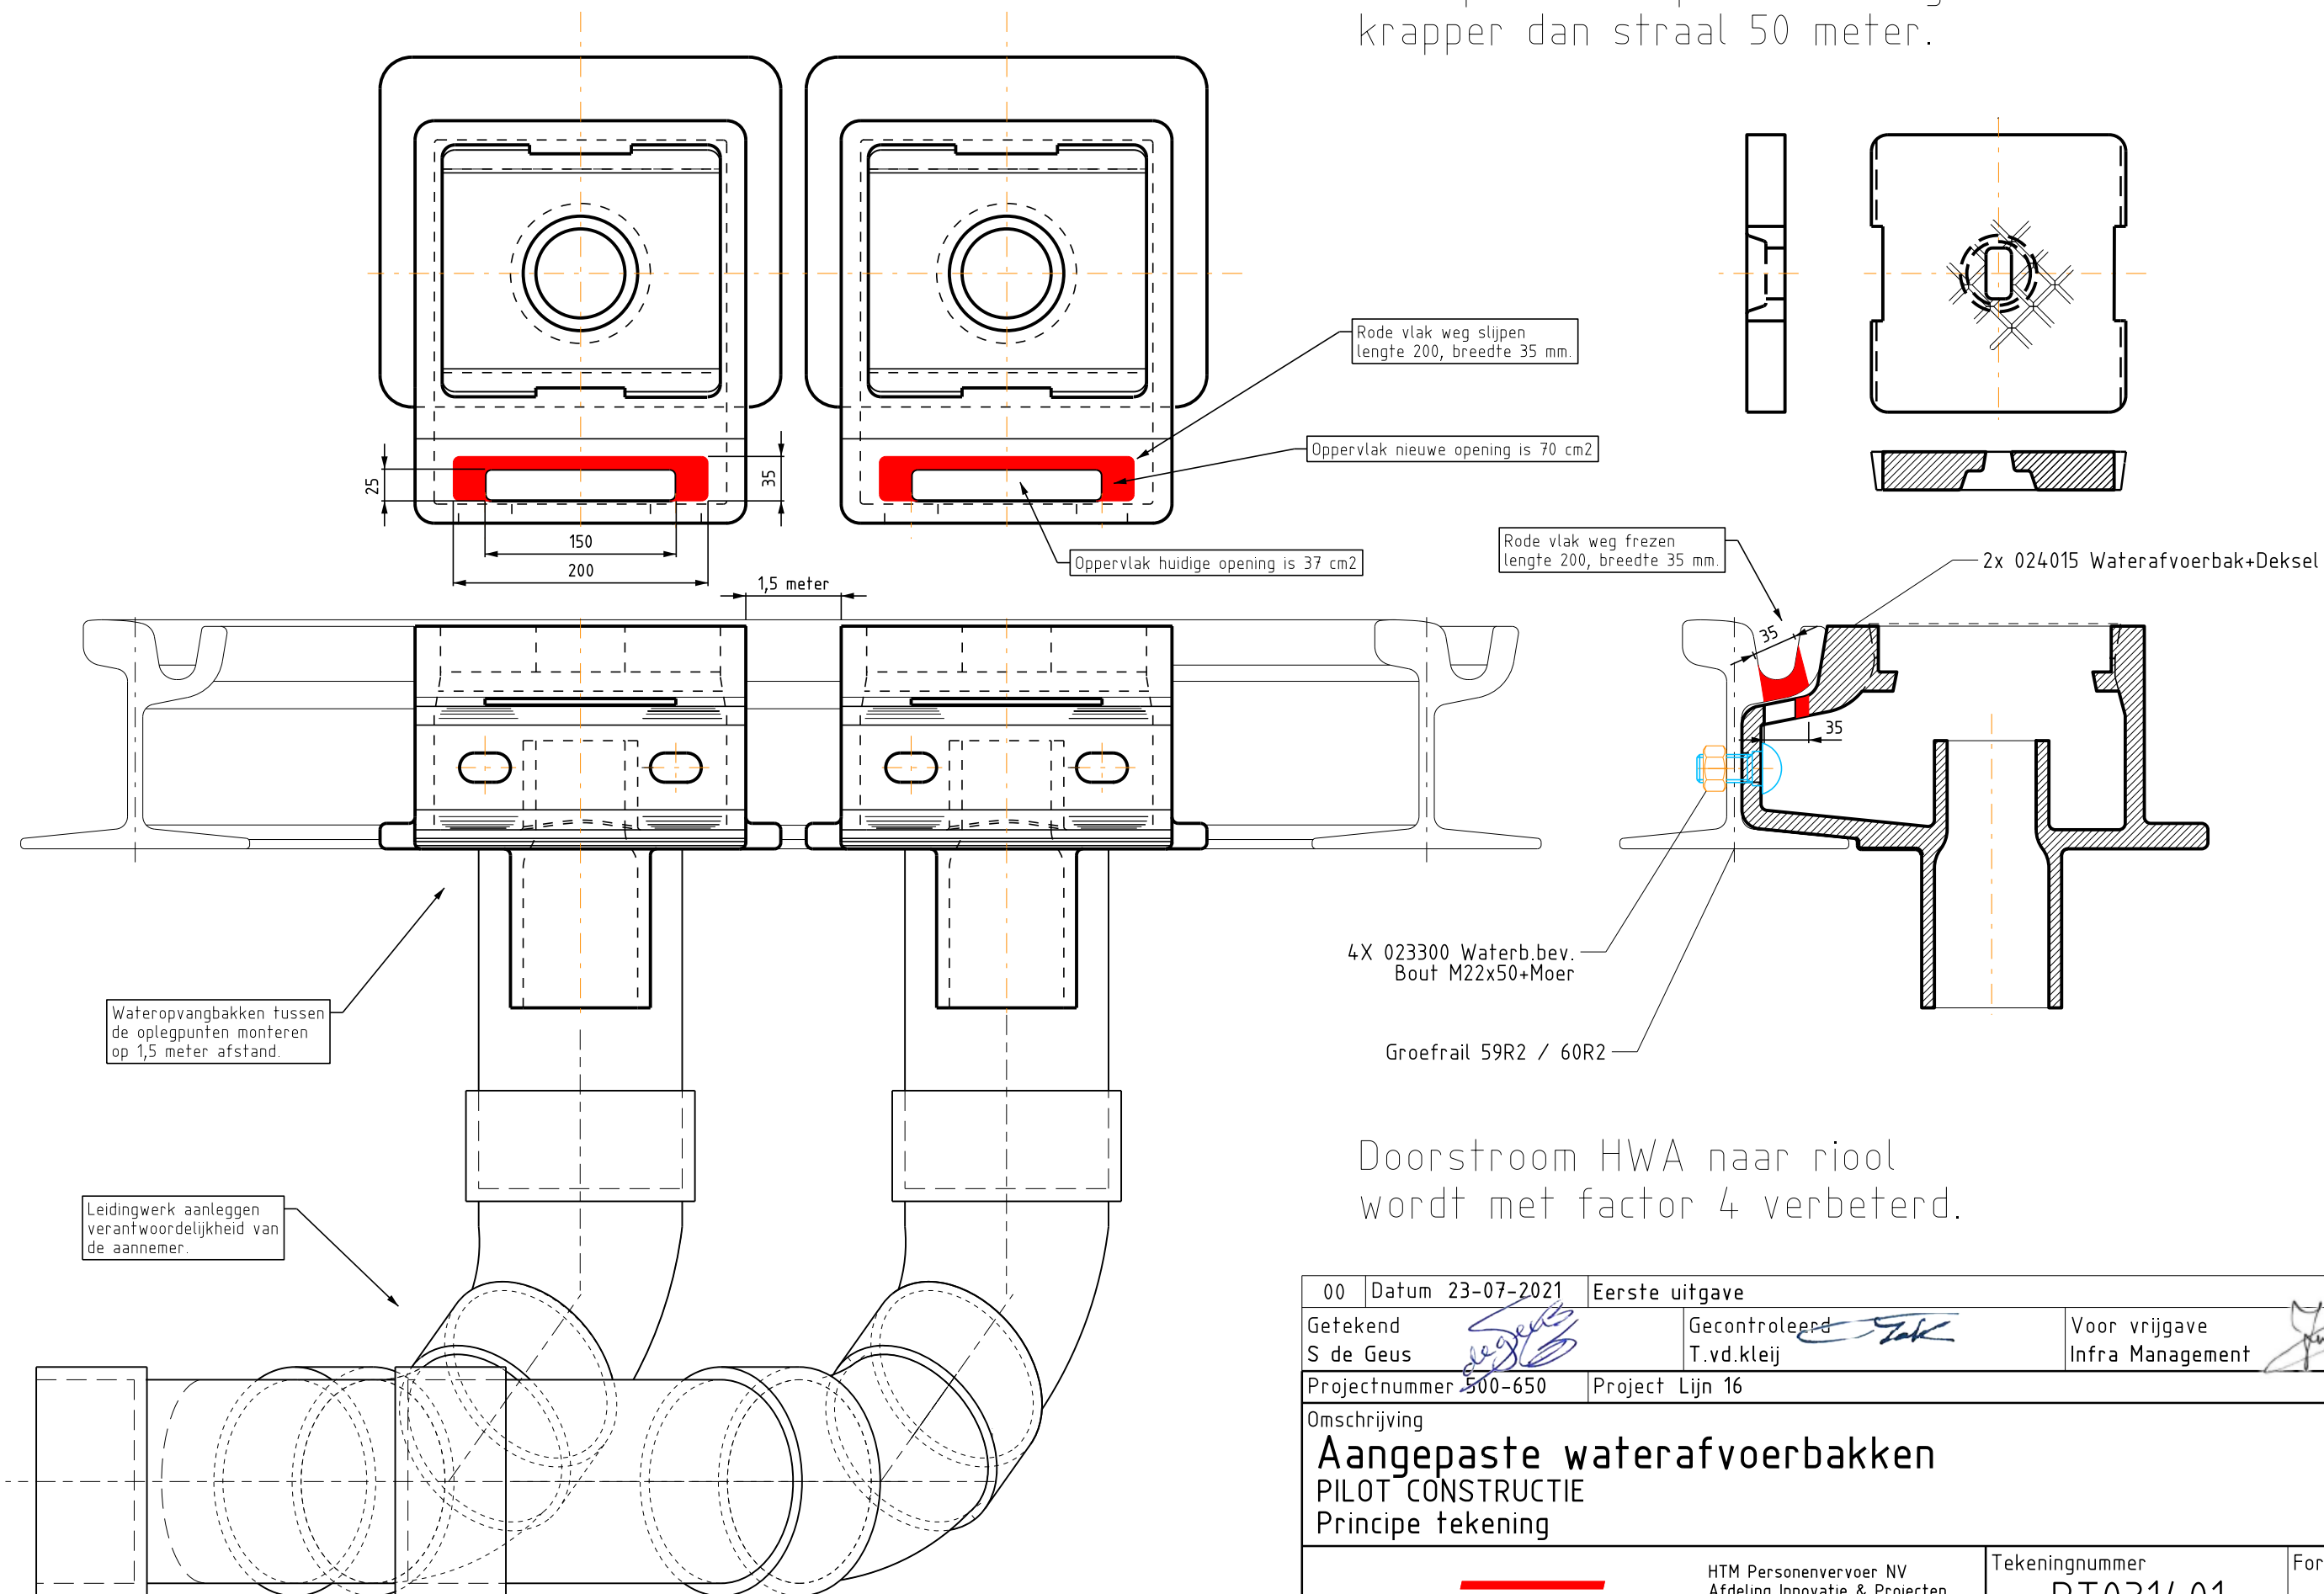

00	Datum 23-07-2021	Eerste uitgave		
Getekend S de Geus	Gecontroleerd T.vd.kleij	Voor vrijgave Infra Management	05-08-2021	
Projectnummer 500-650	Project Lijn 16			
Omschrijving Aangepaste waterafvoerbakken PILOT CONSTRUCTIE Principe tekening				
		HTM Personenvervoer NV Afdeling Innovatie & Projecten Postbus 28503 2502 KM Den Haag Bezoekadres: Centraal Station Koningin Julianaplein 10	Tekeningnummer RT031401	Formaat A3
			Schaal 1:5	Eenheid mm
			Besteknr.	Jaar 2021