


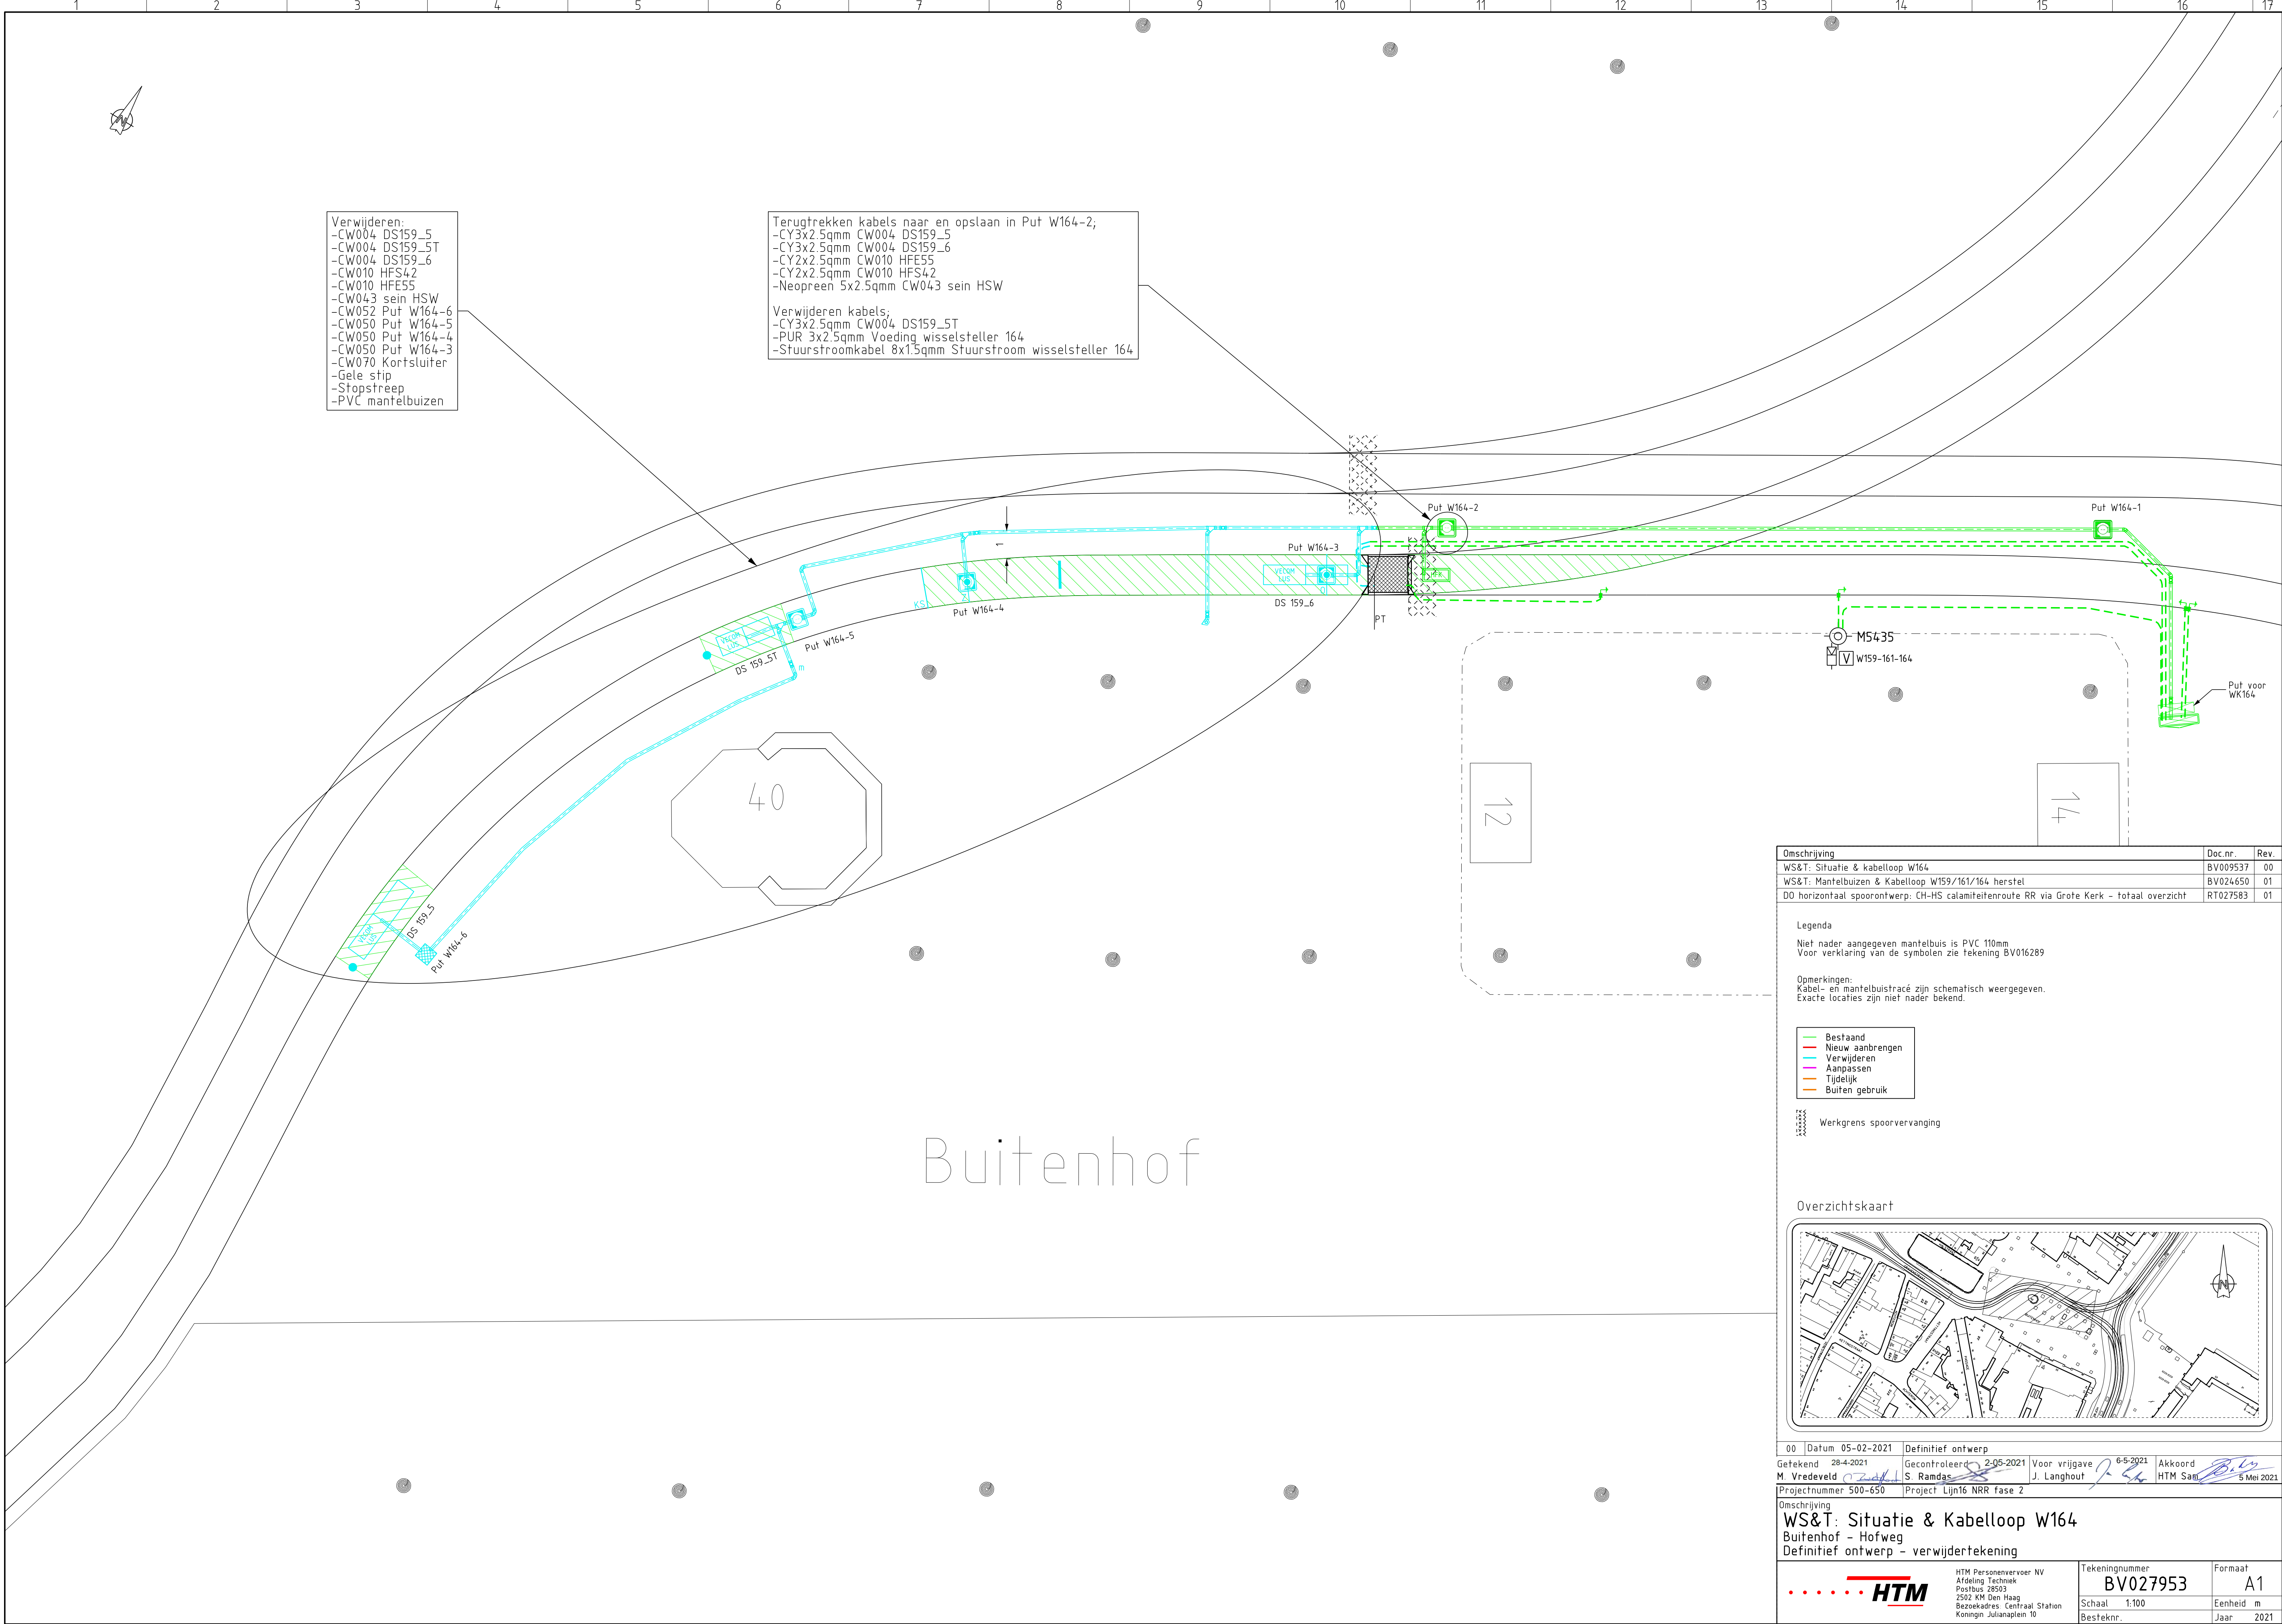

Verwijderen:
-CW004 DS159_5
-CW004 DS159_5T
-CW004 DS159_6
-CW010 HFS42
-CW010 HFE55
-CW043 sein HSW
-CW052 Put W164-6
-CW050 Put W164-5
-CW050 Put W164-4
-CW050 Put W164-3
-CW070 Kortsluiter
-Gele stip
-Stopstreep
-PVC mantelbuizen

Terugtrekken kabels naar en opslaan in Put W164-2;
-CY3x2.5qmm CW004 DS159_5
-CY3x2.5qmm CW004 DS159_6
-CY2x2.5qmm CW010 HFE55
-CY2x2.5qmm CW010 HFS42
-Neopreen 5x2.5qmm CW043 sein HSW

Verwijderen kabels;
-CY3x2.5qmm CW004 DS159_5T
-PUR 3x2.5qmm Voeding wisselsteller 164
-Stuurstroomkabel 8x1.5qmm Stuurstroom wisselsteller 164

Omschrijving	Doc.nr	Rev
WS&T: Situatie & kabelloop W164	BV009537	00
WS&T: Mantelbuizen & Kabelloop W159/161/164 herstel	BV024650	01
DO horizontaal spoorontwerp: CH-HS calamiteitenroute RR via Grote Kerk - totaal overzicht	RT027583	01


Legenda
Niet nader aangegeven mantelbuis is PVC 110mm
Voor verklaring van de symbolen zie tekening BV016289

Opmerkingen:
Kabel- en mantelbuistracé zijn schematisch weergegeven.
Exacte locaties zijn niet nader bekend.

- Bestaand
- Nieuw aanbrengen
- Verwijderen
- Aanpassen
- Tijdelijk
- Buiten gebruik

Werkgrens spoorvervangning

Overzichtskaart

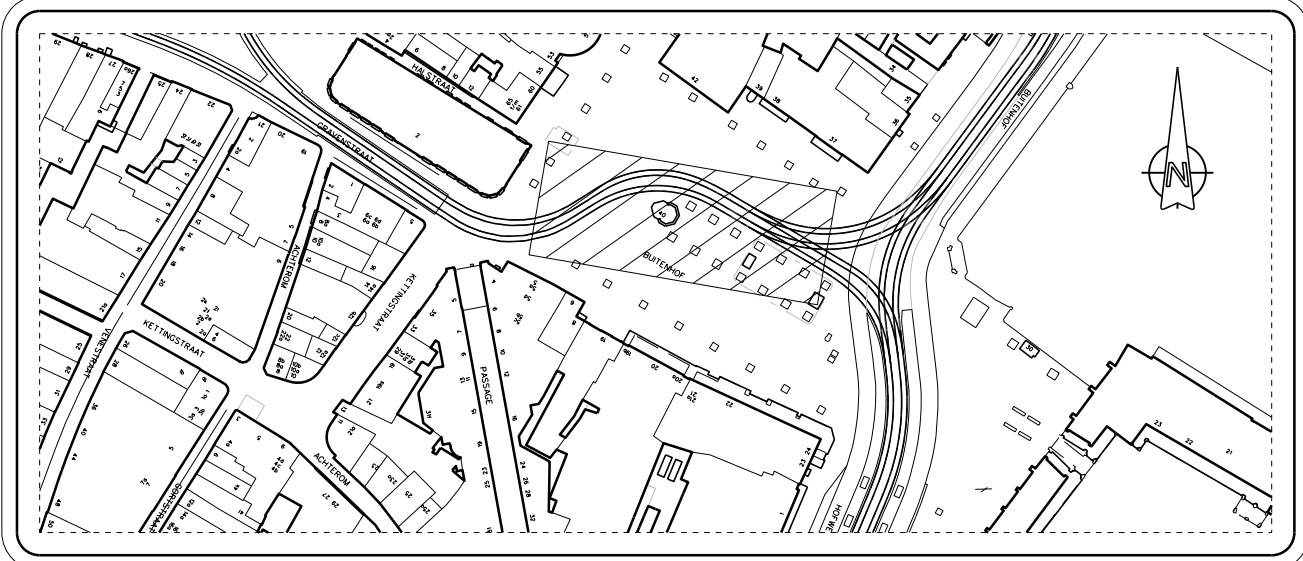

00 Datum: 05-02-2021 Definitief ontwerp	Gecontroleerd: 2-05-2021 Voor vrijgave: 6-5-2021 Akkoord: 5 Mei 2021
Getekend: 28-4-2021 M. Vredeveld	S. Ramdas
Projectnummer: 500-650	Project: Lijn16 NRR fase 2

Omschrijving WS&T: Situatie & Kabelloop W164 Buitenhof - Hofweg Definitief ontwerp - verwijdertekening	HTM Personenvervoer NV Afdeling Techniek Postbus 28503 2502 KM Den Haag Bezoekadres: Centraal Station Koningin Julianaplein 10	Tekeningnummer BV027953 Schaal: 1:100 Besteknr.: Jaar: 2021	Formaat A1 Eenheid: m
--	---	--	------------------------------------