




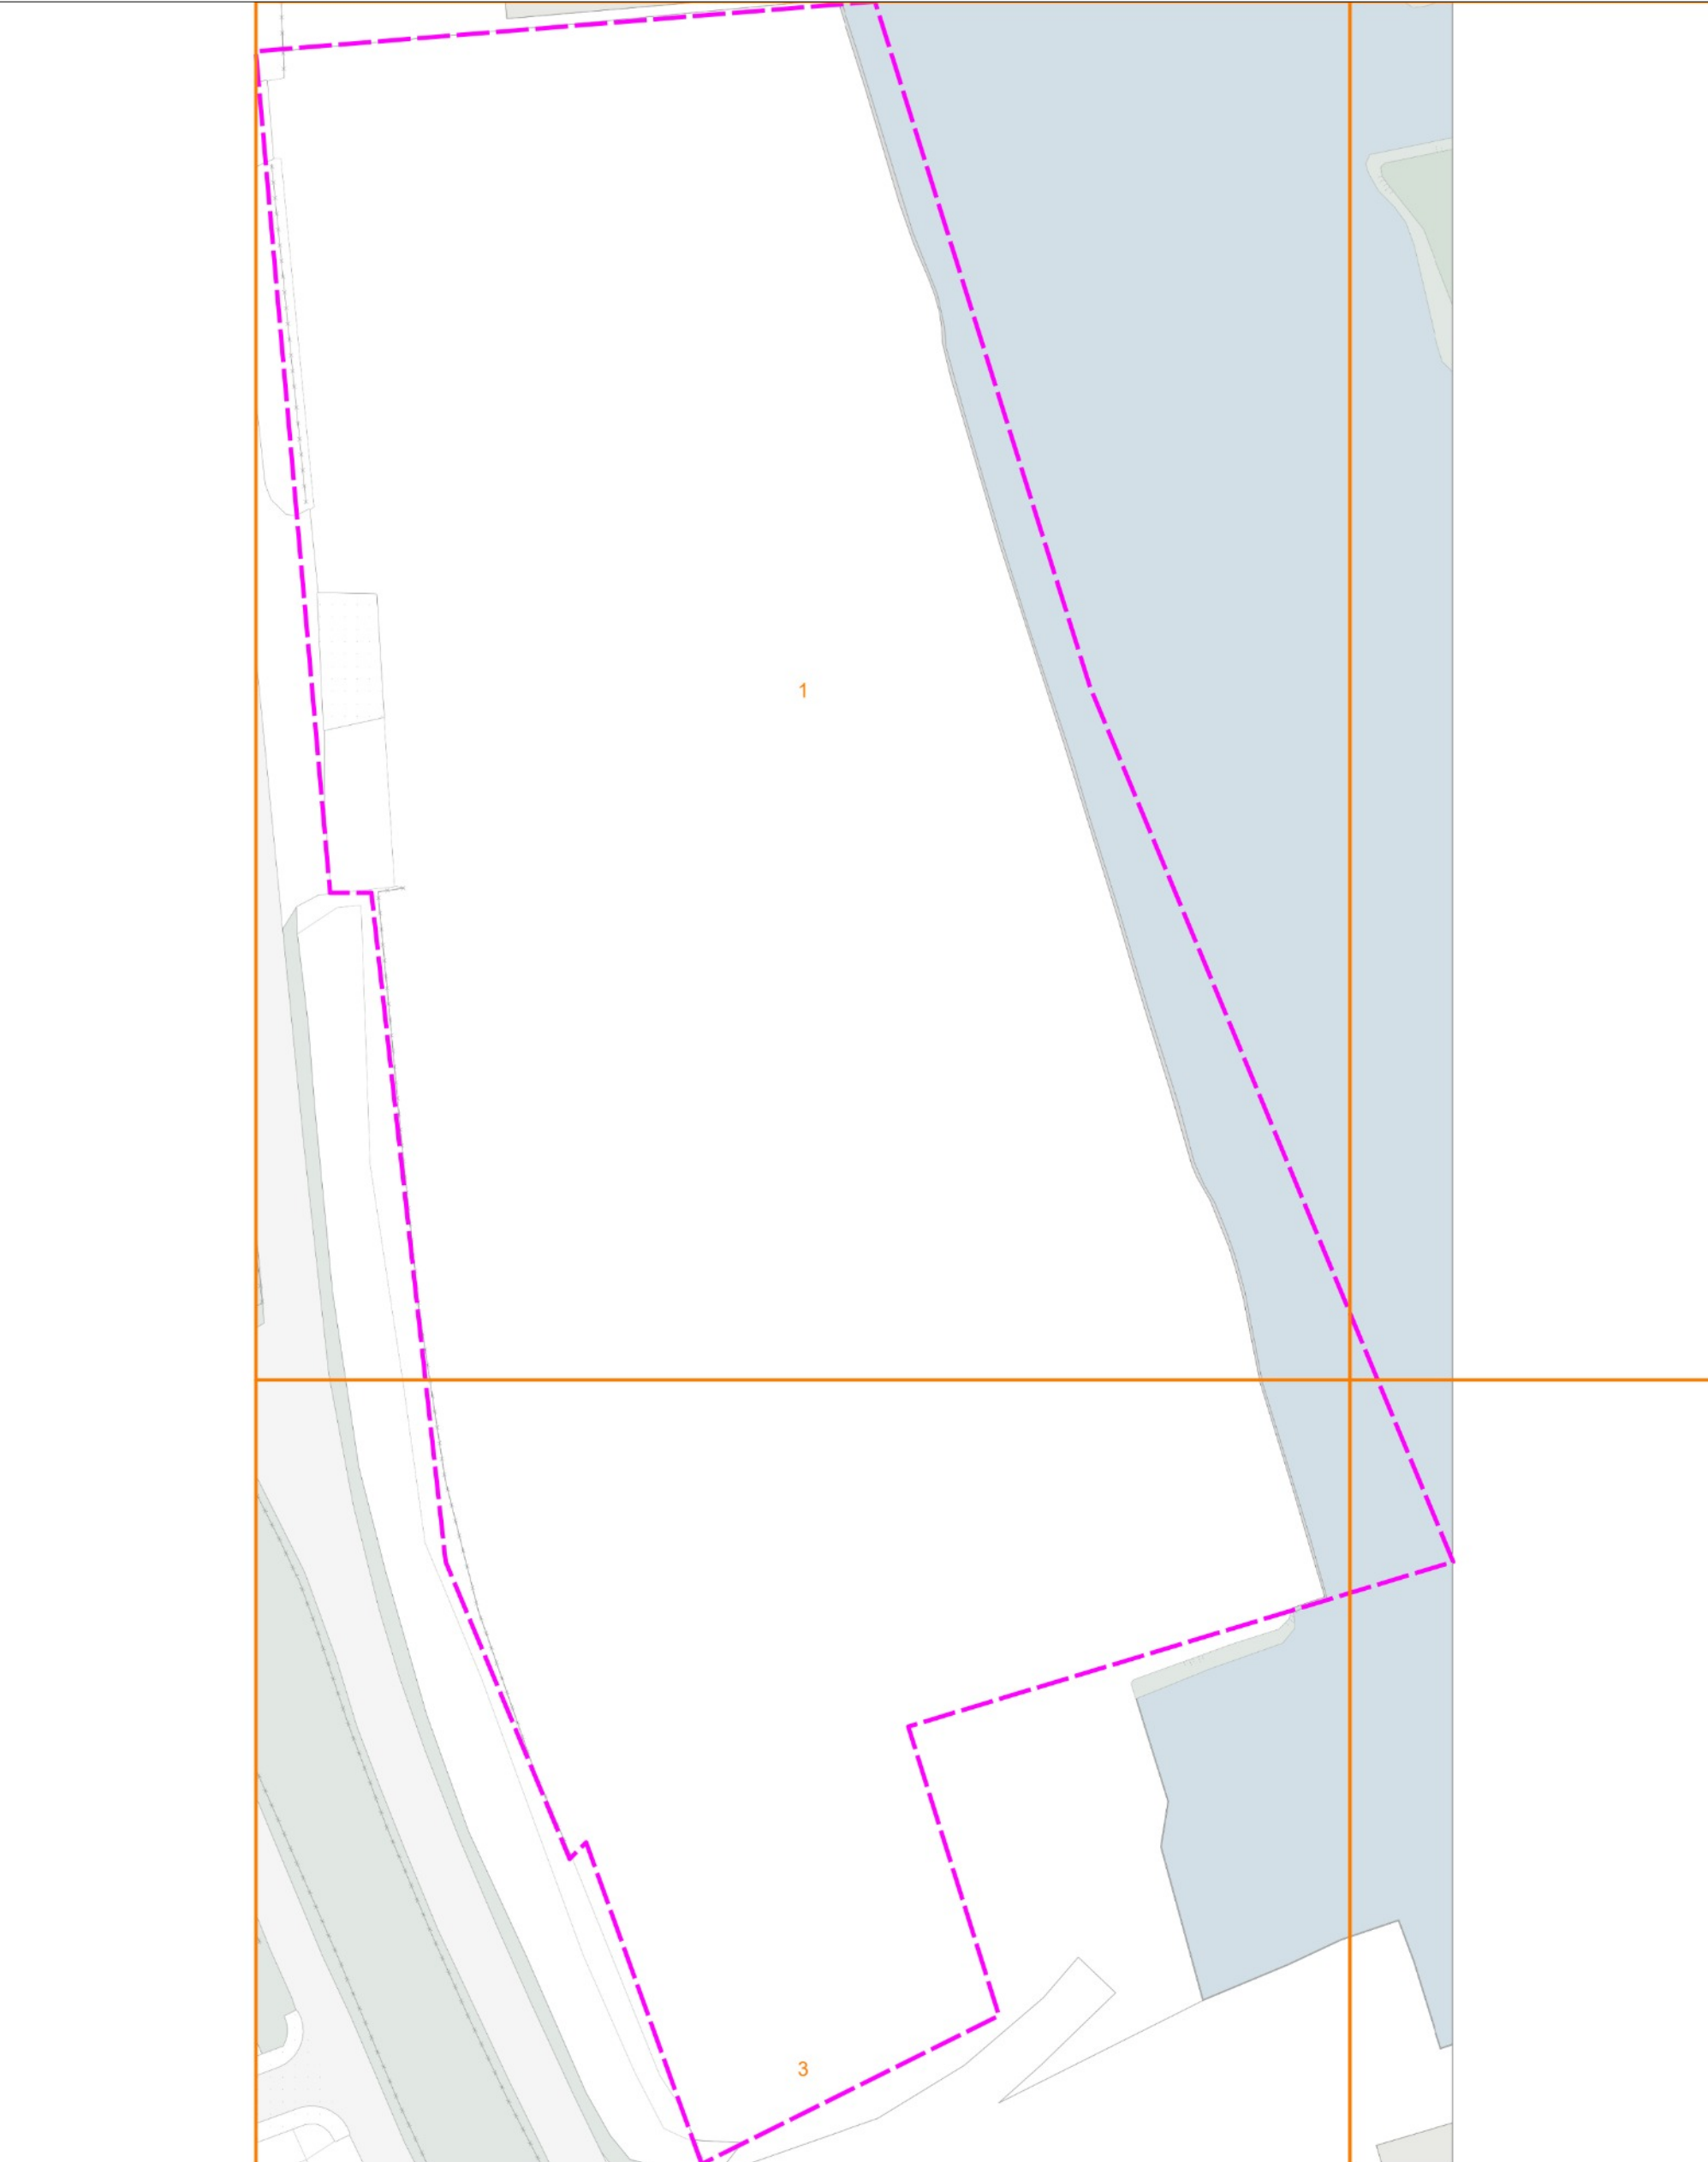


datatransport	KL1051
datatransport	KL1081
gas lage druk	KL1081
laagspanning	KL1081
middenspanning	KL1081
overig	WS0655
riool over/onderdruk	GM0531
water	KL1184

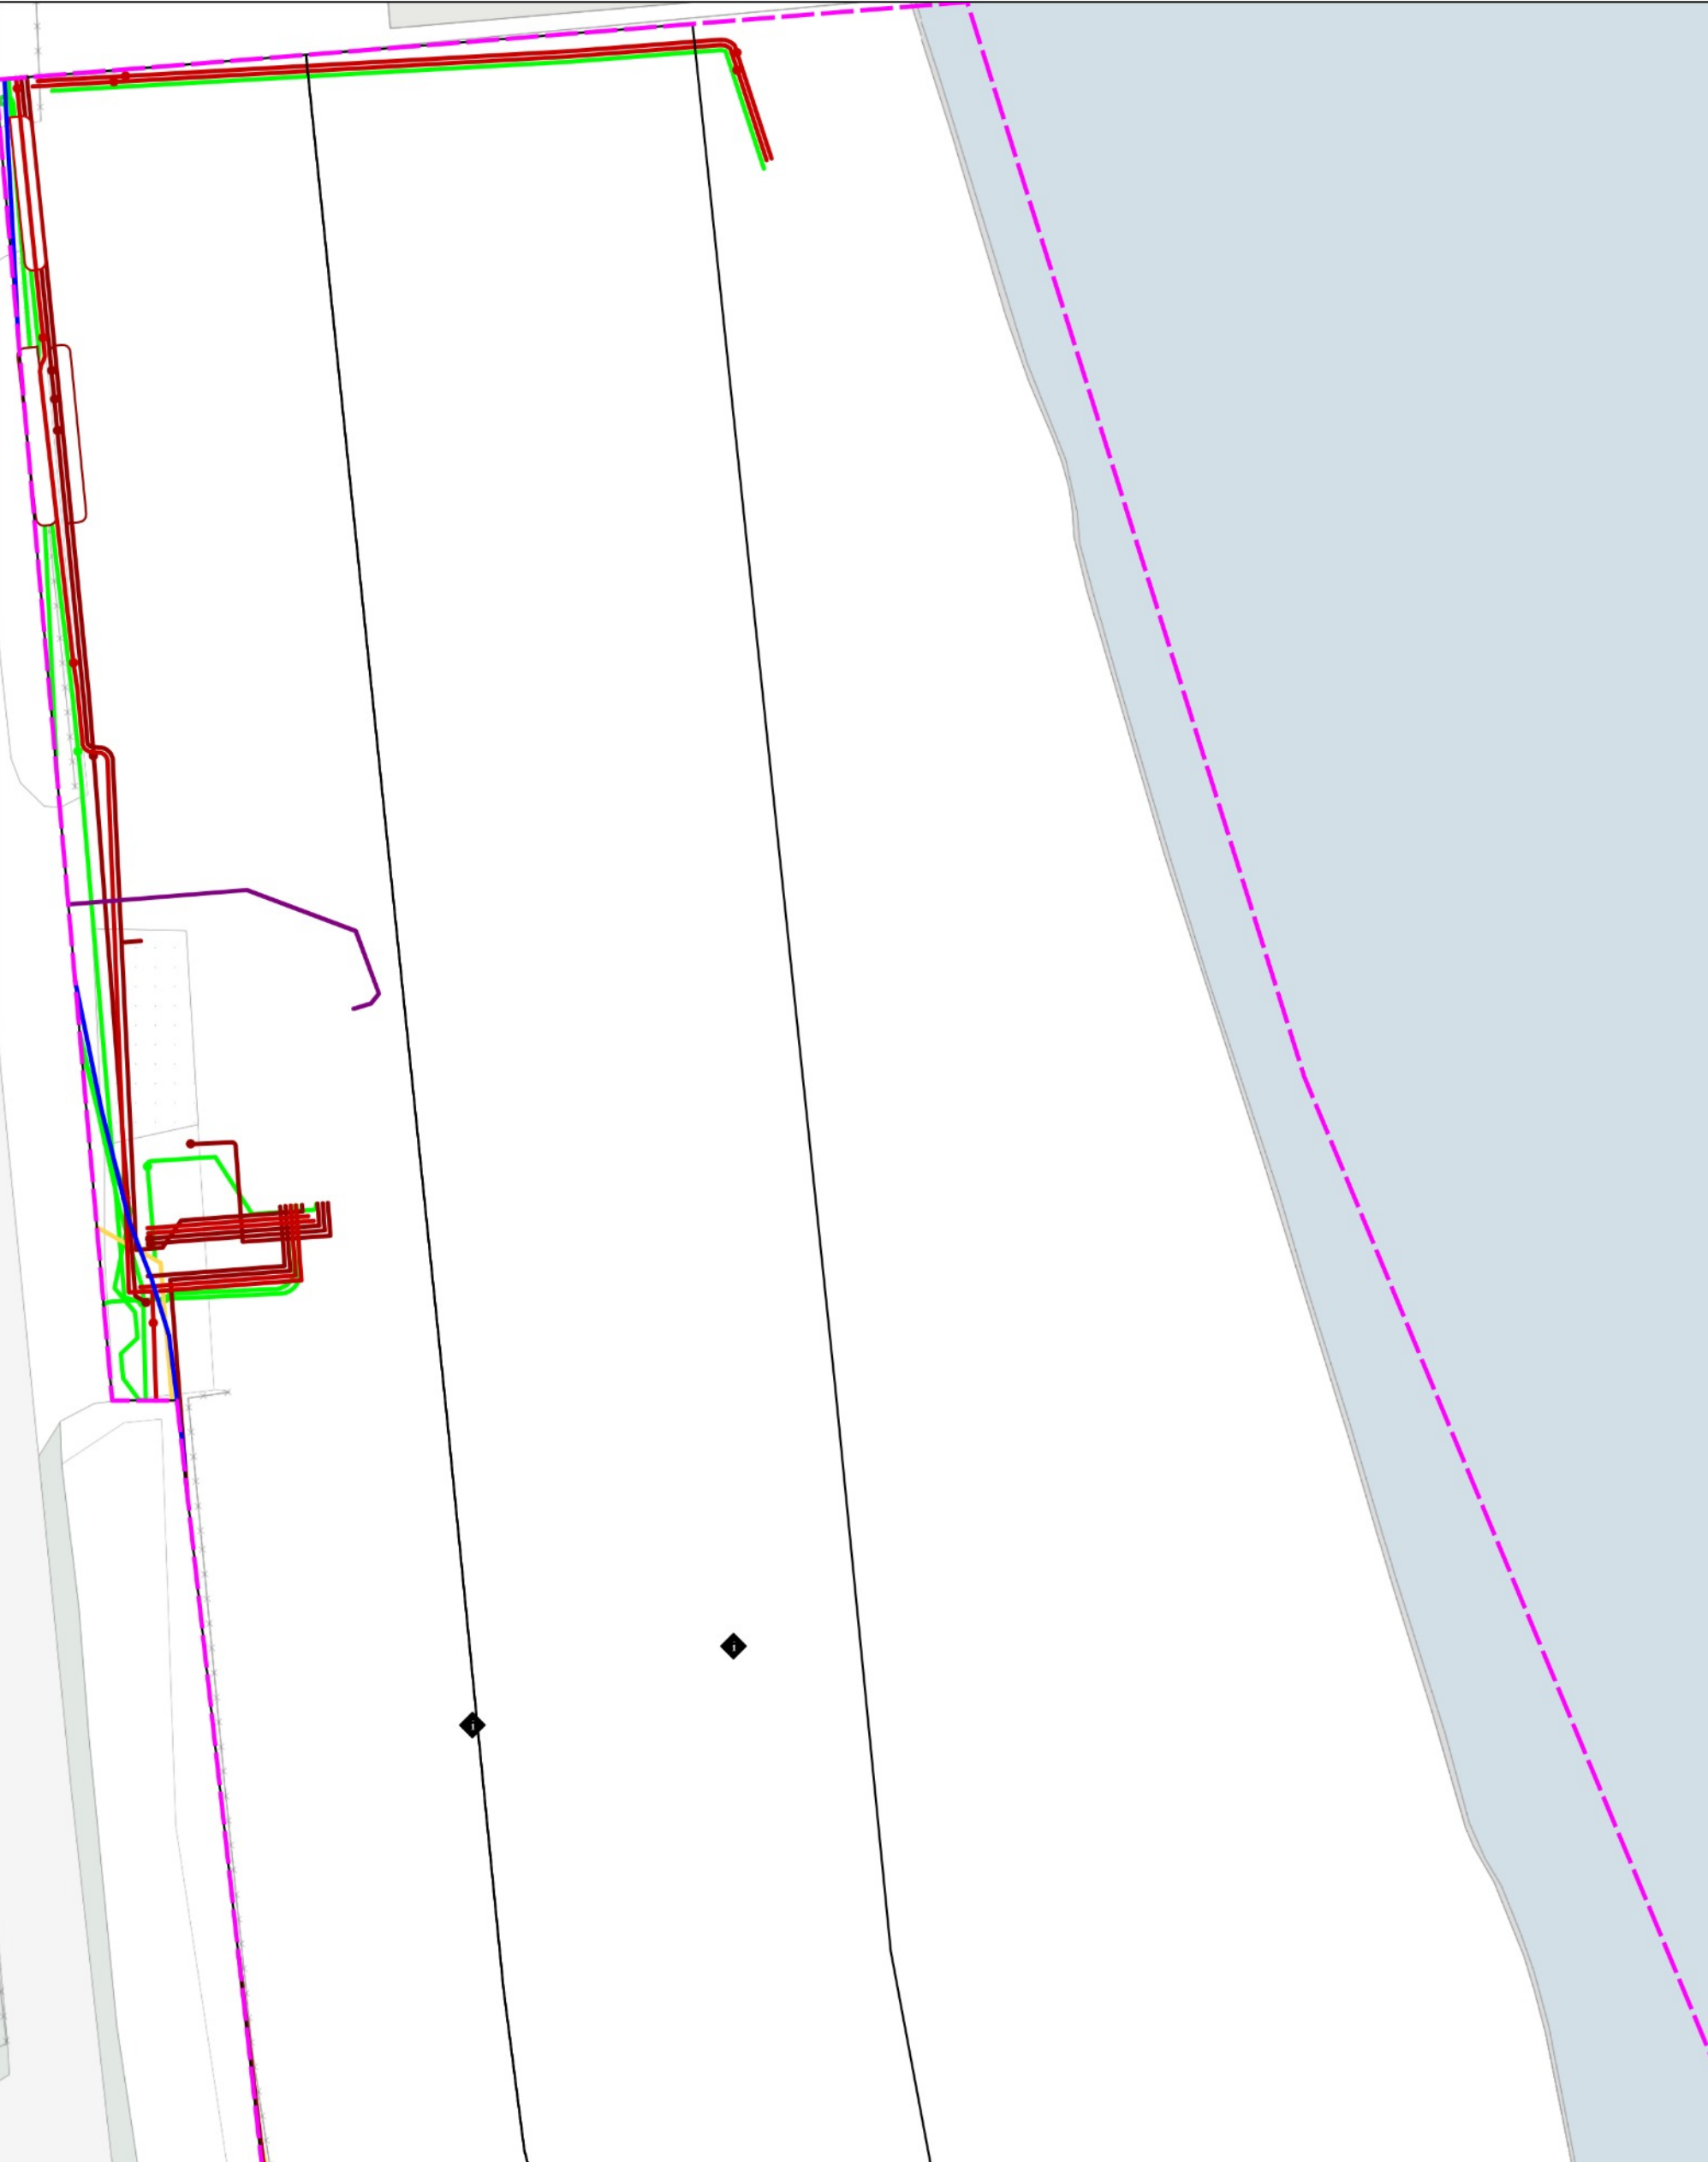

datatransport
KL1051

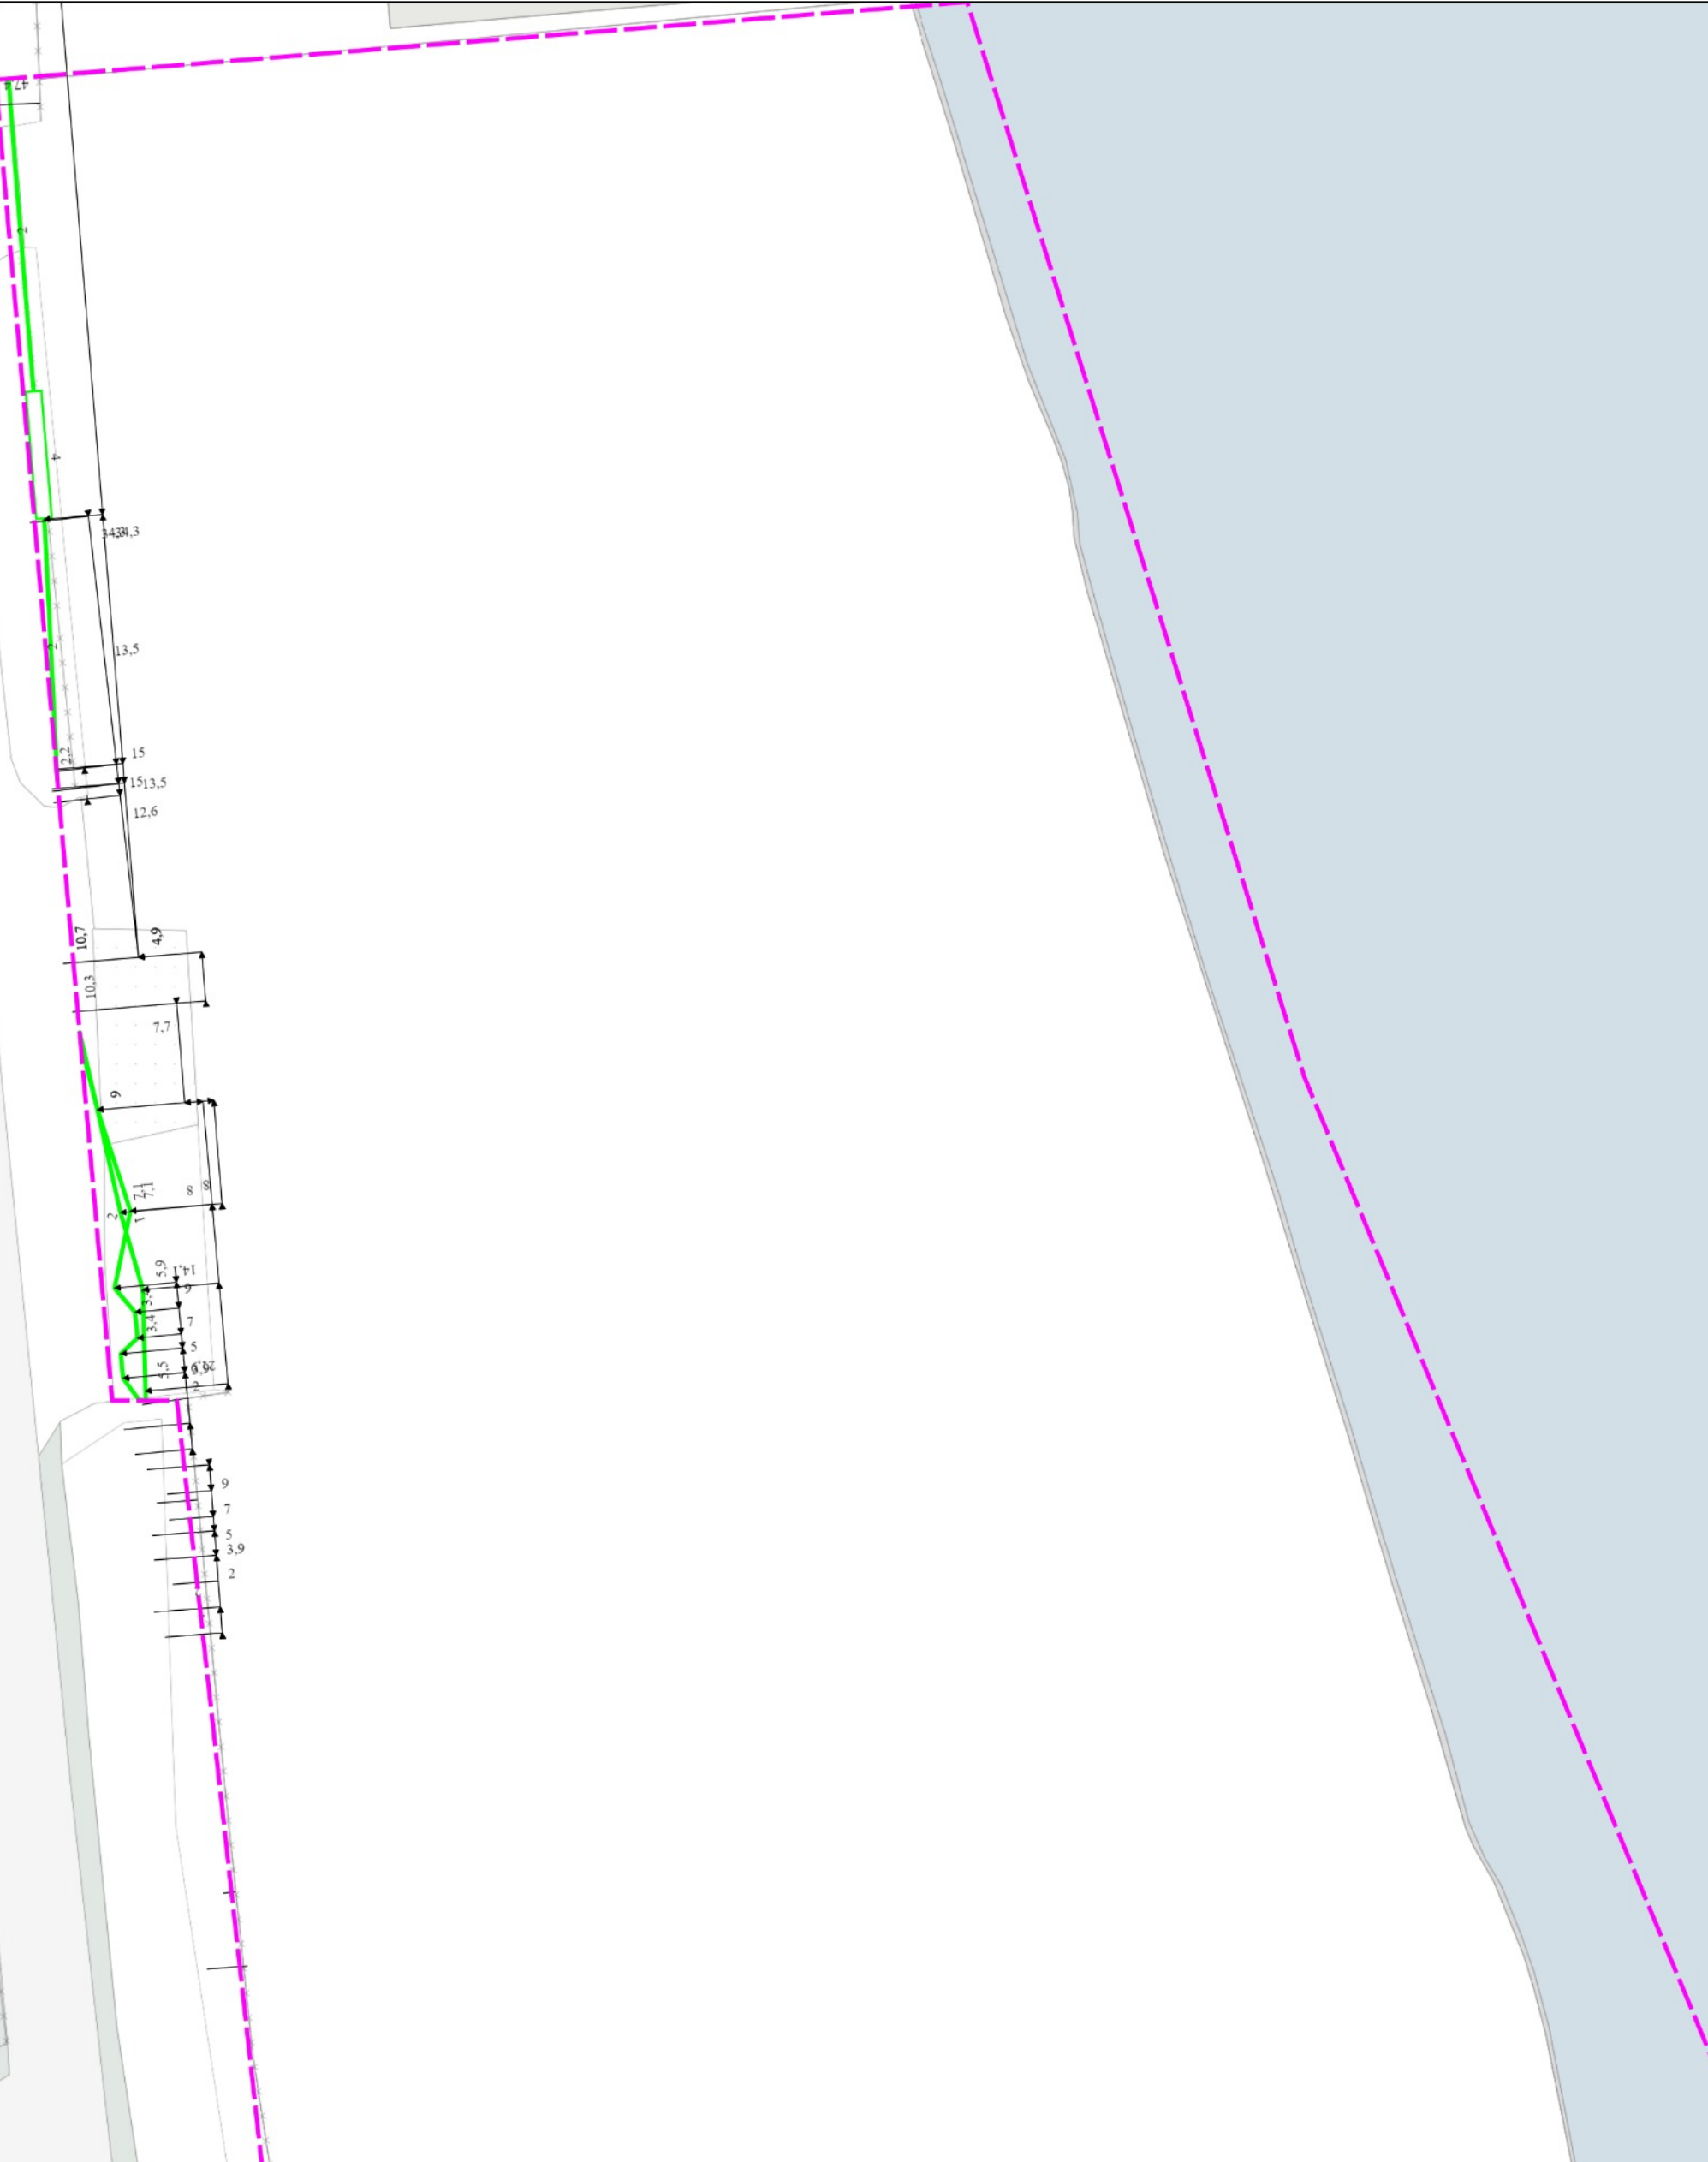

datatransport
KL1081

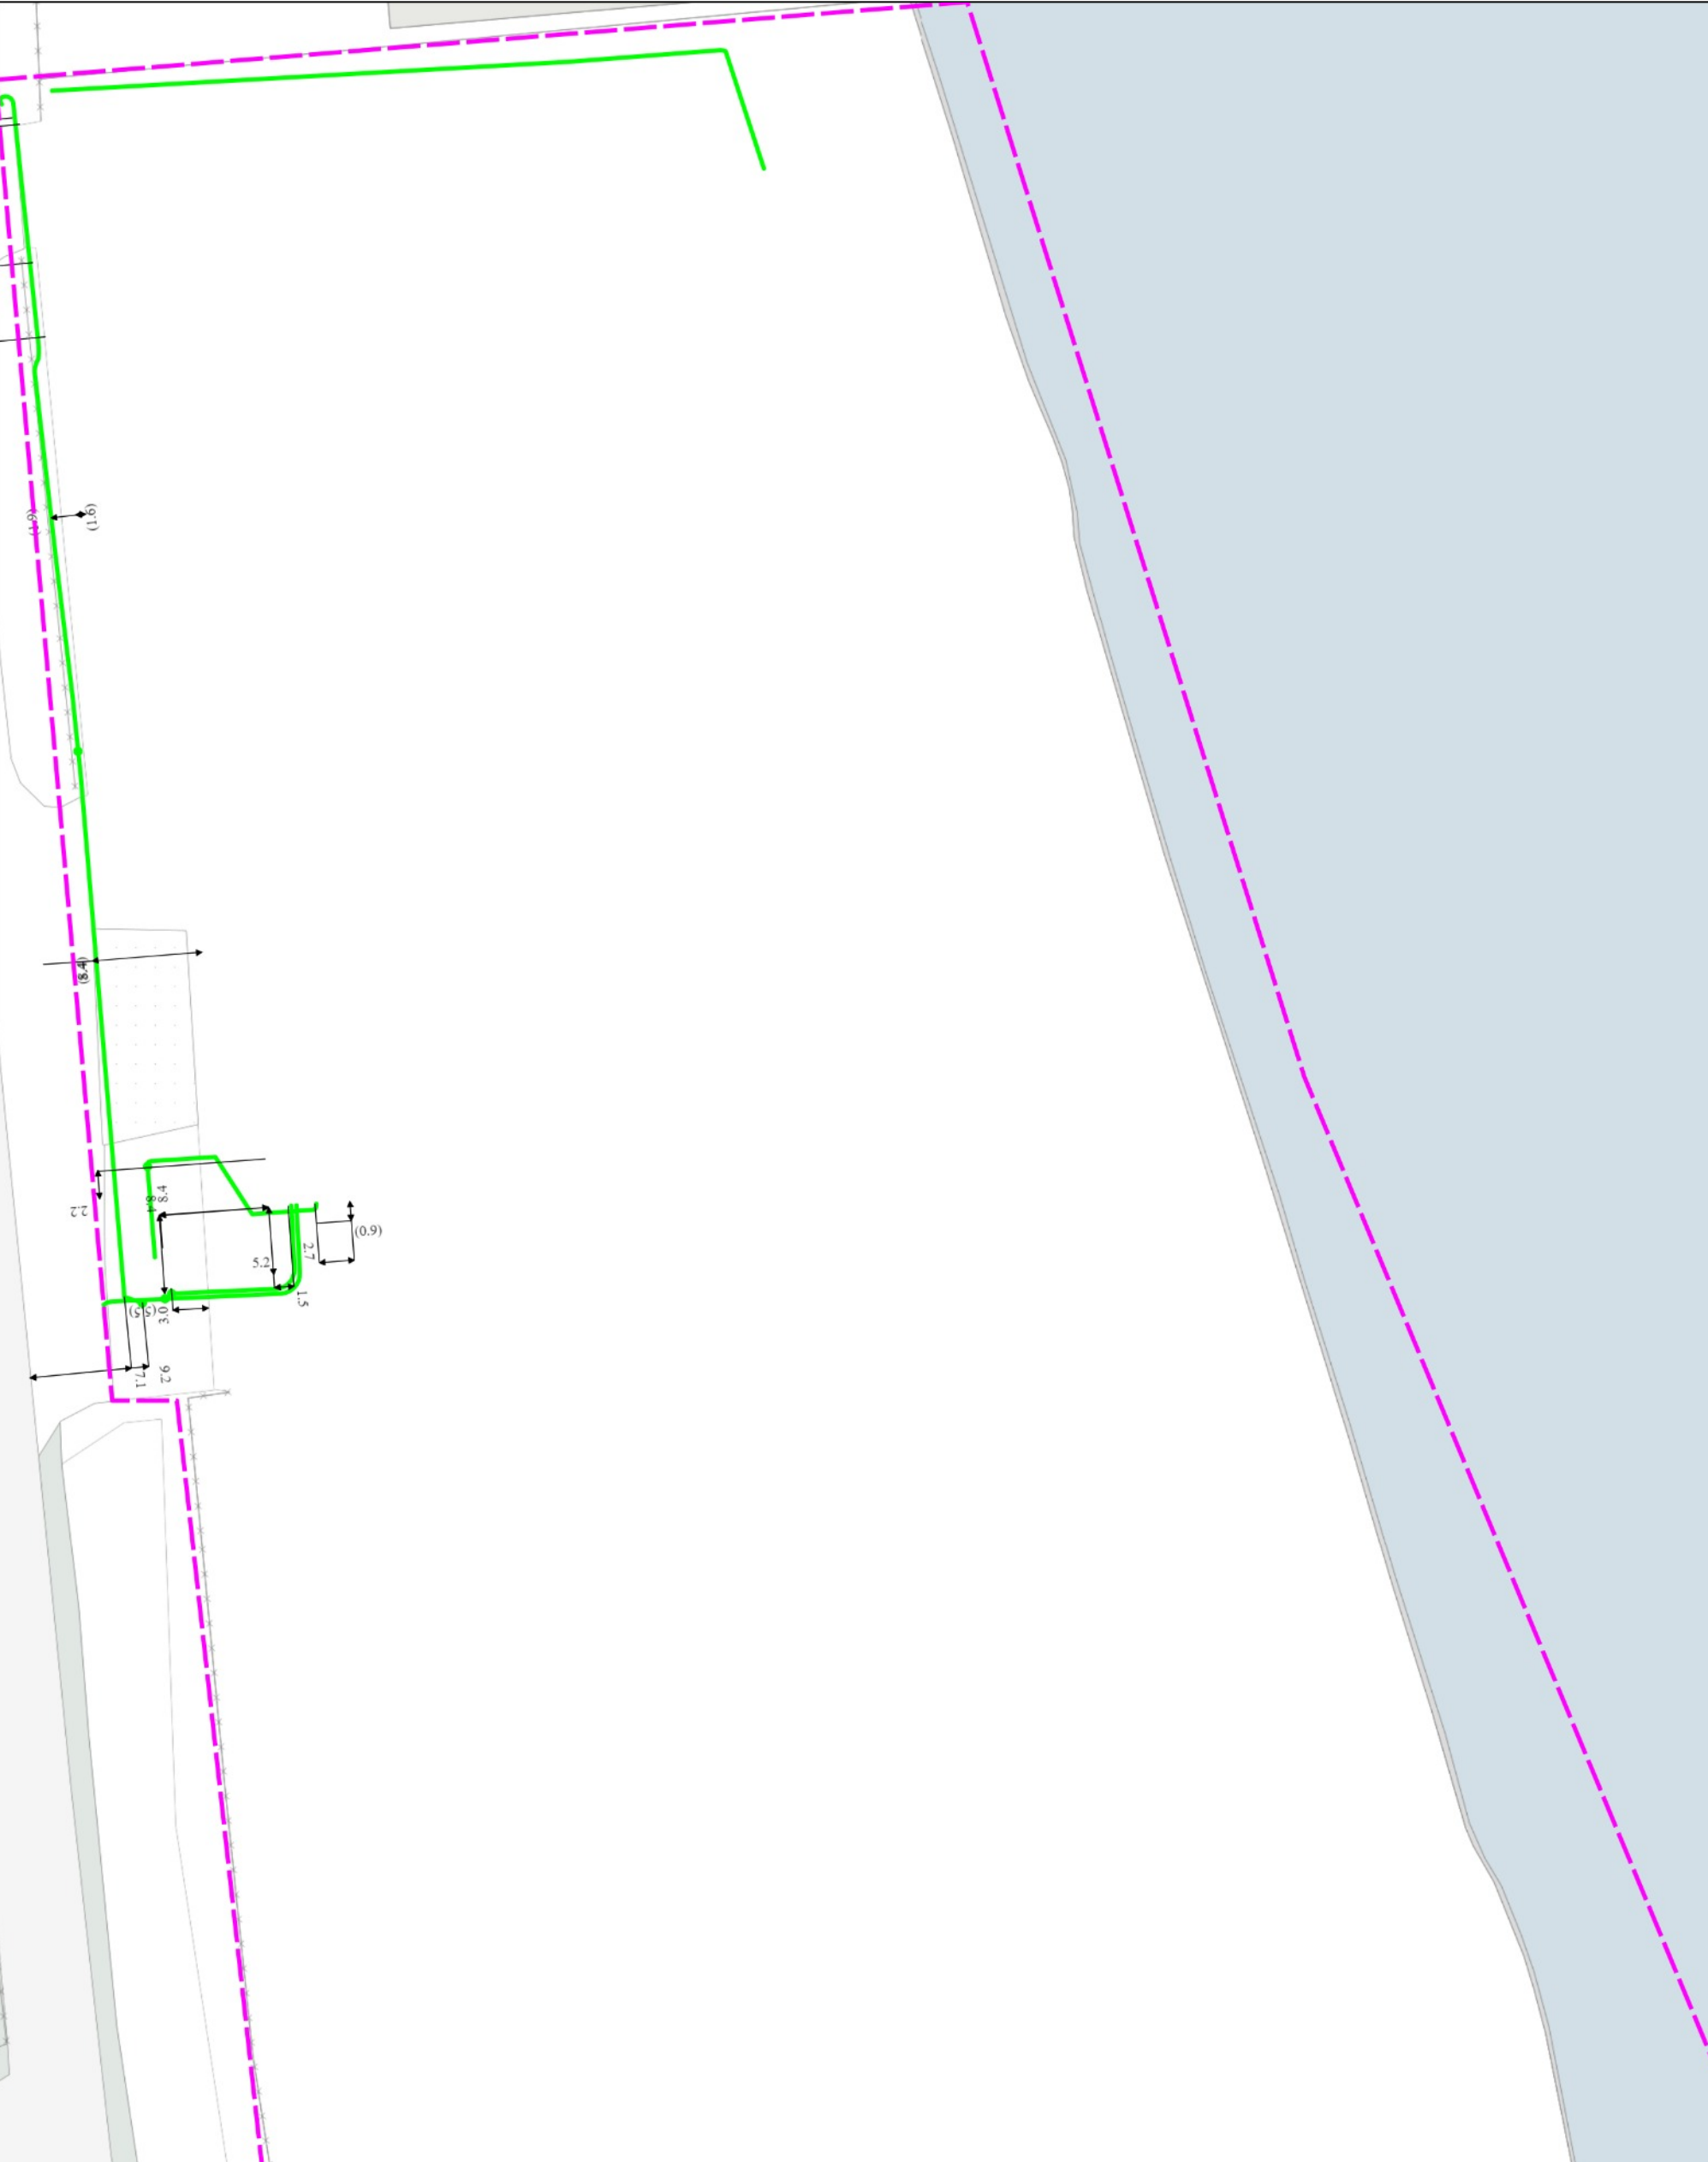

gas lage druk
KL1081



laagspanning
KL1081




0 5 10 meter

linksonder: X: 104.828,0 Y: 427.294,0
rechtsboven: X: 104.960,5 Y: 427.461,0


middenspanning
KL1081




overig
WS0655

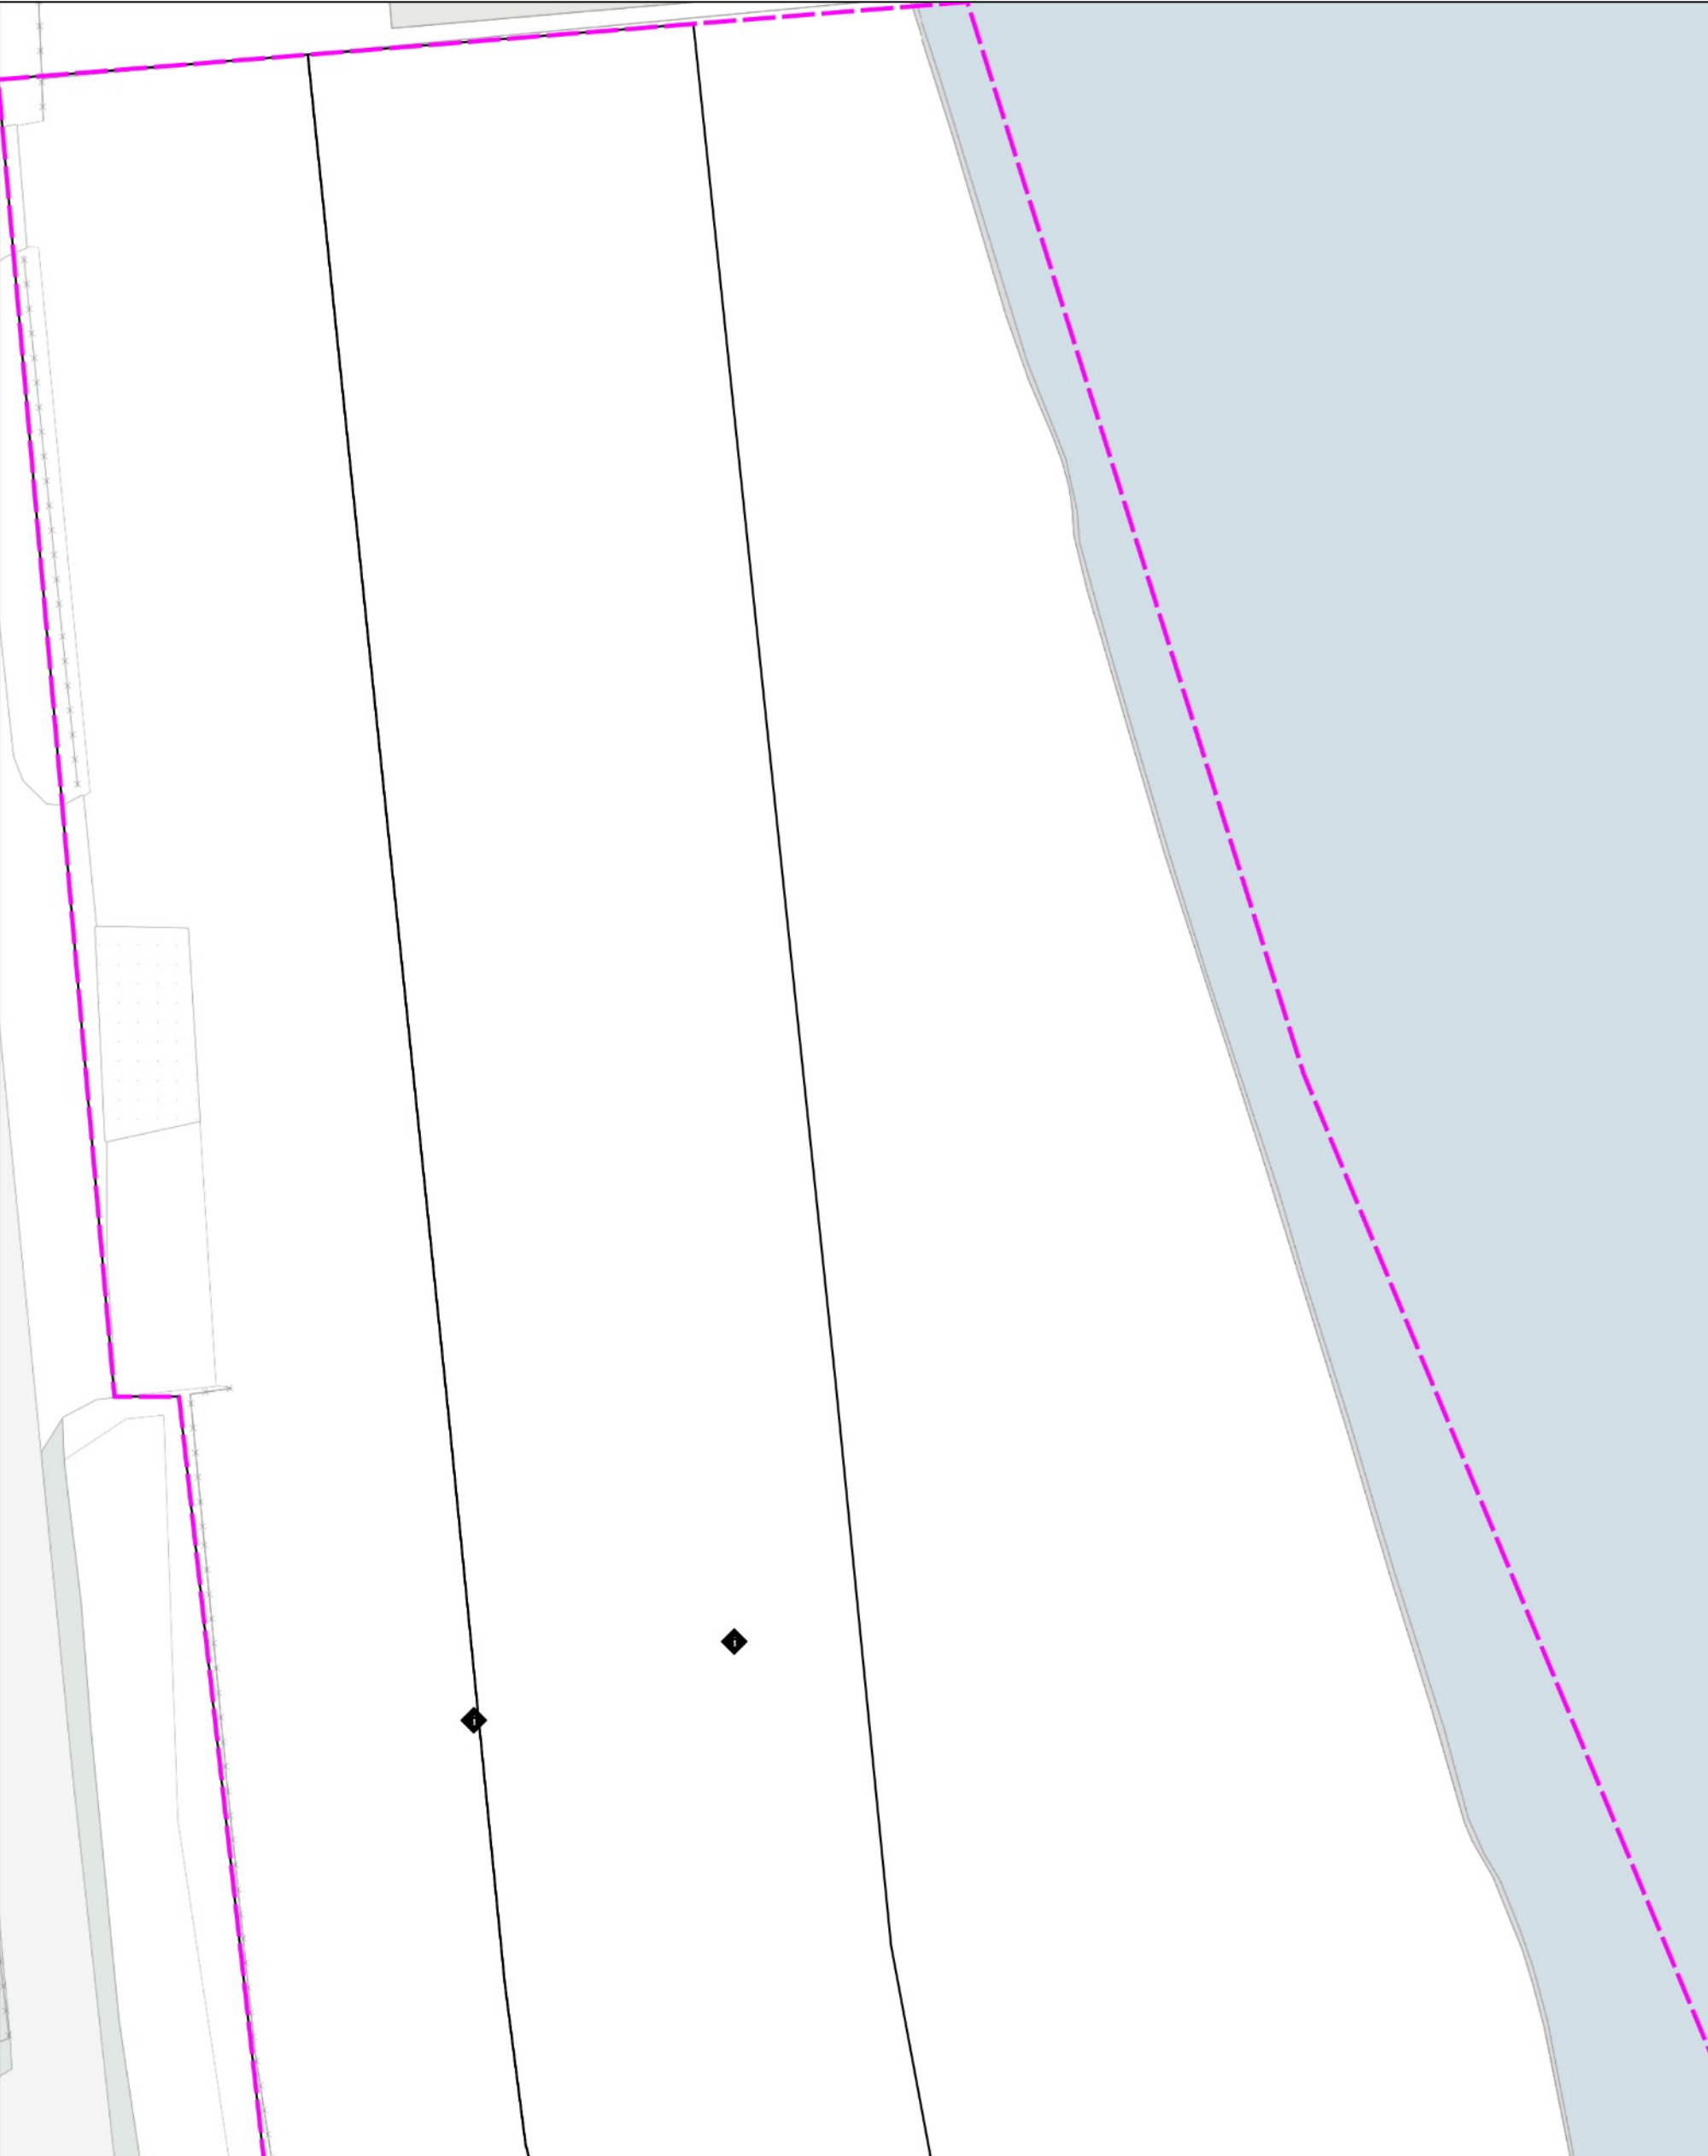

rioel over/onderdruk
GM0531

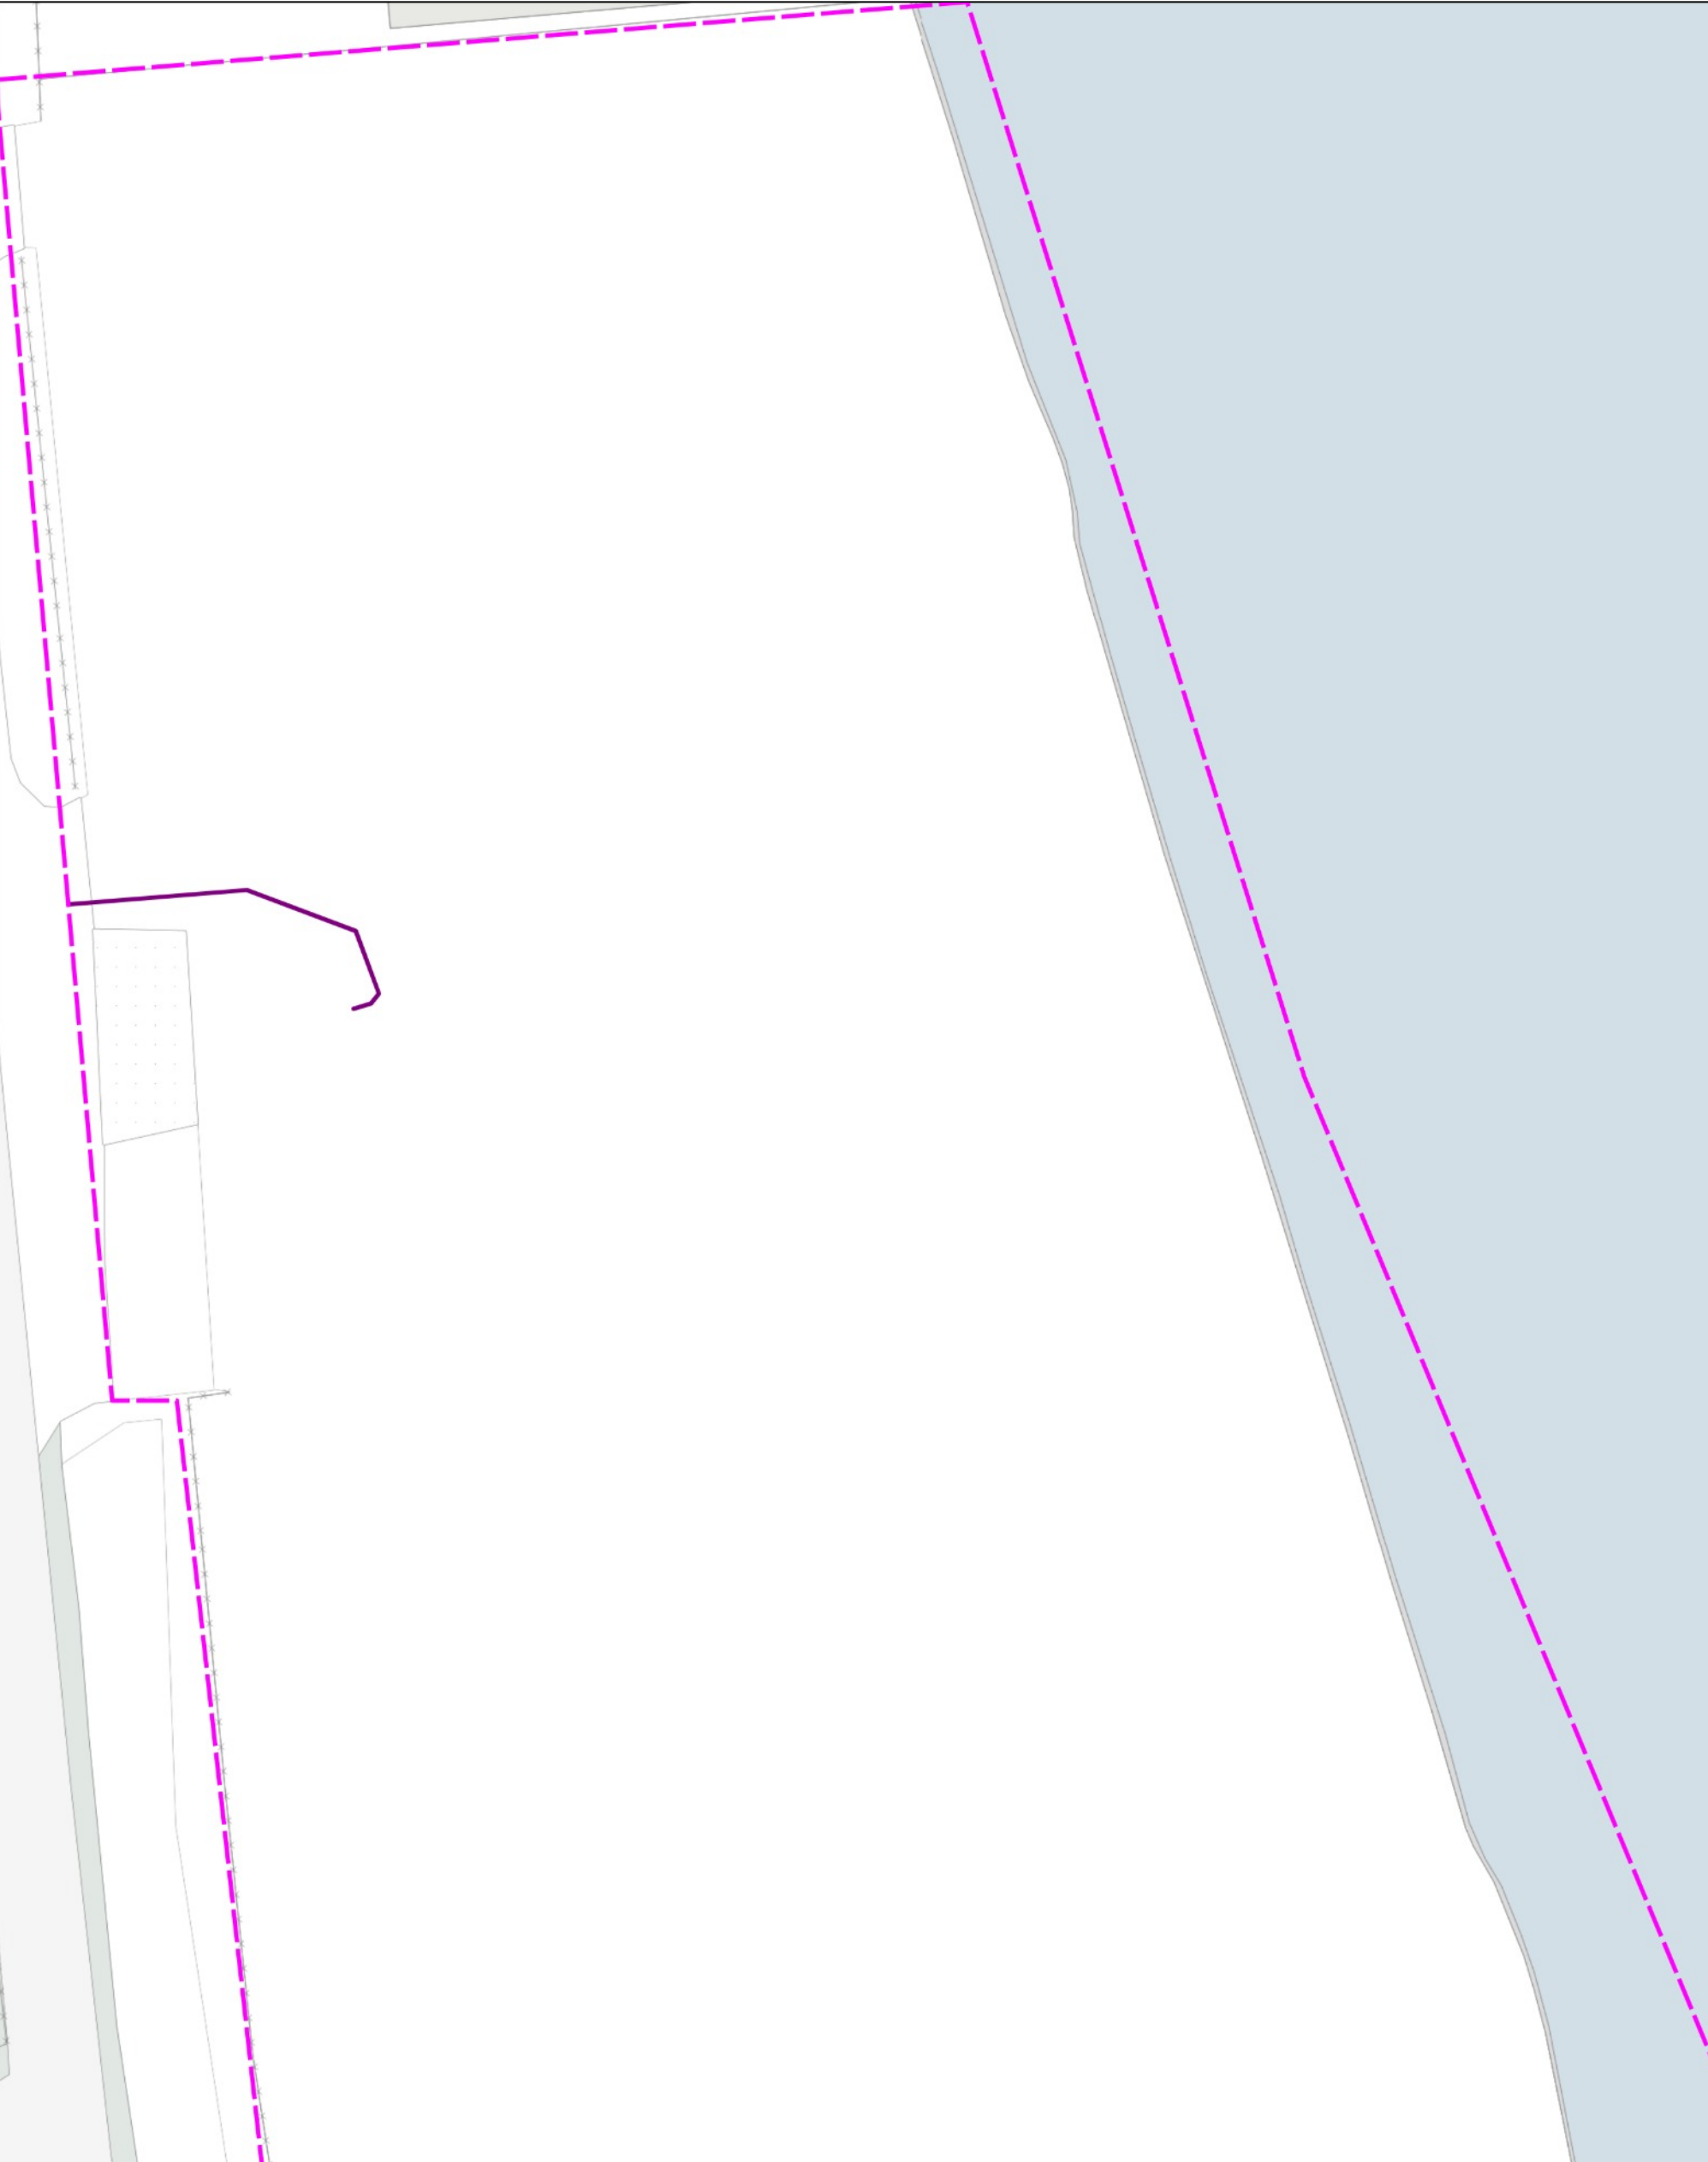


water
KL1184

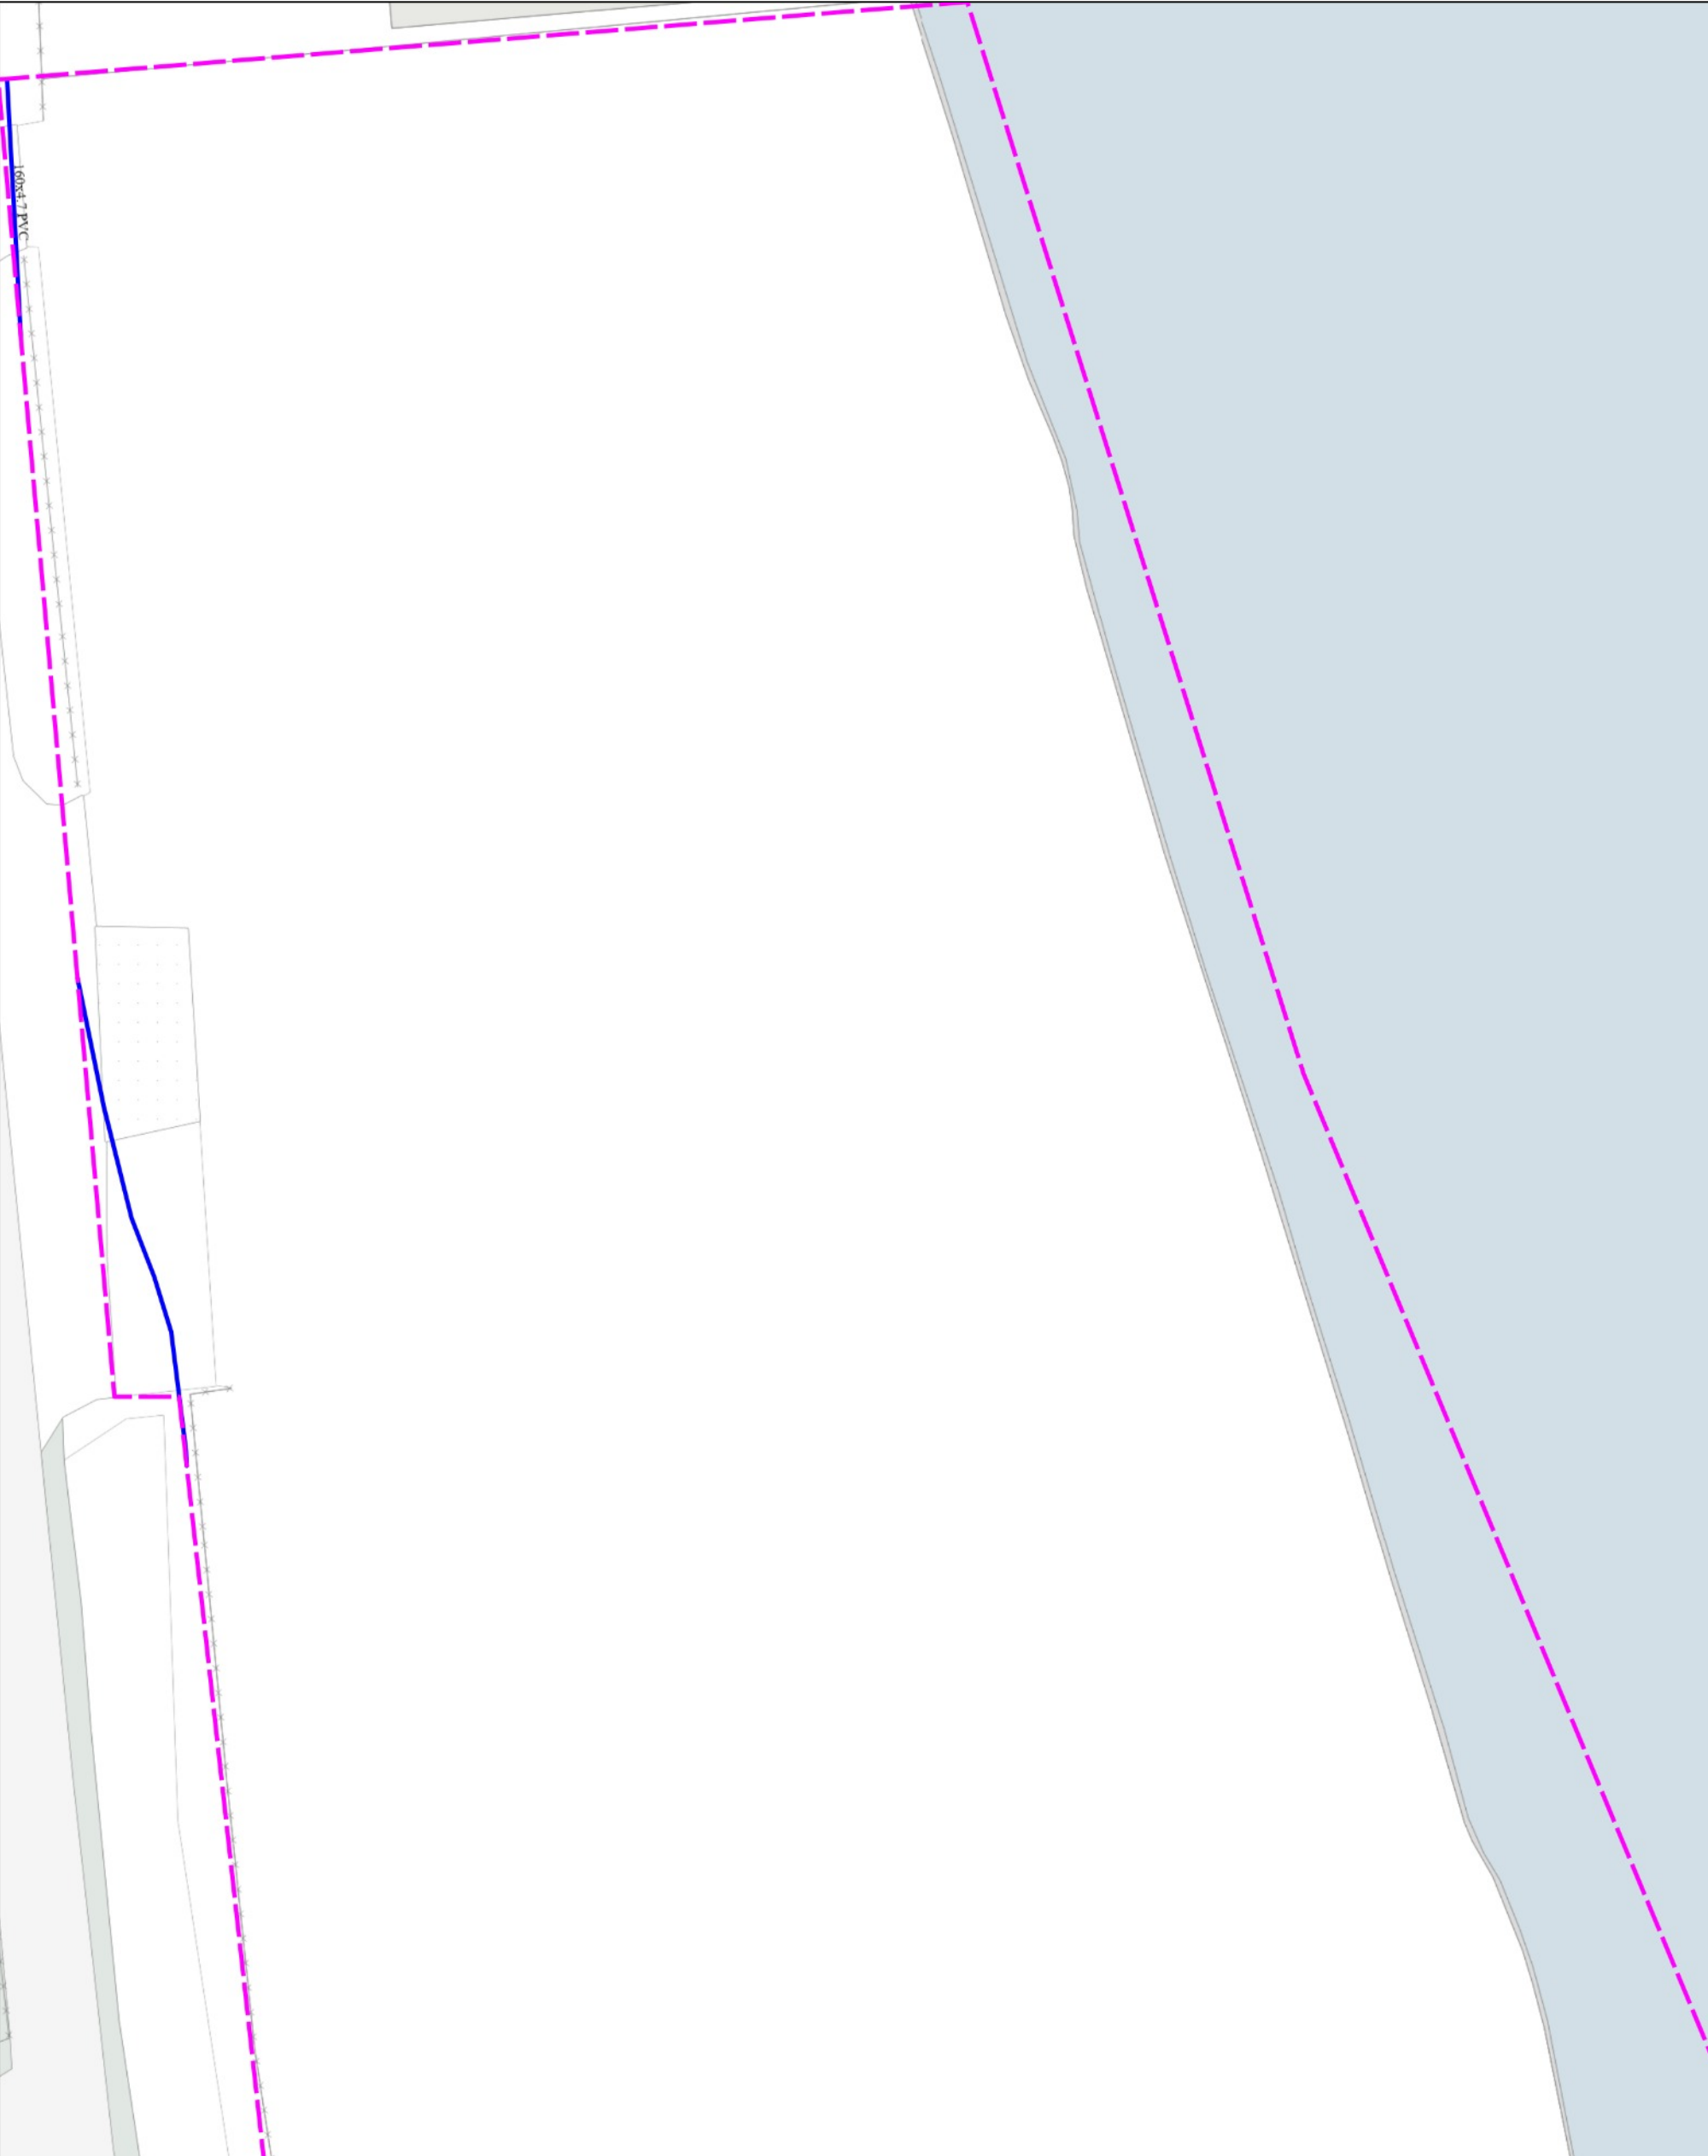


datatransport	KL1051
datatransport	KL1081
gas lage druk	KL1081
laagspanning	KL1081
middenspanning	KL1081
overig	WS0655
water	KL1184




datatransport
KL1051

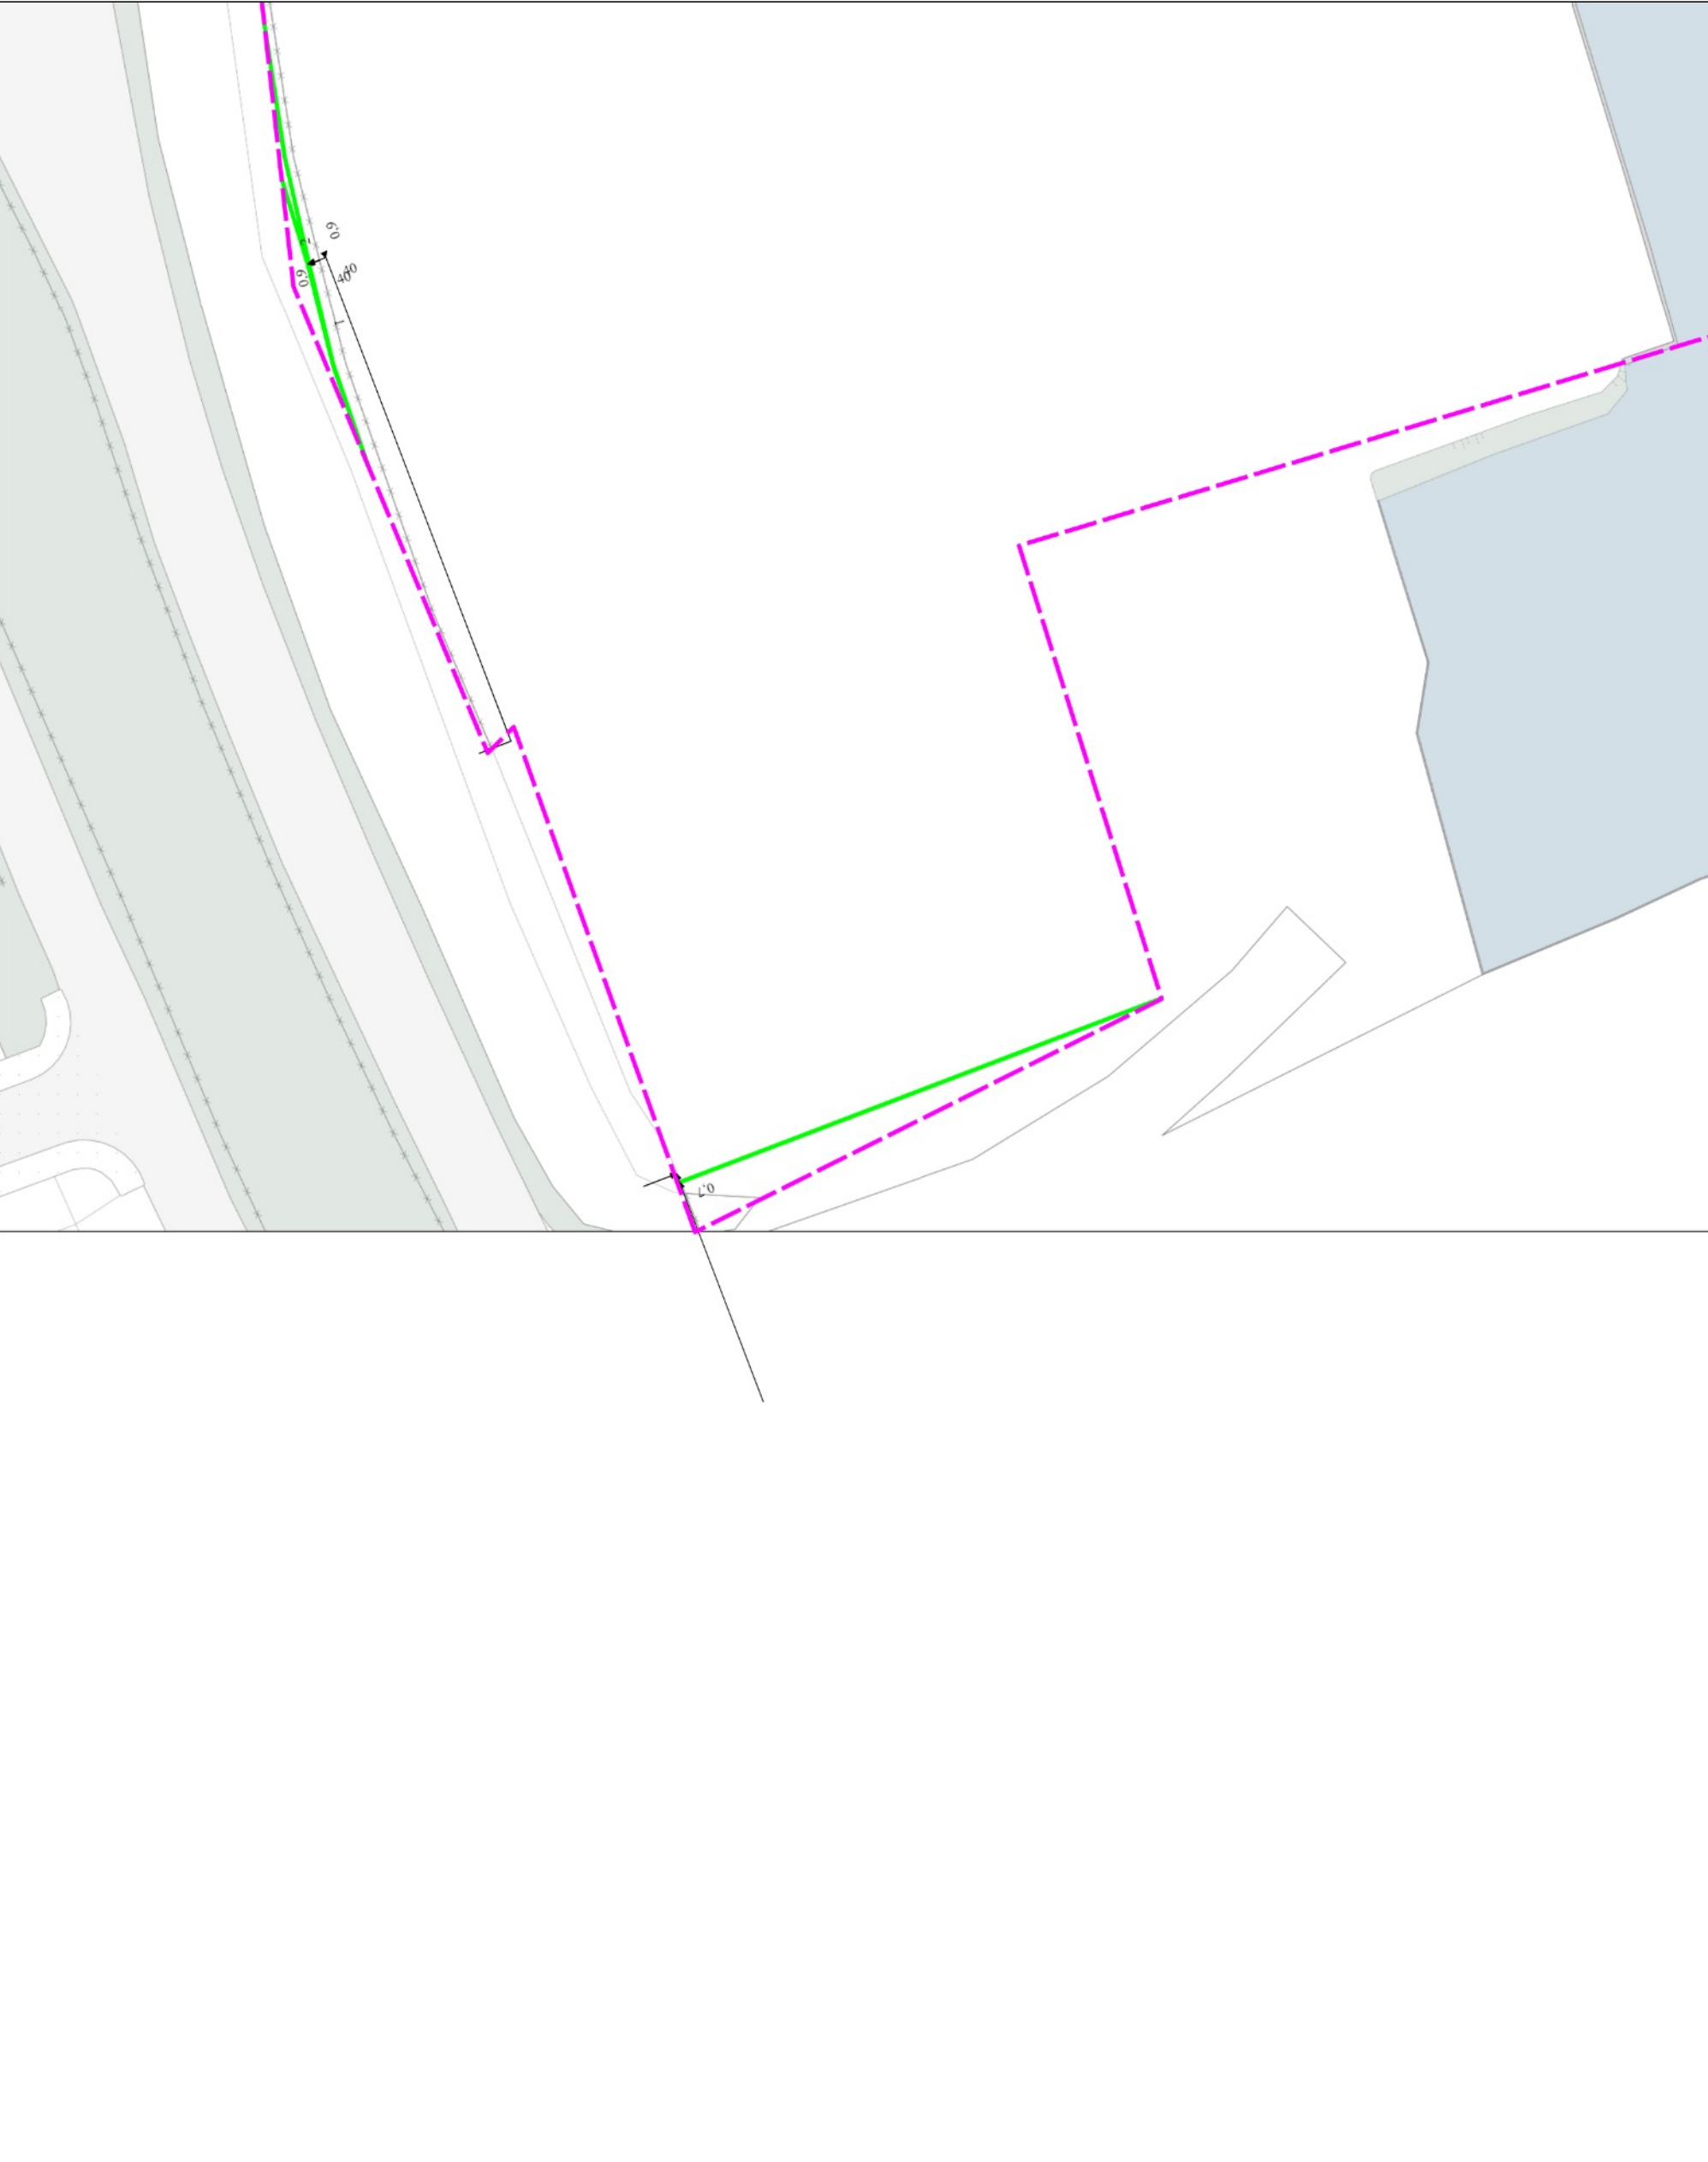


datatransport
KL1081

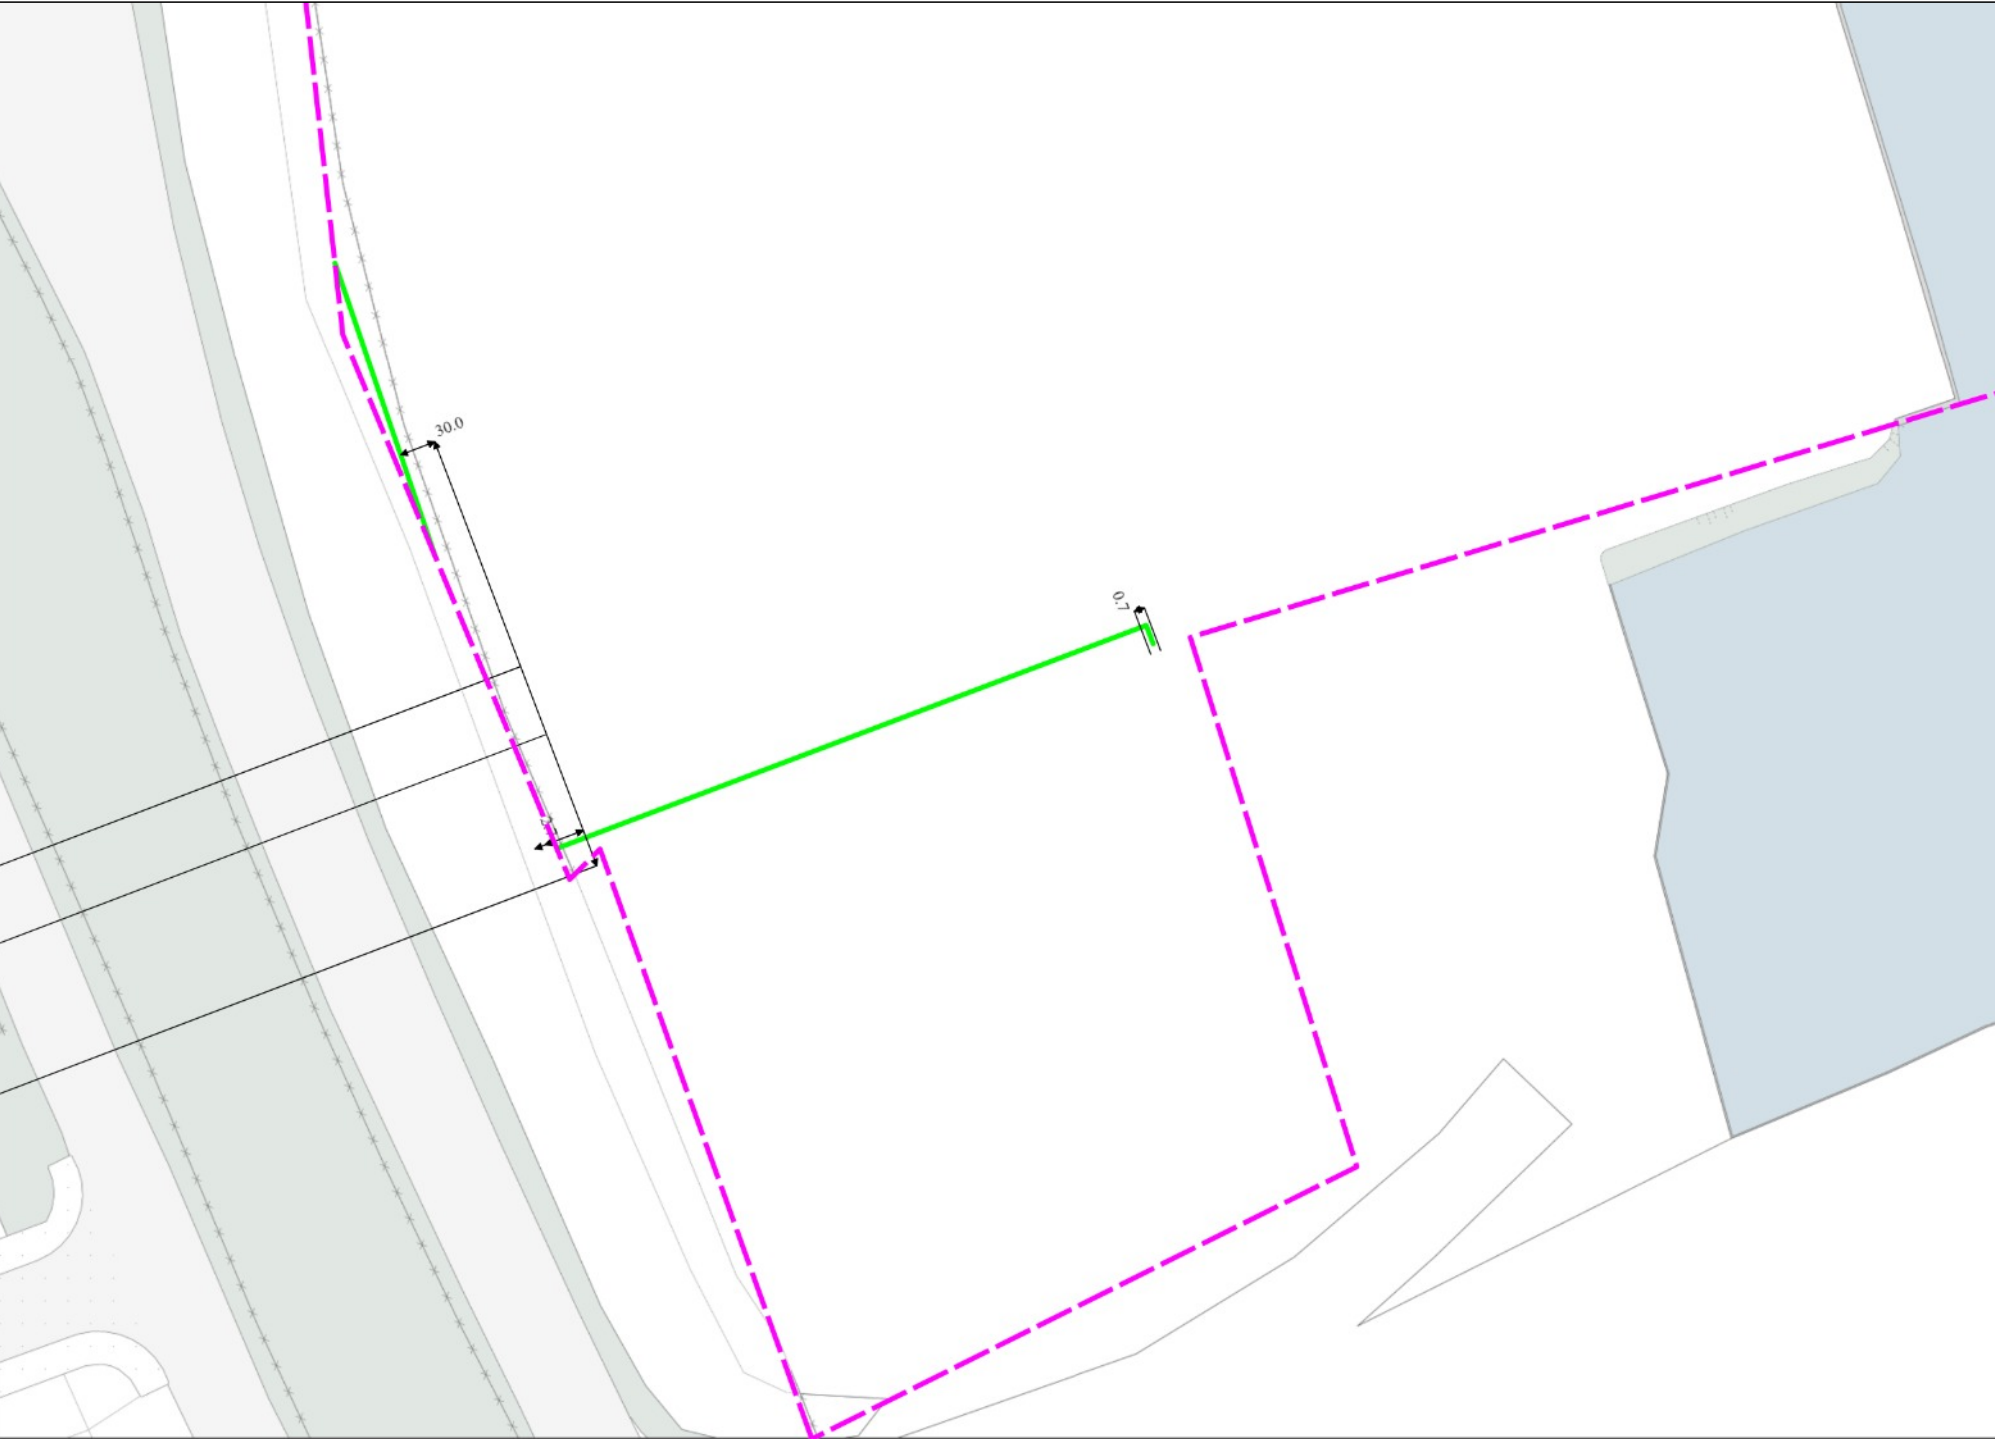


gas lage druk
KL1081

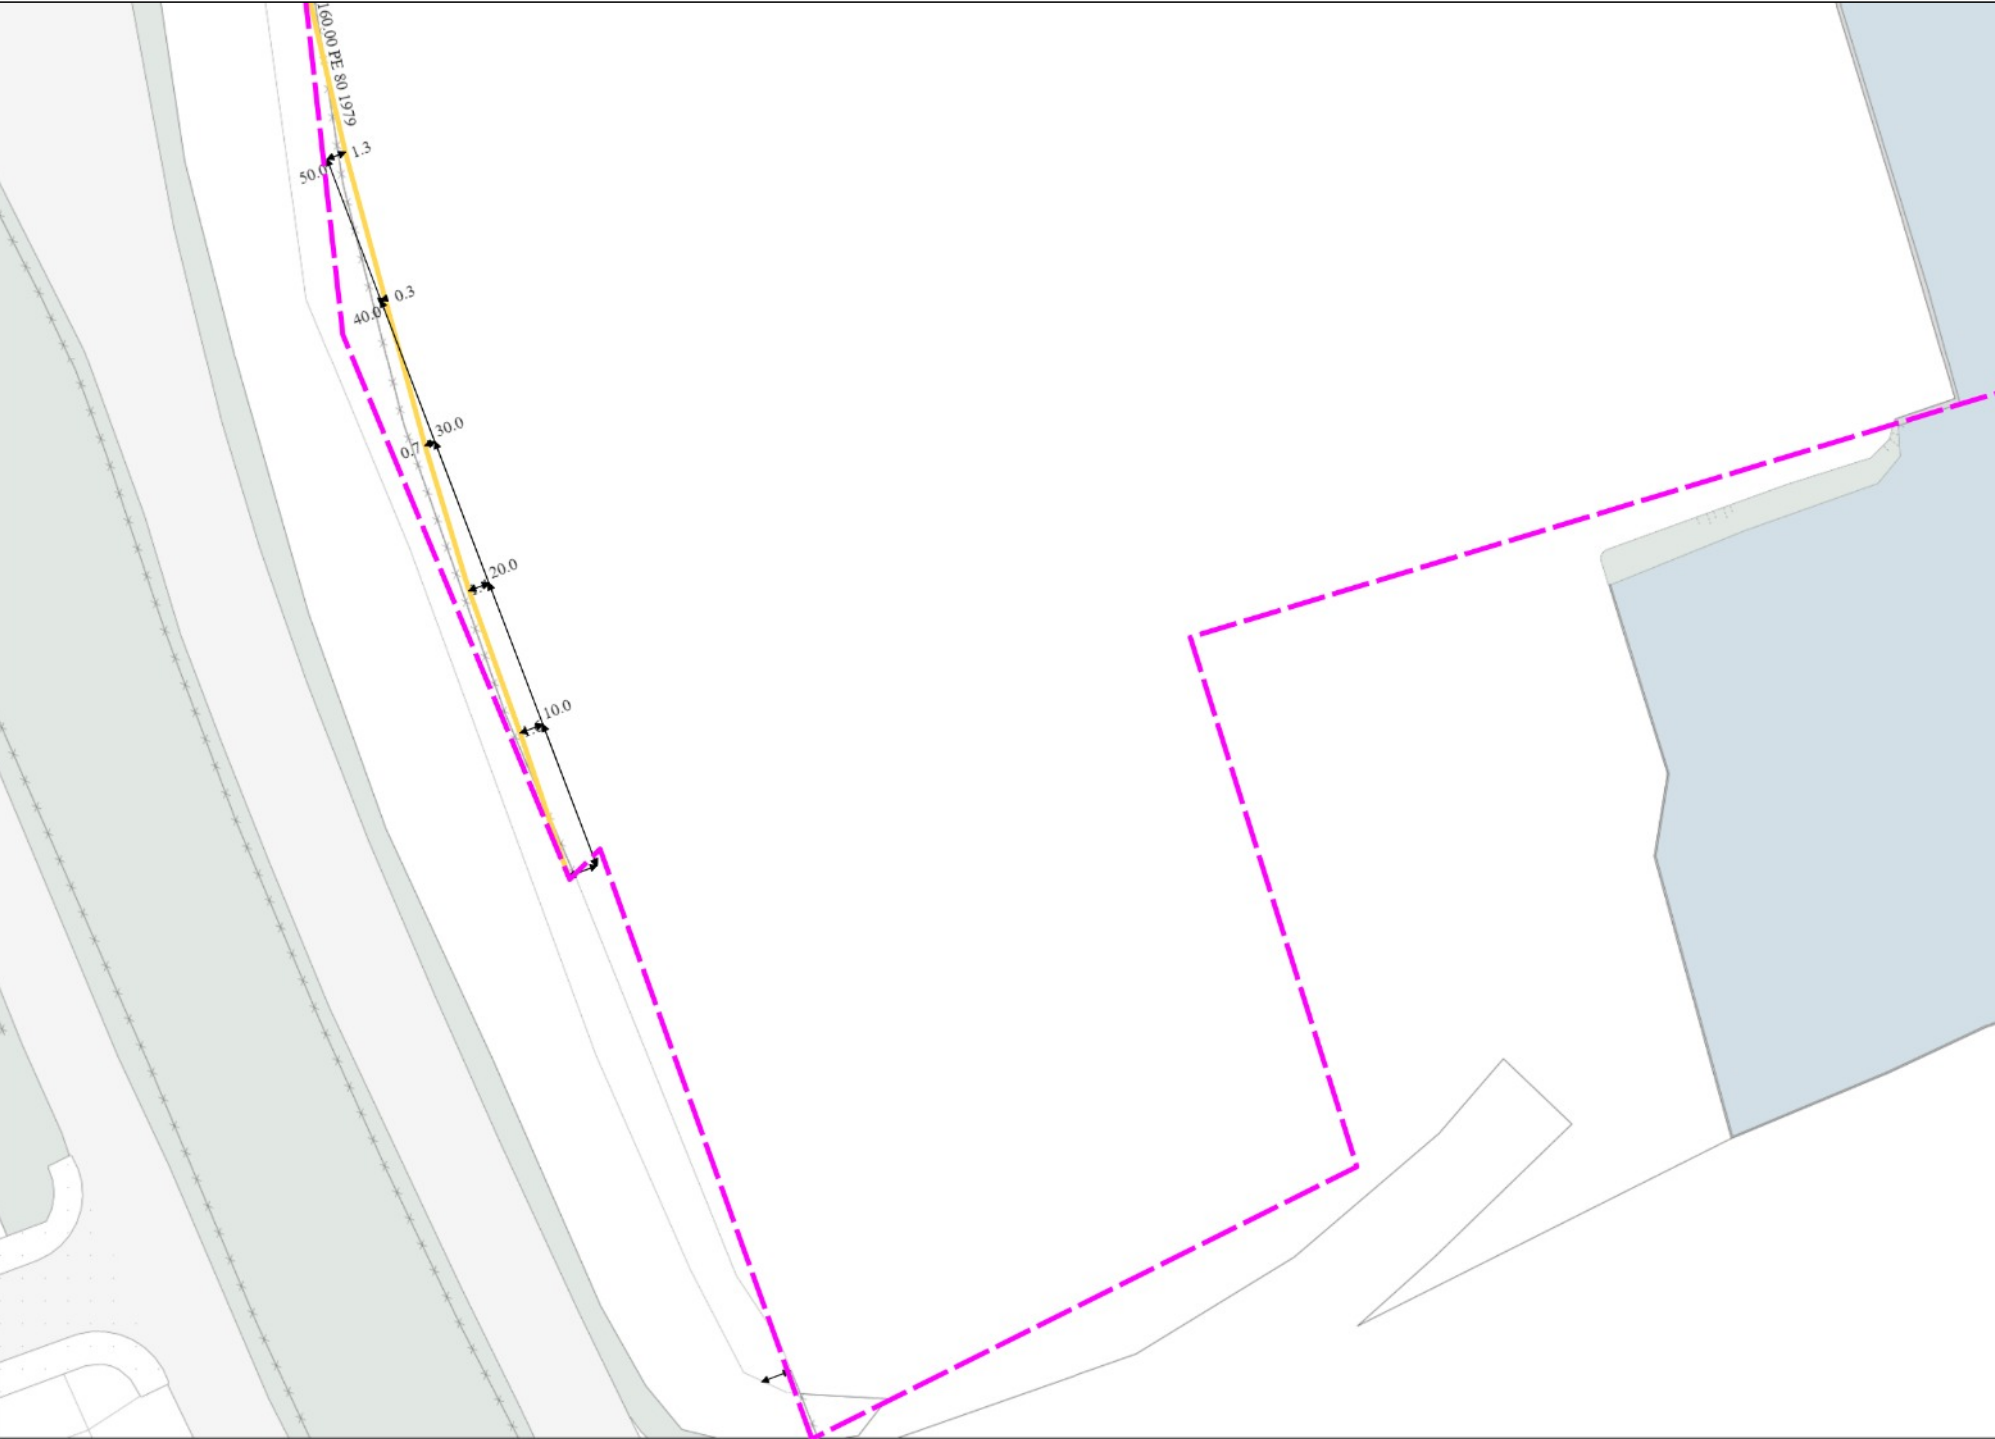

laagspanning
KL1081

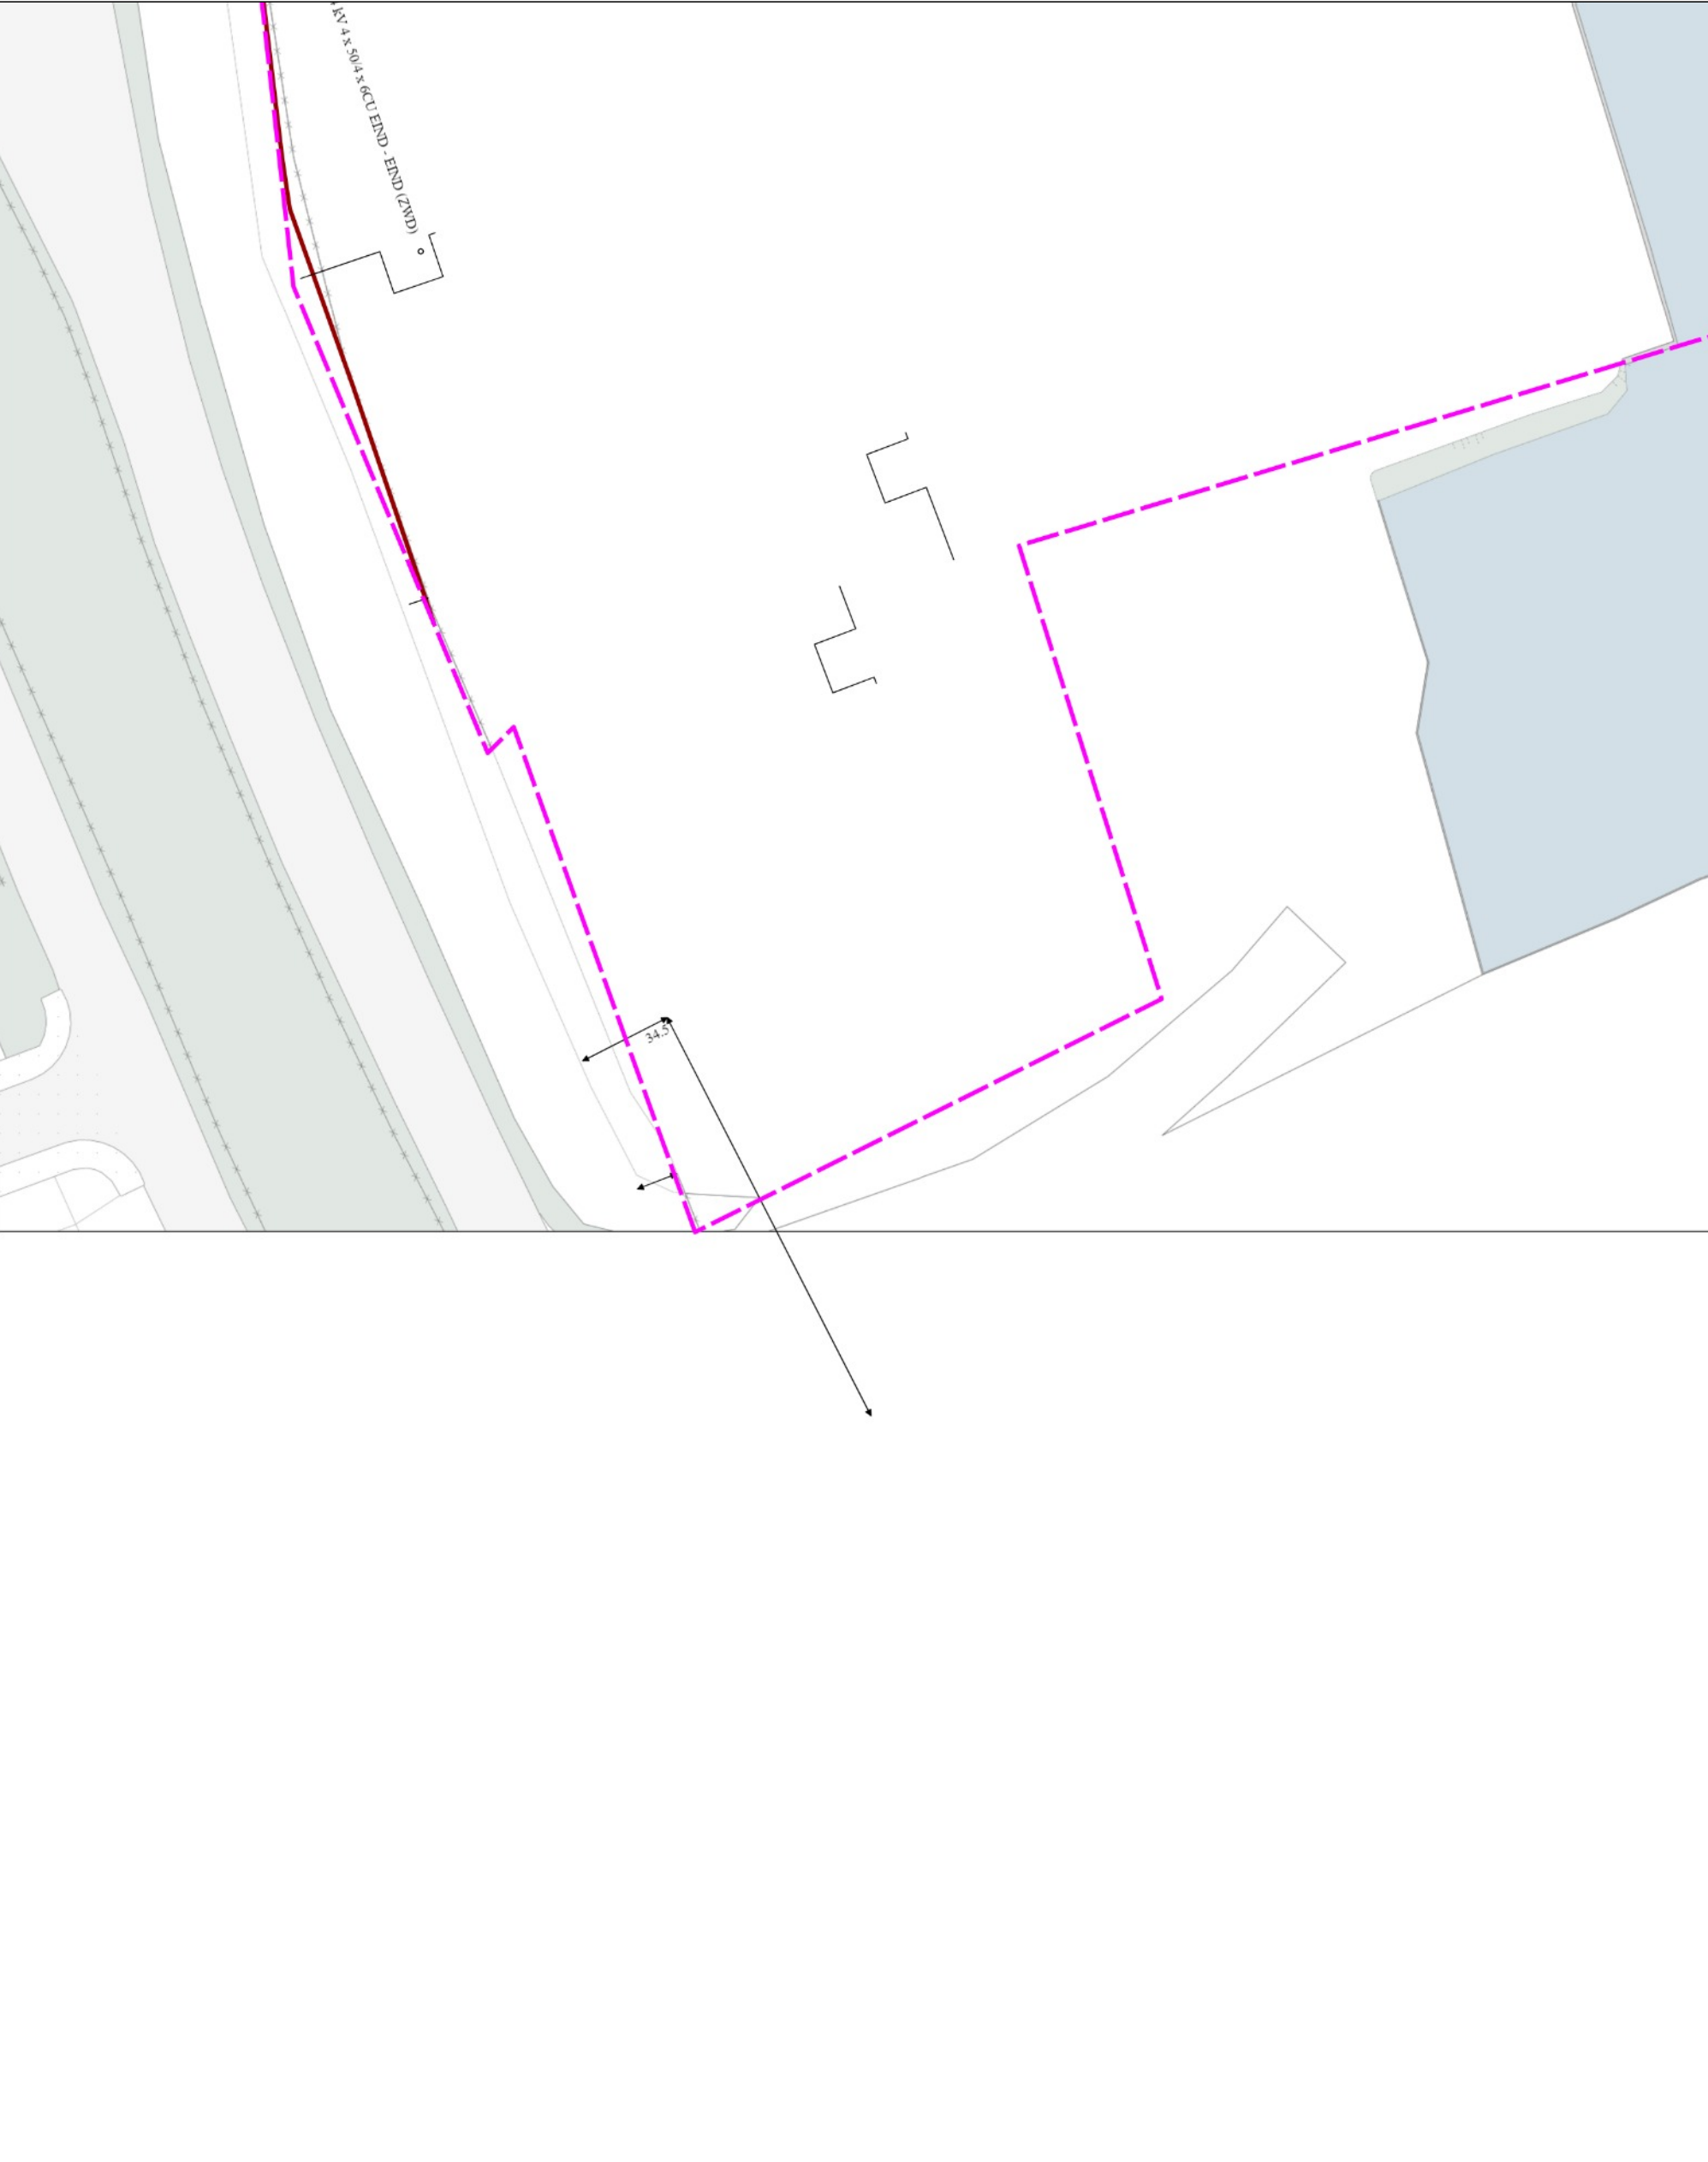


middenspanning
KL1081

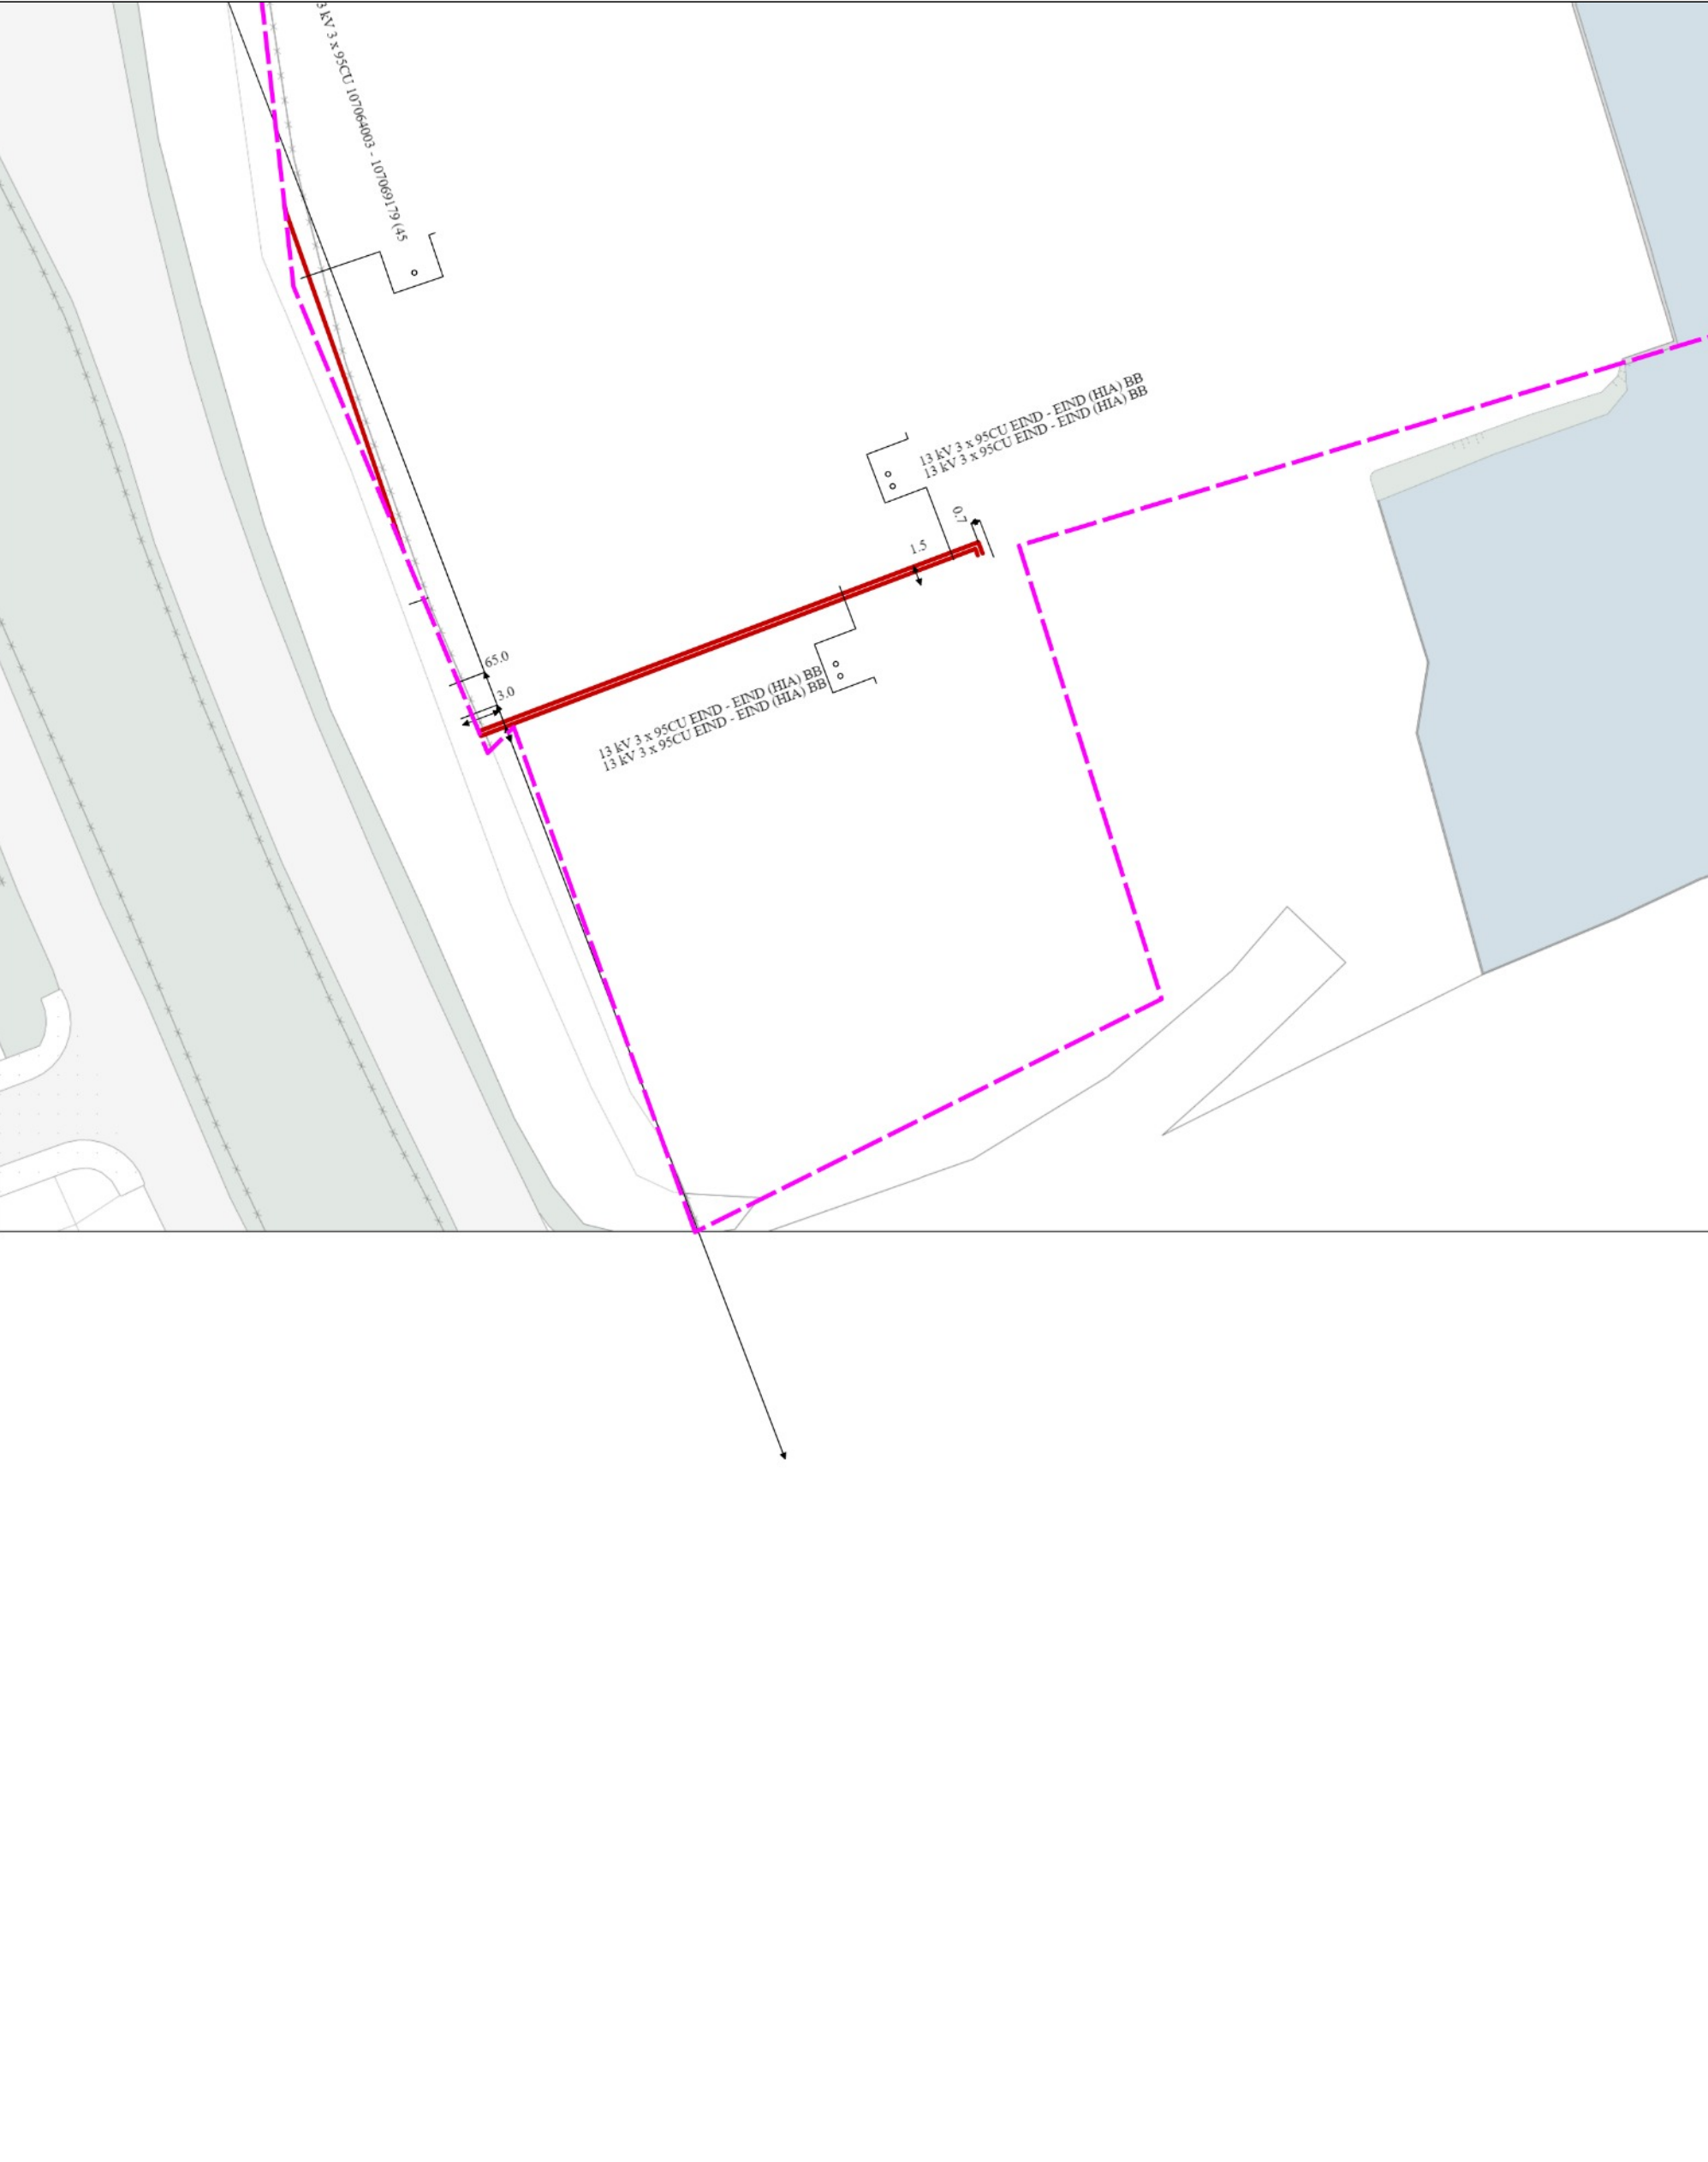


overig

WS0655

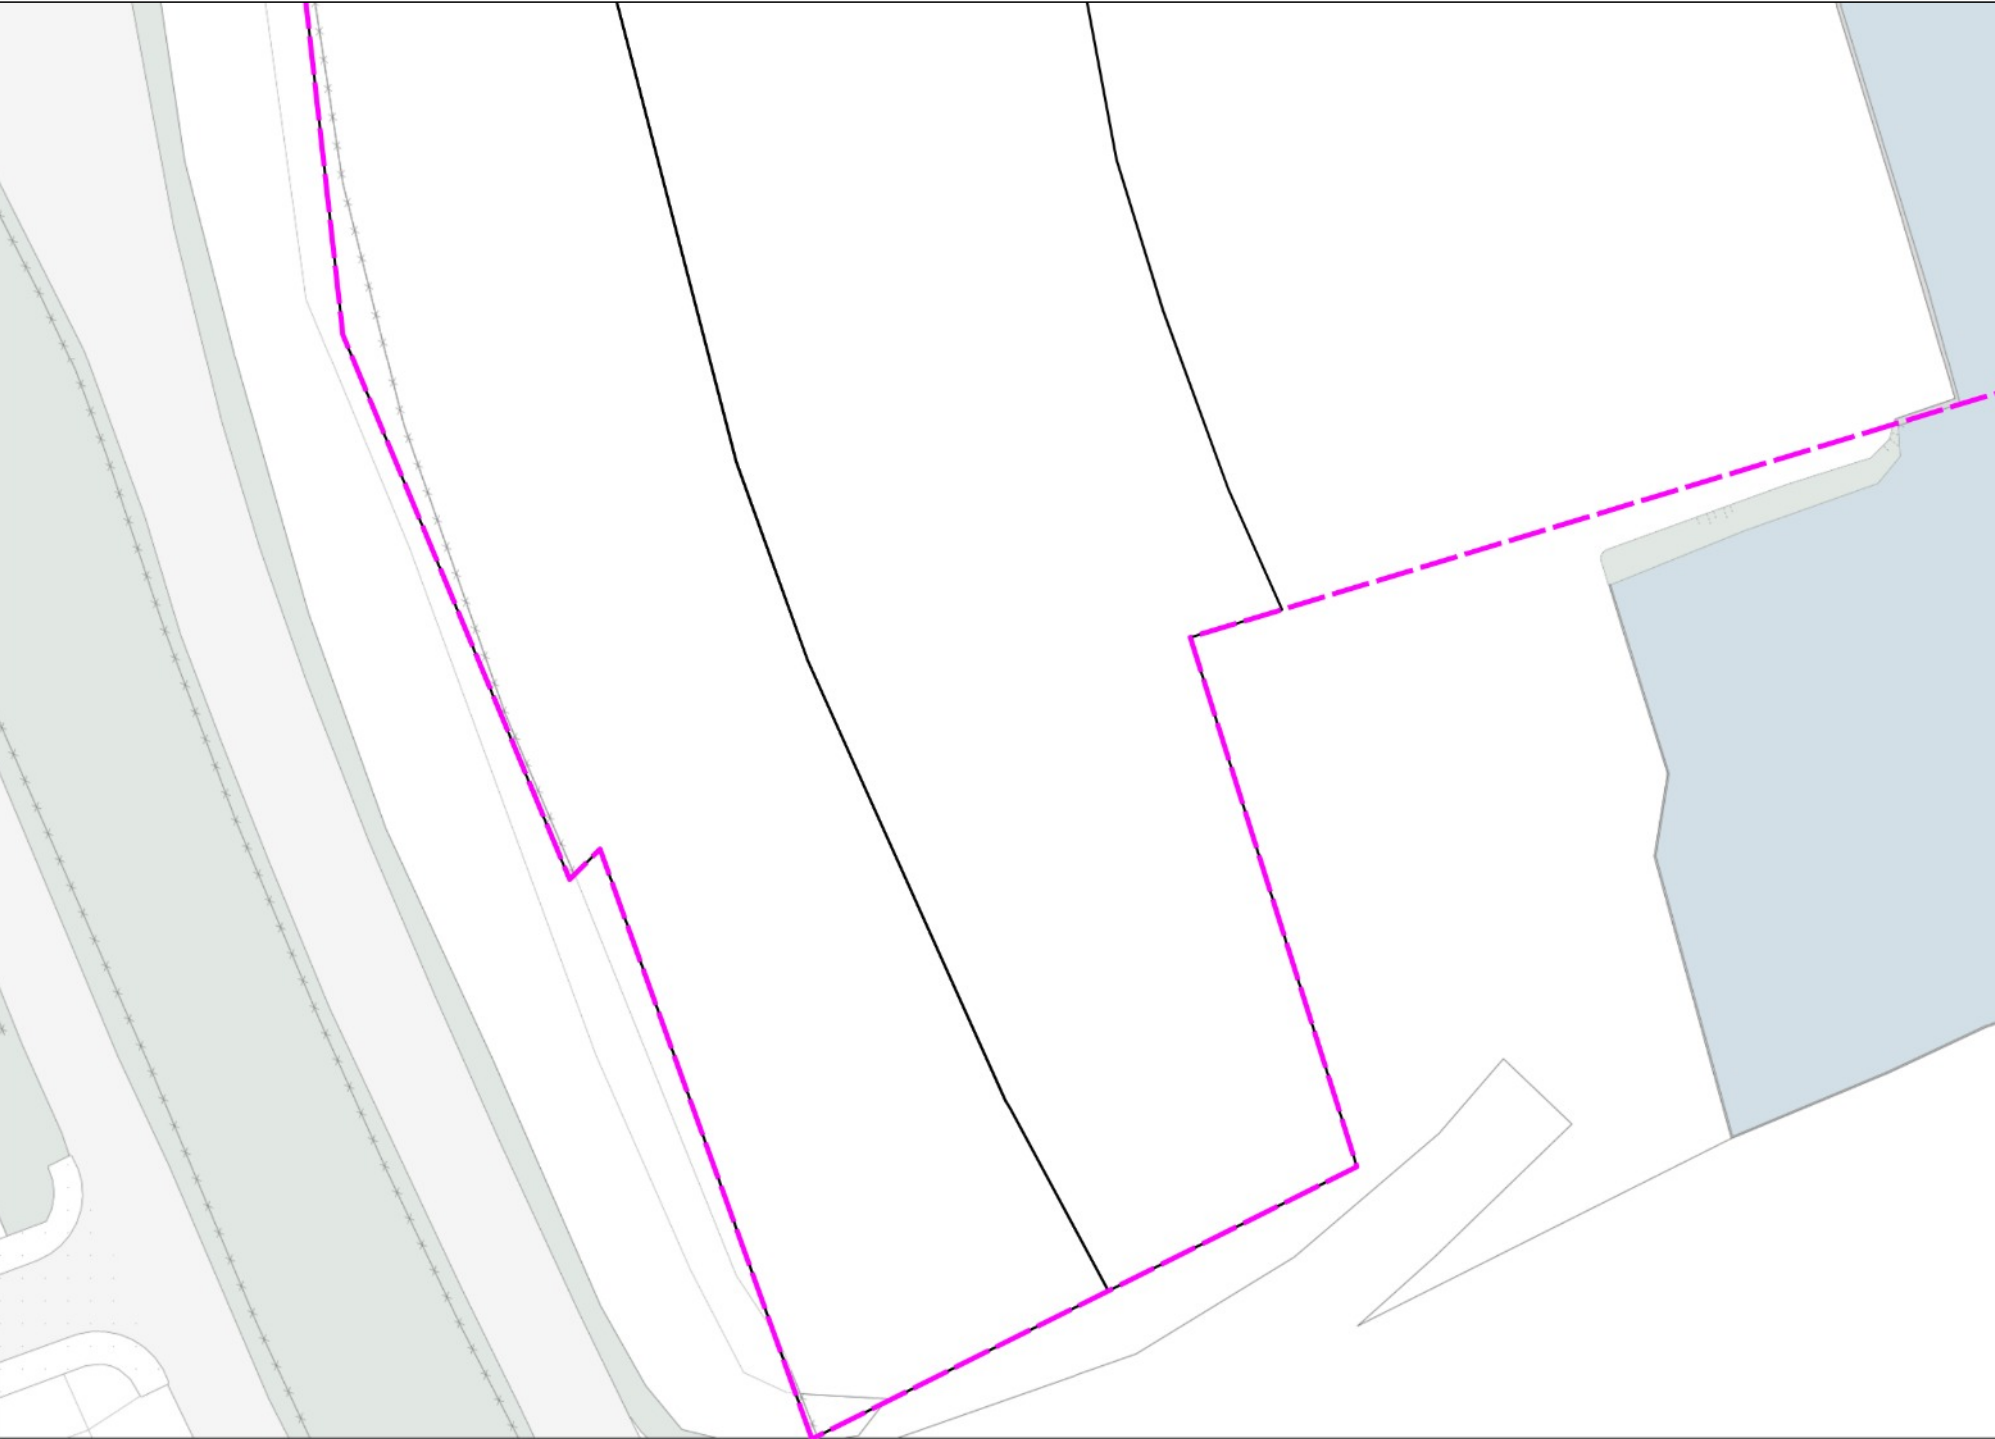

water

KL1184

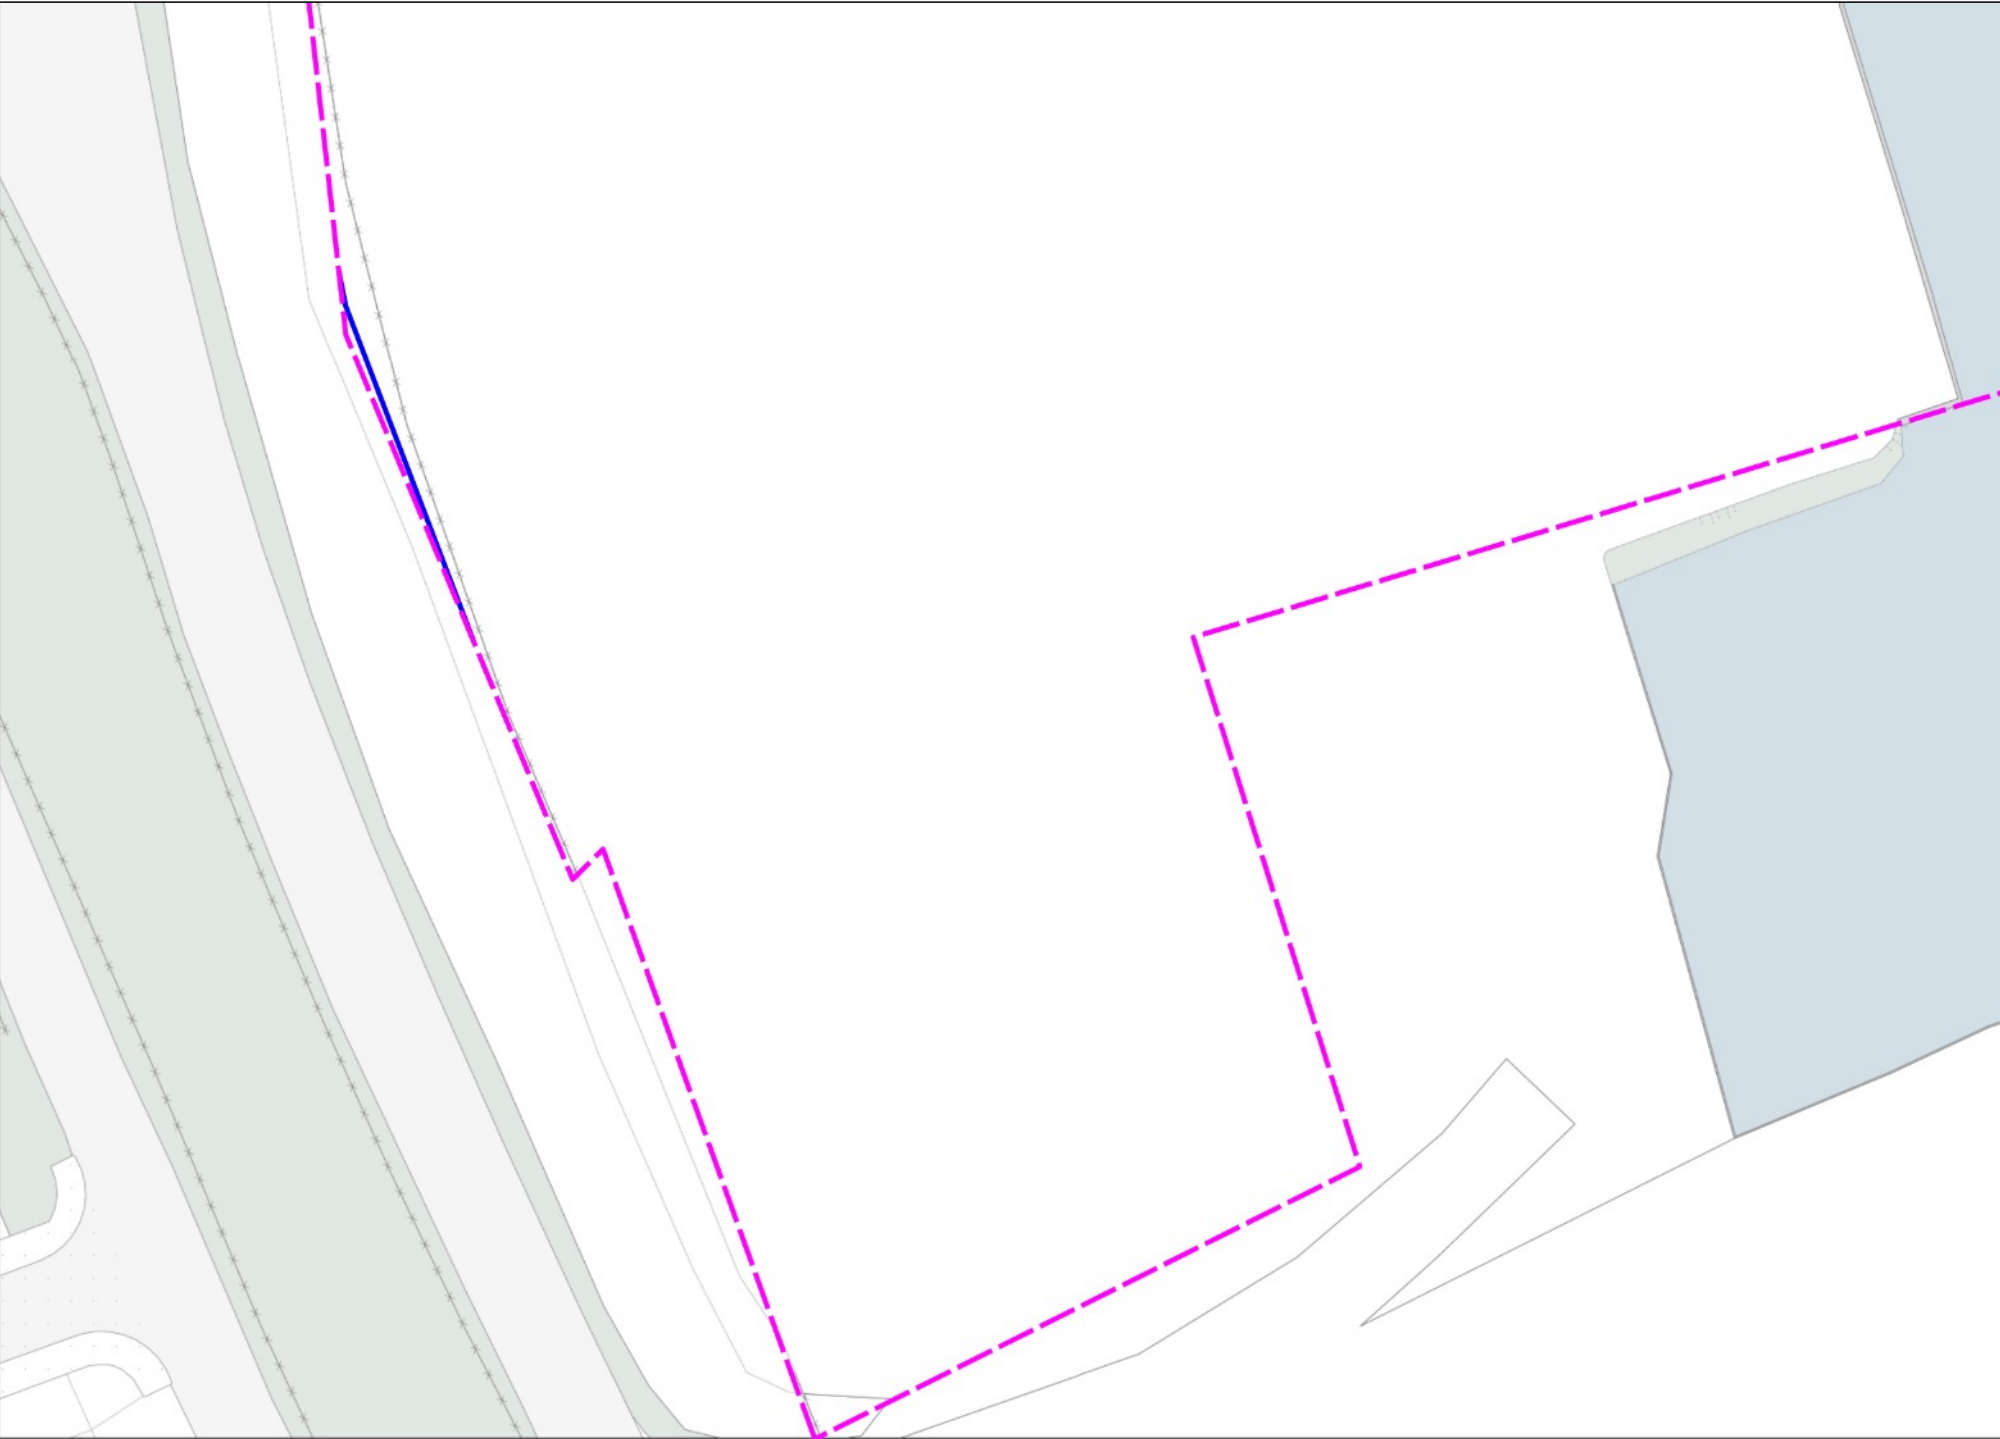



Datum

30-09-2020

Onderwerp

KLIC-melding 200089369 - 1

Klantreferentie

0464984.100 Dekkers

Blad

1 van 3

Geachte heer, mevrouw,

Hierbij ontvangt u een overzicht van de levering per netbeheerder per thema in het door u aangevraagde gebied. Hierin kunt u zien of de informatie over de kabels en leidingen van deze netbeheerders al dan niet is opgenomen.

Het meldnummer van de KLIC-melding	200089369
Het ordernummer van de KLIC-melding	9812765089/10
De referentie van de KLIC-melding	0464984.100 Dekkers
De status van de levering	Levering compleet - 30-09-2020 17:18
Dichtstbijzijnd adres	Stekelbaars 5, 3344JK Hendrik-Ido-Ambacht

In bijgevoegde tabel vindt u een overzicht van de netbeheerders die een belang hebben in het door u aangevraagde gebied.

Wij vertrouwen erop u hiermee voldoende te hebben geïnformeerd.

Met vriendelijke groet,

Kadaster Klantcontactcenter
klic@kadaster.nl
(0800) 00 80

Netbeheerders met belangen

In onderstaande tabel wordt een overzicht gegeven van de netbeheerders die een belang hebben in het door u aangevraagde gebied.

Als een netbeheerder nog niet heeft geleverd, worden de thema's van de geraakte belangen weergegeven.

Als een netbeheerder wel heeft geleverd, is hij betrokken bij de levering tenzij anders aangegeven.

Van een betrokken netbeheerder worden de geleverde thema's met contactinformatie weergegeven.

Onderstaande netbeheerders hebben geleverd:

KL1081	Stedin Netbeheer B.V.	http://www.stedin.net/klicinfo			
	<i>thema</i>	<i>contact netinformatie</i>			<i>schade/storing</i>
	middenspanning	Klicdesk Stedin	0888956222	klicdesk@stedin.net	0800 9009
	datatransport	Klicdesk Stedin	0888956222	klicdesk@stedin.net	0800 9009
	gas lage druk	Klicdesk Stedin	0888956222	klicdesk@stedin.net	0800 9009
	laagspanning	Klicdesk Stedin	0888956222	klicdesk@stedin.net	0800 9009
GM0531	Gemeente Hendrik-Ido-Ambacht				
	<i>thema</i>	<i>contact netinformatie</i>			<i>schade/storing</i>
	riool onder over- of onderdruk	Van der Horst	14078	brgj.vander.horst@h-i-ambacht.nl	14078
KL1220	Cif p/a NKM Network Services B.V.				
					Niet betrokken
KL1051	KPN B.V.				
	<i>thema</i>	<i>contact netinformatie</i>			<i>schade/storing</i>
	datatransport	Loket van 08.00 tot 16.30 uur bereikbaar	(030) 255 33 34	orderintakeplan@kpn.com	(030) 255 33 34
KL1184	Oasen N.V.				
	<i>thema</i>	<i>contact netinformatie</i>			<i>schade/storing</i>
	water	Planning Oasen	0182593772	klic@oasen.nl	0182593530
KL1049	Reggefiber Operator B.V.				
					Niet betrokken
KL1052	Tennet Tso				
					Niet betrokken
KL1011	Ziggo B.V.	https://www.ziggo.nl/klic			
					Niet betrokken

WS0655 Waterschap Hollandse Delta				
<i>thema</i>	<i>contact netinformatie</i>			<i>schade/storing</i>
overig	Zie bijlage voor contactgegevens	09002005005	klictest@wshd.nl	09002005005



waterschap
**Hollandse
Delta**

RICHTLIJNEN VOOR HET UITVOEREN VAN WERKEN BINNEN DE BESCHERMINGSZONE VAN WATERKERINGEN VAN WATERSCHAP HOLLANDSE DELTA

Geachte heer/mevrouw,

Naar aanleiding van uw KLIC-melding deel ik u mede dat het door u aangegeven werkgebied zich geheel of gedeeltelijk bevindt binnen de beschermingszone van waterkeringen van Waterschap Hollandse Delta. Uw voorgenomen werkzaamheden raken daarom waarschijnlijk de belangen van waterschap Hollandse Delta. Wij verzoeken u derhalve contact op te nemen met de afdeling vergunningverlening van het waterschap, bereikbaar op 088 9743400

Handelsweg 100
2988 DC Ridderkerk
postadres Postbus 4103
2980 GC Ridderkerk
internet www.wshd.nl
info@wshd.nl



waterschap
**Hollandse
Delta**

RICHTLIJNEN VOOR HET UITVOEREN VAN WERKEN BINNEN DE BESCHERMINGSZONE VAN WATERKERINGEN VAN WATERSCHAP HOLLANDSE DELTA

Geachte heer/mevrouw,

Naar aanleiding van uw KLIC-melding deel ik u mede dat het door u aangegeven werkgebied zich geheel of gedeeltelijk bevindt binnen de beschermingszone van waterkeringen van Waterschap Hollandse Delta. Uw voorgenomen werkzaamheden raken daarom waarschijnlijk de belangen van waterschap Hollandse Delta. Wij verzoeken u derhalve contact op te nemen met de afdeling vergunningverlening van het waterschap, bereikbaar op 088 9743400

Handelsweg 100
2988 DC Ridderkerk
postadres Postbus 4103
2980 GC Ridderkerk
internet www.wshd.nl
info@wshd.nl

Antea Nederland B.V.
Rene Davids
Monitorweg 29
1322BK ALMERE

uw brief van	2020-09-30 14:04:23	uw kenmerk	ons kenmerk
Datum	30 september 2020	onderwerp	KLIC-BERICHT nr: 20O089369

Geachte heer / mevrouw Rene Davids,

Naar aanleiding van de hierboven genoemde Klic-melding ontvangt u hierbij de ligginggegevens van onze riolering en/of kabels en leidingen.

Het bijgevoegde PDF bestand kan het best met Acrobat Reader worden geopend en geprint.

De afhandeling van deze melding is een automatisch proces op basis van de gegevens van de Klic-melding.

Wij vertrouwen erop u hiermee voldoende te hebben ingelicht. Voor eventuele nadere informatie of beantwoorden van vragen kunt u contact met ons opnemen via ons algemeen telefoonnummer 14 078.

Met vriendelijke groet,
namens burgemeester en wethouders



Datum
30-09-2020

Onderwerp
Oriëntatiemelding:
2020/G/*/089369/0

Uw brief van

Uw kenmerk

Ons kenmerk
2020/G/*/089369/0

Antea Nederland B.V.
T.a.v. Dhr/Mevr. Rene Davids
Monitorweg 29
1322BK ALMERE

Bijlage(n)

Geachte Dhr/Mevr. Rene Davids,

Naar aanleiding van uw oriëntatieverzoek deelt KPN u mede, dat op de door u aangegeven locatie kabels en of leidingen van KPN aanwezig zijn, zoals weergegeven op bijgevoegde gebiedsinformatie.

Ons gehele kabel- en leidingnetwerk is in drie netten opgebouwd, zijnde een core-net (Core), een accessnet (ASN) en een Trilinknet (Tri). De ligging van deze netten is in één kaartlaag weergegeven. In deze kaartlaag is van ieder net apart de bijbehorende aantallen kabels- en leidingen in de geul, inclusief bijbehorende maatvoering en annotatie, weergegeven. Detailkaarten zijn, indien van toepassing, apart bijgevoegd.

De afhandeling van deze melding is een automatisch proces op basis van de gegevens van uw oriëntatiemelding. Voor nadere informatie of het beantwoorden van vragen over de geleverde gebiedsinformatie kunt u contact opnemen met onze helpdesk gebiedsinformatie.

Telefoonnummer helpdesk gebiedsinformatie: 030-255 33 34

Een verzoek tot informatie betreffende medegebruik kunt u via de mail richten aan:
makeorbuy@kpn.com.

Als gevolg van uitgevoerde werkzaamheden kan ons kabel- en leidingnetwerk zijn gewijzigd tussen de datum van verstrekking van deze brief en de uitvoering van uw eventuele graafwerkzaamheden in de (nabije) toekomst.

Op basis van deze melding mogen geen graafwerkzaamheden van mechanische aard worden verricht. Daarvoor dient u in het bezit te zijn van een graaf- of calamiteitenmelding.

Hoogachtend,

KPN B.V.
Consumer Operations Infra Services
Infra Beheer & Onderhoud

KPN B.V.
Consumer Operations Infra Services
Infra Beheer & Onderhoud
Stationsstraat 115
3811 MH Amersfoort

Correspondentieadres
Postbus 3053
3800 DB Amersfoort

KPN B.V.
Handelsregister
K.v.K. Haaglanden
nr. 27124701
NL 009292056B01



Disclaimer:

- 1) Het kan voorkomen dat het totale bericht van de door KPN te leveren gebiedsinformatie groter of gelijk was aan 15 MByte als gevolg van het aantal gevraagde huisaansluitingen en of bijlagen. Als dit geval is, dan zijn deze huisaansluitingen en of bijlagen niet naar u meegestuurd via Klic-online. Deze worden apart via email nagezonden.
- 2) Het kan voorkomen dat er een lege PNG is bijgesloten. Echter, KPN heeft wel een belang omdat er huisaansluitschetsen bij betrokken zijn die u hebt aangevraagd.
- 3) Voor vragen over het gebruik van de viewer, Klic-online, het downloaden vanuit Klic-online, etc., dient u zich te wenden tot het Kadaster. Zie hiervoor www.kadaster.nl/klic.

KPN B.V.
Consumer Operations Infra Services
Infra Beheer & Onderhoud
Stationsstraat 115
3811 MH Amersfoort

Correspondentieadres
Postbus 3053
3800 DB Amersfoort

KPN B.V.
Handelsregister
K.v.K. Haaglanden
nr. 27124701
NL 009292056B01



TenneT TSO B.V.

Utrechtseweg 310
Postbus 718
6800 AS Arnhem

Factuuradres
Postbus 428
6800 AK Arnhem

Fax 026 373 11 12
www.tennet.eu

Handelsregister Arnhem
09155985

Aan: Aanvrager KLIC Melding

Aanvraagdatum: zie melding gegevens

Klicnummer: zie melding gegevens

Geachte heer/mevrouw,

U heeft een KLIC-melding gedaan. Graag reageren we op deze melding. Deze brief bevat geen specifieke gegevens (zoals melding nummer en locatie en geleverde thema's) en geldt voor alle typen KLIC Meldingen:

- Graaf meldingen,
- Calamiteiten meldingen,
- Oriëntatie verzoeken,
- Meldingen aangaande verzoek tot medegebruik fysiek infra of
- Meldingen aangaande verzoek tot coördinatie.

Graaf of Calamiteiten melding

Aanwezigheid kabels en leidingen

Op de bijgevoegde tekening(en) is aangegeven waar de kabels en leidingen zich bevinden. De tekeningen zijn uitsluitend gebaseerd op de leggingsgegevens voor zover die bij ons bekend zijn. De exacte ligging, zowel in horizontale (x,y) als verticale (z) richting, kan door tal van oorzaken, waar op wij geen invloed hebben, afwijken. Het is belangrijk dat u altijd de exacte ligging lokaliseert, bijvoorbeeld door het maken van proefsleuven.

Contactgegevens

Voor meer informatie over uw graafmelding kunt u op werkdagen tussen 08:00 – 16:30 contact opnemen met:

- Telefoon: **026 – 373 18 74**
- E-mail: klic-info@tennet.eu

Eis Voorzorgsmaatregel

Indien op de melding een 'Eis Voorzorgsmaatregel' van toepassing is, dan bent u verplicht minimaal drie werkdagen voordat u begint contact met ons op te nemen. In de brief 'EV', apart bijgevoegd, is opgenomen wat deze Eis Voorzorgsmaatregel inhoudt. Wij verzoeken u deze brief goed door te lezen.

Veilig werken

Om een veilige uitvoering van uw werkzaamheden te bevorderen, verwijzen wij u naar de "Richtlijn zorgvuldig graafproces" CROW publicatie 500. U kunt deze bestellen op <http://www.crow.nl>. De CROW publicatie 500 is van toepassing op het gehele graafproces.

Als u de kabel of leiding niet kunt vinden, dan kunt u contact met ons opnemen. Onze medewerker Schadepreventie helpt u de kabel of leiding te lokaliseren.

U bent verplicht beschadigingen aan onze netten en/of componenten direct te melden.

Voor aanvullende informatie over veilig werken kunt u onze webpagina raadplegen via deze link:
<https://www.tennet.eu/nl/bedrijf/safety-bij-tennet/safety-publicaties/>

Hoogspanning

Let op: Er bevinden zich mogelijk hoogspanningsverbindingen (>110kV) in het gebied dat u hebt aangegeven als graaflocatie.



TenneT TSO B.V.

Utrechtseweg 310
Postbus 718
6800 AS Arnhem

Factuuradres
Postbus 428
6800 AK Arnhem

Fax 026 373 11 12
www.tennet.eu

Handelsregister Arnhem
09155985

Bij werkzaamheden in de directe omgeving van ondergrondse hoogspanningsverbindingen (>110kV) dient u altijd binnen 3 tot 5 werkdagen voor aanvang van de werkzaamheden contact op te nemen met de medewerker Binnendienst KLIC van TenneT.

Houd er rekening mee dat er op uw graaflocatie ook andere netbeheerders met hoogspanningsverbindingen aanwezig kunnen zijn. Dit kunt u zien op de brief die u heeft ontvangen van het Kadaster naar aanleiding van deze KLIC-melding.

Calamiteitenmelding en hoogspanning

Heeft u een **calamiteitenmelding** gedaan in de buurt van onze **bovengrondse hoogspanningsverbindingen**, dan dient u rekening te houden met de maximale hoogtebereik (reikwijdte) van de door u in te zetten grond- of andere machines. Wij adviseren **een minimale veiligheidsafstand van 6 meter vanaf de buitenste geleider** aan te houden.

Heeft u werkzaamheden in de buurt van onze **ondergrondse hoogspanningsverbindingen**, hanteer dan **een minimale veiligheidsafstand van 3 meter gerekend vanaf de buitenste geleider**.

Is het niet mogelijk deze minimale veiligheidsafstanden te hanteren, neemt u dan contact op met het **landelijk bedieningscentrum van TenneT** bereikbaar op nummer **0800 - 02 30 459**.

Overige meldingen

Op de bijgevoegde tekening(en) is aangegeven waar de kabels en leidingen zich bevinden. De tekeningen zijn uitsluitend gebaseerd op de leggingsgegevens voor zover die bij ons bekend zijn. De exacte ligging, zowel in horizontale (x,y) als verticale (z) richting, kan door tal van oorzaken, waar op wij geen invloed hebben, afwijken.

Contactgegevens

- **Oriëntatie verzoek:** Voor meer informatie kunt u ons bereiken op onderstaand e-mail adres:
 - E-mail adres: klic-info@tennet.eu
 - **Melding verzoek tot medegebruik fysieke infra:** Voor meer informatie over of het indienen van een verzoek tot medegebruik fysieke infrastructuur verzoeken wij u contact op te nemen met de Telematicadesk van TenneT voor verder overleg.
 - **Melding verzoek tot coördinatie:** Voor meer informatie over of het indienen van een verzoek tot coördinatie verzoeken wij u contact op te nemen met de Telematicadesk van TenneT voor verder overleg.
- Telefonisch: 026-373 1616
 - E-mail adres: Telematicadesk@tennet.eu
 - Maandag tot en met vrijdag van 8:30 tot 17:00

Met vriendelijke groet,

TenneT TSO B.V.
Binnendienst KLIC

Geachte heer/mevrouw,

Stedin Netbeheer B.V.

Blaak 8 3011 TA
Rotterdam tel 088 896 39
63 www.stedin.net KvK
Rotterdam 24289101
Fortis bank 64 00 00 819
Telefoon
Email

088 895 62 22

klicdesk@stedin.net

U heeft een KLIC-melding gedaan. Graag reageren wij op deze melding.

Werkzaamheden nabij de kabels en leidingen van Stedin.

Bij werkzaamheden nabij de kabels en leidingen van Stedin dient u zich altijd te houden aan de landelijke richtlijn [Uniforme aanwijzingen werken nabij kabels & leidingen](#) van Netbeheer Nederland.

Deze Aanwijzing en andere nuttige informatie betreffende werkzaamheden nabij de netten van Stedin zijn te downloaden via de site van Netbeheer Nederland
(<https://www.netbeheernederland.nl/dossiers/graafschadereductie-12/documenten>)

Heeft u na het lezen van de van deze brief en de Uniforme aanwijzingen werken nabij kabels & leidingen nog vragen neem dan contact op met onze specialisten van de afdeling Graafschadepreventie.

Contactgegevens Afdeling Graafschadepreventie (KLIC-desk) van Stedin

- E-mail: klicdesk@stedin.net
- Telefoon: 088-895 62 22 (bereikbaar op werkdagen van 7.30 tot 16.00 uur)
- Link: www.stedin.net/klicinfo

Oriëntatiemelding met verzoek tot 'Medegebruik'	Oriëntatiemelding met verzoek tot 'Coördinatie'
Stedin Netbeheer B.V.	Stedin Netbeheer B.V.
t.a.v. afdeling Assetmanagement	t.a.v. afdeling Aanleg en Vervanging
Postbus 49	Postbus 49
3000 AA Rotterdam	3000 AA Rotterdam

Wij verzoeken u beschadiging van onze netten en/of componenten daarvan direct te melden bij: **Nationaal Storingsnummer Gas en Stroom: tel 0800 9009 (gratis).** Onder bepaalde voorwaarden wordt de schade kosteloos gerepareerd. Deze voorwaarden kunt u vinden in de bijlage bij deze brief.



Met vriendelijke groet,

Leonie Bestebroer
Manager Storing & Onderhoud

Stedin netwerk



Ziggo BV
Postbus 43048, 3540 AA Utrecht
www.ziggo.nl

Geachte heer, mevrouw,

Naar aanleiding van uw klicmelding via KLIC-online delen wij u mede dat er in het door u opgegeven gebied geen kabels/leidingen van ons bedrijf aanwezig zijn. Mocht u onverhoopt toch een kabel/leiding van ons bedrijf lokaliseren overeenkomstig de bepalingen in artikel 19 van de Wet informatie-uitwisseling bovengrondse en ondergrondse netten, dient dit per omgaande aan ons gemeld te worden.

De afhandeling van deze melding is een automatisch proces op basis van de gegevens in de aanvraag. Mocht u nog aanvullende informatie nodig hebben dan verzoeken wij u contact op te nemen via onderstaand emailadres of telefoonnummer.

klic@vodafoneziggo.com 088 7174 403

Wij attenderen u erop dat beschadiging van de glasvezel-, coaxkabels, leidingen en/of buizen ernstige storingen in de dienstverlening aan duizenden klanten van Ziggo kan veroorzaken.

Daarom verwachten wij dat u, conform de CROW-publicatie-500 "Richtlijn zorgvuldig graafproces", de werkzaamheden zult uitvoeren. Mocht er desondanks toch schade aan onze glasvezel-, coaxkabels, leidingen en/of buizen ontstaan, dan verzoeken wij u de schade te melden op <https://schade.ziggo.nl/> of contact op te nemen met onze storingsdienst onder telefoonnummer **088 7174 403**. Dit is tevens van belang voor uw eigen veiligheid. De kosten die voortvloeien uit schade en/of omleggingen aan en van de infrastructuur worden verhaald op de veroorzaker.

Met vriendelijke groeten

Directeur Netwerk en Techniek

Bijlage 1: Voorwaarden en richtlijnen



Ziggo BV
Postbus 43048, 3540 AA Utrecht
www.ziggo.nl

VOORWAARDEN EN RICHTLIJNEN VOOR HET UITVOEREN VAN WERKEN IN DE NABIJHEID VAN ZIGGO INFRASTRUCTUREN

- 1) De gegevens op bijgevoegde gewaarmerkte tekening(en) zijn geldig voor en tijdens de uitvoering van in bijgaande KLIC-melding genoemde werkzaamheden. Bij afwijkende werkzaamheden dient opnieuw overleg te worden gepleegd.
- 2) Ten gevolge van uitgevoerde werkzaamheden kan het kabelnet gewijzigd zijn tussen datum van verstrekking van de tekeningen en de uitvoering van uw werkzaamheden. De maximale geldigheid van een KLIC-melding is 20 werkdagen, indien deze periode langer is dan 20 werkdagen, dient u nieuwe KLIC-melding aan te vragen.
- 3) De voorwaarden en richtlijnen alsmede de gewaarmerkte tekening(en) dienen op het werk aanwezig te zijn en desgevraagd aan de, namens de directeur van Ziggo, met het toezicht belaste inspecteur te worden getoond.
- 4) Bij ontgraving ter plaatse van Ziggo infrastructuur gelden de volgende voorwaarden:
 - a. De ontgraving ter plaatse van de Ziggo infrastructuur dient met de hand te geschieden.
 - b. Er moet rekening gehouden worden met zowel horizontale als verticale speling tussen de werkelijke ligging van de kabels.
 - c. De tekeningen zijn globaal en uitsluitend gebaseerd op de ligging gegevens voor zover bij ons bekend. De juiste ligging van de kabels moet vastgesteld worden aan de hand van de door en op kosten van de uitvoerder van het werk te maken proefgaten of -sleuven en/of opsporingsapparatuur.
 - d. Voor zover het tracé van de werkzaamheden dat van een leiding kruist, is de enig veilige werkwijze het eerst over het volle kruisingsvlak handmatig vrij graven van de kabels. Hierbij dient men te zorgen voor een deugdelijke opvangconstructie ter voorkoming van breuk.
 - e. Mofslagen zijn sporadisch aangeduid, diepteligging nooit. Van een "gebruikelijke" of constante diepteligging kan nooit worden uitgegaan.
 - f. Aanwijzingen gegeven door de, namens de directeur van Ziggo, belaste inspecteur met betrekking tot de ligging van de kabels, dienen onverwijld te worden opgevolgd.
 - g. De aanvulrand onder en/of boven de kabels moeten vrij van puin blijven en dienen doelmatig te worden verdicht.
 - h. Met het oog op de bereikbaarheid van de infrastructuur moeten obstakels zoals kraanbanen, keten, bouwmaterialen, enz., welke boven dan wel binnen een afstand van 0,5 m van de kabelroute(s) aanwezig zijn, op eerste aanzegging te worden verwijderd, zodat de mogelijkheden tot het uitvoeren van werkzaamheden aan de infrastructuur te allen tijde gewaarborgd blijft.
 - i. Mechanisch graven en het gebruik van peilijzers, pikhouwelen e.d. boven of vlak naast kabels is onverantwoord en zal ingeval van schade aanleiding geven tot aansprakelijkstelling.
 - j. De kosten die voortvloeien uit schade en/of omleggingen aan en van de infrastructuur t.b.v. bovengenoemde werkzaamheden worden verhaald op de veroorzaker.
 - k. Voor vragen over de KLIC-melding kunt u contact opnemen met de op de KLIC-melding vermelde contactpersoon.
 - l. Schades dient u meteen te melden bij onze storingsdienst. U kunt ons bereiken op **088 7174 403**.

Bijlage 1: Voorwaarden en richtlijnen



Reggefiber ttH bv
Stationsstraat 115
3811MH Amersfoort
klic-reggefiber@kpn.com
www.reggefiber.nl
KvK 8140371

Antea Nederland B.V.
T.a.v. Rene Davids
Monitorweg 29
1322BK ALMERE

Onderwerp
Graafmelding
Uw referentie
200089369

Datum
30-09-2020

Reggefiber ttH bv
I www.reggefiber.nl

Beste Rene Davids,

Naar aanleiding van uw Klikmelding 200089369 geven wij te kennen dat Reggefiber ttH bv **GEEN** belang heeft.
Binnen het polygoon van het door u aangegeven graafprofiel zijn geen kabels en of leidingen van Reggefiber ttH bv aanwezig.

Met vriendelijke groet,

Reggefiber ttH bv
Afdeling CO IS Infra Beheer & Onderhoud

Voor melden van **graafschade**
Voor vragen betreffende deze Klikmelding

T: +31 (0)88 006 3700
T: +31 (0)88 006 3767



Antea Nederland B.V.
T.a.v. Rene Davids
Monitorweg 29
1322BK ALMERE

Datum 30-09-2020
Ons kenmerk 200089369
Stekelbaars 5, 3344JK Hendrik-Ido-Ambacht
Onderwerp Kabel- en leidinginformatie

Geachte Rene Davids,

Voor Rabo Bouwfonds Dutch Communication Infrastructure Fund verzorgen wij de KLIC-meldingen.

Naar aanleiding van uw KLIC-melding 200089369 delen wij u namens Rabo Bouwfonds Dutch Communication Infrastructure Fund mee dat er in het aangegeven gebied geen kabels en/of leidingen van Rabo Bouwfonds Dutch Communication Infrastructure Fund aanwezig zijn.

Wij vertrouwen erop u hiermee voldoende te hebben geïnformeerd.

Met vriendelijke groeten,

NKM Network Services B.V.

