OKCENTER 2000/3000		
Art. nummer / Tek. nummer		P11066701
Bouwform		4A
Normen		NEN-EN60439-1
Kastkleur		RAL9001
Slot		
BeschermingsGSaad		IP31
	Bij open deur	IP20
Stroomstelsel verdeling		TN-CS
Isolatiespanning	[Ui]	690V AC
Bedrijfsspanning	[Ue]	400/230V 50Hz
Hulpspanning	[Uaux]	
Nominaalstroom	[In]	1600A
Kortsluitvastheid	[Ik]	50kA-1s
railsysteem		
GSenspiekstroom	[Ipk]	110kA
Verticaal	[In_VRS]	1200A
railsysteem	[Ik_VRS]	50kA-1s
Gelijktijdigheidsfactor overeenkomstig		NEN-EN60439-1
Bouwform Subcenter Frame		-

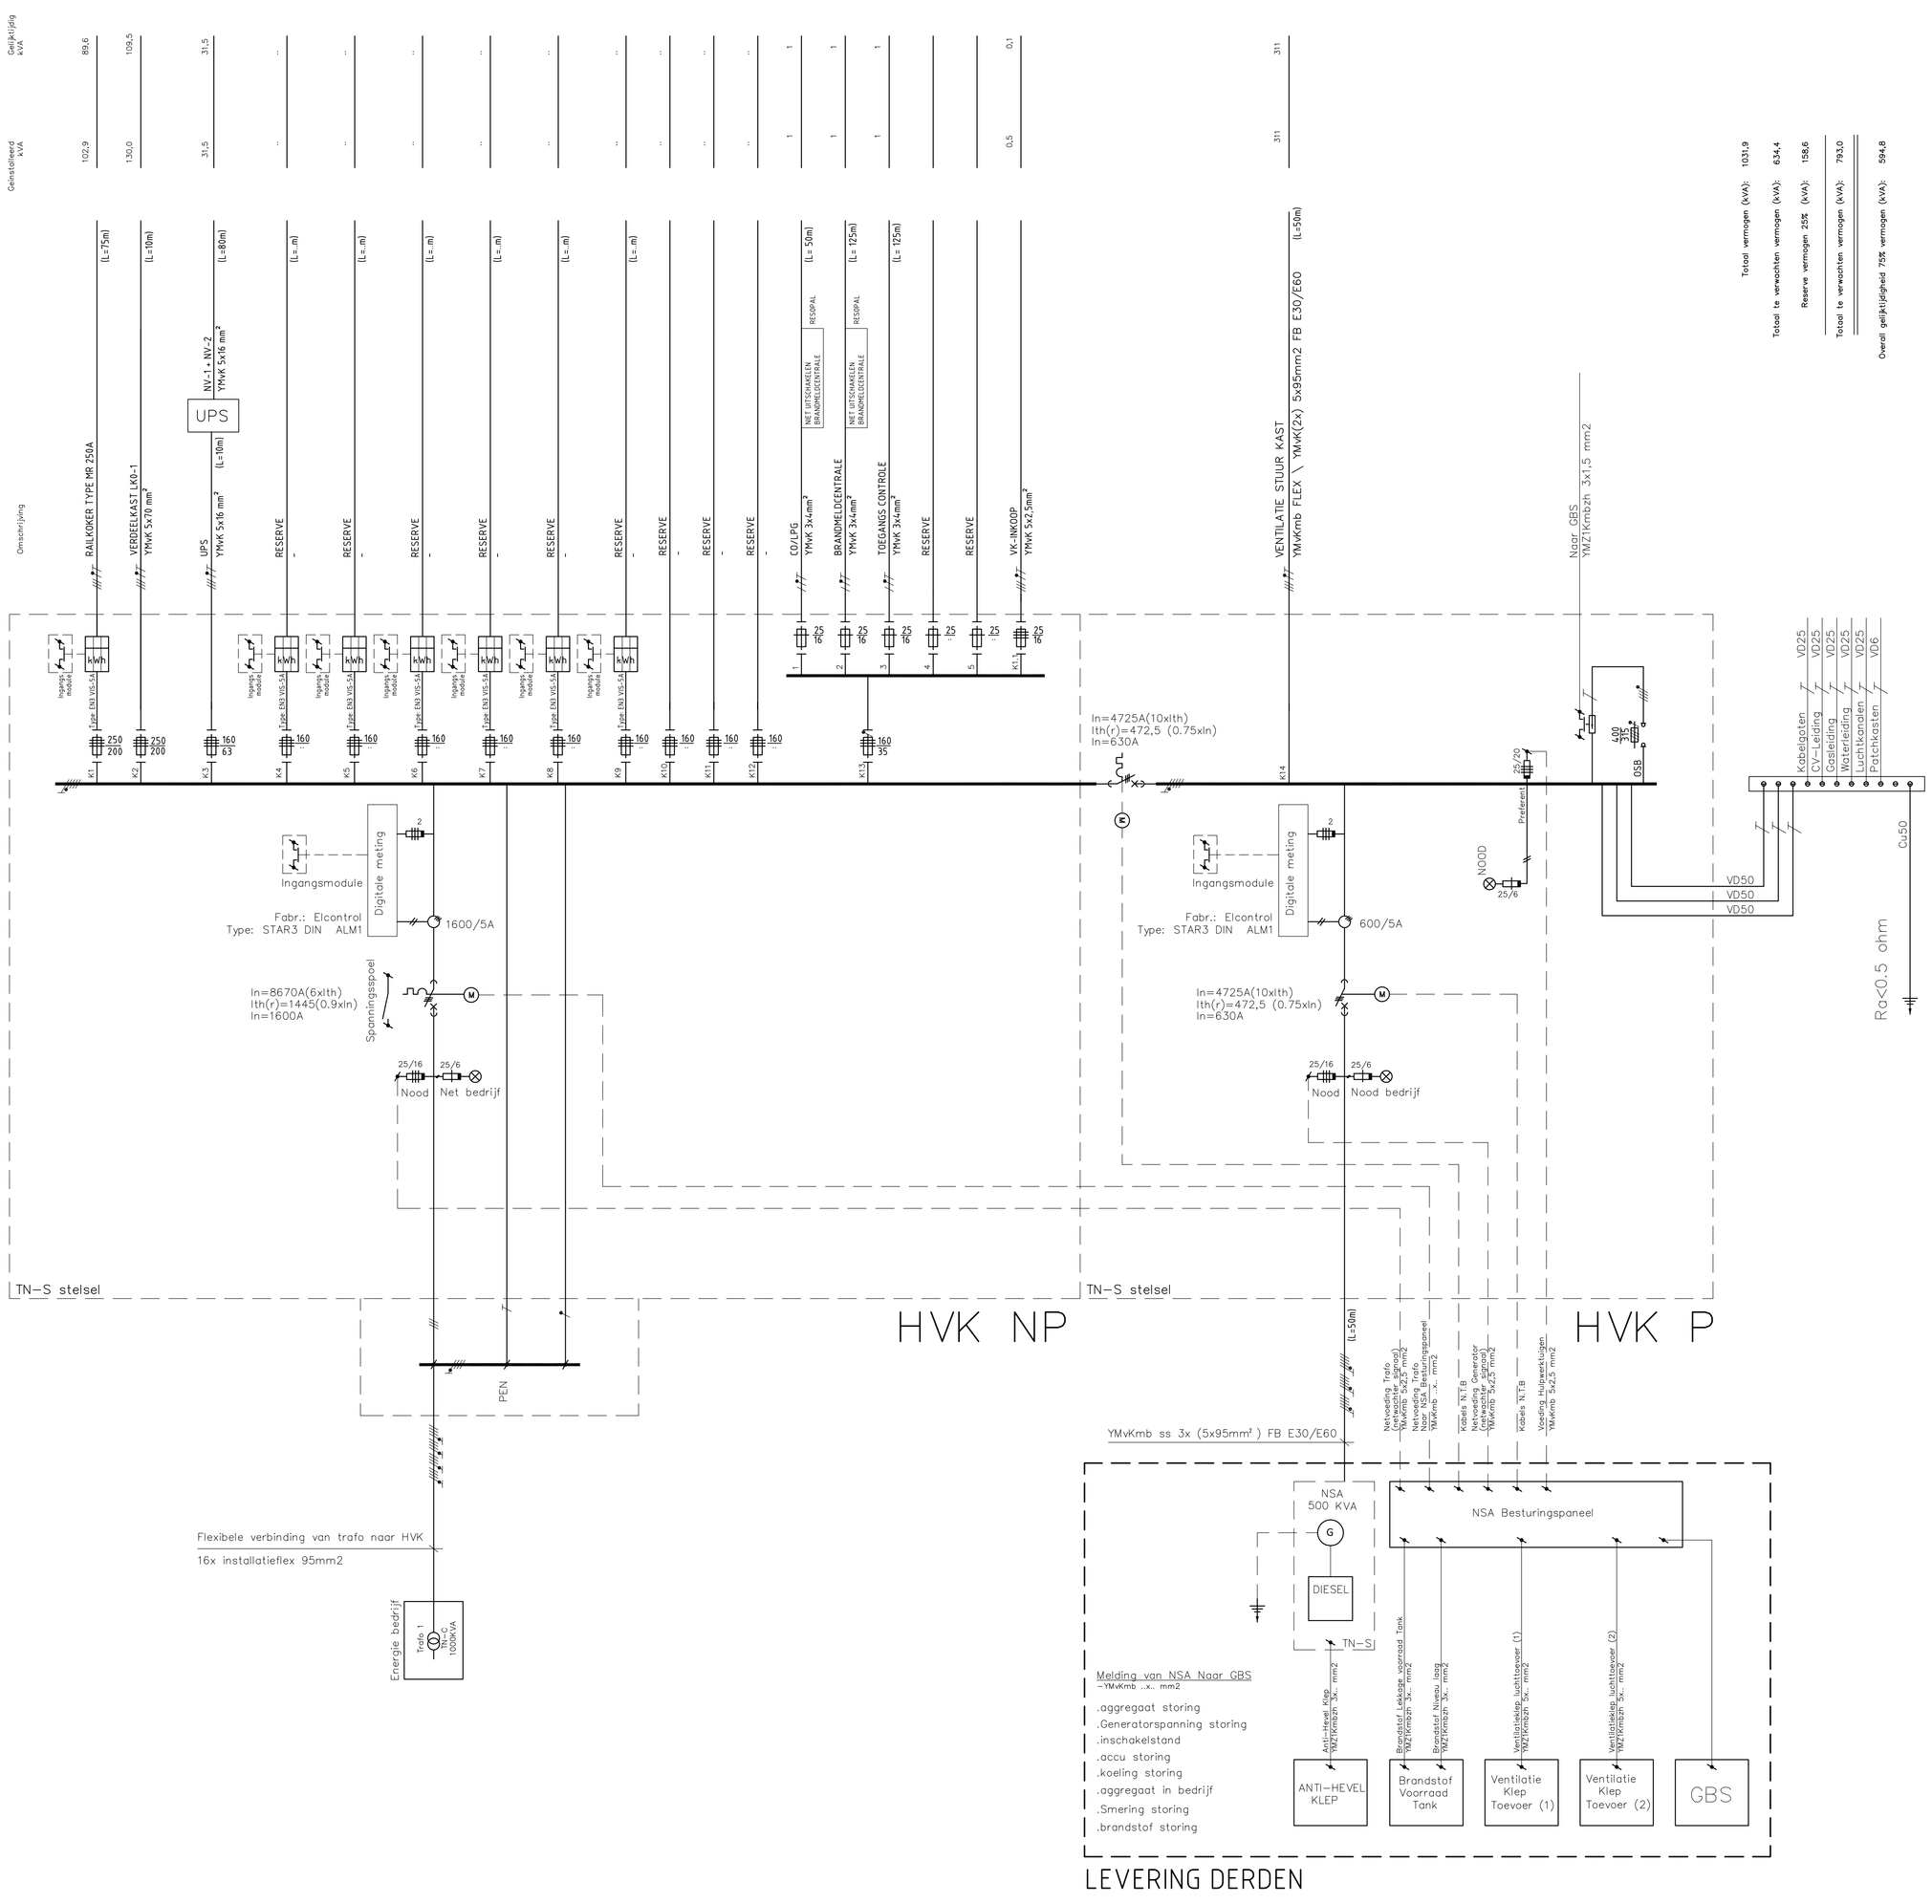

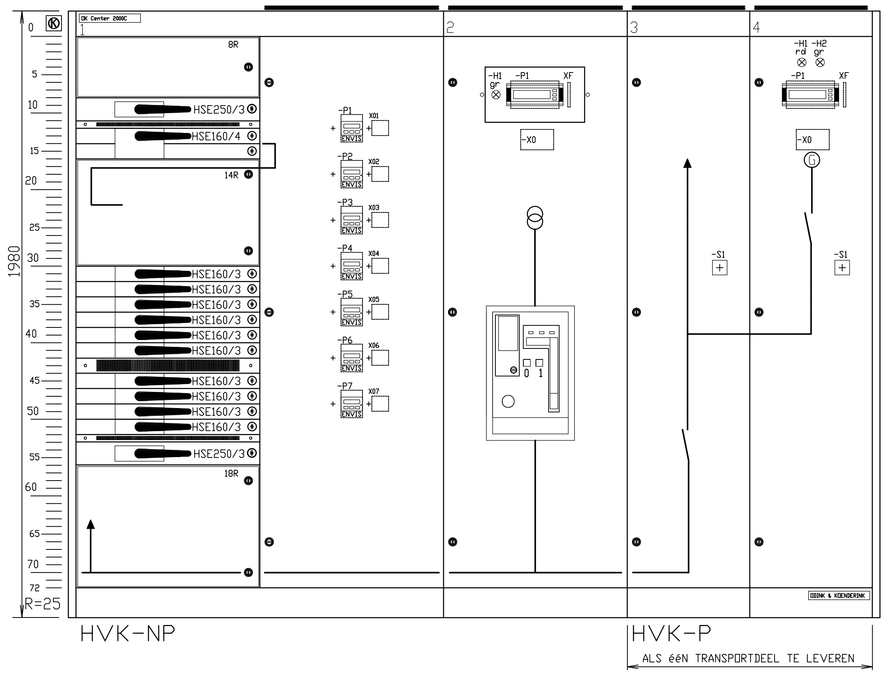

RAILKOKER	VERMOGEN	
	Geinstalleerd kVA	Gelijktijdig kVA
LK1-1	27,7	22,3
LK3-1	8,9	6,9
LK5-1	7,9	6,9
LK7-1	8,9	7,5
LK9-1	9,4	8,0
LK11-1	8,7	7,2
LK13-1	9,3	8,6
LIFT 1	11,1	11,1
LIFT 2	11,1	11,1
TOTAAL	102,9 kVA	89,6 kVA

Opmerkingen:
- Fabrikaat: GE Power Controls Nederland
  Type: OK Center 2000C
  Afmeting: HxBxD: 1980x2350x650mm
- Voedingskabels boven in
- Afgaande kabels boven uit
- Overspanningsbeveiliging fabrikaat Dehn VGA 280/4,0
  OBO Betterman V25 B/4
- Voor sturings en storings signalering zie tek.: E BS 08

nelissen
nelissen ingenieursbureau b.v.
Lid ONRI
Postbus 1289
5602 BG Eindhoven
T (040) 248 46 56
F (040) 248 08 10
www.nelissenbv.nl

Tekeningnummer volgens zublin: 6IES_K_01_0003H0_00V

Status : **Revisie** | Bouwkundige onderlegger dd :

Project : Parkeergarage P6
Nieuwegein

Installatie : Installatieschema HVK

Nr.	Gewijzigd	Datum
A	BVD	24-02-2012

Datum : 16-12-2011 | Schaal : nvt | Get. : BVD | Gec. : ---

www.homij.nl

A0 | Projectnr. : 160309

Tekeningnummer : E HVK P 00