

Voorbeeld tekening

Legenda

- Keerwand stellen
- Nuttige perronlengte grens


Hoogte bestaand perron tov Alignment (m)	-0.741	-0.732	-0.734	-0.737	-0.732	-0.730	-0.728	-0.727	-0.728	-0.727	-0.729	-0.732	-0.734	-0.738	-0.734	-0.732	-0.732	-0.723	-0.727	-0.728	-0.729	-0.734	-0.736	-0.736	-0.735	-0.739	-0.741	-0.753	-0.753
Hoogte verschuiving (mm)	-1	+8	+7	+3	+8	+10	+12	+13	+12	+13	+11	+8	+6	+2	+6	+8	+8	+17	+13	+2	+11	+6	+4	+4	+5	+1	-1	-13	-13
Hoogte nieuw perron tov Alignment (m)	-0.740	-0.740	-0.740	-0.740	-0.740	-0.740	-0.740	-0.740	-0.740	-0.740	-0.740	-0.740	-0.740	-0.740	-0.740	-0.740	-0.740	-0.740	-0.740	-0.740	-0.740	-0.740	-0.740	-0.740	-0.740	-0.740	-0.740	-0.740	-0.740

<div>4Infra</div> <div>Willemskade 29 8011 AD Zwolle www.4infra.nl</div>	<div>4</div> <div>Infra</div>	Proj.nr. 4Infra: 42082		Getekend	Gecontroleerd	Goedgekeurd	1.0	
		Doc. status: Definitief	Naam	RSO	NTI	NTI		x-xxxxxx
		Bladnr.: 1 van 3	Datum	16-12-2021	16-12-2021	16-12-2021		4Infra Initiële versie
Versie: 1.0	Projectnaam: Werkomschrijving stellen keerwanden Hengelo							
Deze tekening vervangt:								
		Meten en analyseren perrons Station Hengelo Stellen keerwanden (hoogte)					Formaat A3+1	Schaal 1:1000
							Geocode 543	Versie 1.0
<div>ProRail</div>								
							44.900 45.400	

Voorbeeld tekening

Legenda

- Keerwand stellen
- Nuttige perronlengte grens

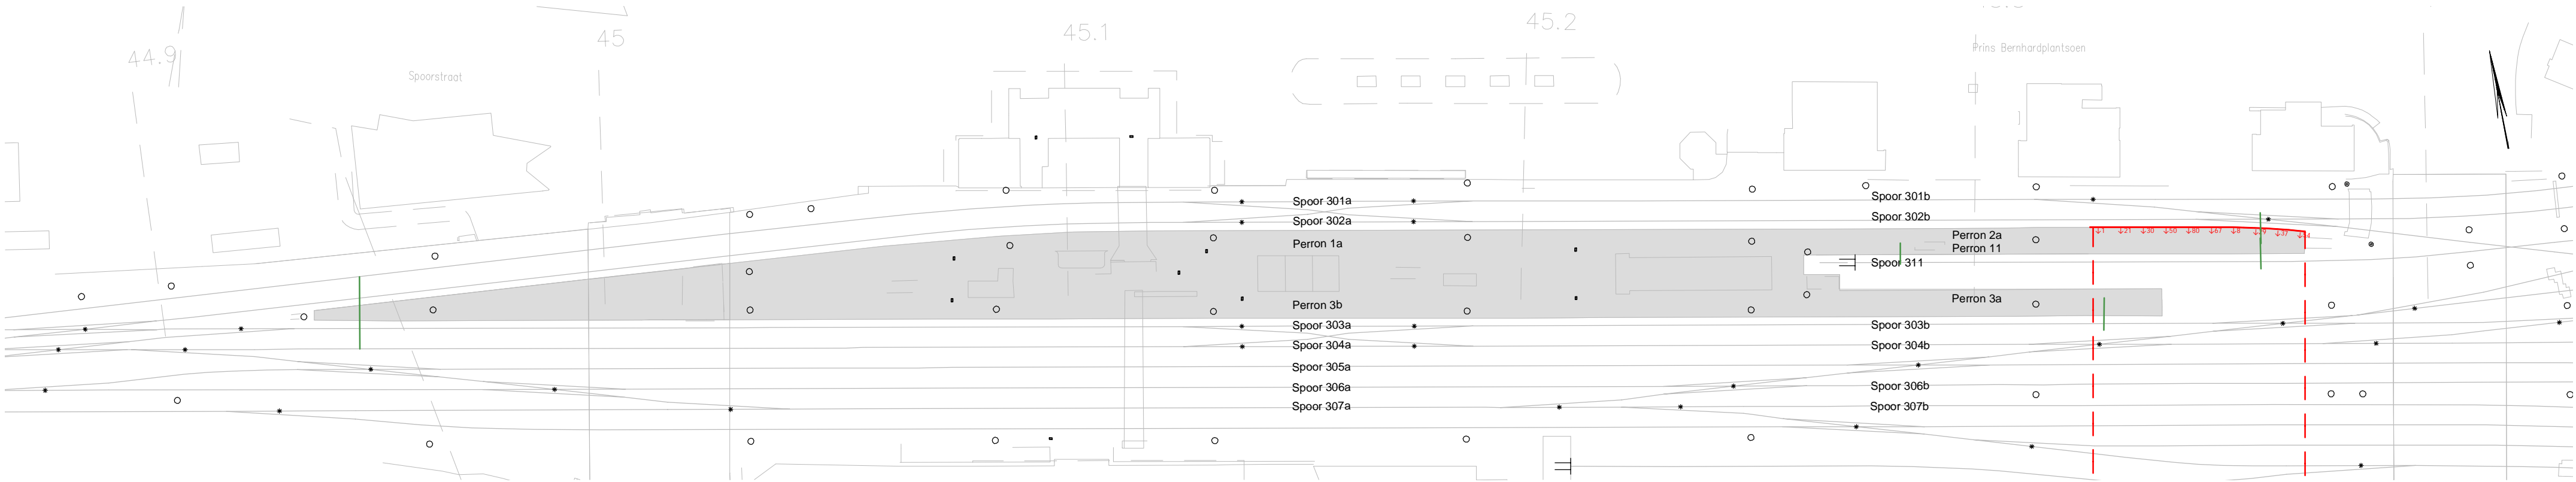

Afstand bestaand perron tov Alignment (mm)

Afstand verschuiving (mm)

Afstand nieuw perron tov Alignment (mm)

1681	1701	1710	1730	1760	1747	1688	1709	1707	1734
+1	+21	+30	+50	+80	+67	+8	+29	+37	+54
1680	1680	1680	1680	1680	1680	1680	1680	1680	1680

<div>4Infra</div> <div>Willemskade 29 8011 AD Zwolle www.4infra.nl</div>	<div>4</div> <div>.....</div> <div>Infra</div>	Proj.nr. 4Infra: 42082		Getekend	Gecontroleerd	Goedgekeurd	1.0	
		Doc. status: Definitief	Naam	RSO	NTI	NTI		x-xxxxxx
		Bladnr.: 2 van 3	Datum	16-12-2021	16-12-2021	16-12-2021		4Infra Initiële versie
Versie: 1.0	Projectnaam: Werkomschrijving stellen keerwanden Hengelo							
Deze tekening vervangt:								
		Meten en analyseren perrons Station Hengelo Stellen keerwanden (afstand)					Formaat A3+1	Schaal 1:1000
							Geocode 543	Versie 1.0
ProRail		44.900 45.400						
							Situatie	