



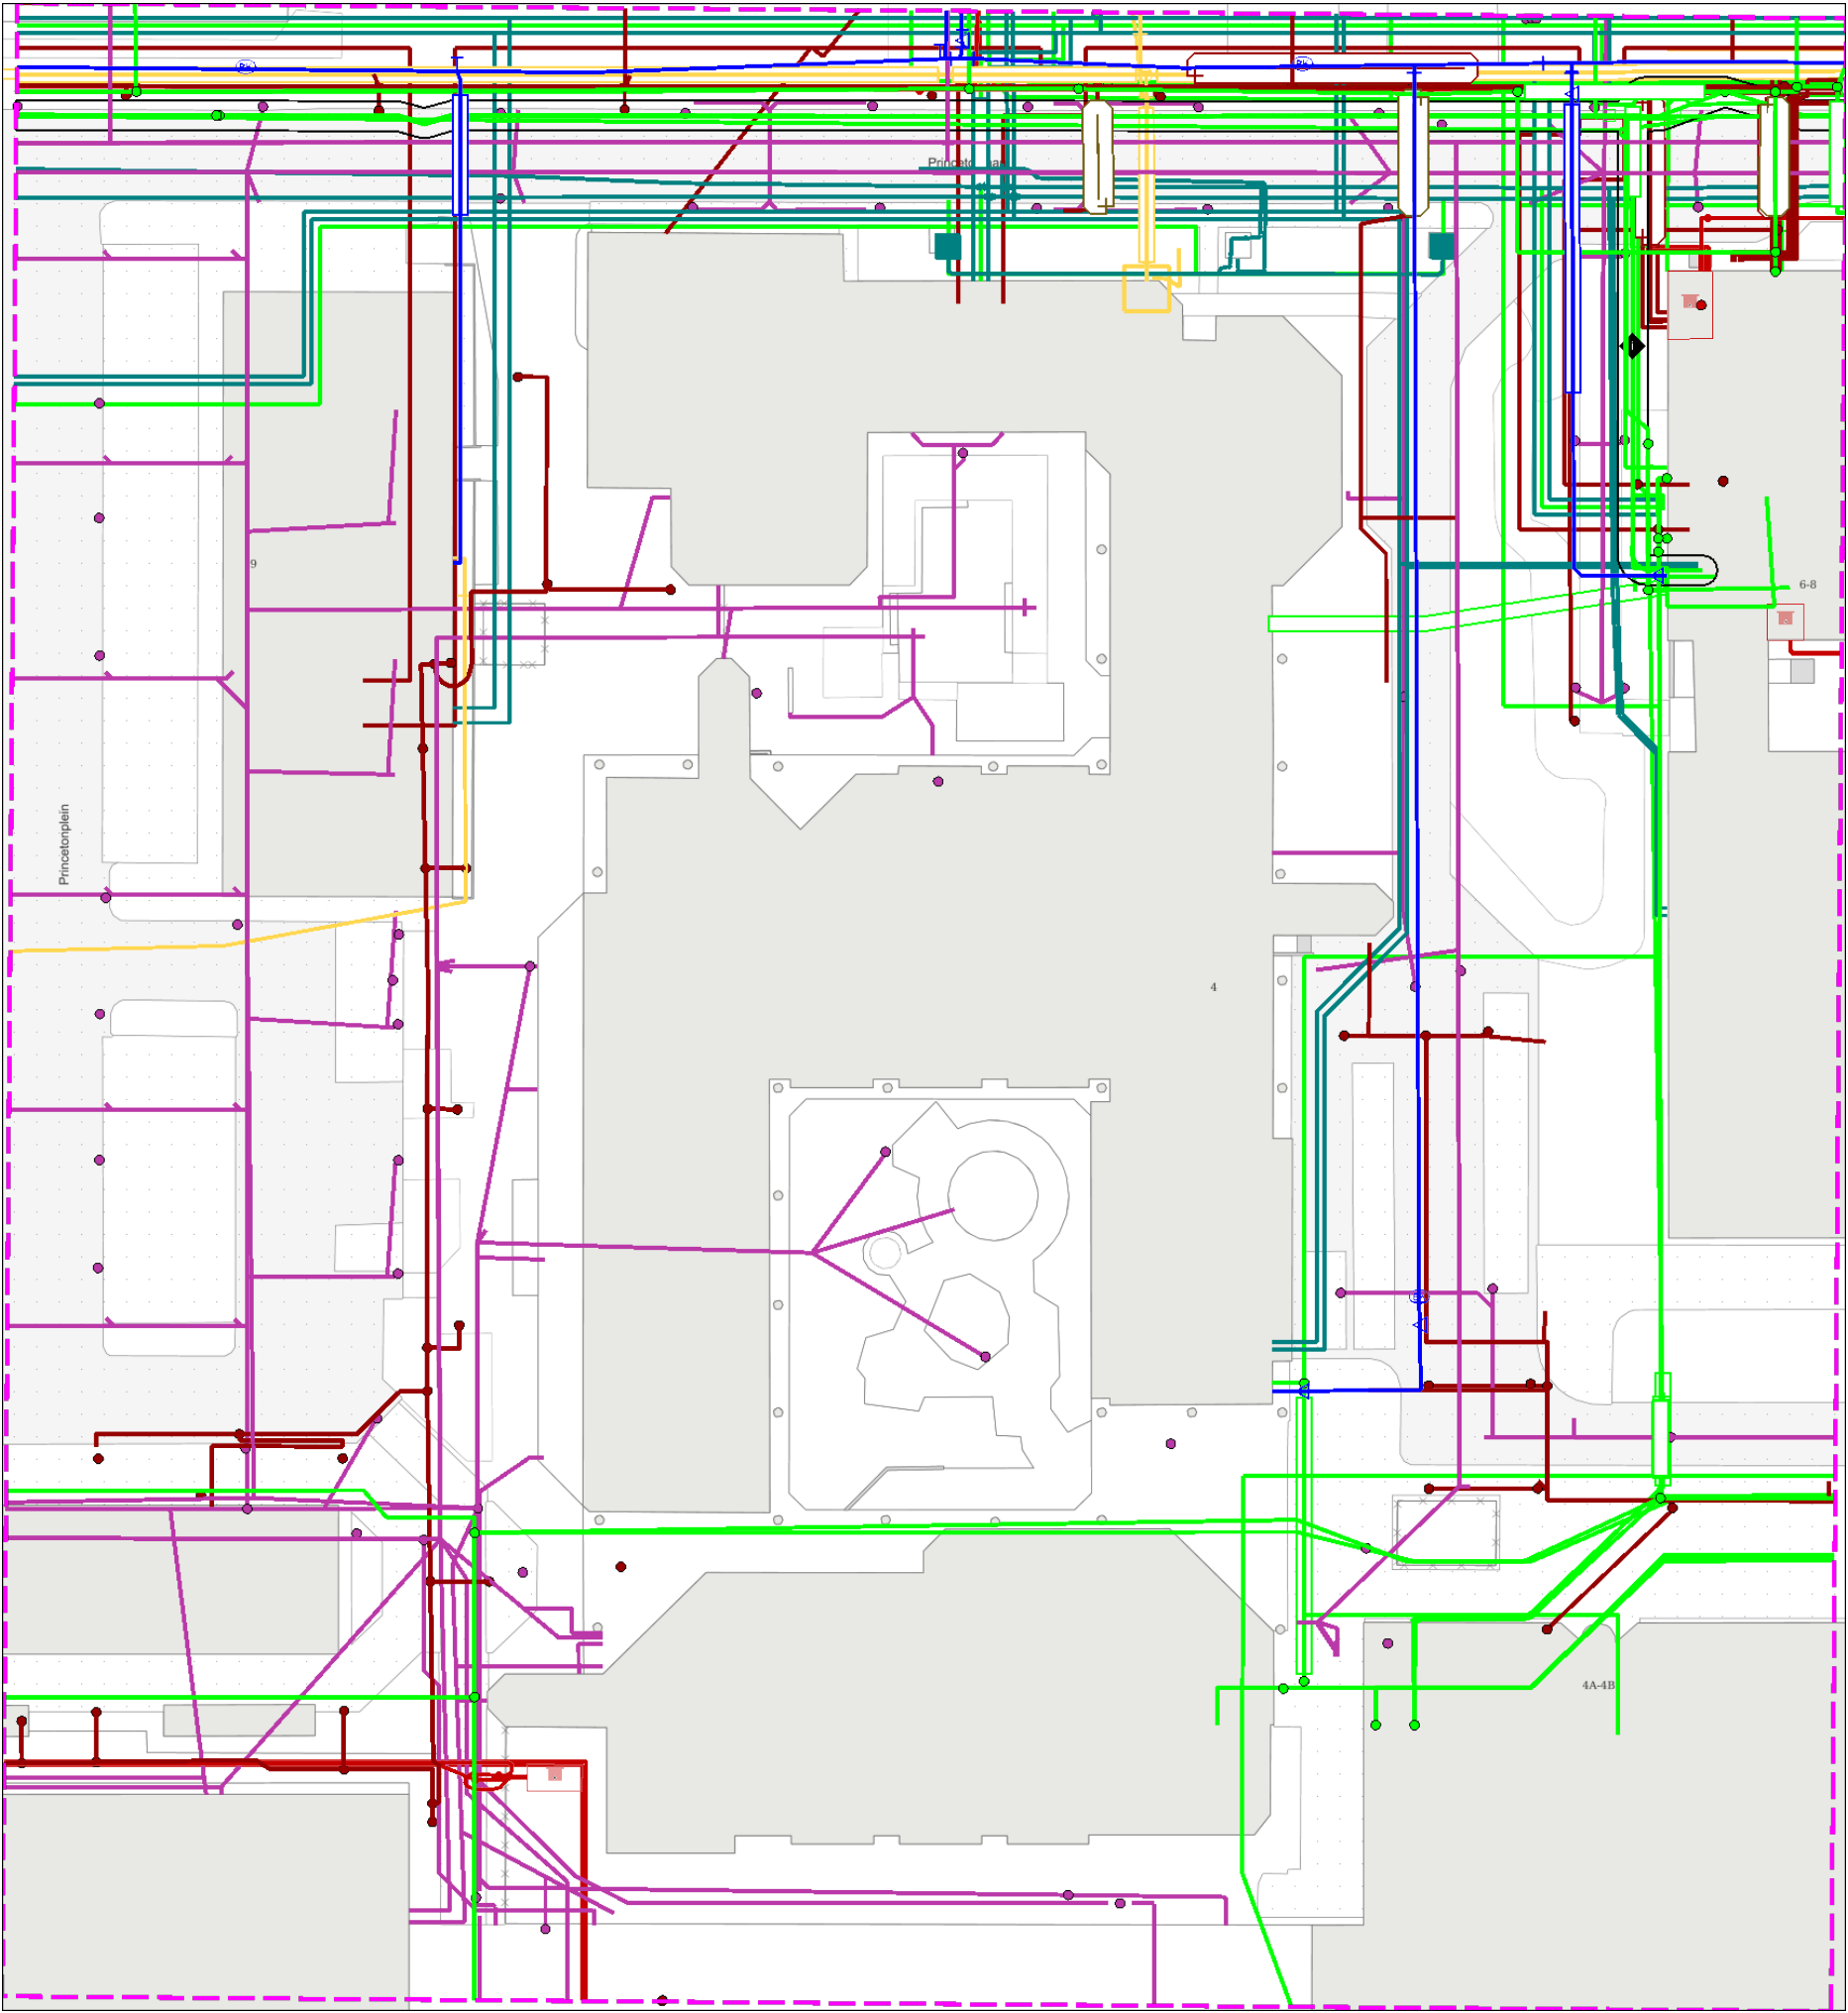


Klic-melding: 9811680585/10 20C011753 - 1	Aanvraagdatum: 21-04-2020	Blz 1 van 21
Verzamelkaart (alle thema's)		Status: Levering compleet 21-04-2020 11:17
Universiteit Ut gas hoge dr	Universiteit Ut middenspan	Universiteit Ut datatransport
Universiteit Ut gas lage druk	Universiteit Ut laagspanning	Universiteit Ut riool vrijverv
Universiteit Ut warmte	Universiteit Ut water	Stedin Netbehee middenspan
Stedin Netbehee gas lage d	Stedin Netbehee laagspann	Bt Nederland N. datatransp
Eunetworks p/a datatransp	Eurofiber Neder datatransp	Gemeente Utrech laagspan
Gemeente Utrech rood vrijv	Gemeente Utrech overig	KPN B.V. datatransport
Vitens water		







Klic-melding: 9811680585/10 20C011753 - 1		Aanvraagdatum: 21-04-2020	Blz 2 van 21
Themakaart: Universiteit Utrecht gas hoge druk			
Contact:	Beschadigingsnummer: 0172-632193 Storingsnummer:	Toezichthouder(s): Kabel en Leidingenbeheer klic_universiteit_utrecht@bam.nl 0172-632193	

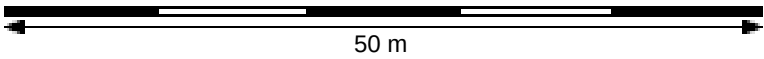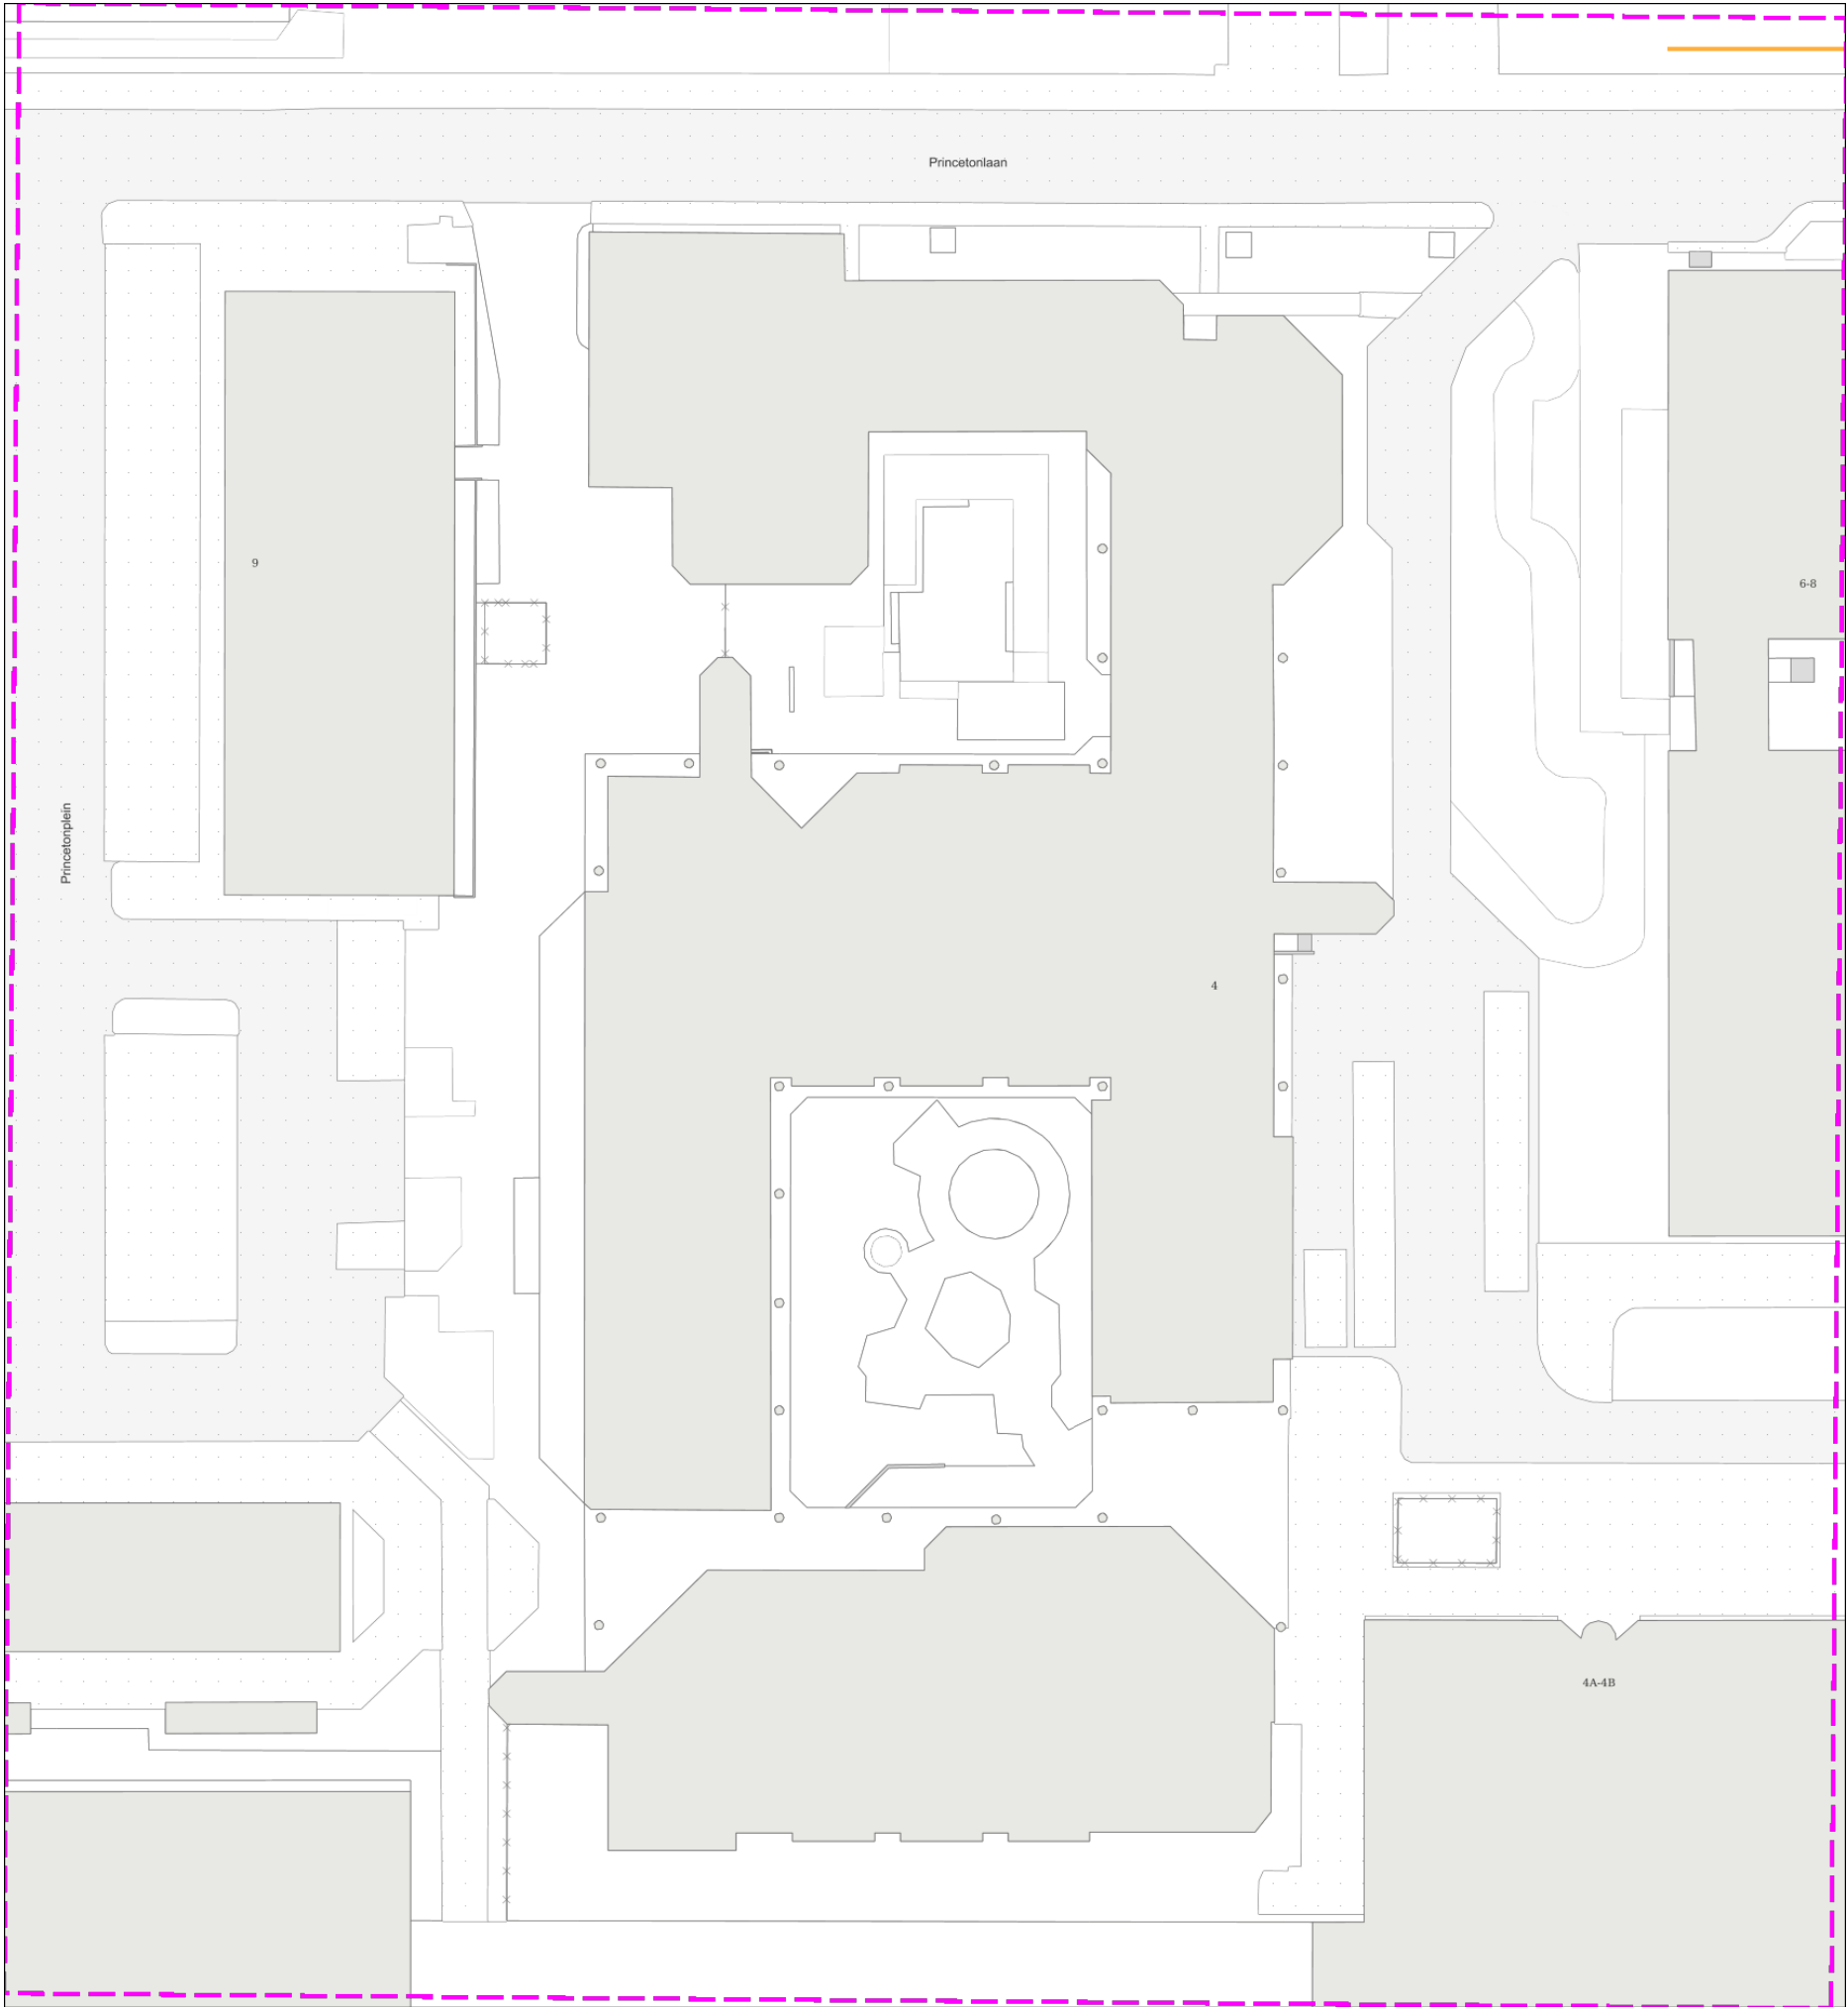



Klic-melding: 9811680585/10 20C011753 - 1		Aanvraagdatum: 21-04-2020	Blz 3 van 21
Themakaart: Universiteit Utrecht middenspanning			
Contact:	Beschadigingsnummer: 0172-632193 Storingsnummer:	Toezichthouder(s): Kabel en Leidingenbeheer klic_universiteit_utrecht@bam.nl 0172-632193	

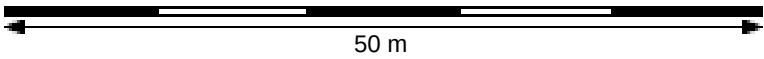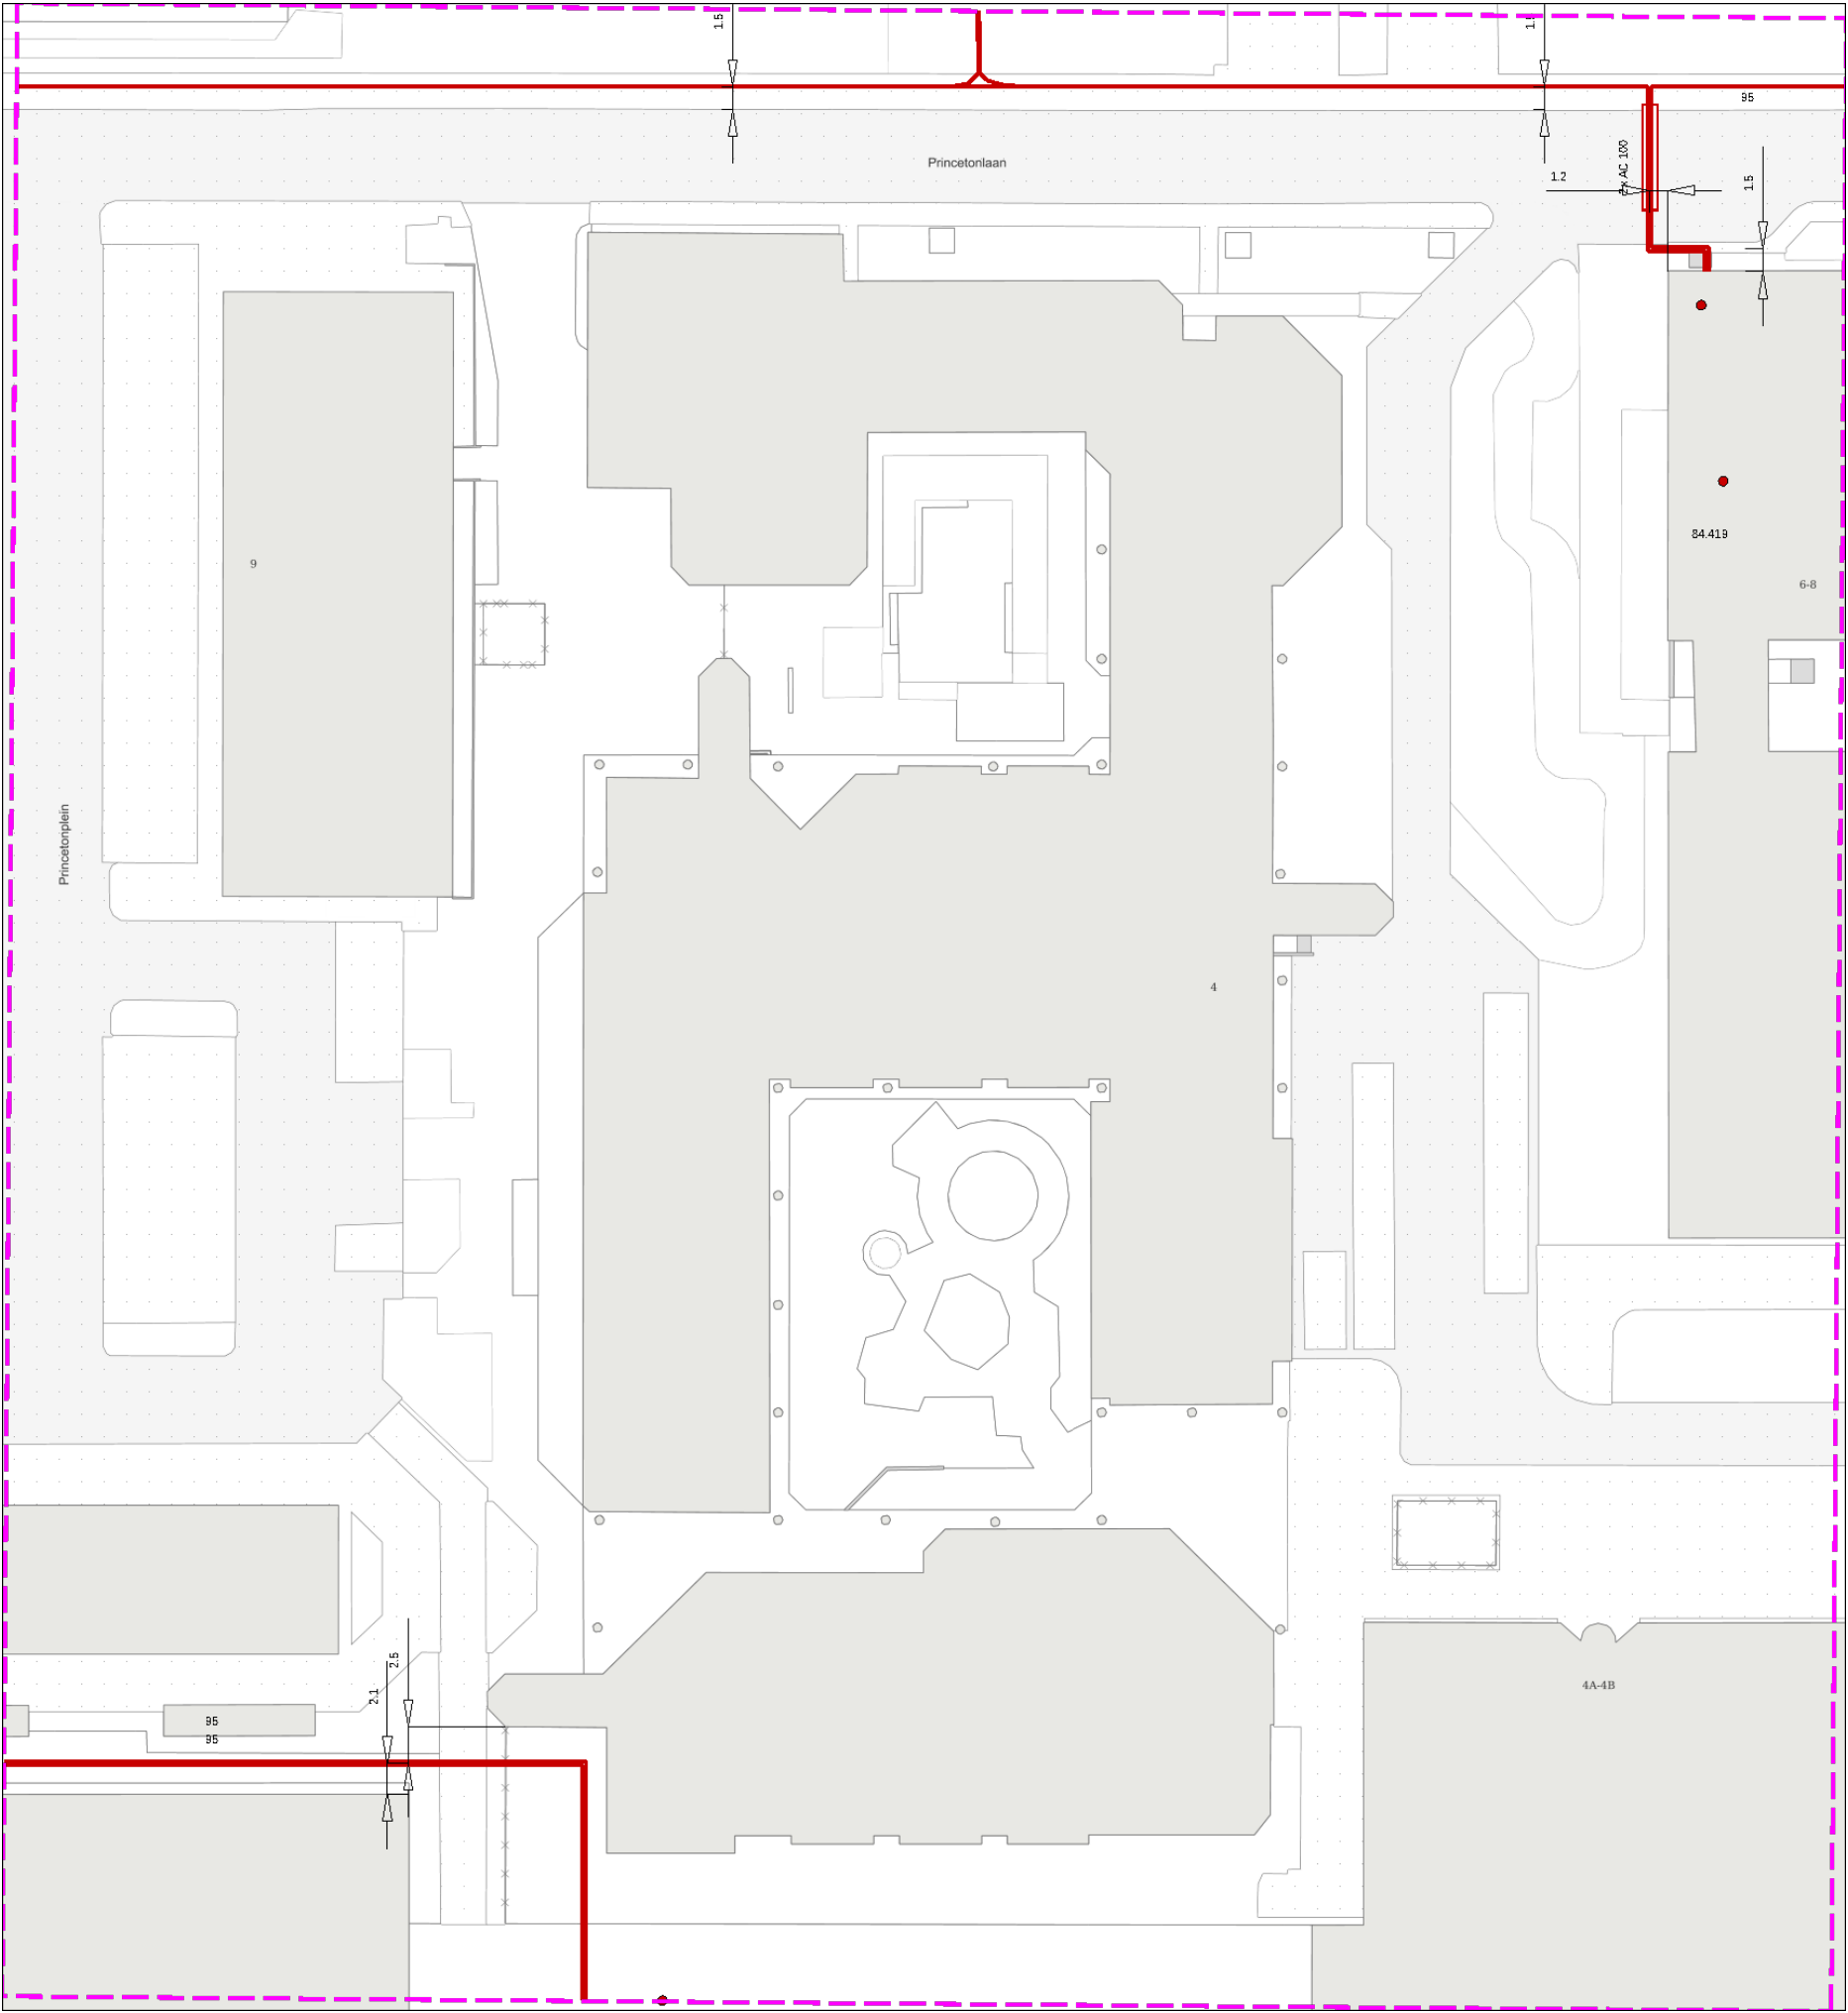

Contact:

Beschadigungsnummer:

0172-632193



Storingsnummer:

Toezihtthouder(s):

Kabel en Leidingenbeheer

klic universiteit utrecht@bam.nl


0172-632193

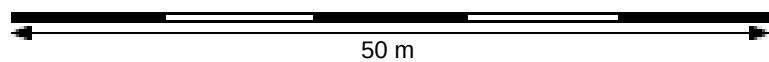
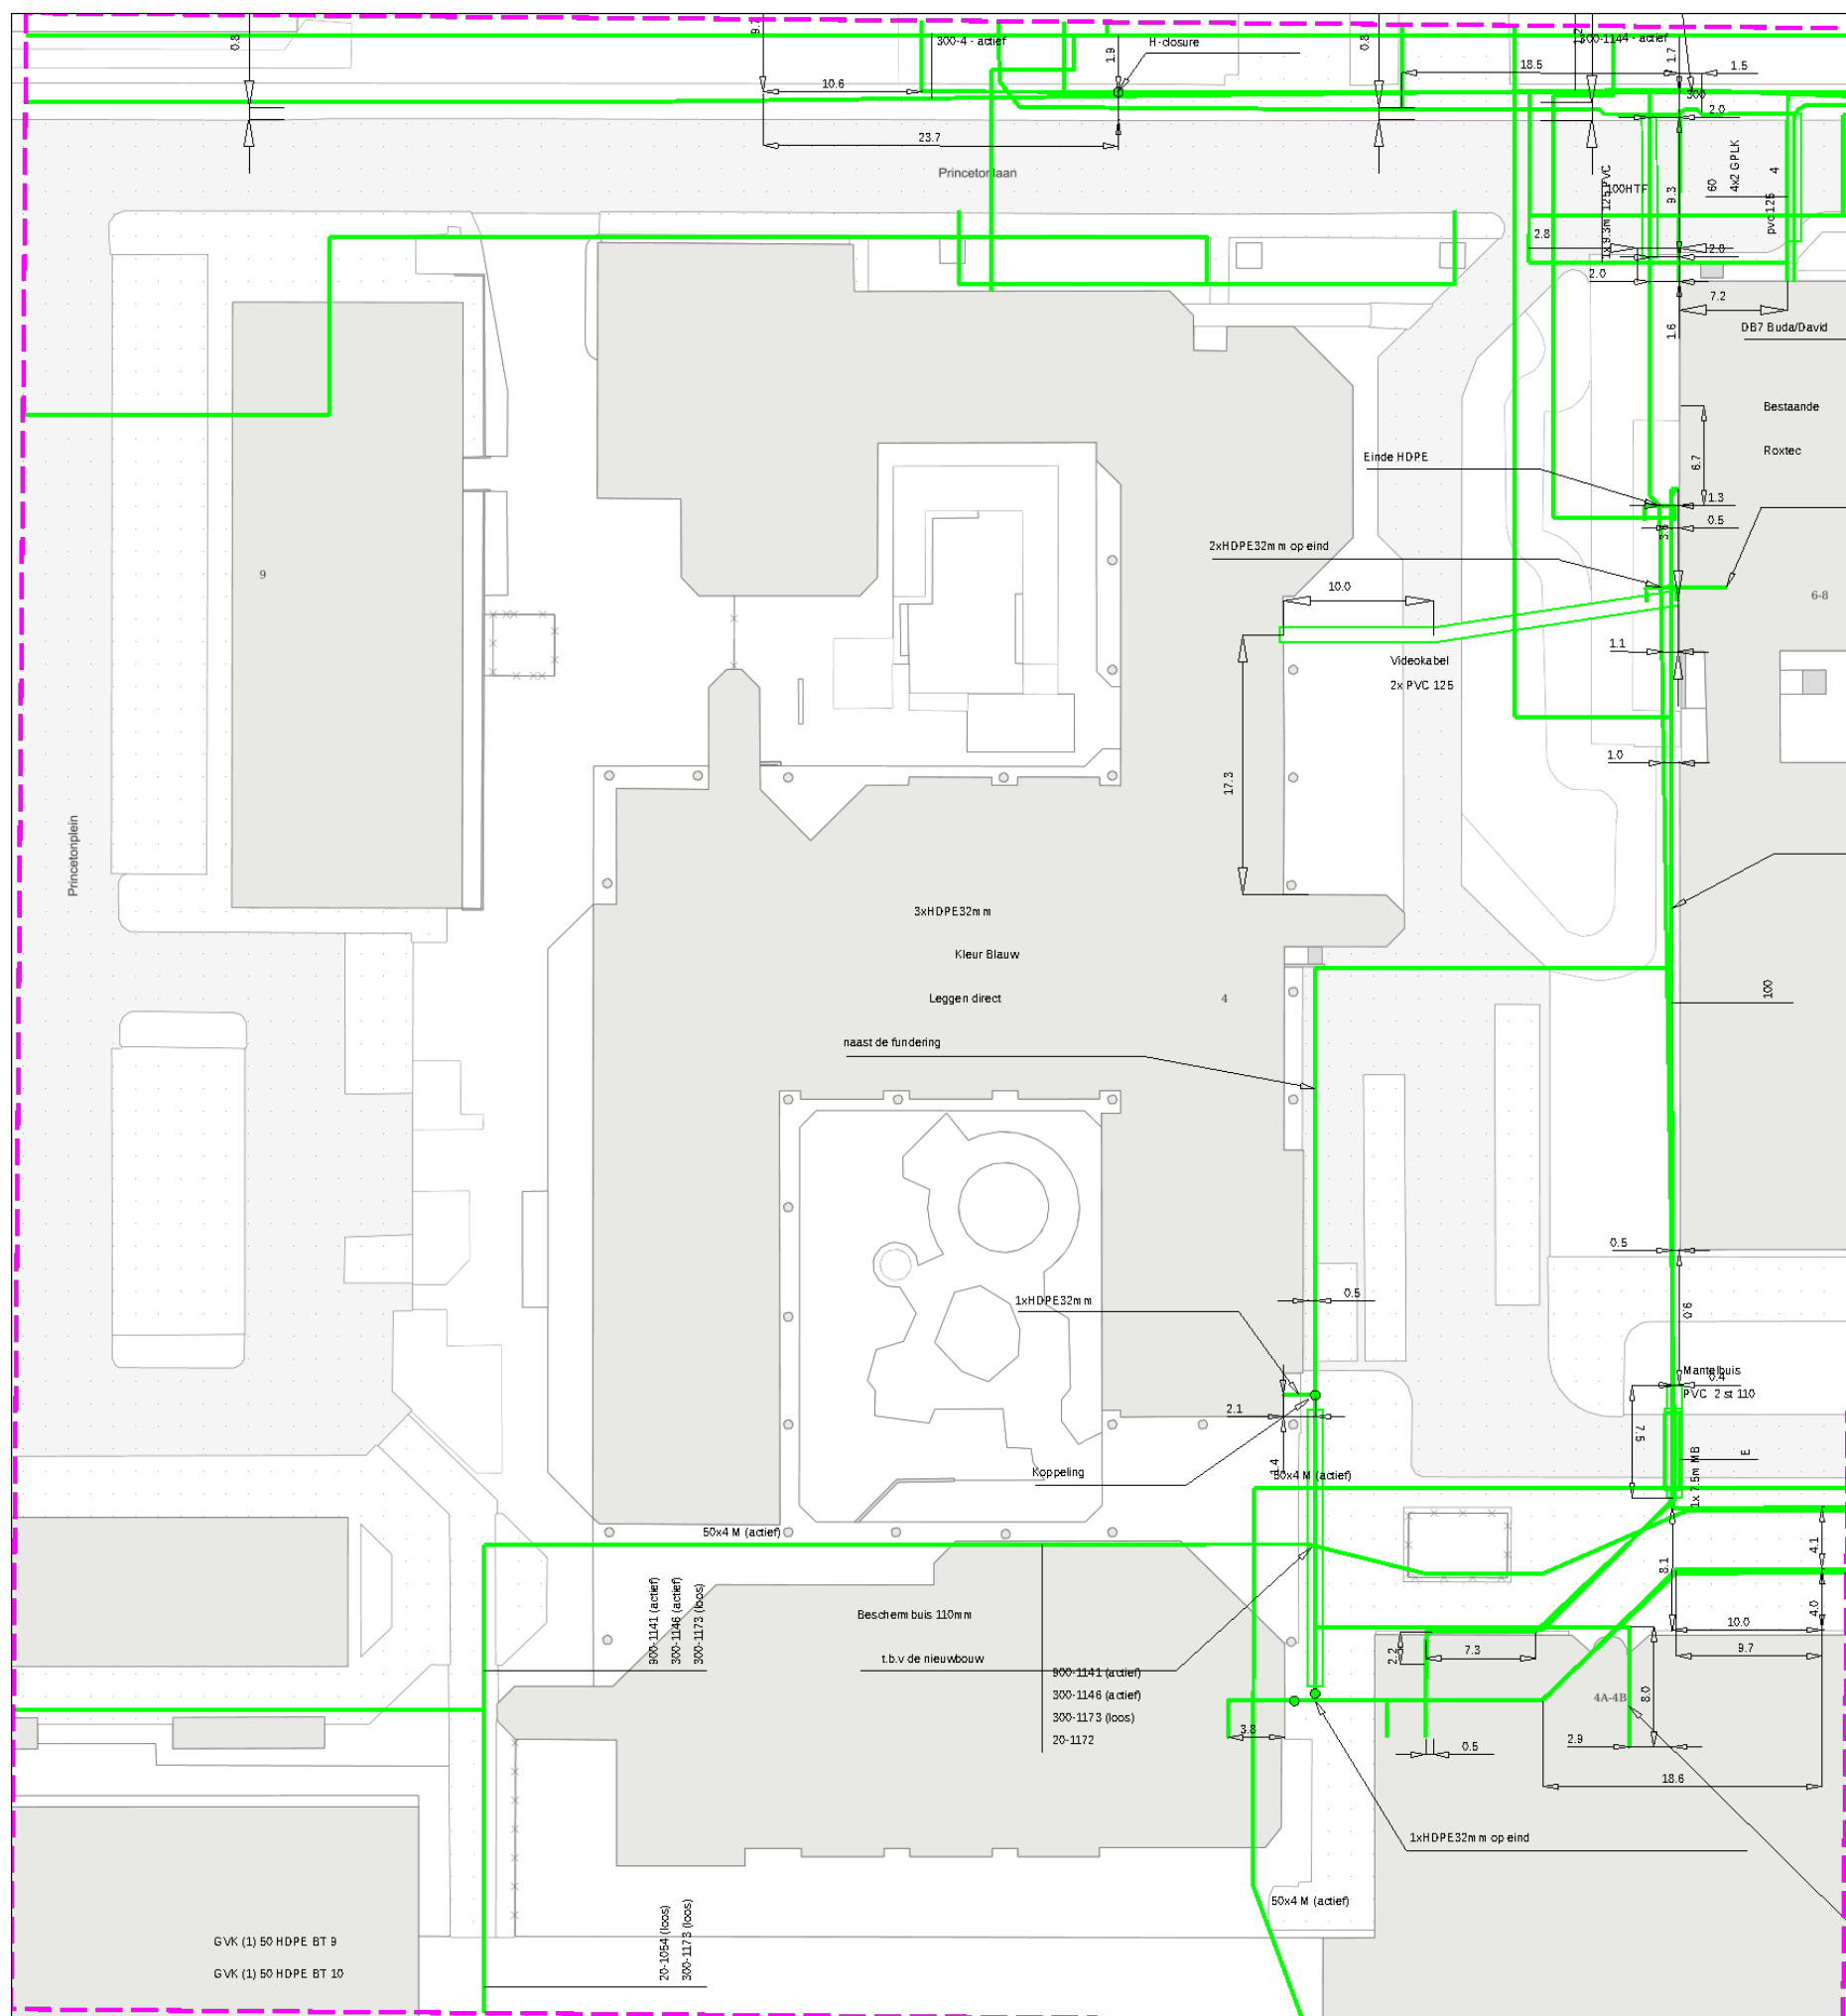


50 m




Klic-melding: 9811680585/10 20C011753 - 1		Aanvraagdatum: 21-04-2020	Blz 5 van 21
Themakaart: Universiteit Utrecht gas lage druk			
Contact:	Beschadigingsnummer: 0172-632193 Storingsnummer:	Toezichthouder(s): Kabel en Leidingenbeheer klic_universiteit_utrecht@bam.nl 0172-632193	

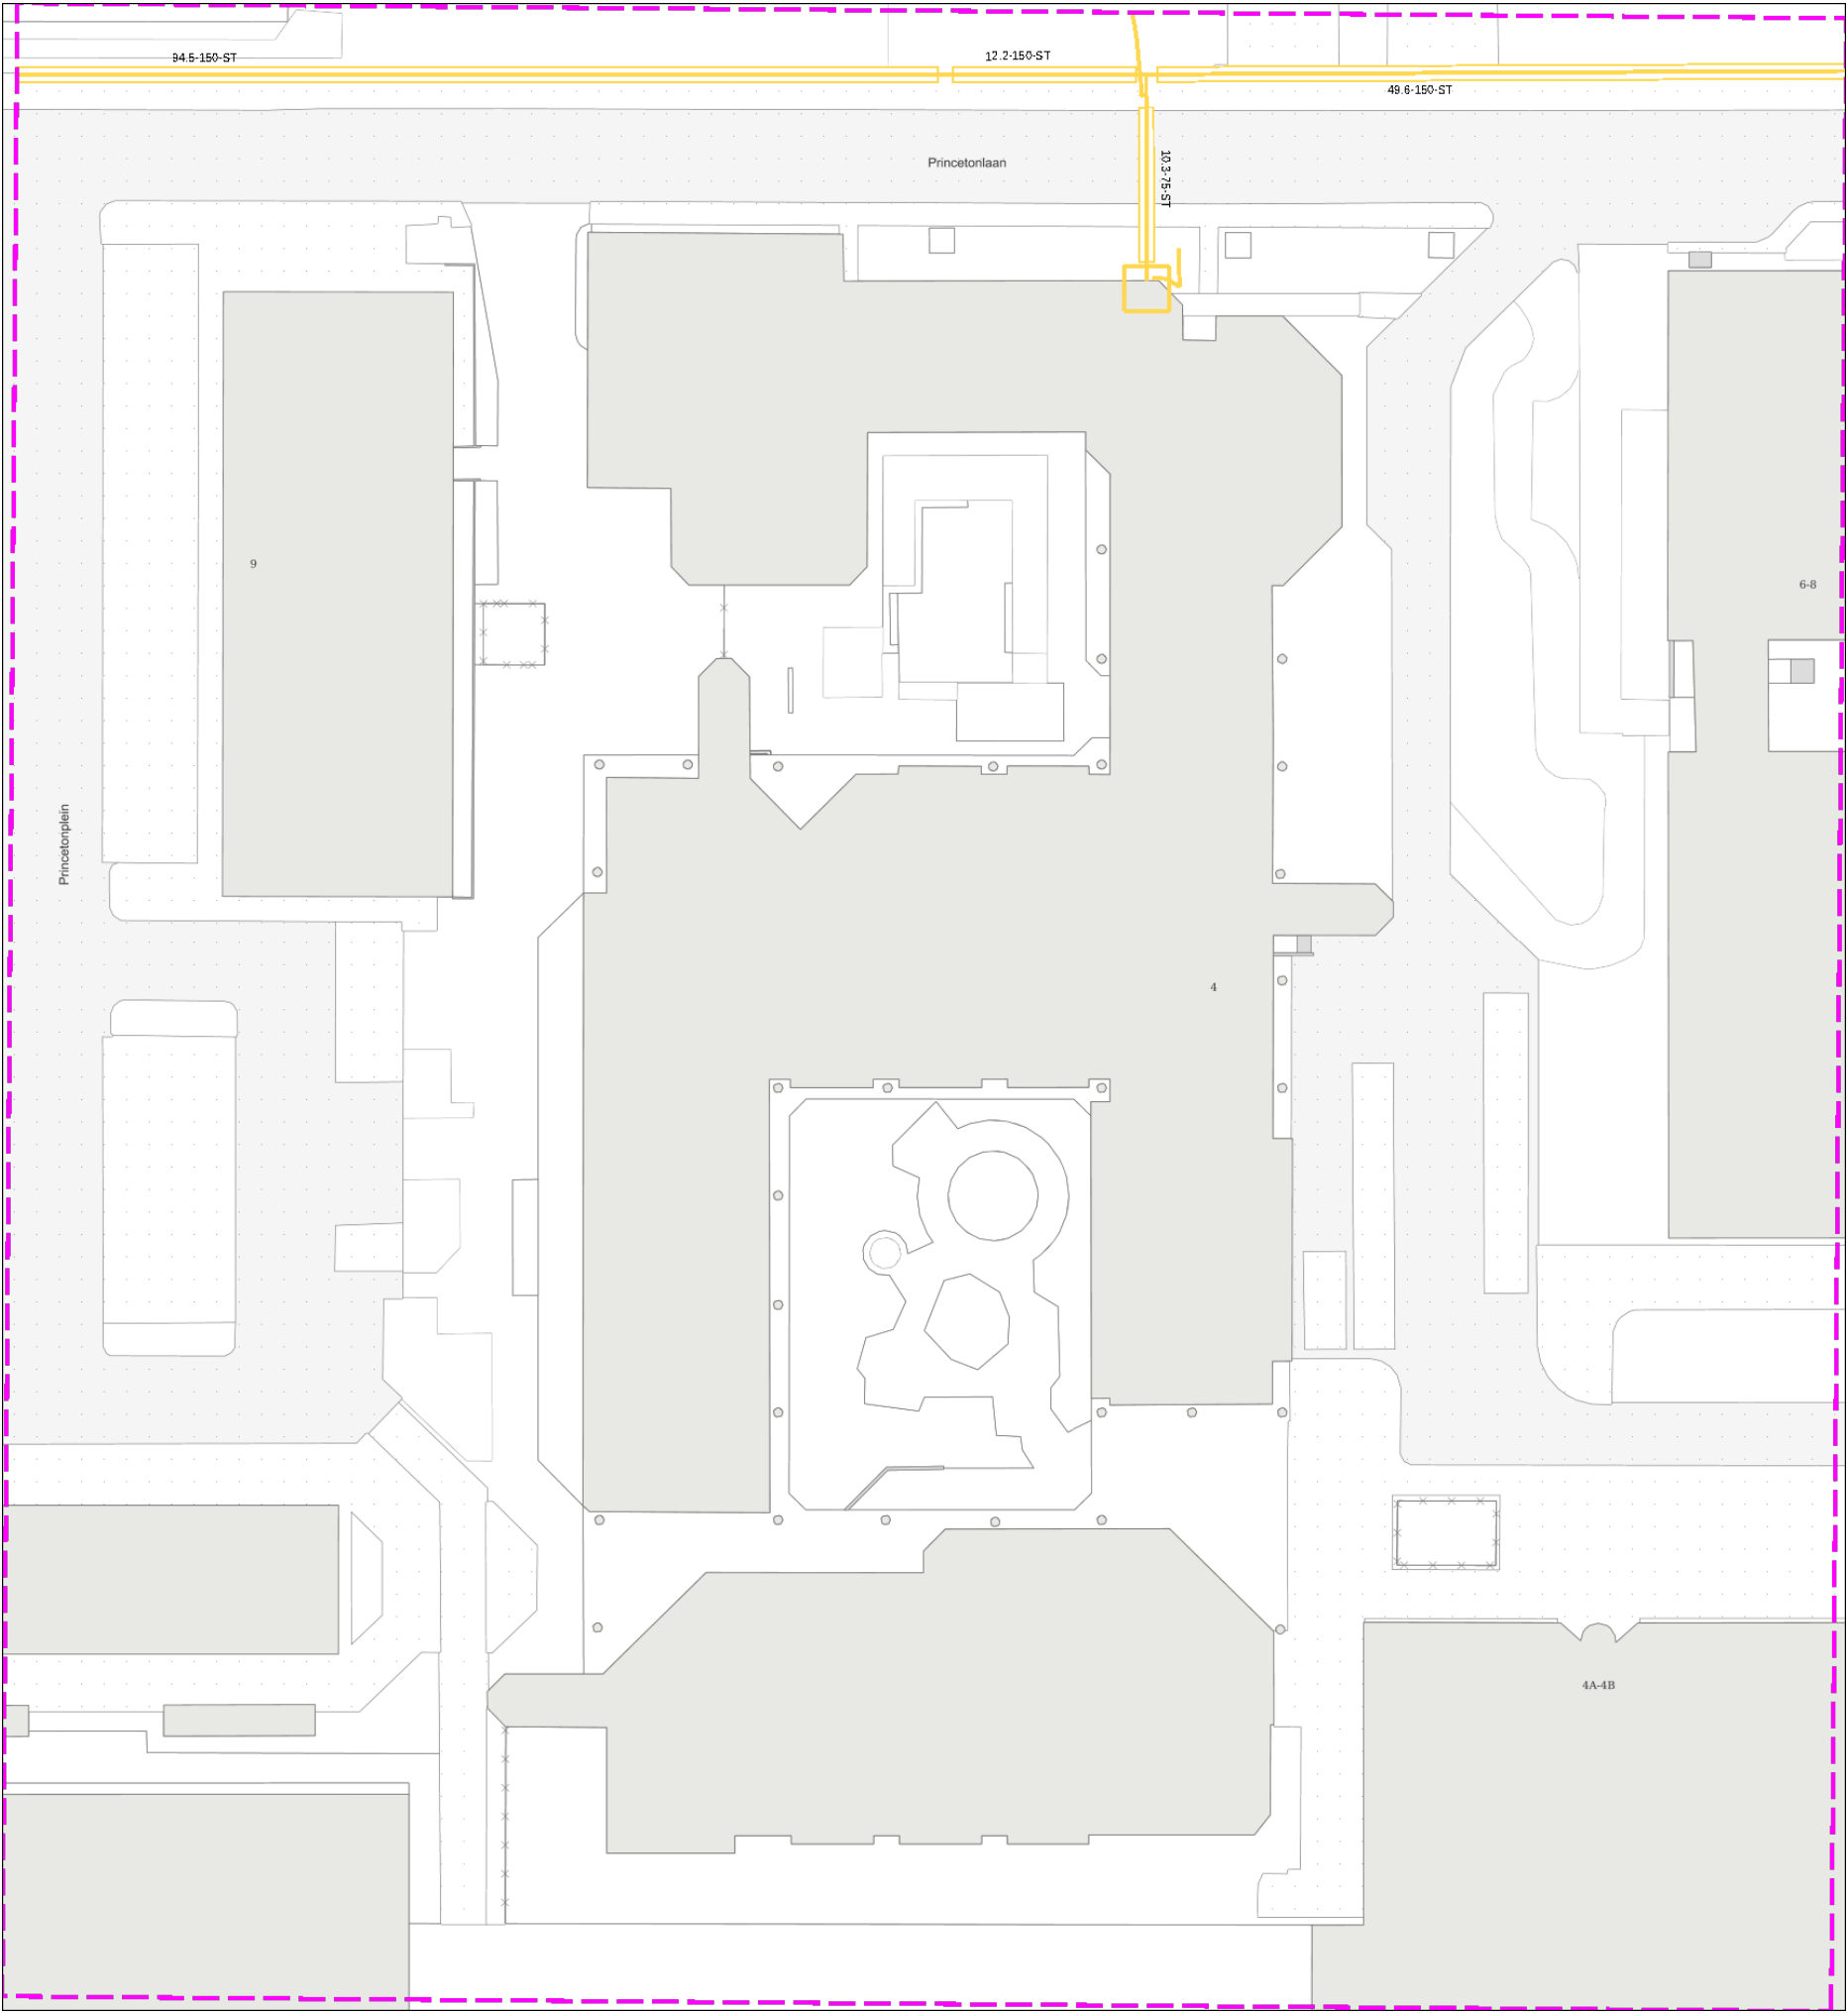


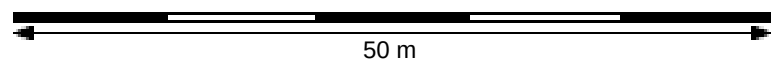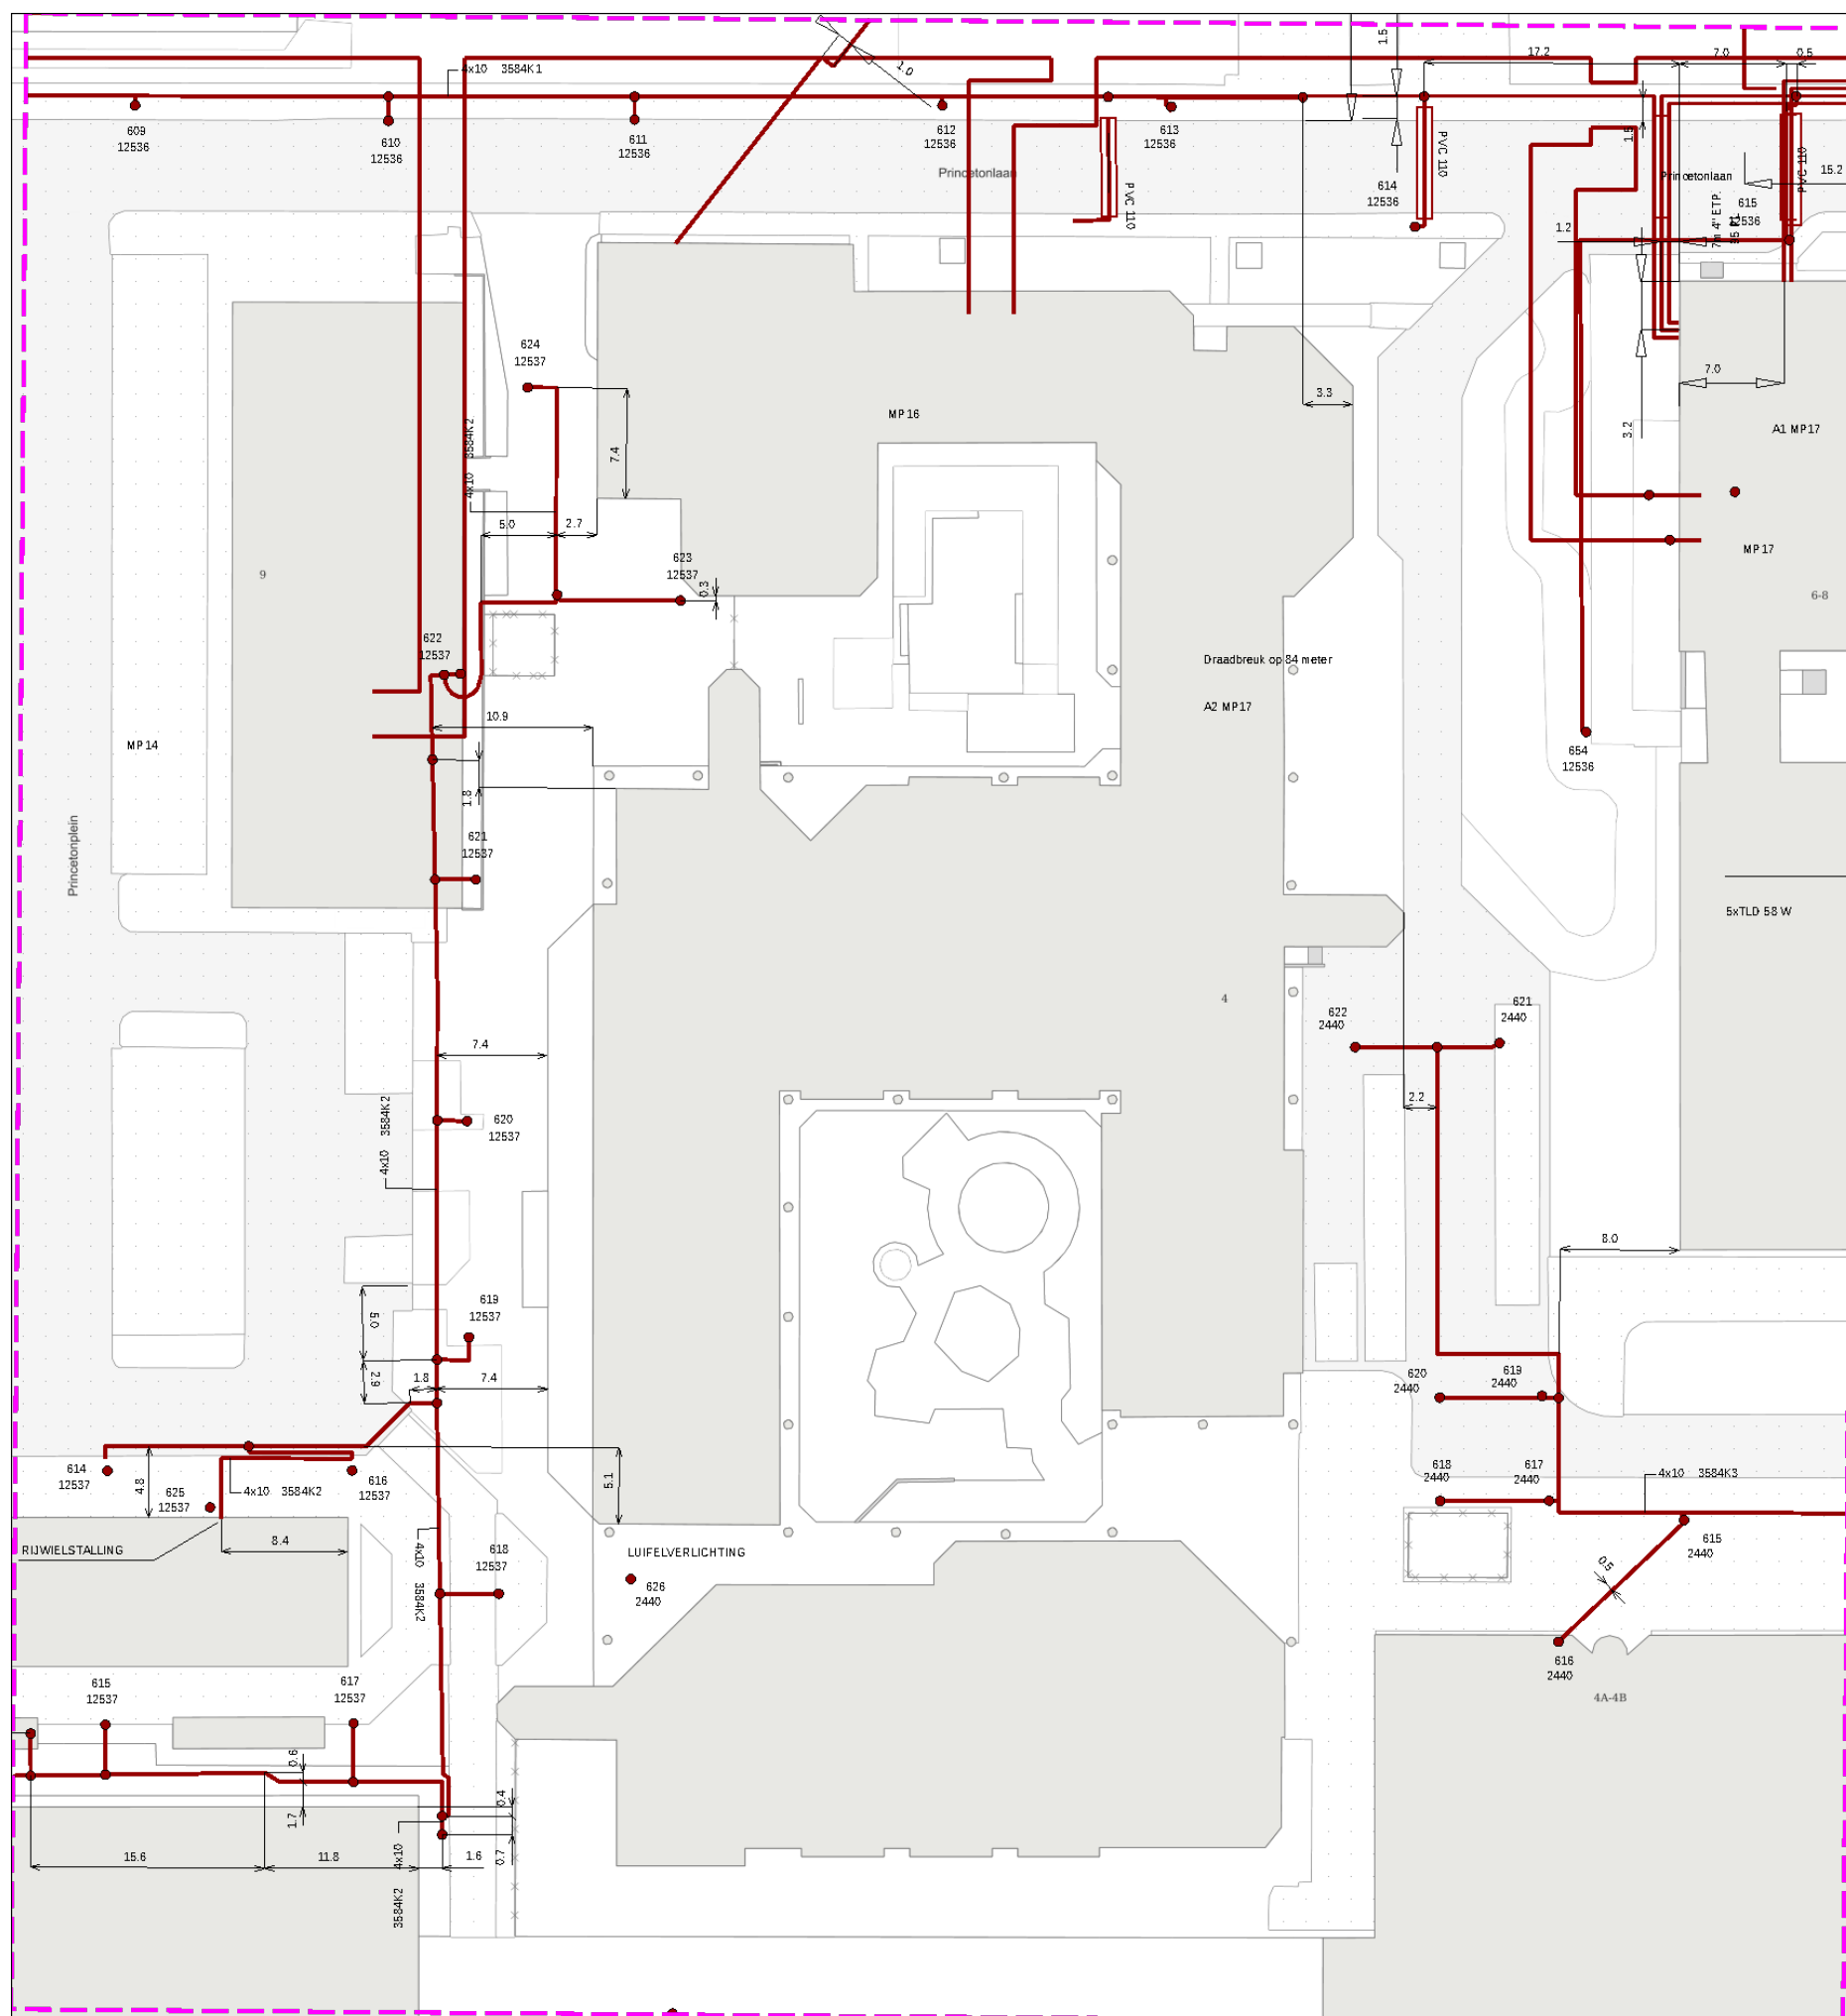





Klic-melding: 9811680585/10 20C011753 - 1		Aanvraagdatum: 21-04-2020	Blz 7 van 21
Themakaart: Universiteit Utrecht riool vrijerval			
Contact:	Beschadigingsnummer: 0172-632193 Storingsnummer:	Toezichthouder(s): Kabel en Leidingenbeheer klic_universiteit_utrecht@bam.nl 0172-632193	

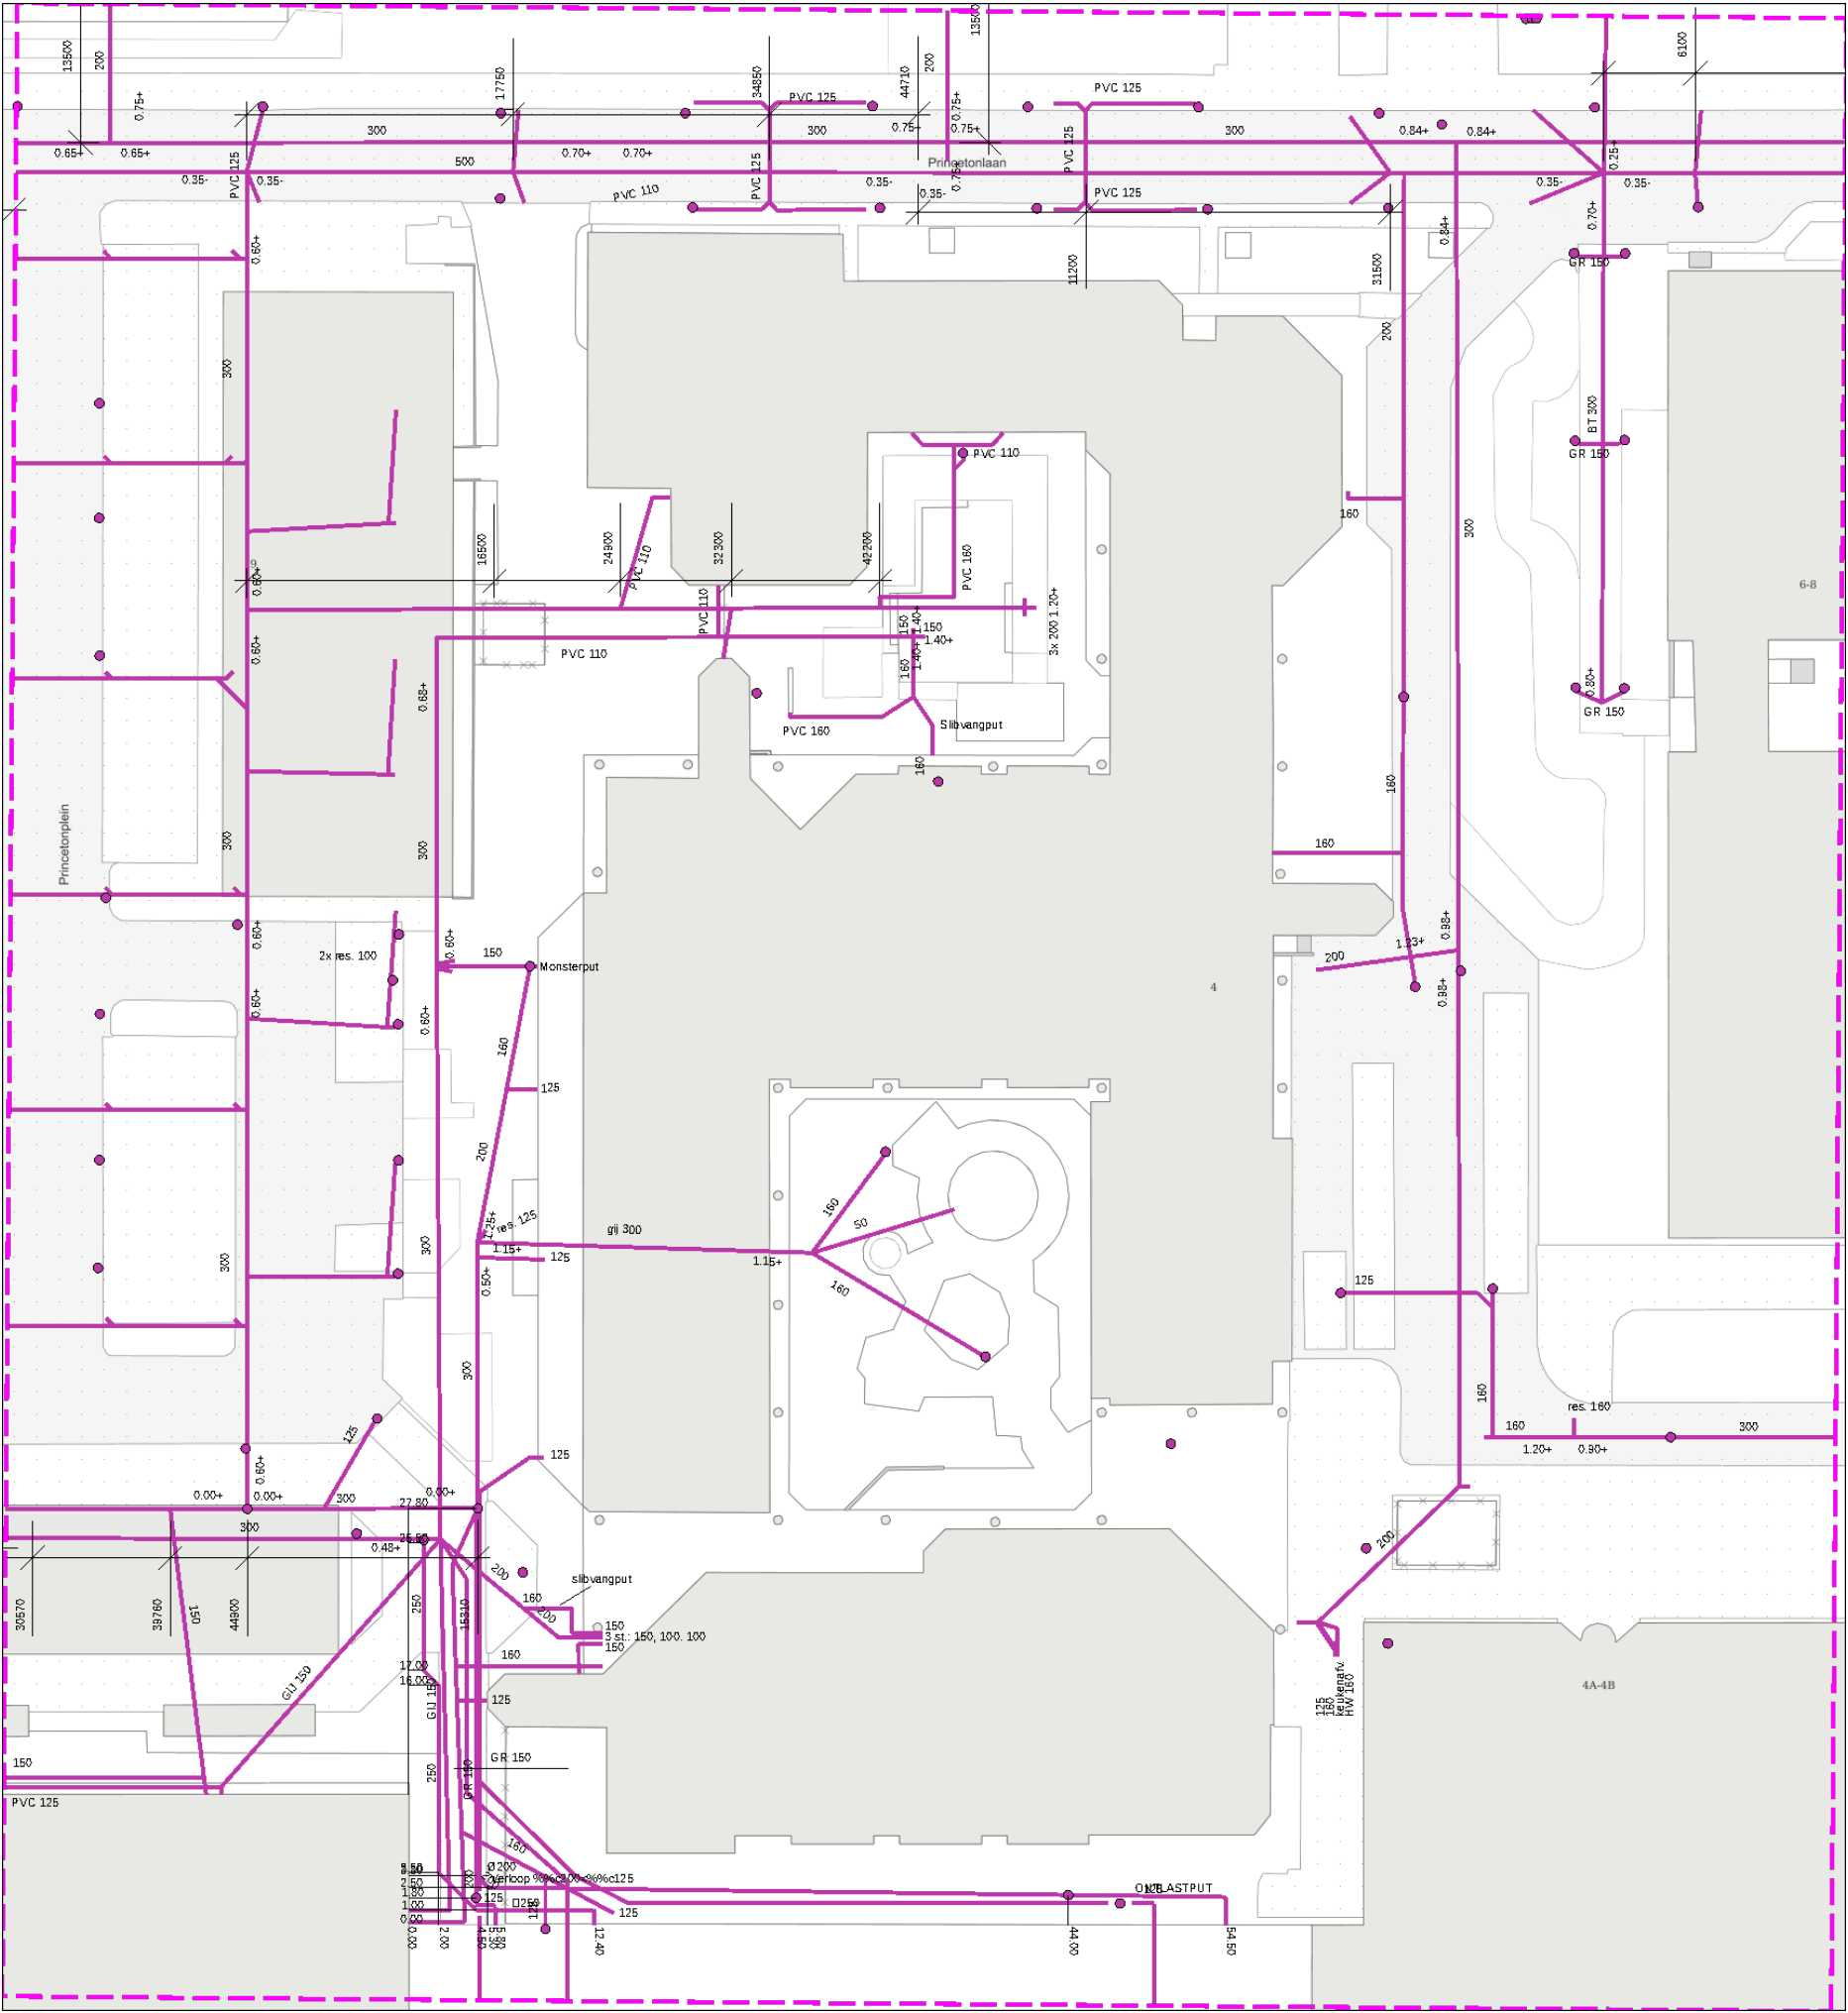

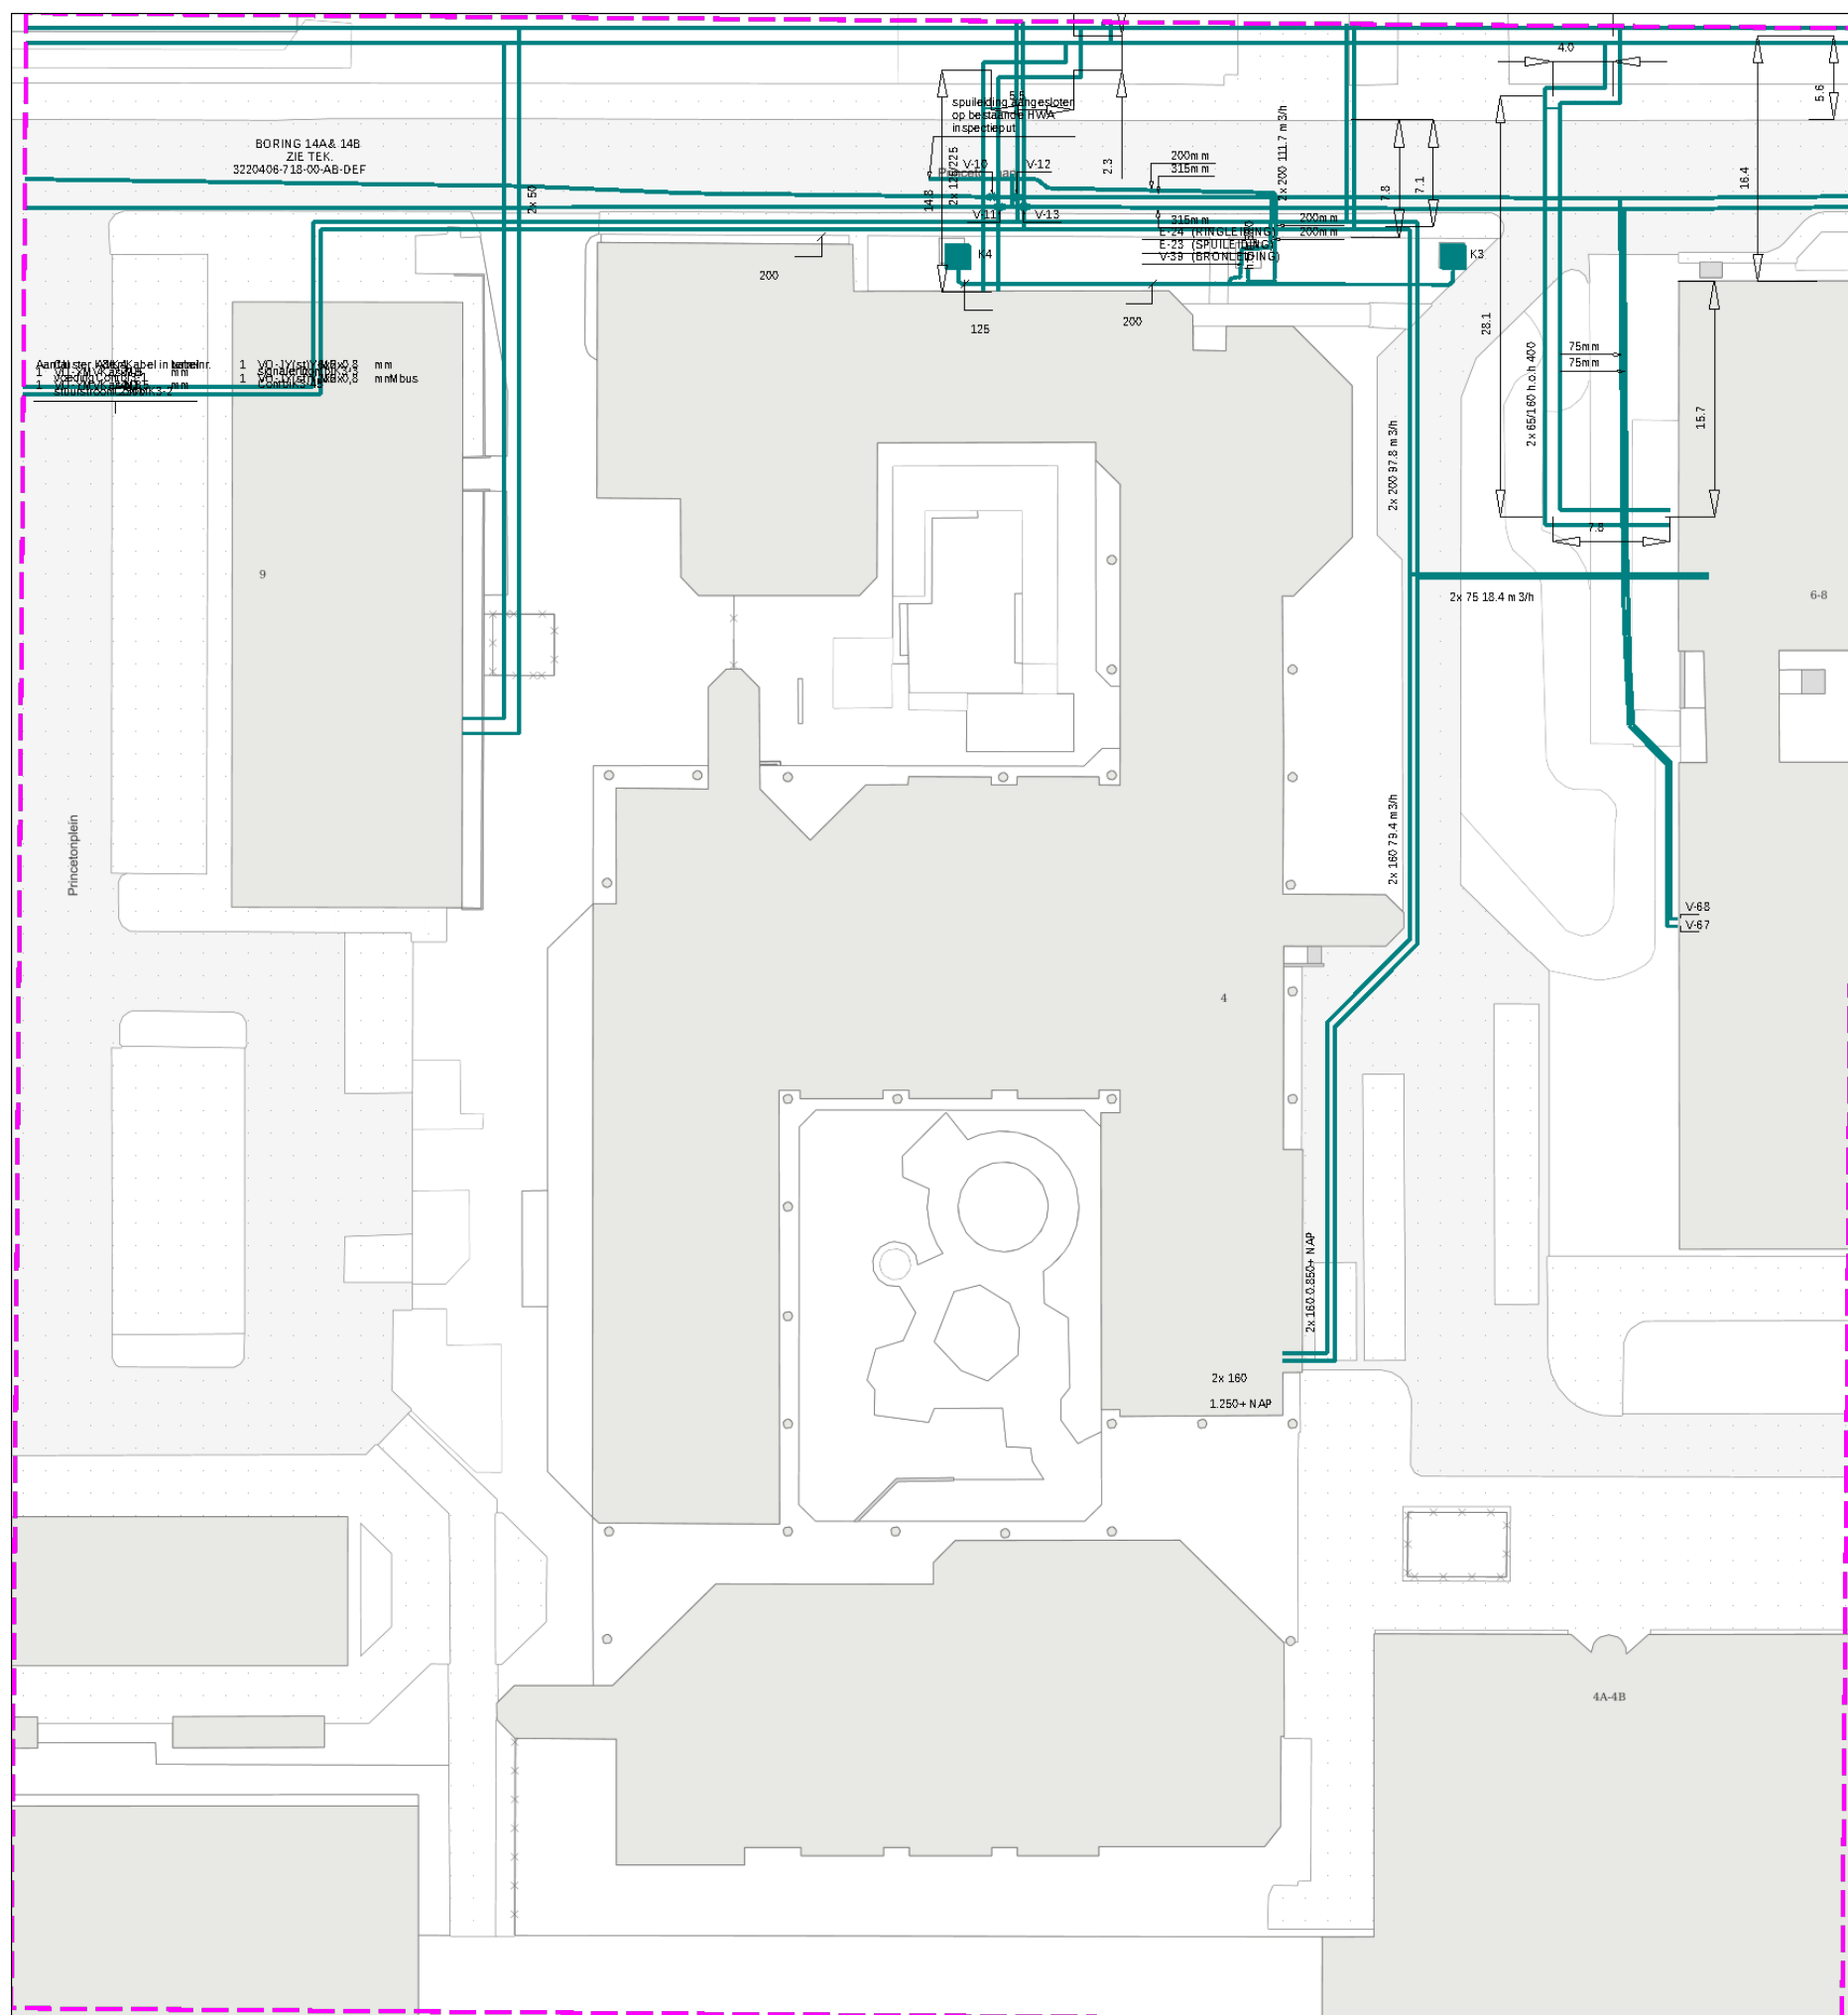





Klic-melding: 9811680585/10 20C011753 - 1		Aanvraagdatum: 21-04-2020	Blz 9 van 21
Themakaart: Universiteit Utrecht water			
Contact:	Beschadigingsnummer: 0172-632193 Storingsnummer:	Toezichthouder(s): Kabel en Leidingenbeheer klic_universiteit_utrecht@bam.nl 0172-632193	

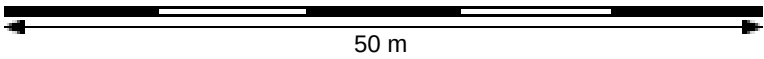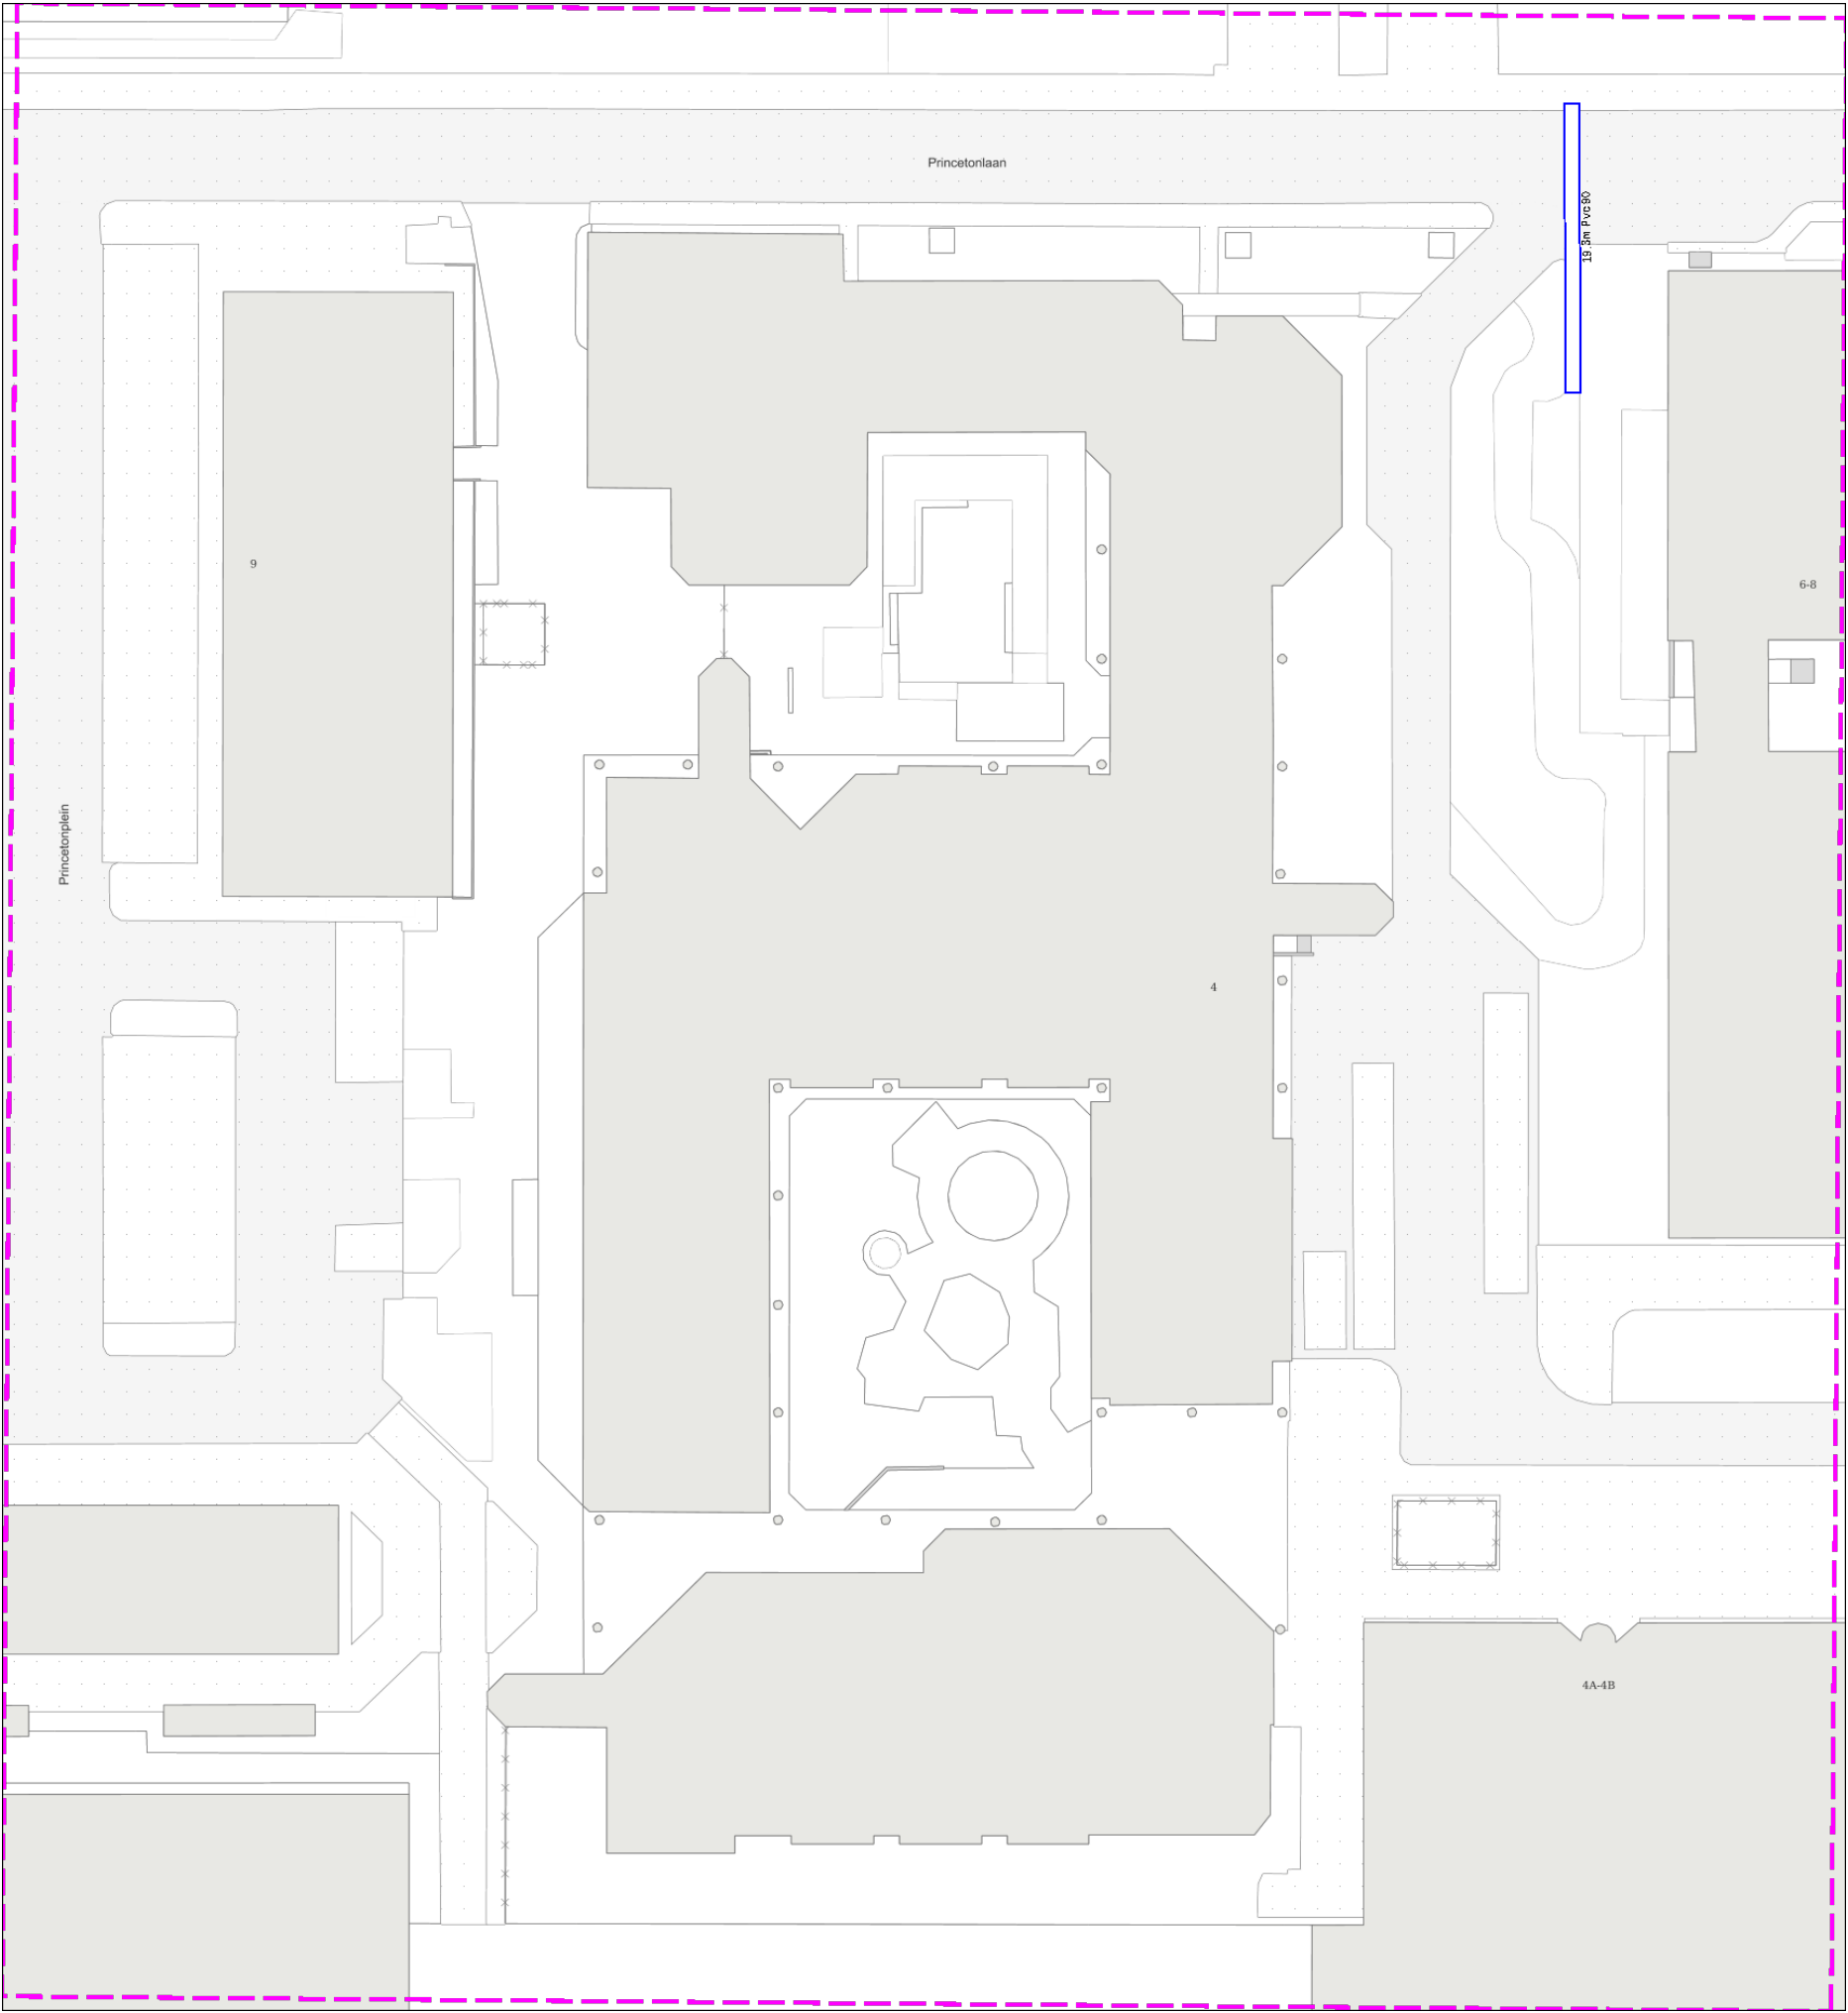





Klic-melding: 9811680585/10 20C011753 - 1		Aanvraagdatum: 21-04-2020	Blz 10 van 21
Themakaart: Stedin Netbeheer B.V. hoogspanning			
Contact:	Beschadigingsnummer: 0800 9009 Storingsnummer:	Toezichthouder(s): Klicdesk Stedin klicdesk@stedin.net 0888956222	

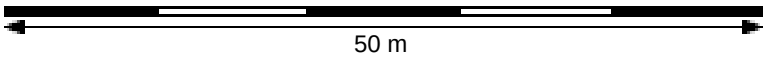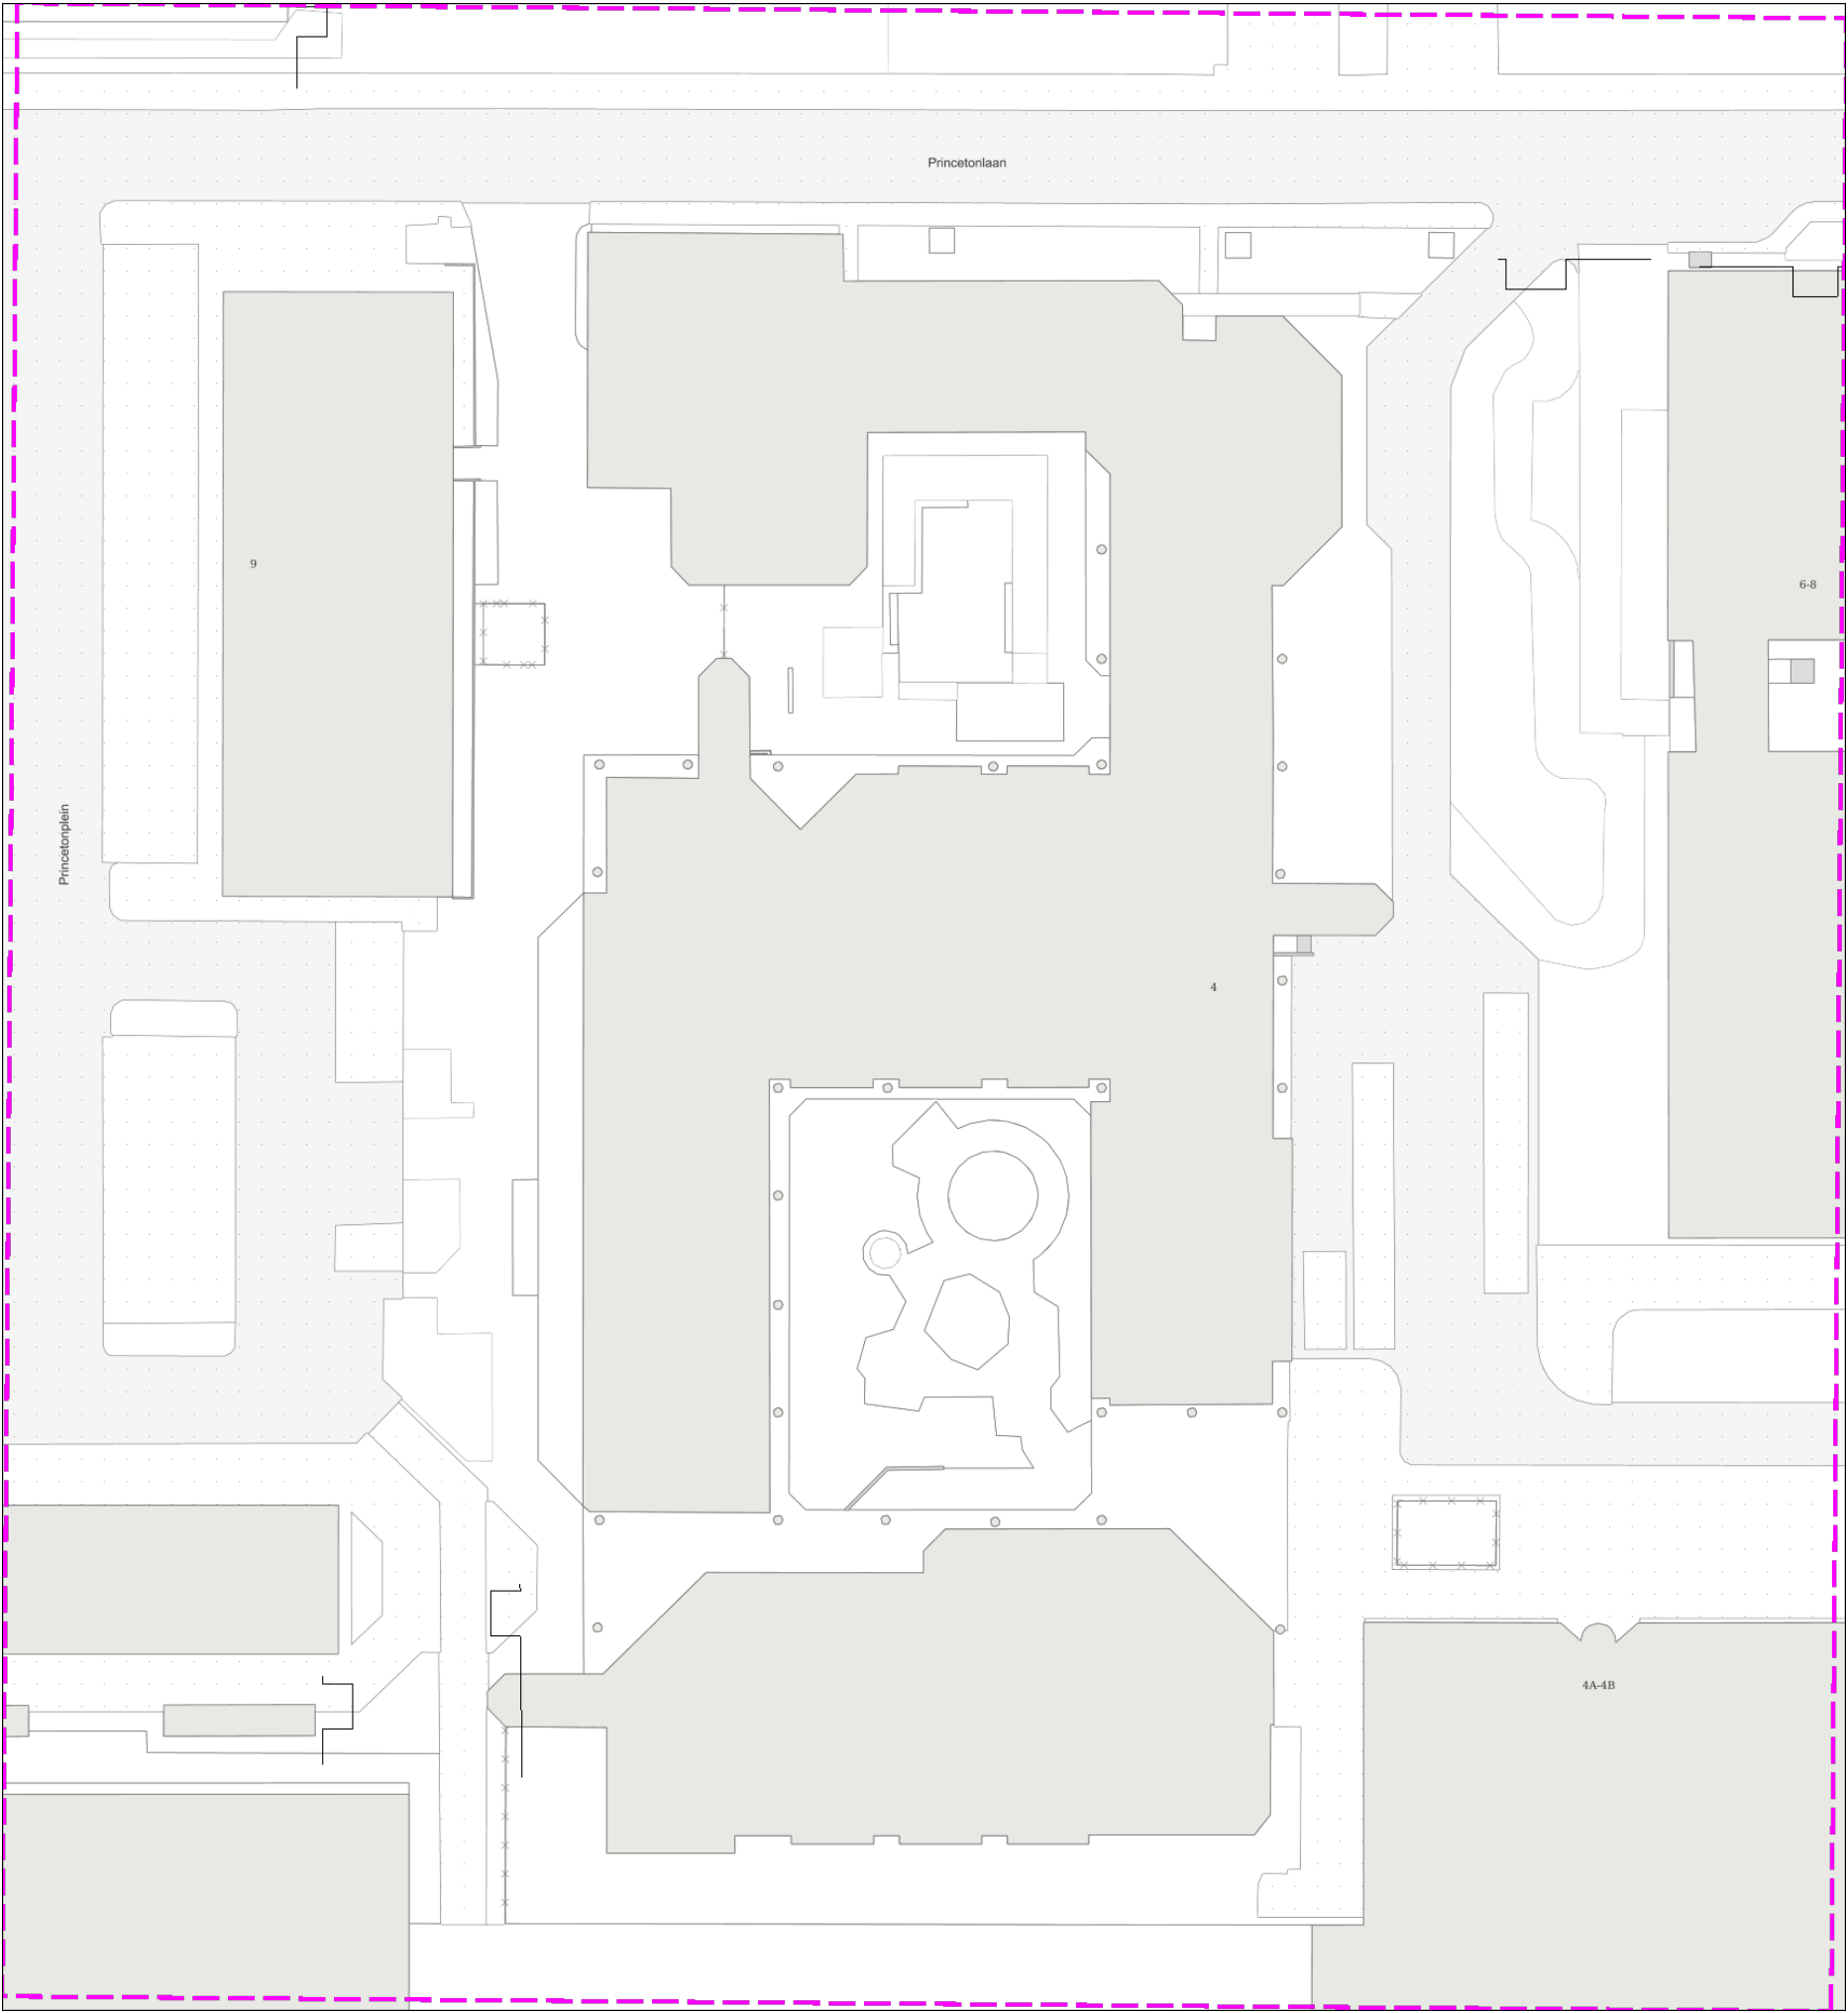




Klic-melding: 9811680585/10 20C011753 - 1		Aanvraagdatum: 21-04-2020	Blz 11 van 21
Themakaart: Stedin Netbeheer B.V. middenspanning			
Contact:	Beschadigingsnummer: 0800 9009 Storingsnummer:	Toezichthouder(s): Klicdesk Stedin klicdesk@stedin.net 0888956222	

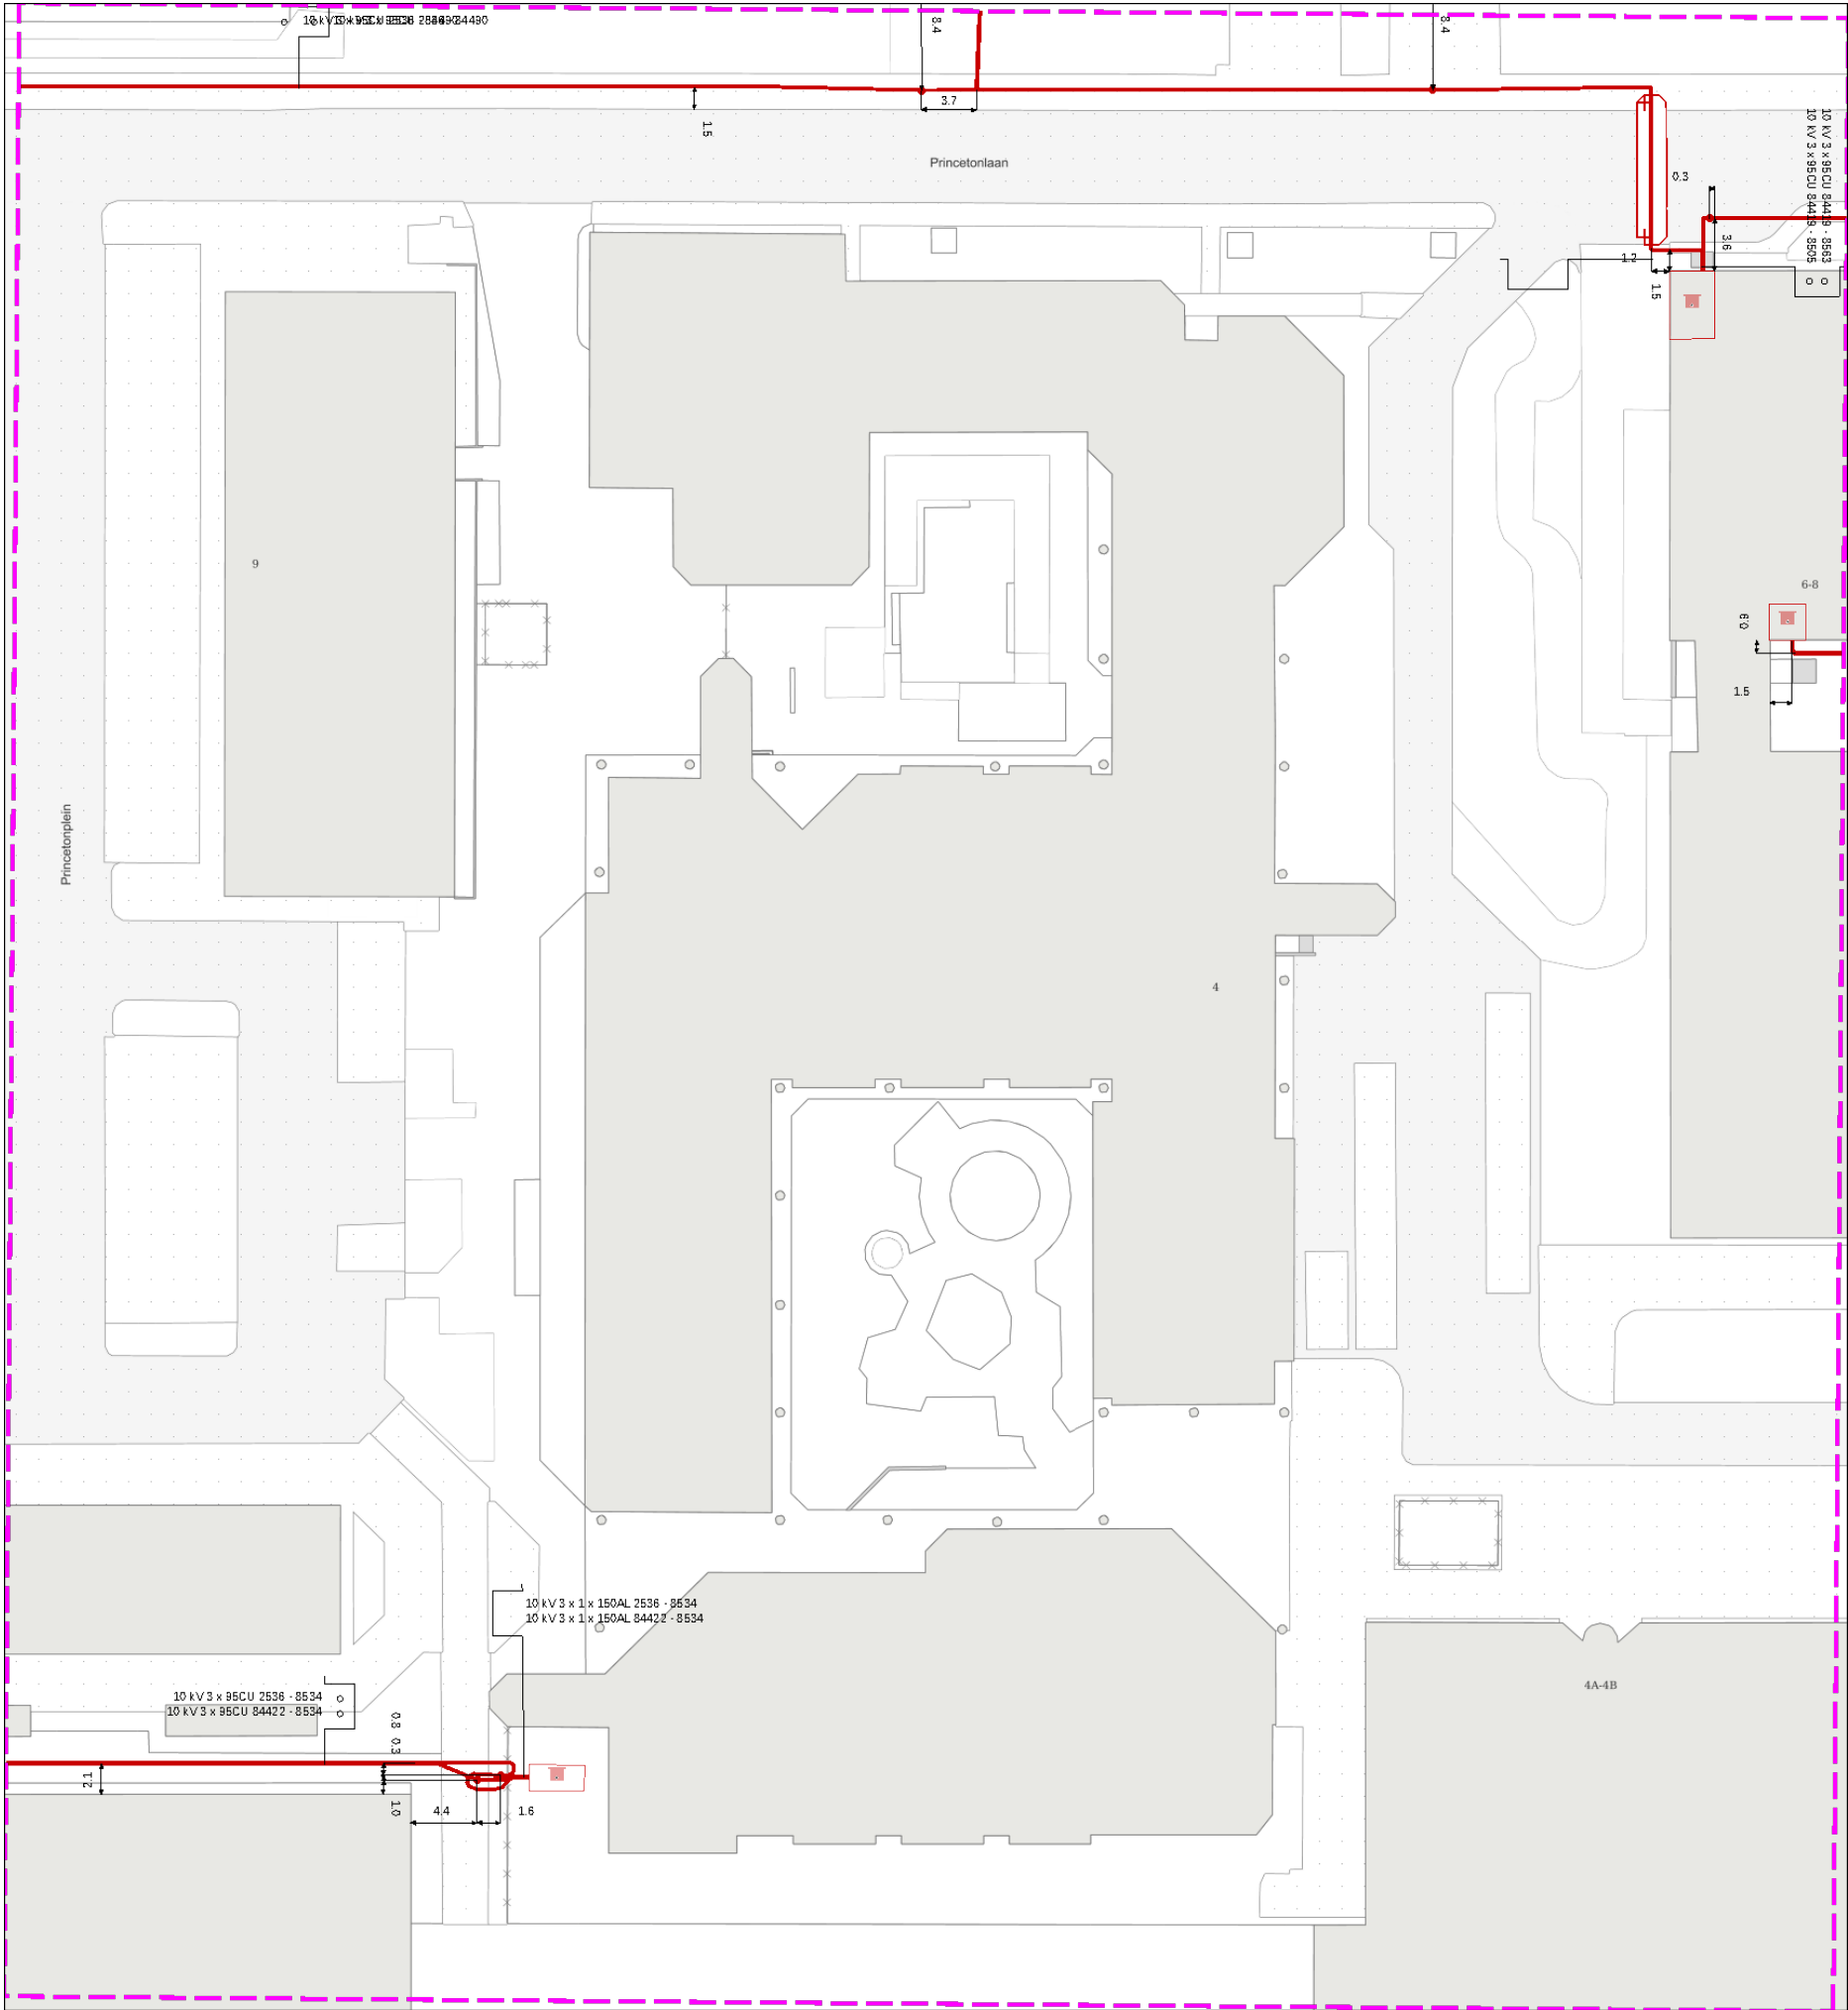

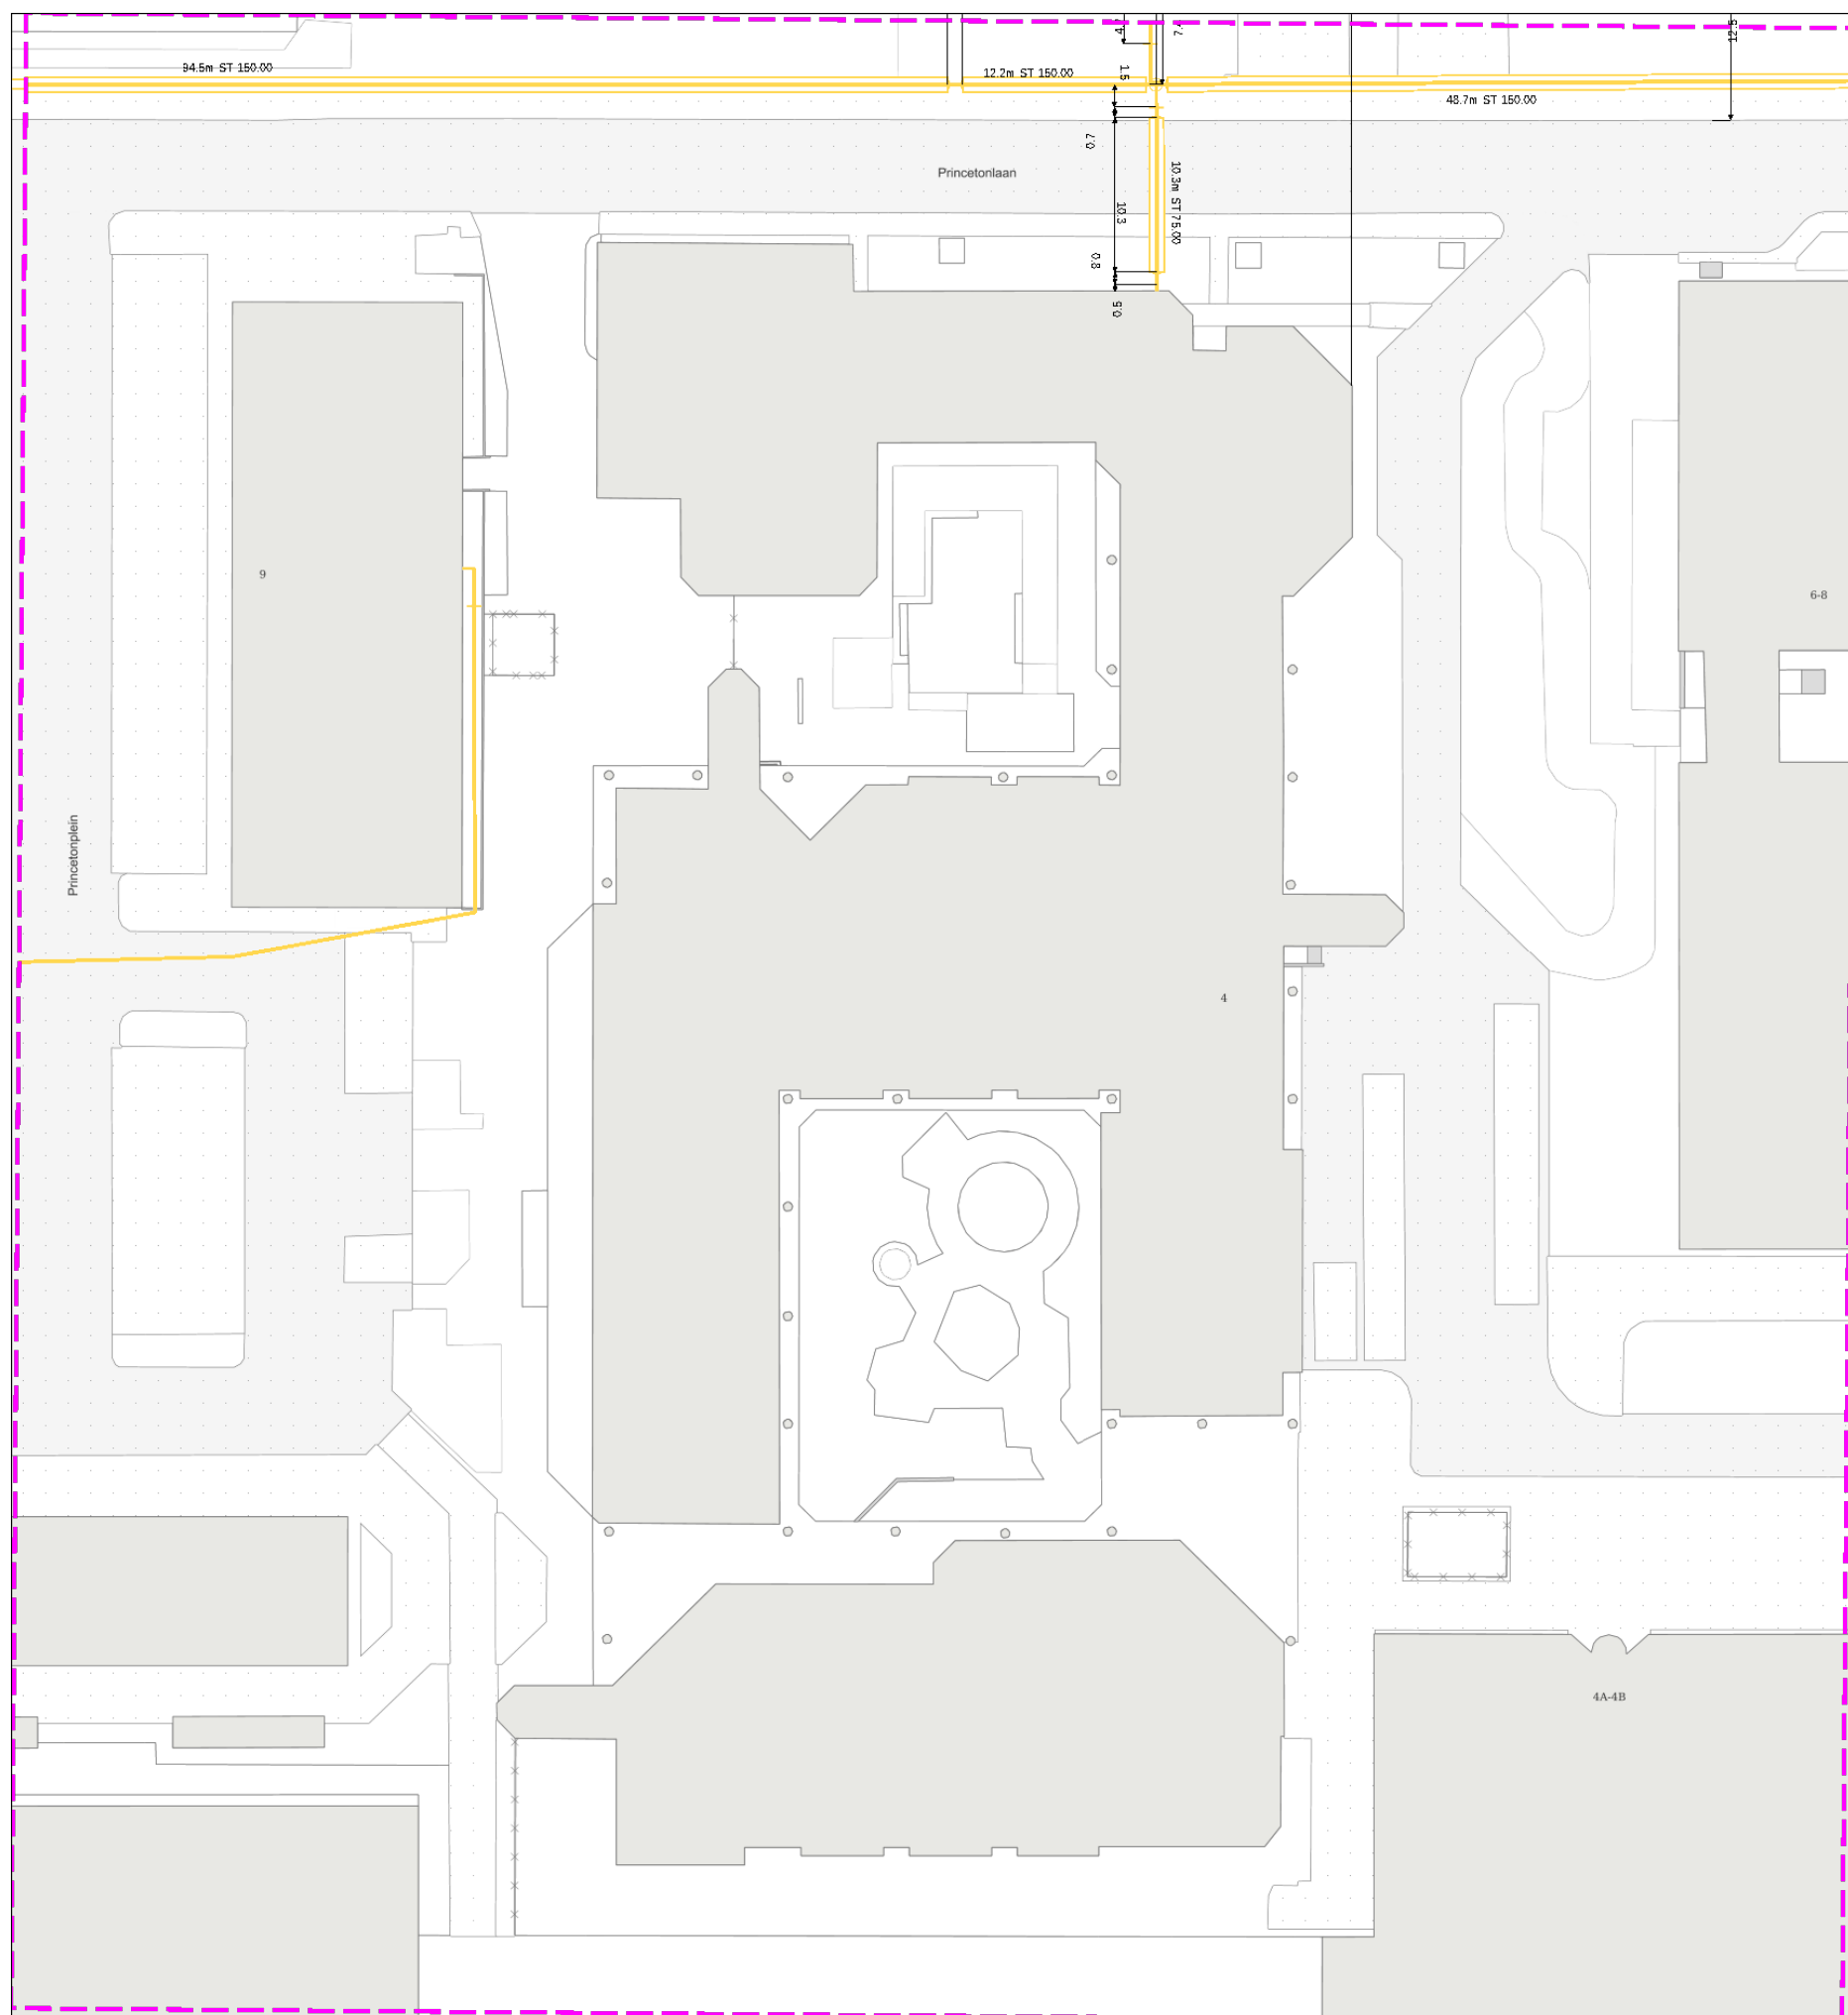





Klic-melding: 9811680585/10 20C011753 - 1		Aanvraagdatum: 21-04-2020	Blz 13 van 21
Themakaart: Stedin Netbeheer B.V. laagspanning			
Contact:	Beschadigingsnummer: 0800 9009 Storingsnummer:	Toezichthouder(s): Klicdesk Stedin klicdesk@stedin.net 0888956222	

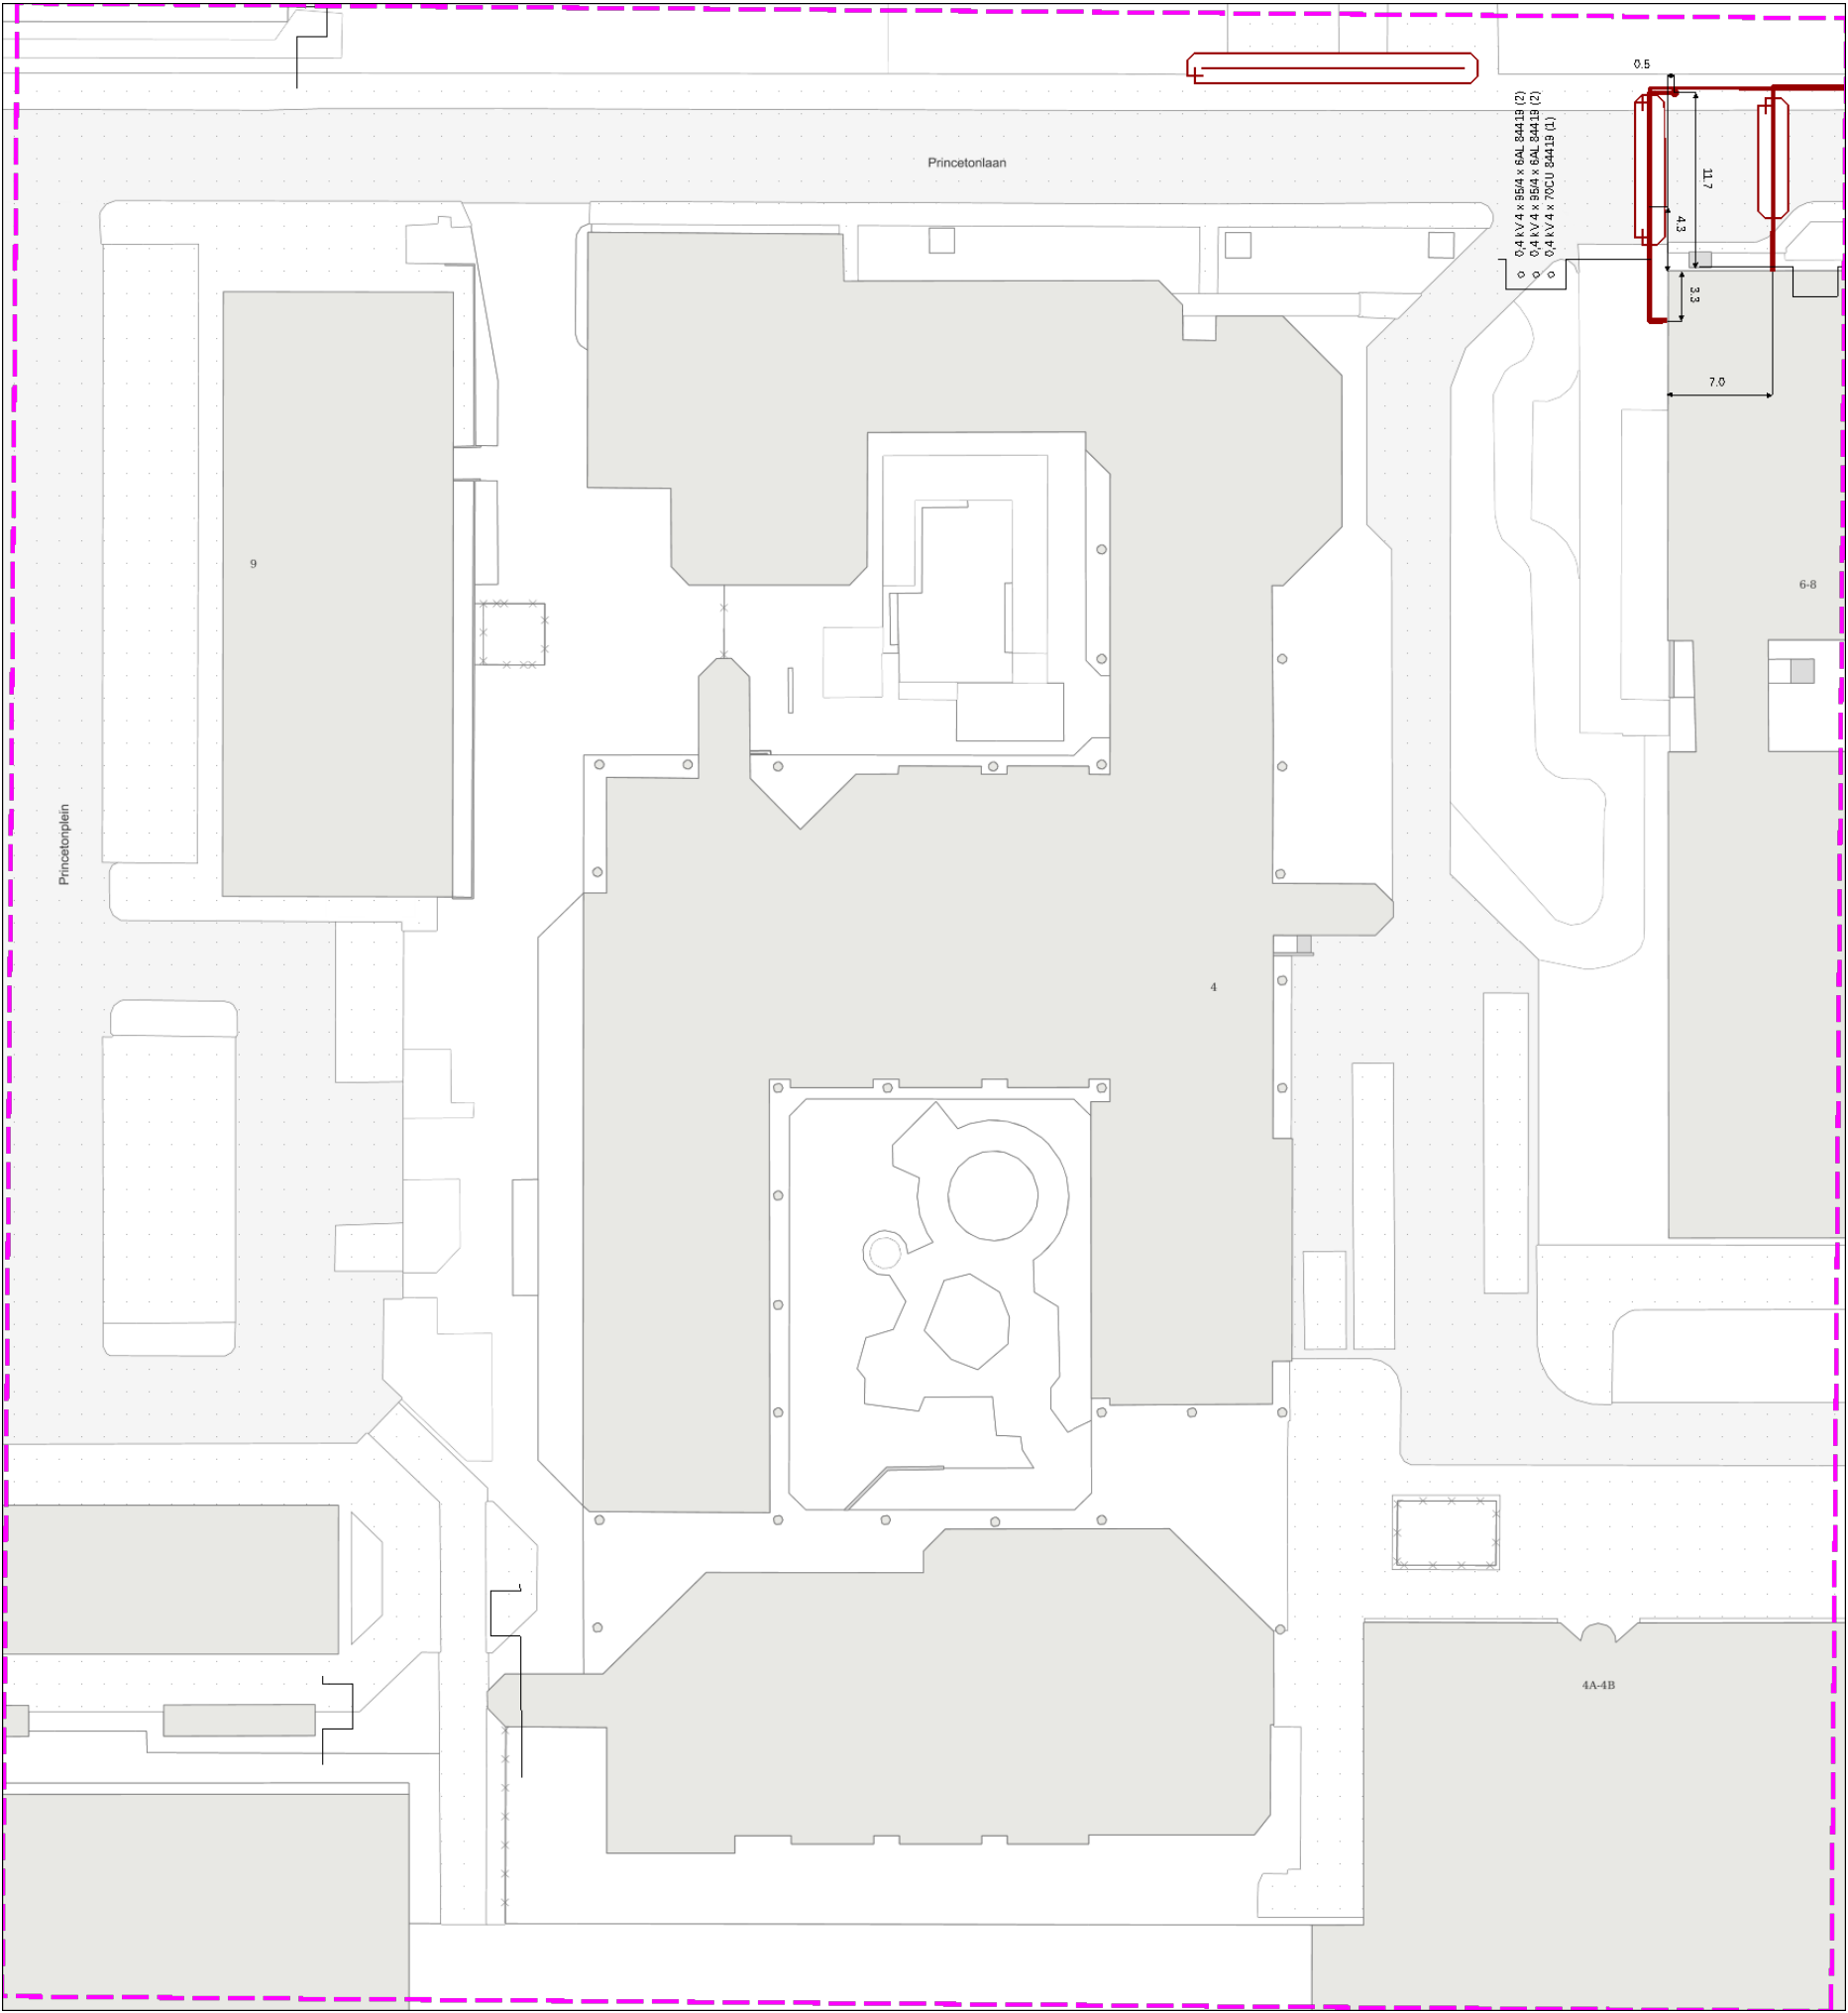





Klic-melding: 9811680585/10 20C011753 - 1		Aanvraagdatum: 21-04-2020	Blz 14 van 21
Themakaart: Bt Nederland N.V. datatransport			
Contact:	Beschadigingsnummer: 08000233387 Storingsnummer:	Toezichthouder(s): kies optie1(NCC),optie2 dan 4(NL) nscablemanagement@bt.com 08000233387	

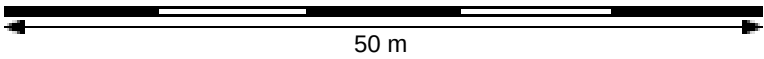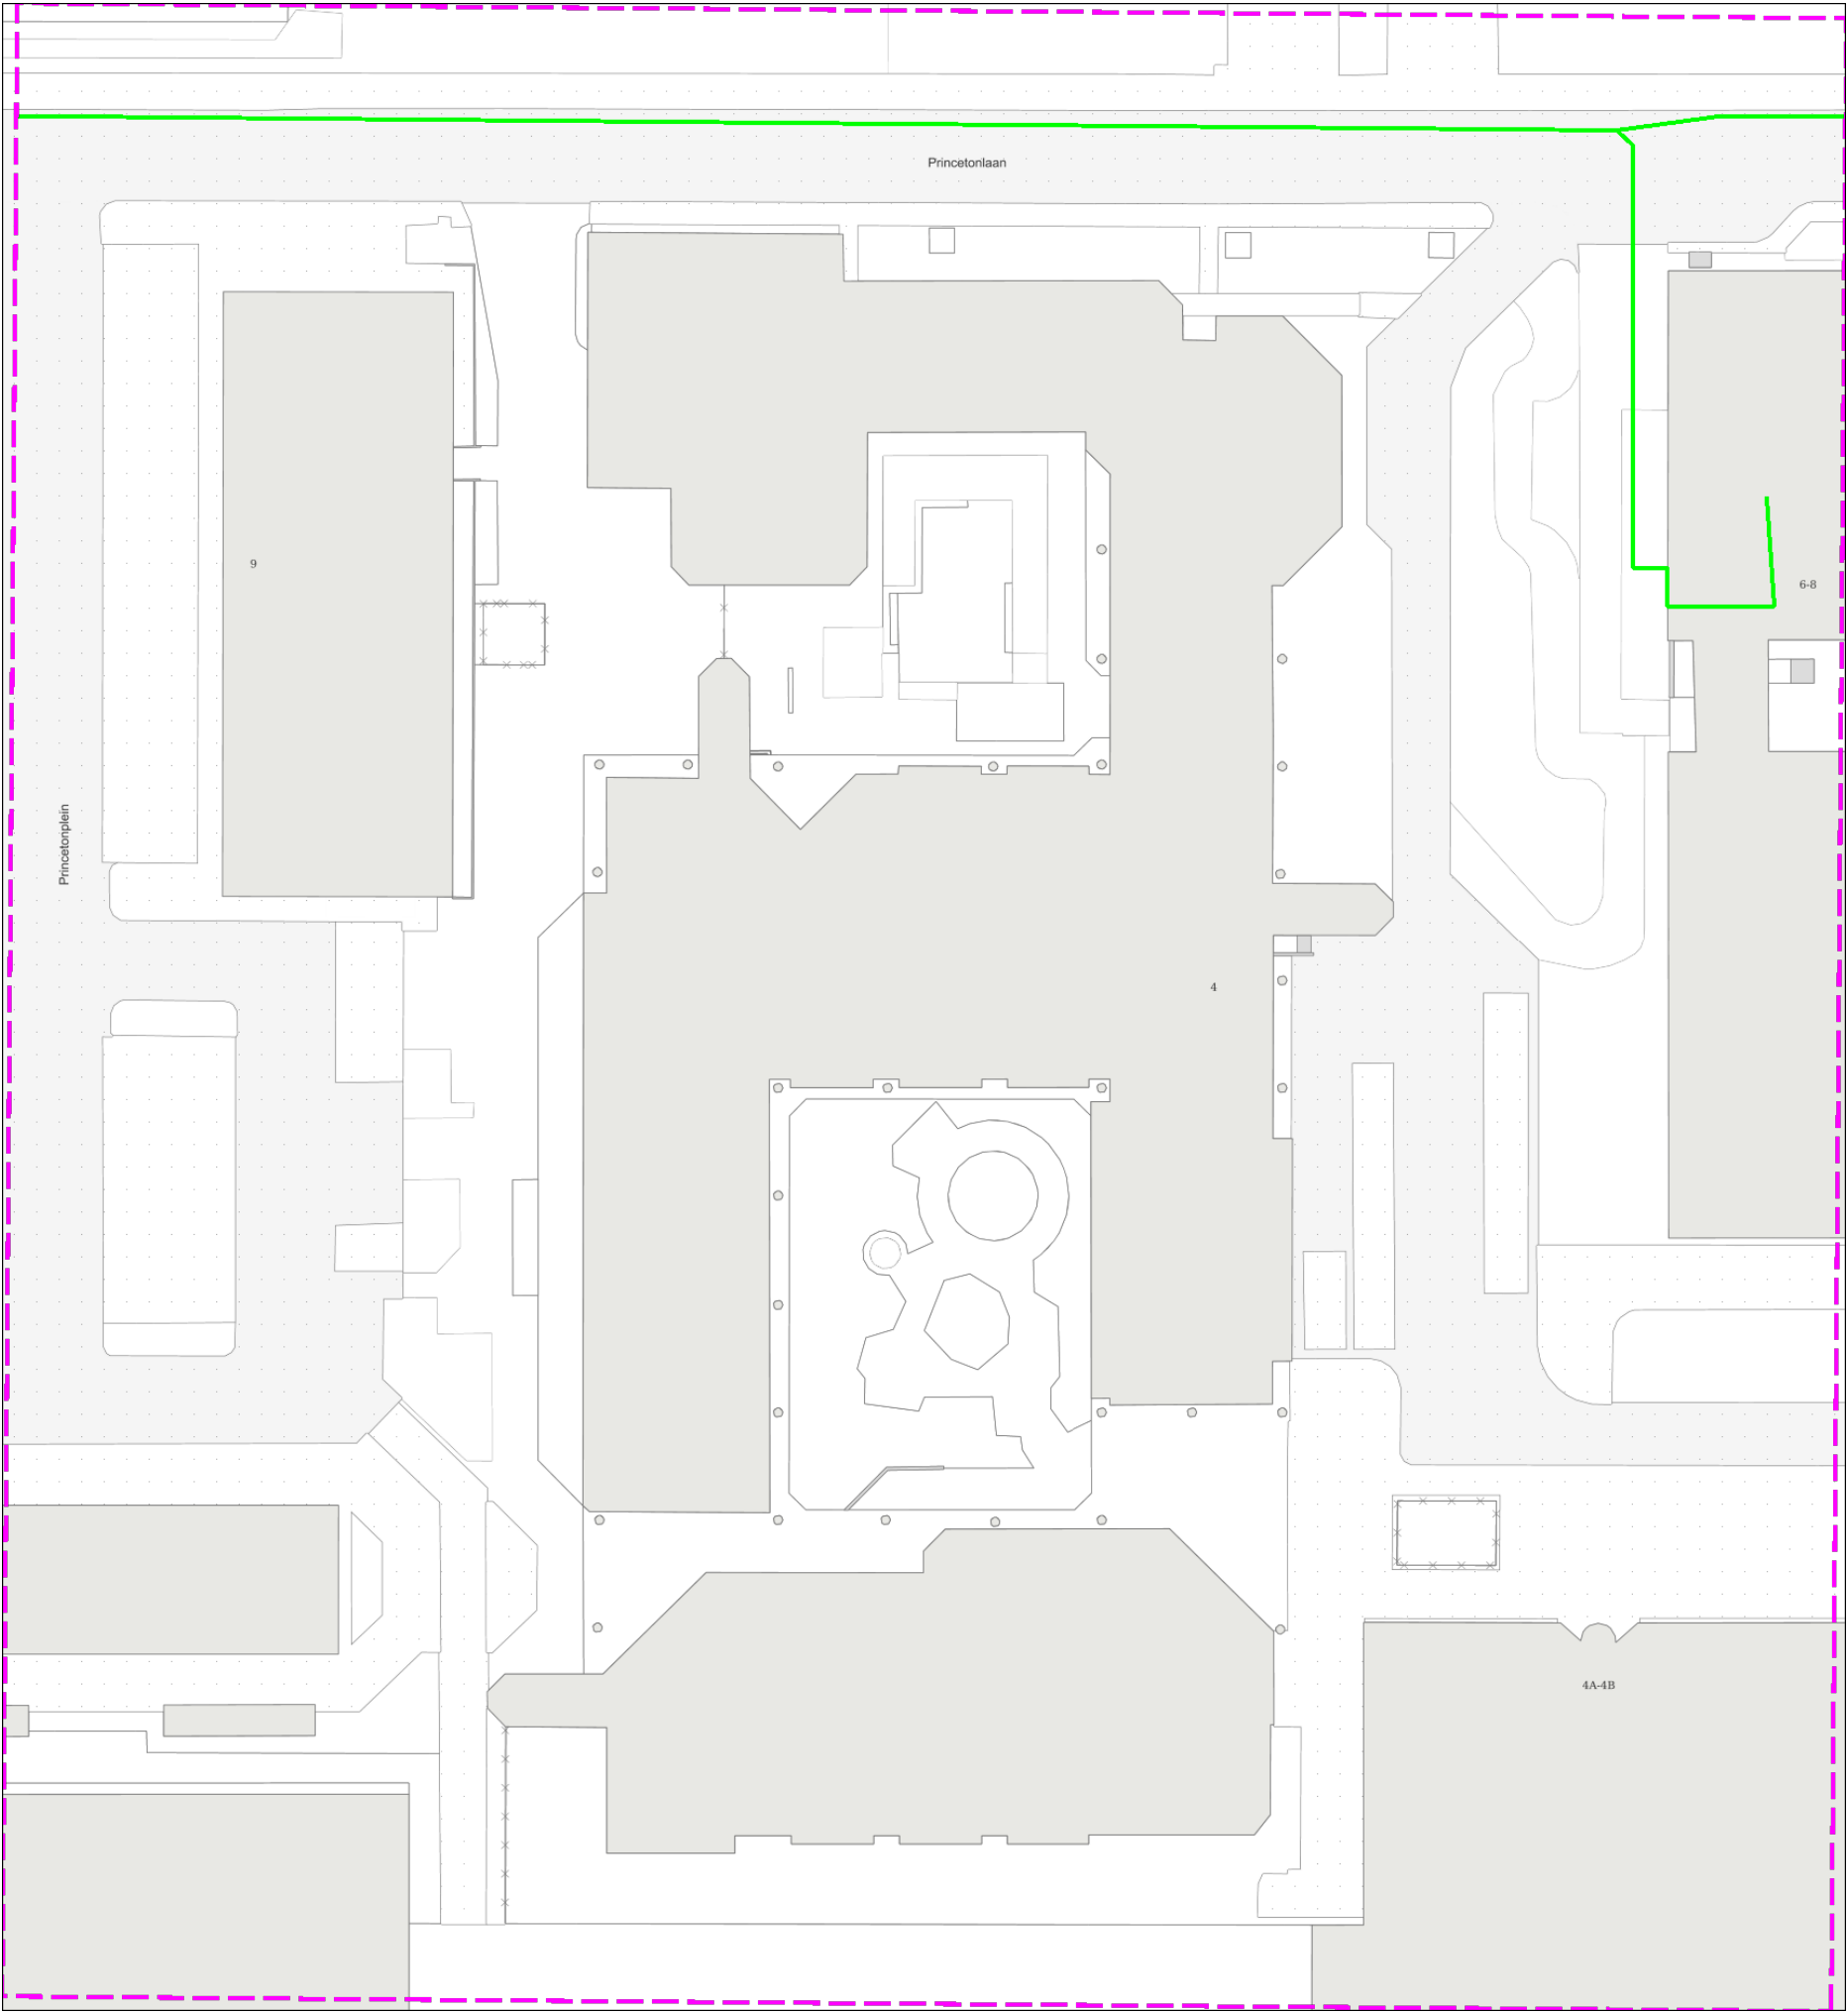





Klic-melding: 9811680585/10 20C011753 - 1		Aanvraagdatum: 21-04-2020	Blz 15 van 21
Themakaart: Eunetworks p/a Adinf B.V. datatransport			
Contact:	Beschadigingsnummer: 0080006500650 Storingsnummer:	Toezichthouder(s): Graas eunetworks@adinfbv.nl 0206001872	

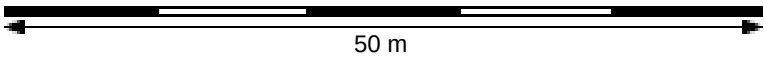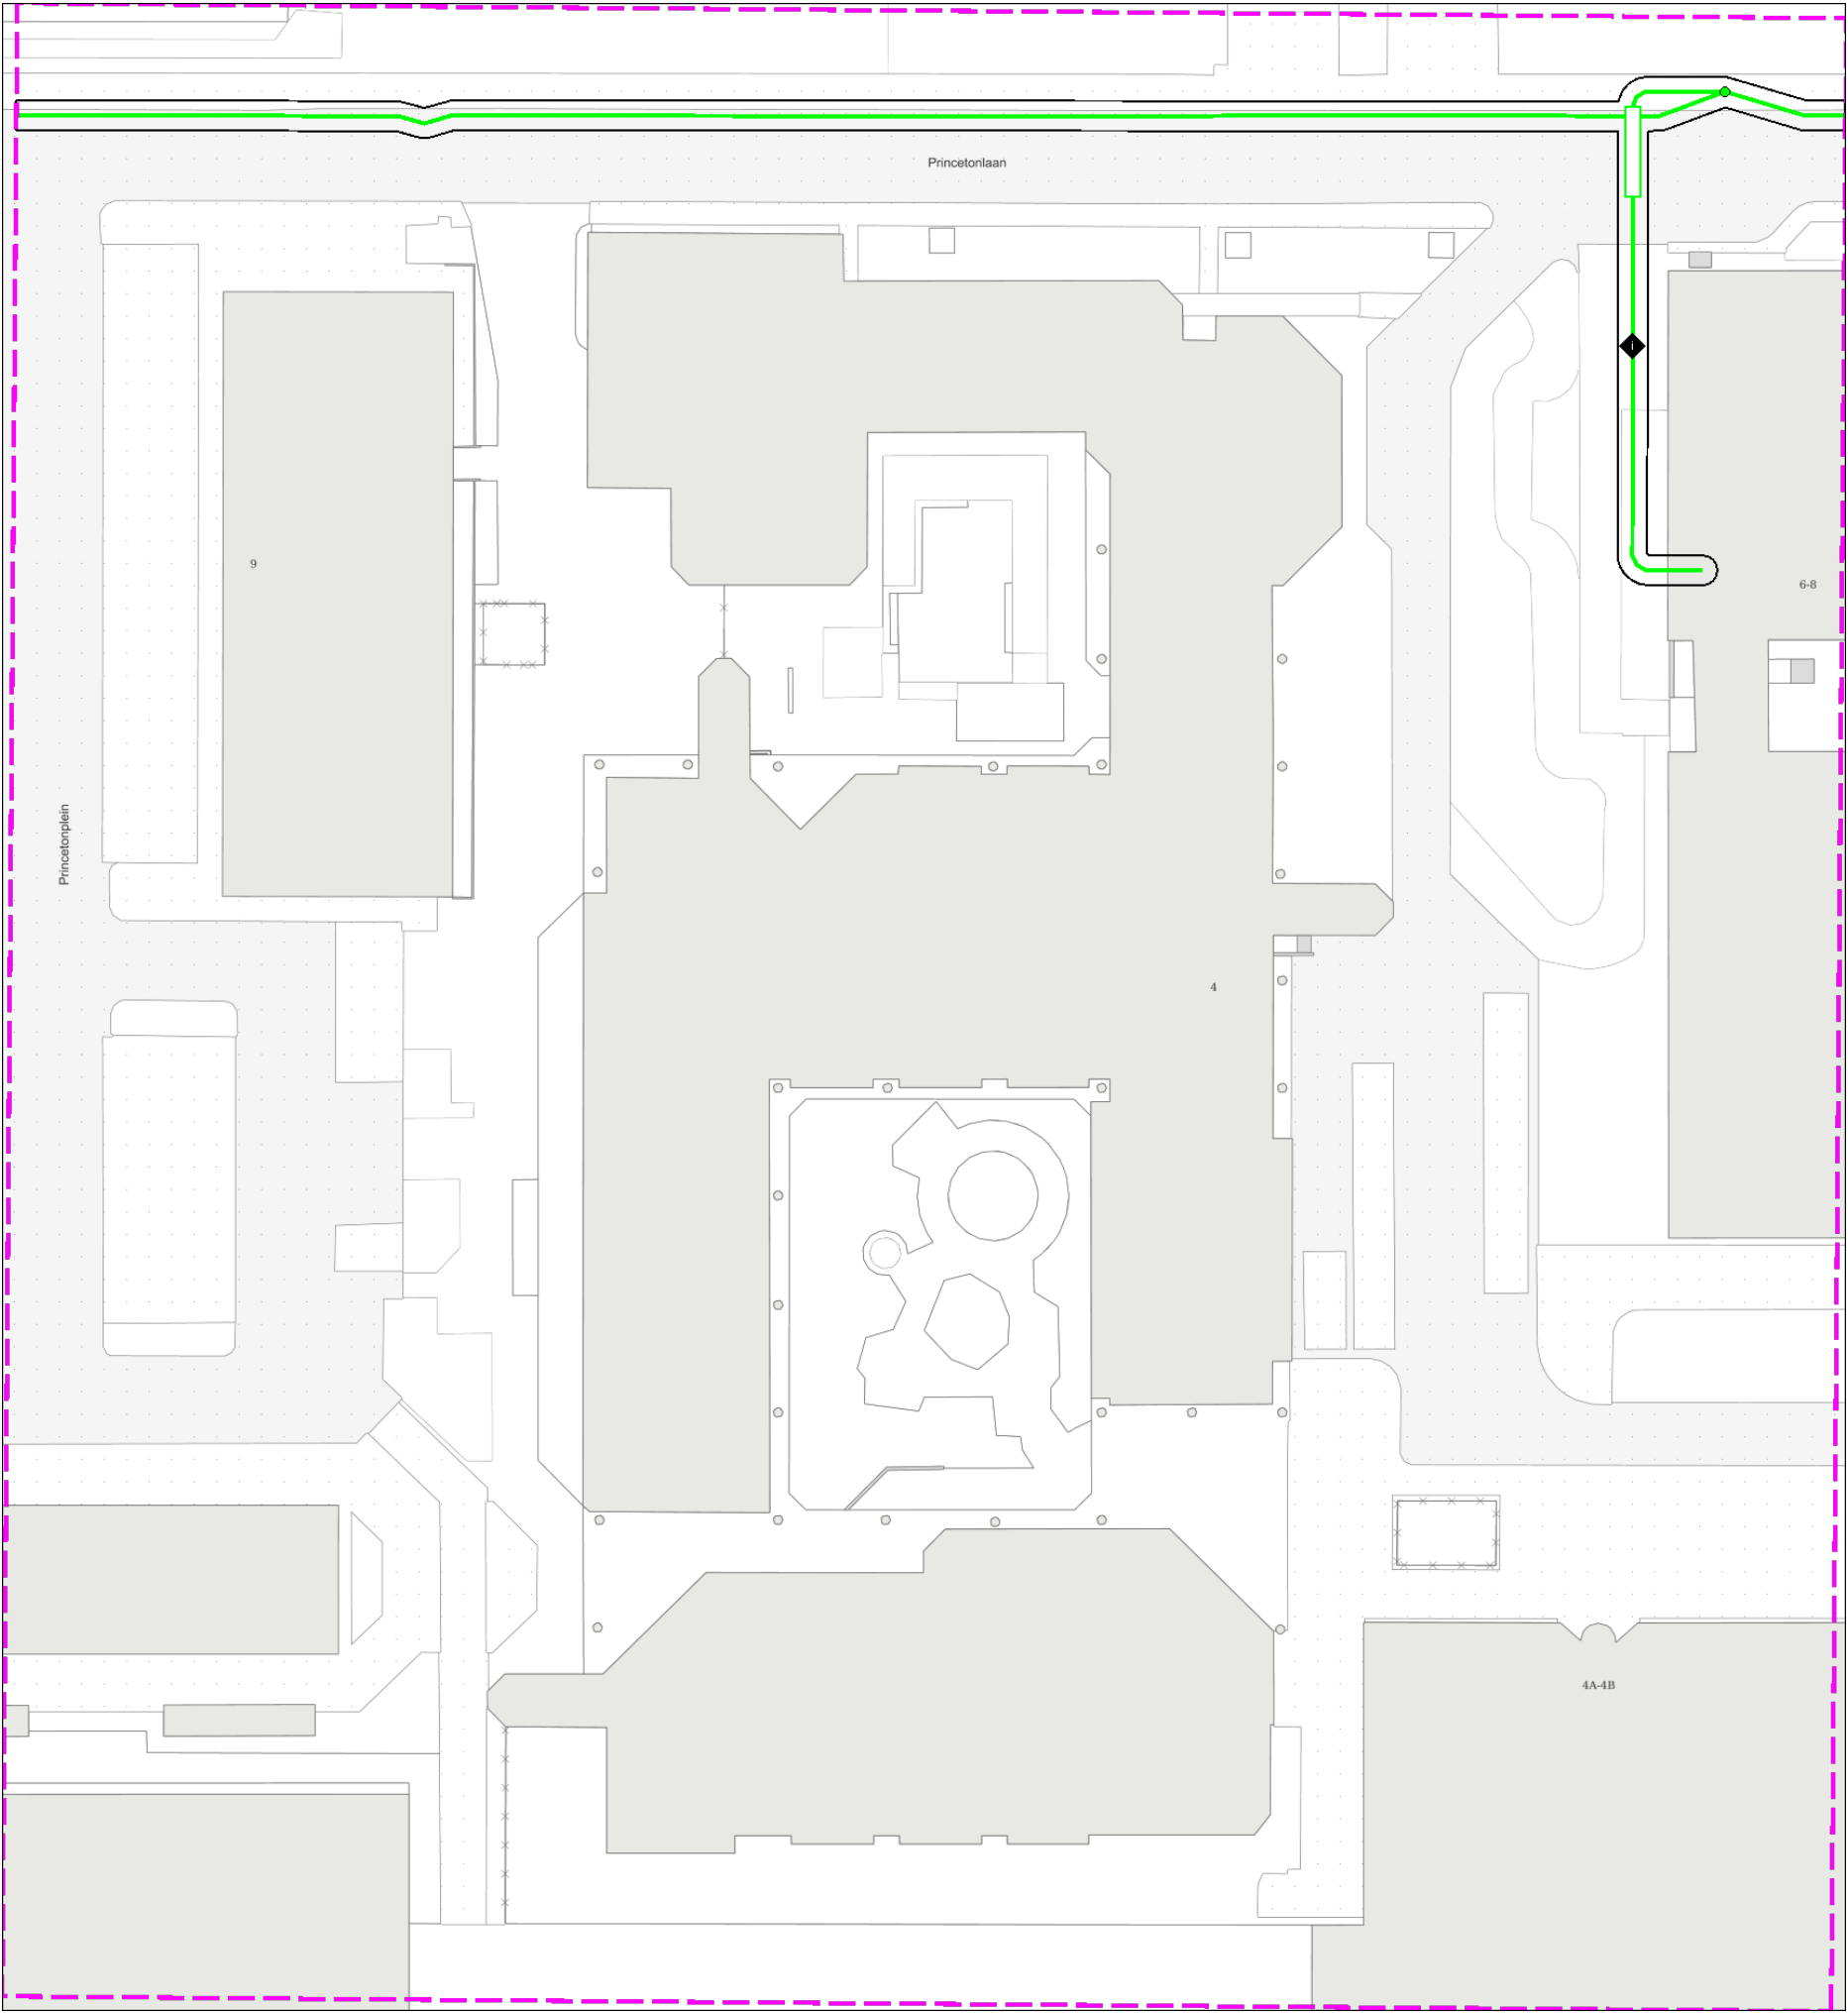





Klic-melding: 9811680585/10 20C011753 - 1		Aanvraagdatum: 21-04-2020	Blz 16 van 21
Themakaart: Eurofiber Nederland B.V. datatransport			
Contact:	Beschadigingsnummer: 0800-387634237 Storingsnummer:	Toezichthouder(s): Tetelepta vooroverleg@eurofiber.com 0302428700	

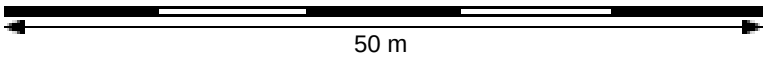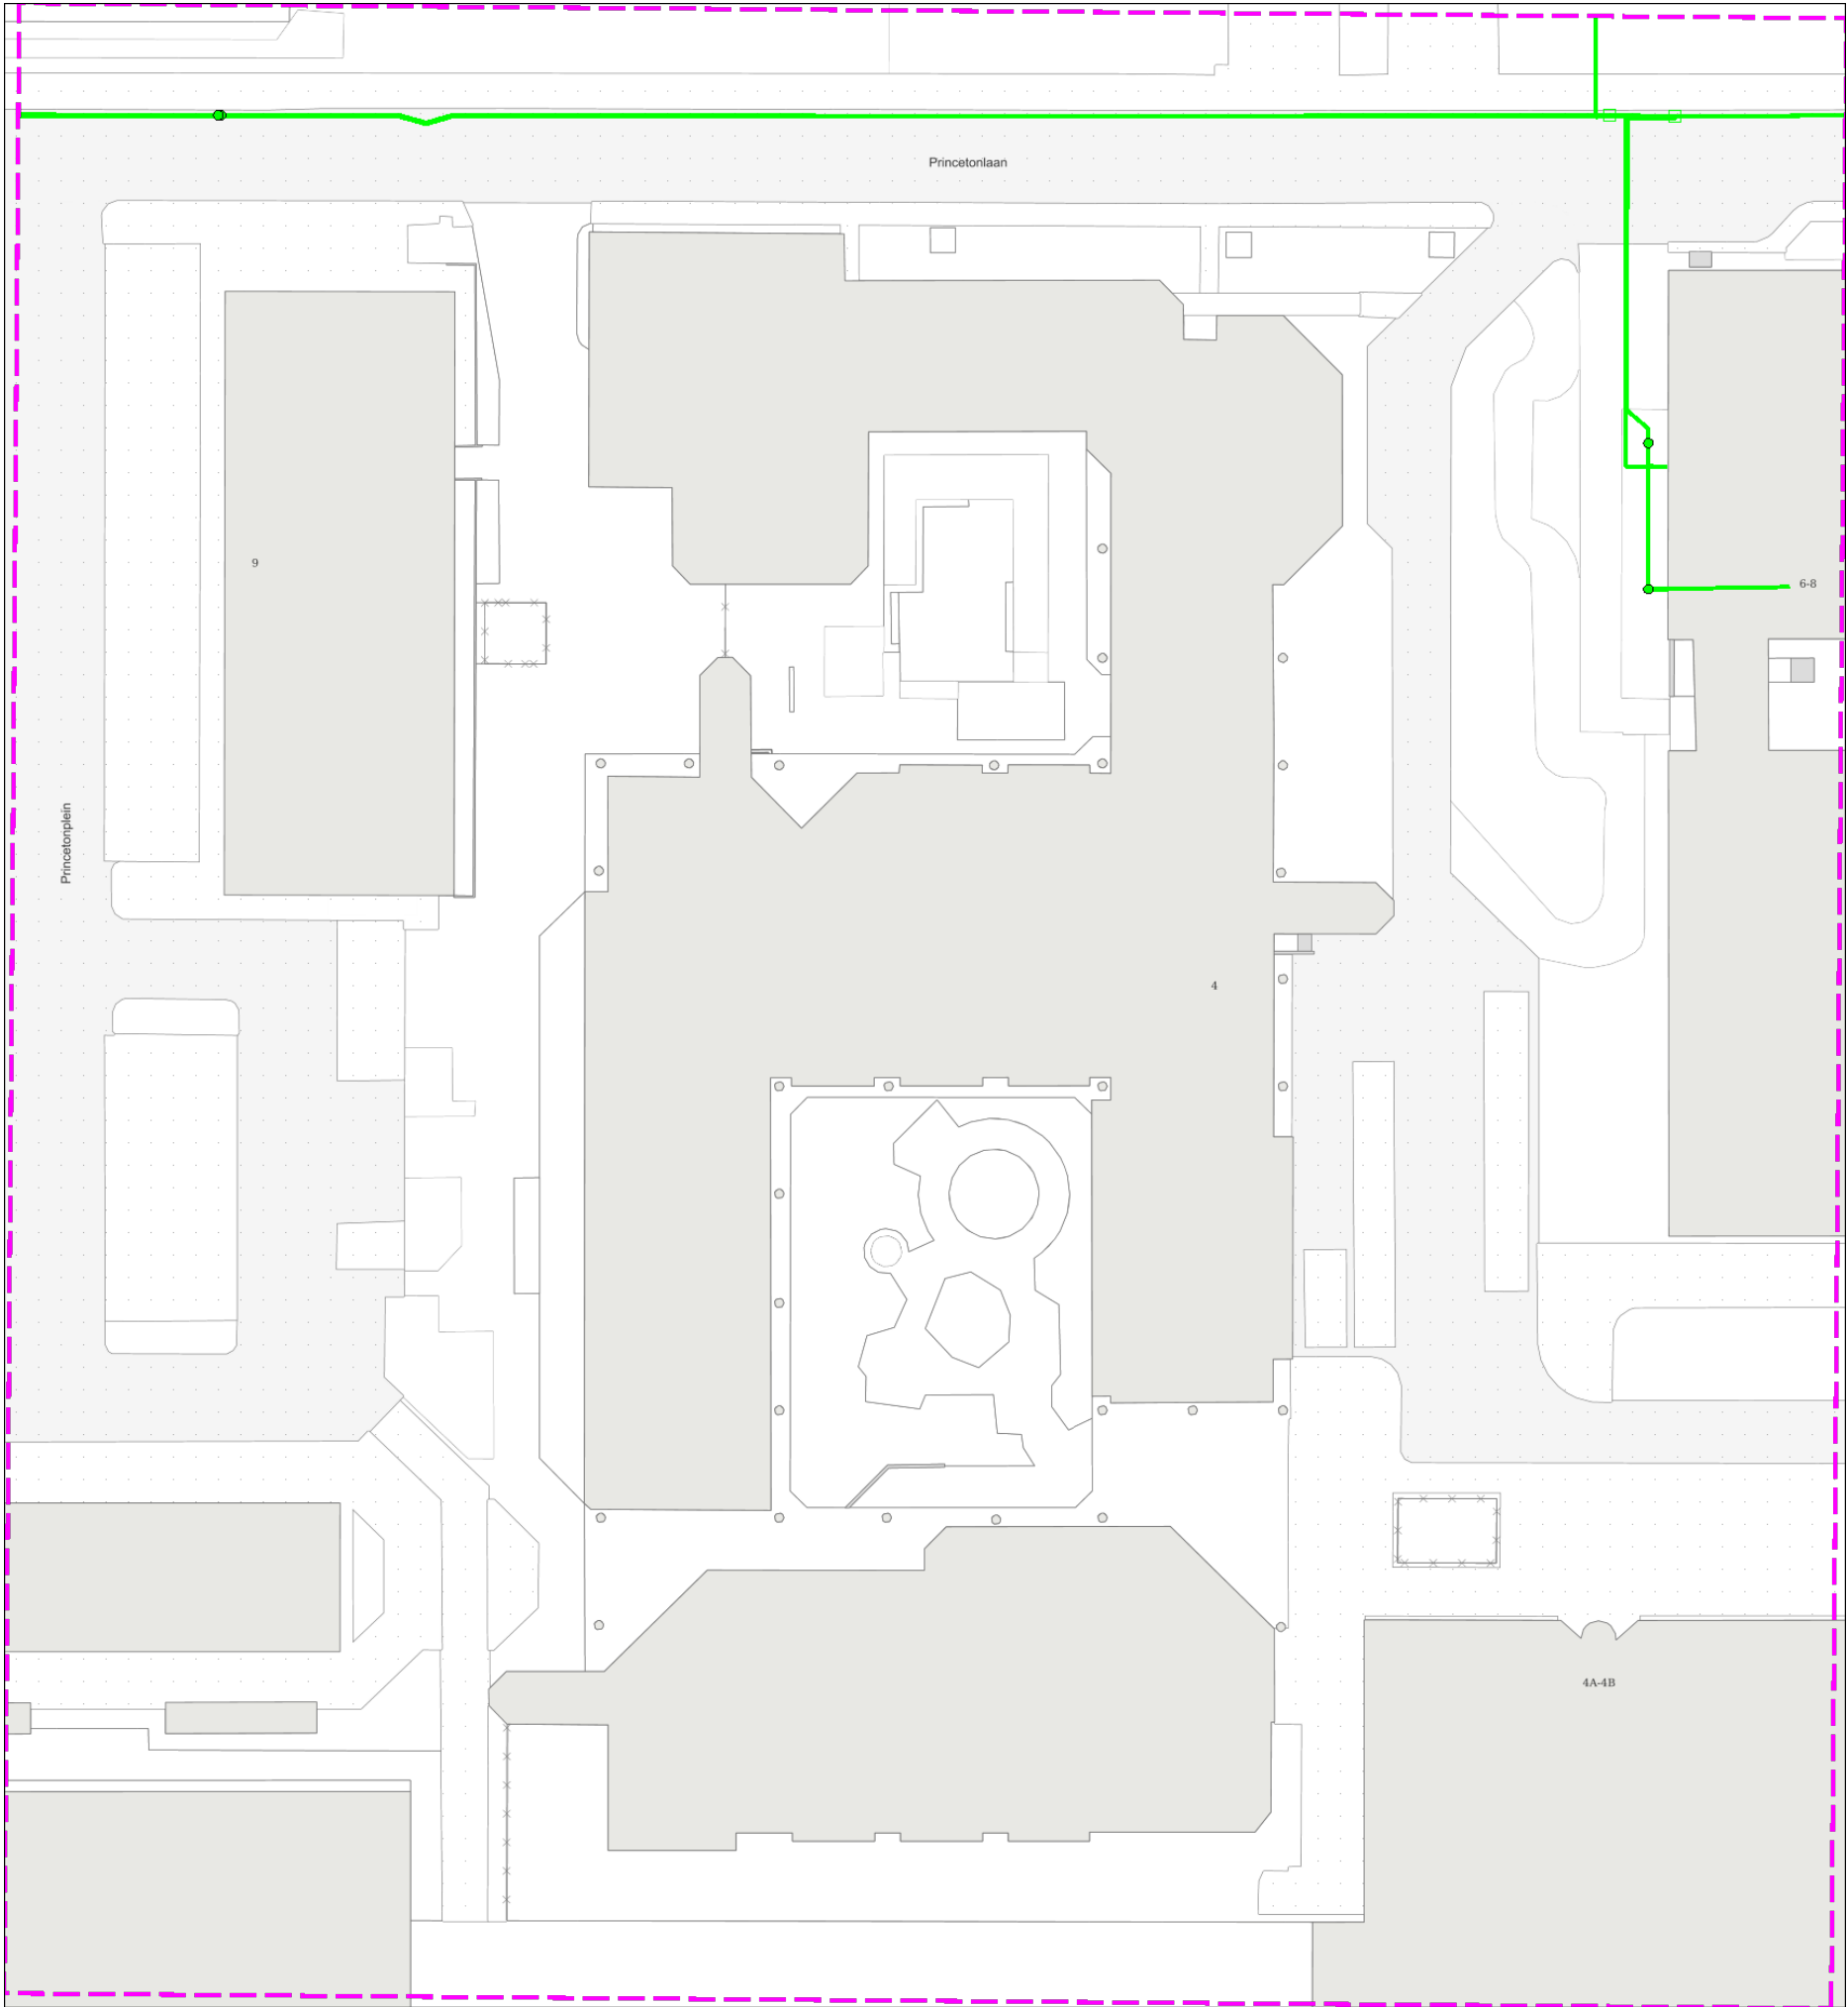




Klic-melding: 9811680585/10 20C011753 - 1		Aanvraagdatum: 21-04-2020	Blz 17 van 21
Themakaart: Gemeente Utrecht laagspanning			
Contact:	Beschadigingsnummer: 0302864204 Storingsnummer:	Toezichthouder(s): Vos n.vos@utrecht.nl 0302864204	

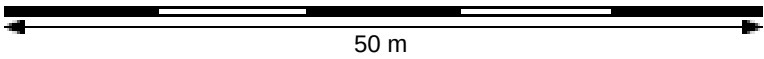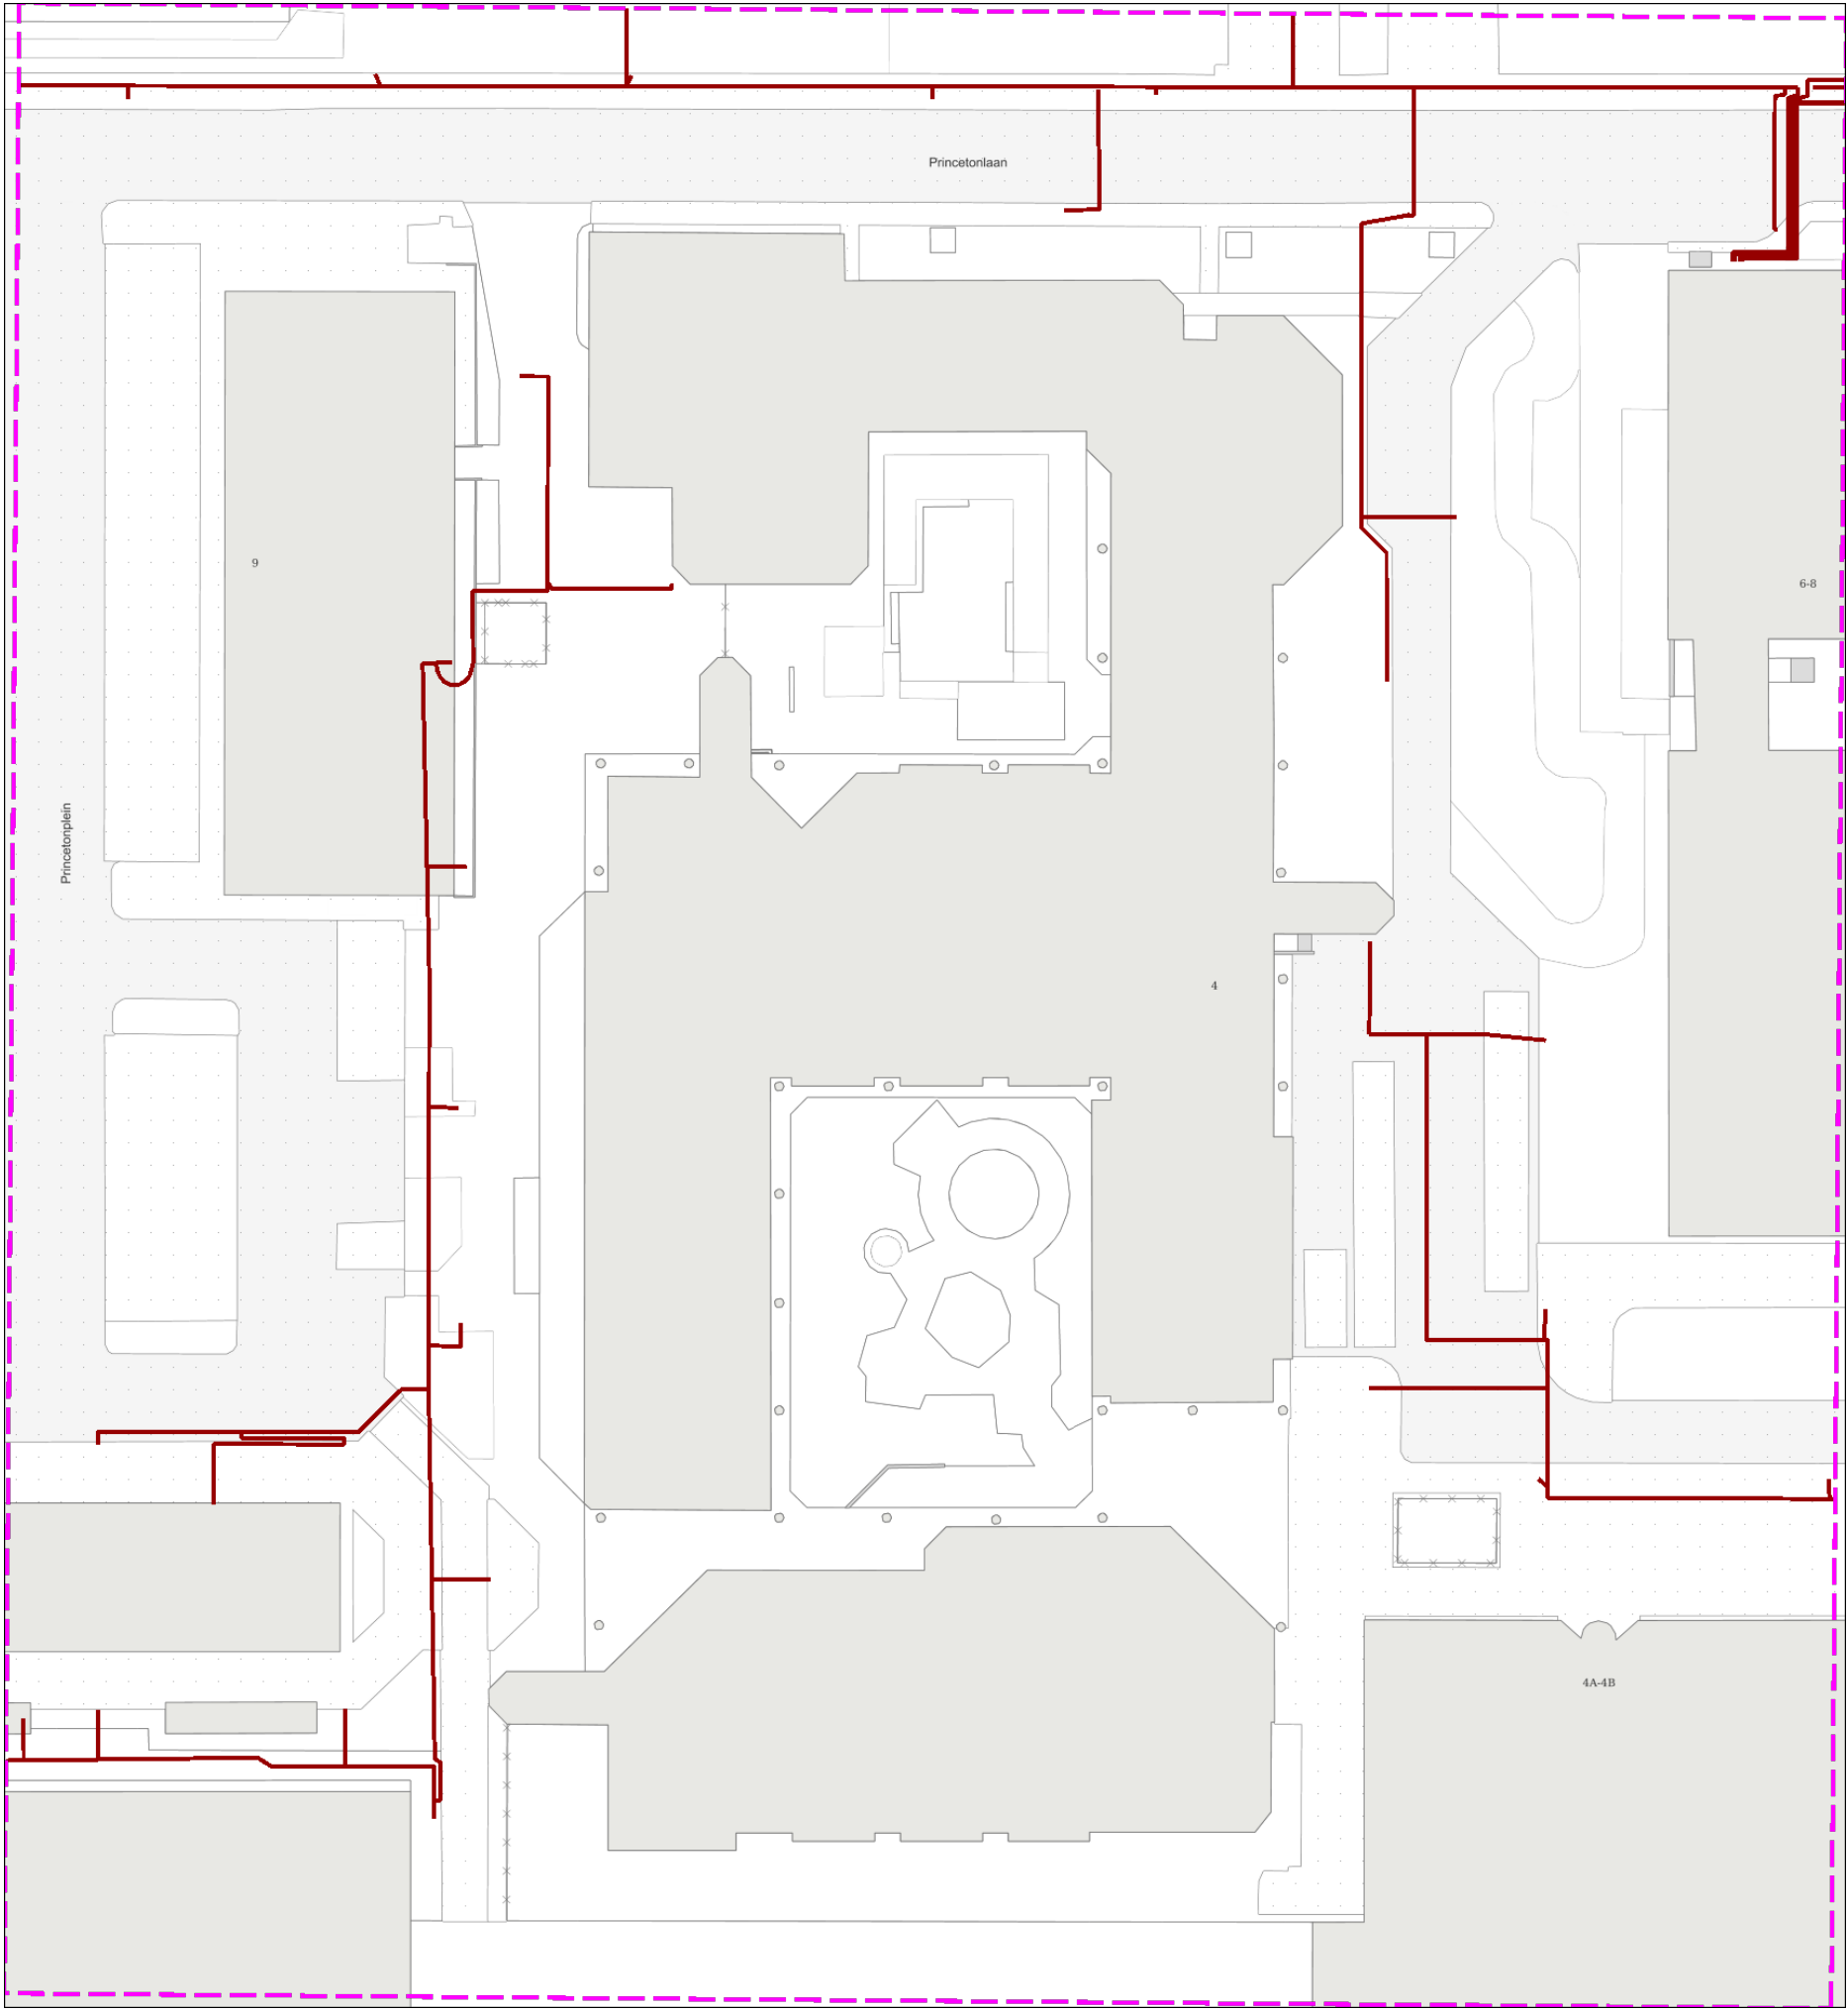





Klic-melding: 9811680585/10 20C011753 - 1		Aanvraagdatum: 21-04-2020	Blz 18 van 21
Themakaart: Gemeente Utrecht riool vrijerval			
Contact:	Beschadigingsnummer: 0302864204 Storingsnummer:	Toezichthouder(s): Vos n.vos@utrecht.nl 0302864204	

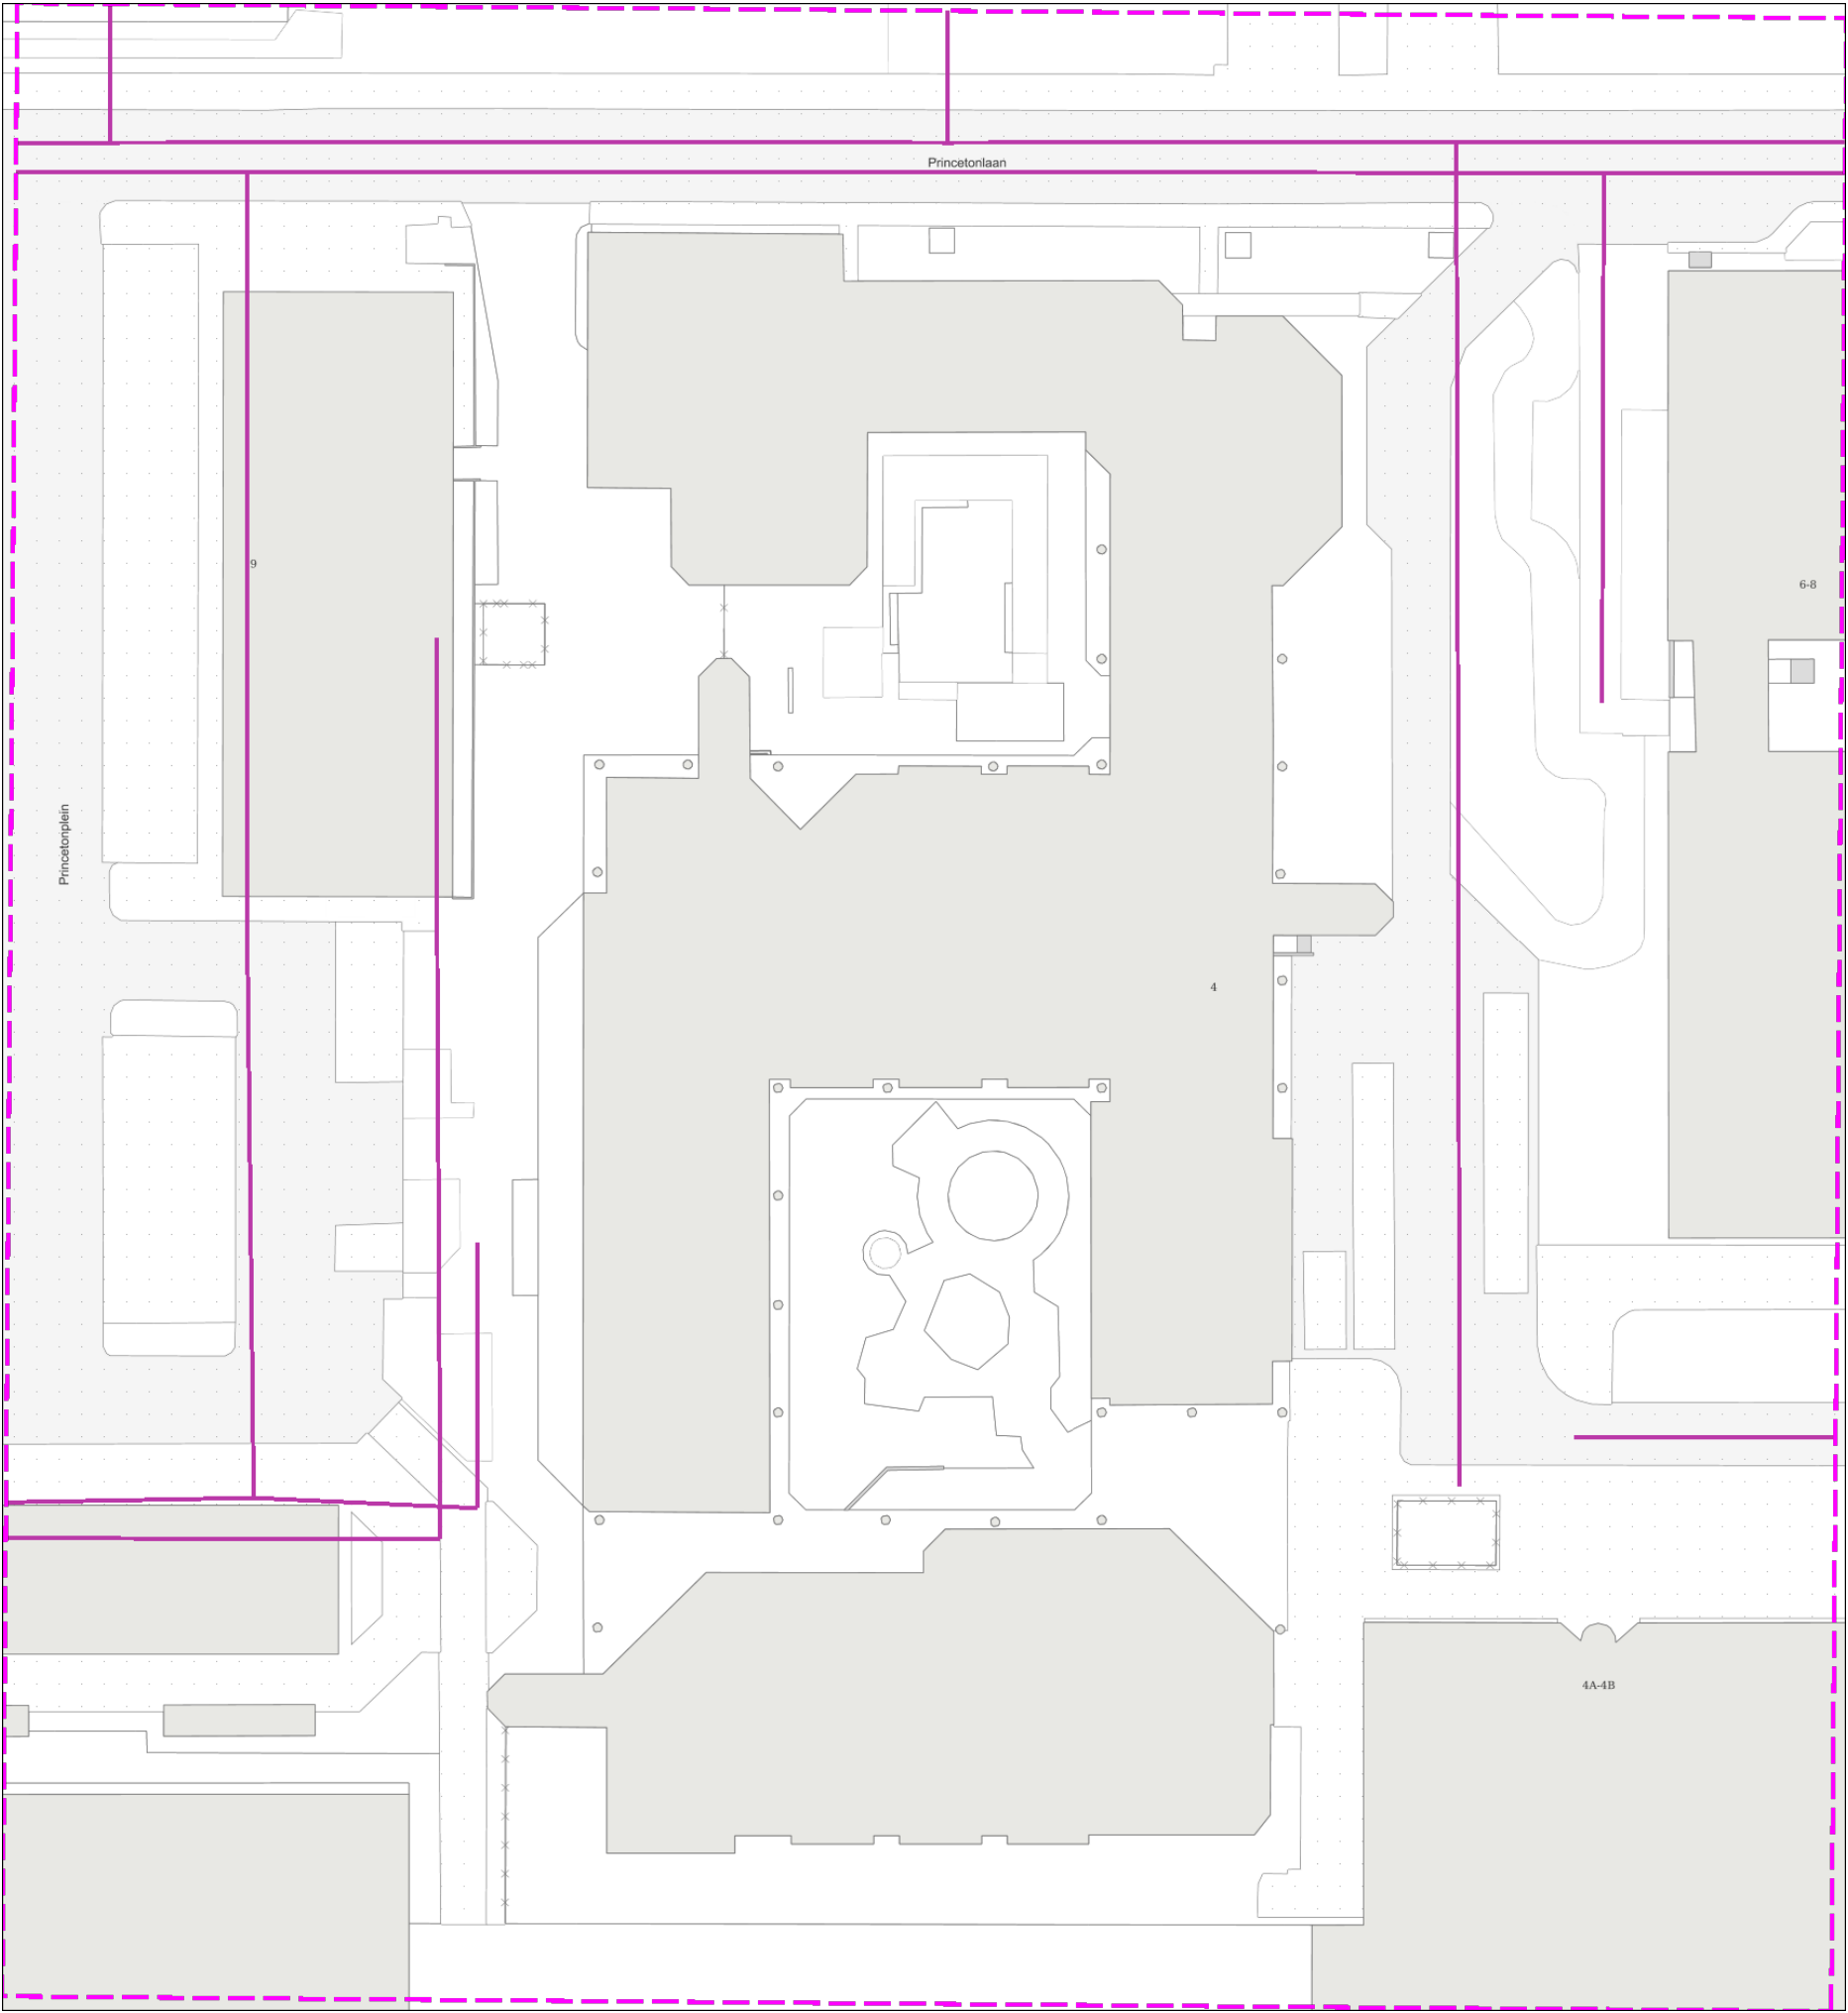



Klic-melding: 9811680585/10 20C011753 - 1		Aanvraagdatum: 21-04-2020	Blz 19 van 21
Themakaart: Gemeente Utrecht overig			
Contact:	Beschadigingsnummer: 0302864204 Storingsnummer:	Toezichthouder(s): Vos n.vos@utrecht.nl 0302864204	

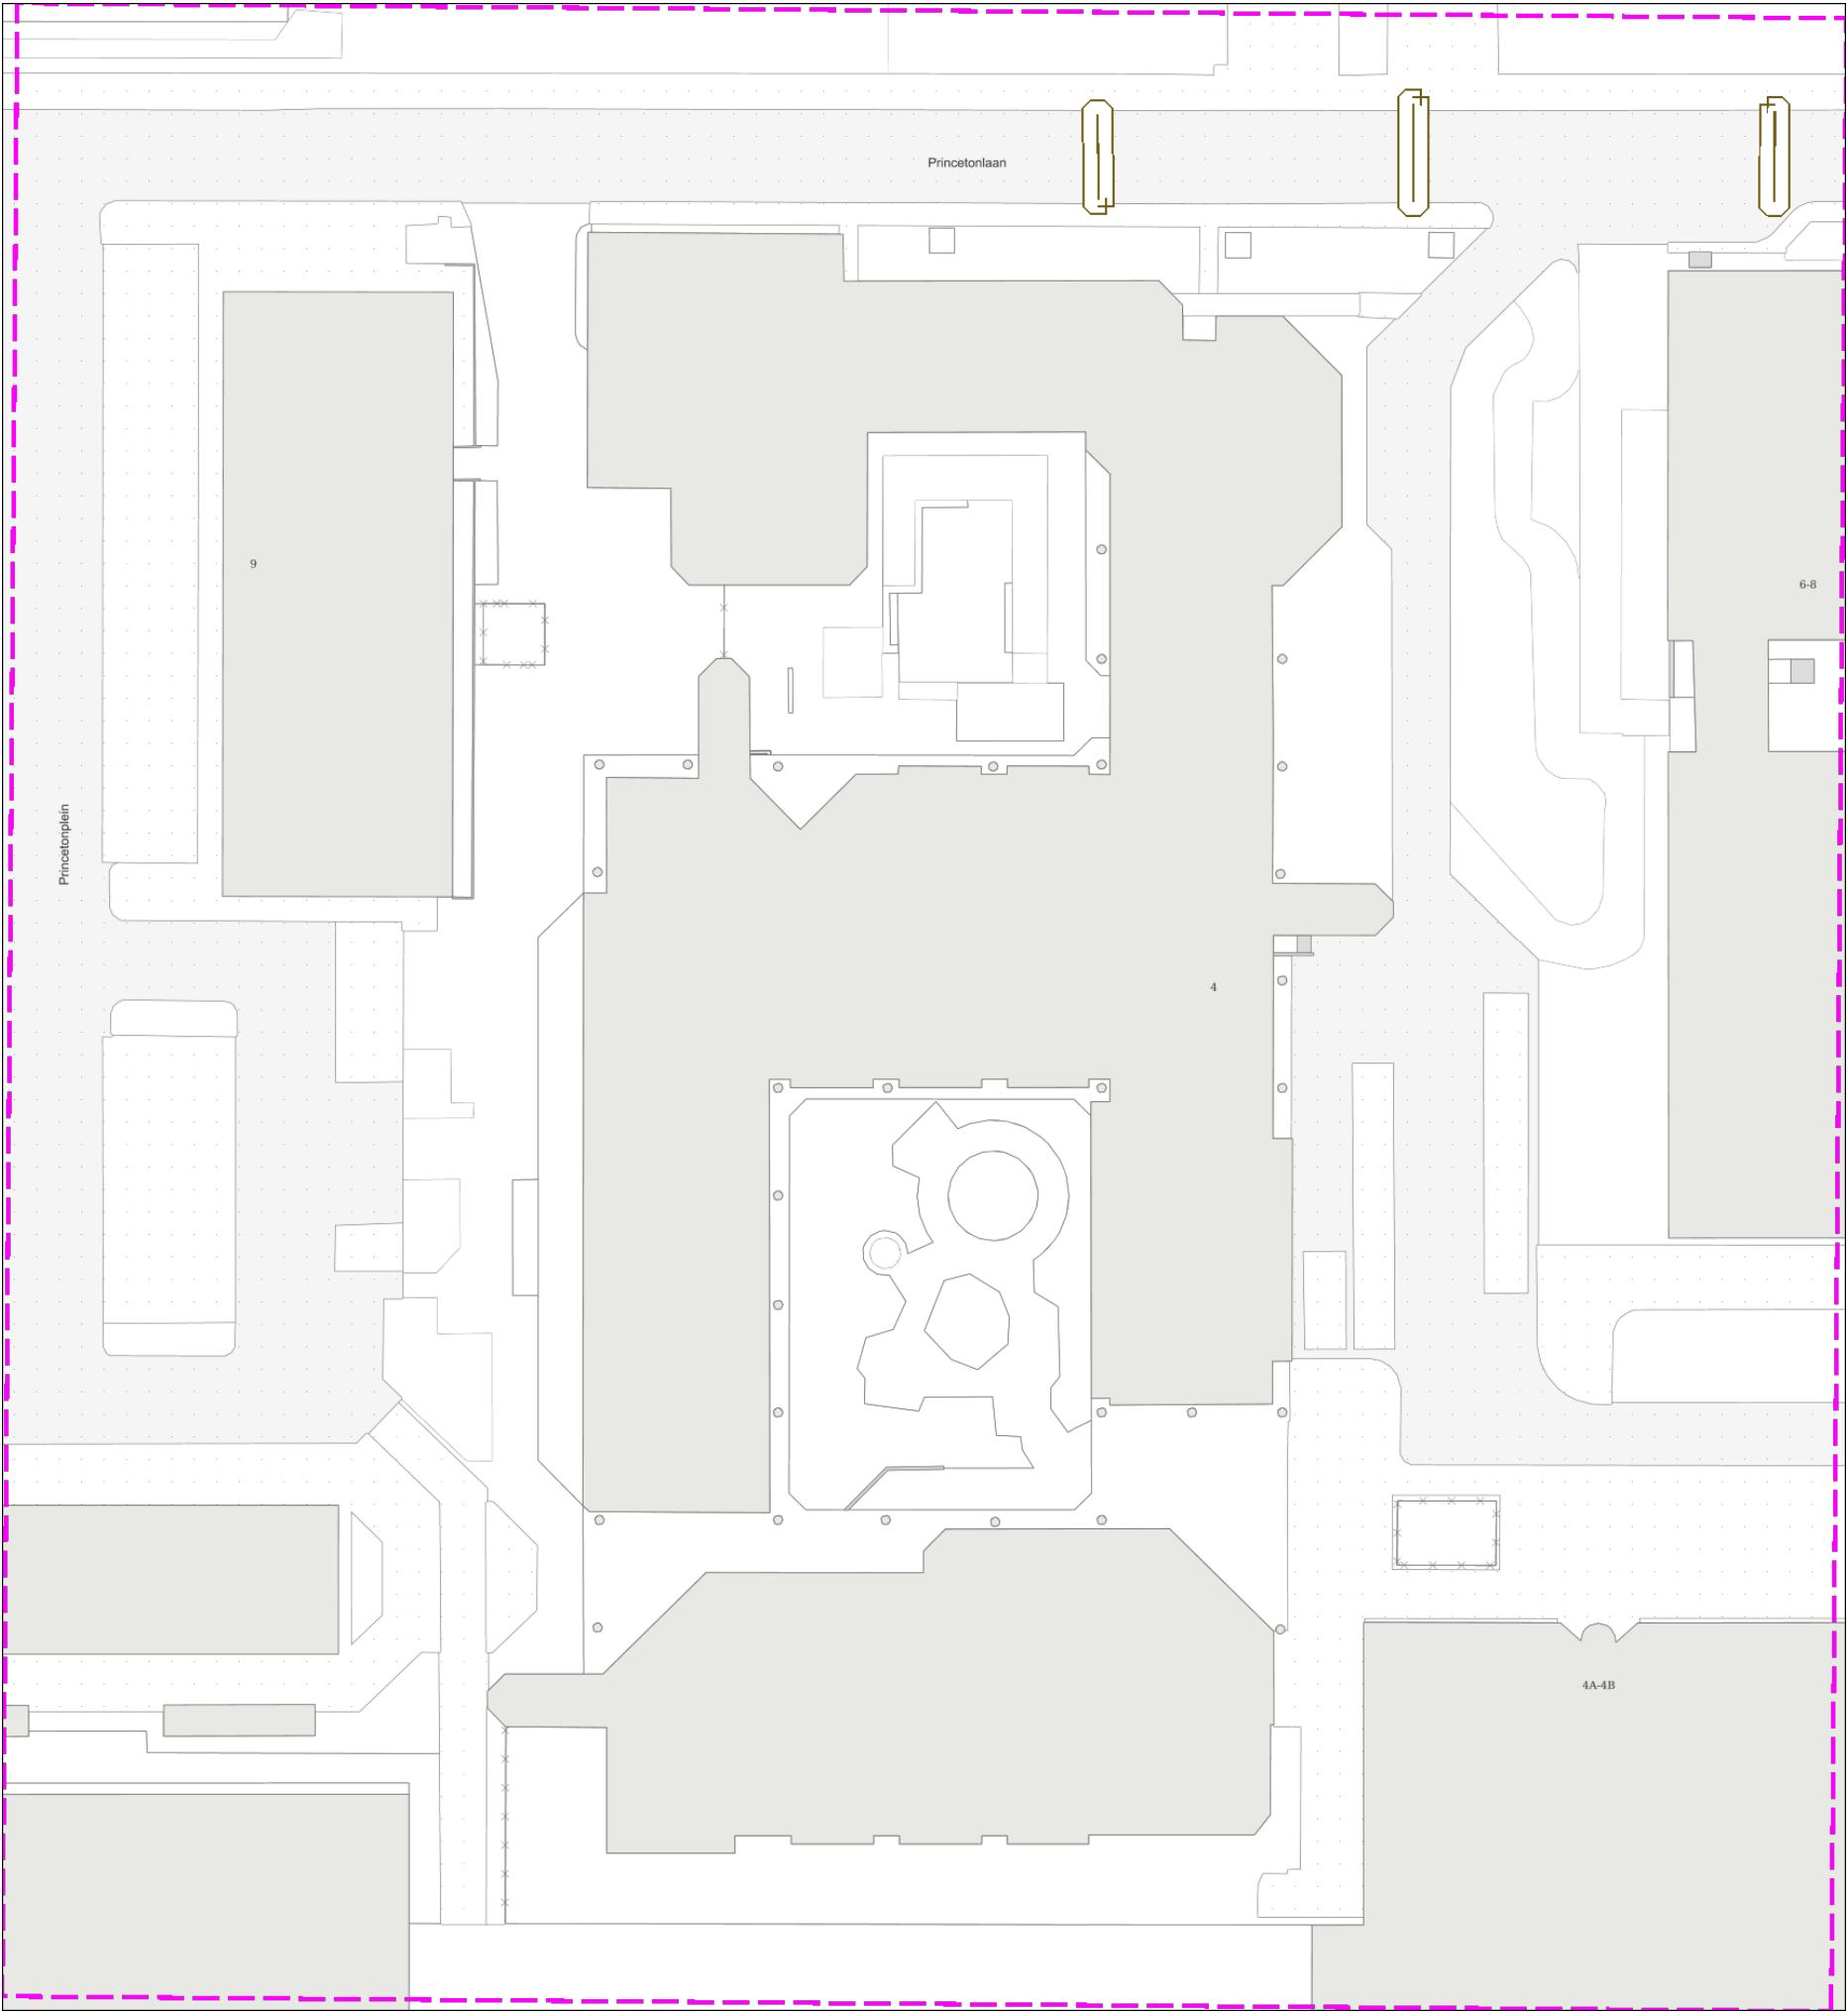

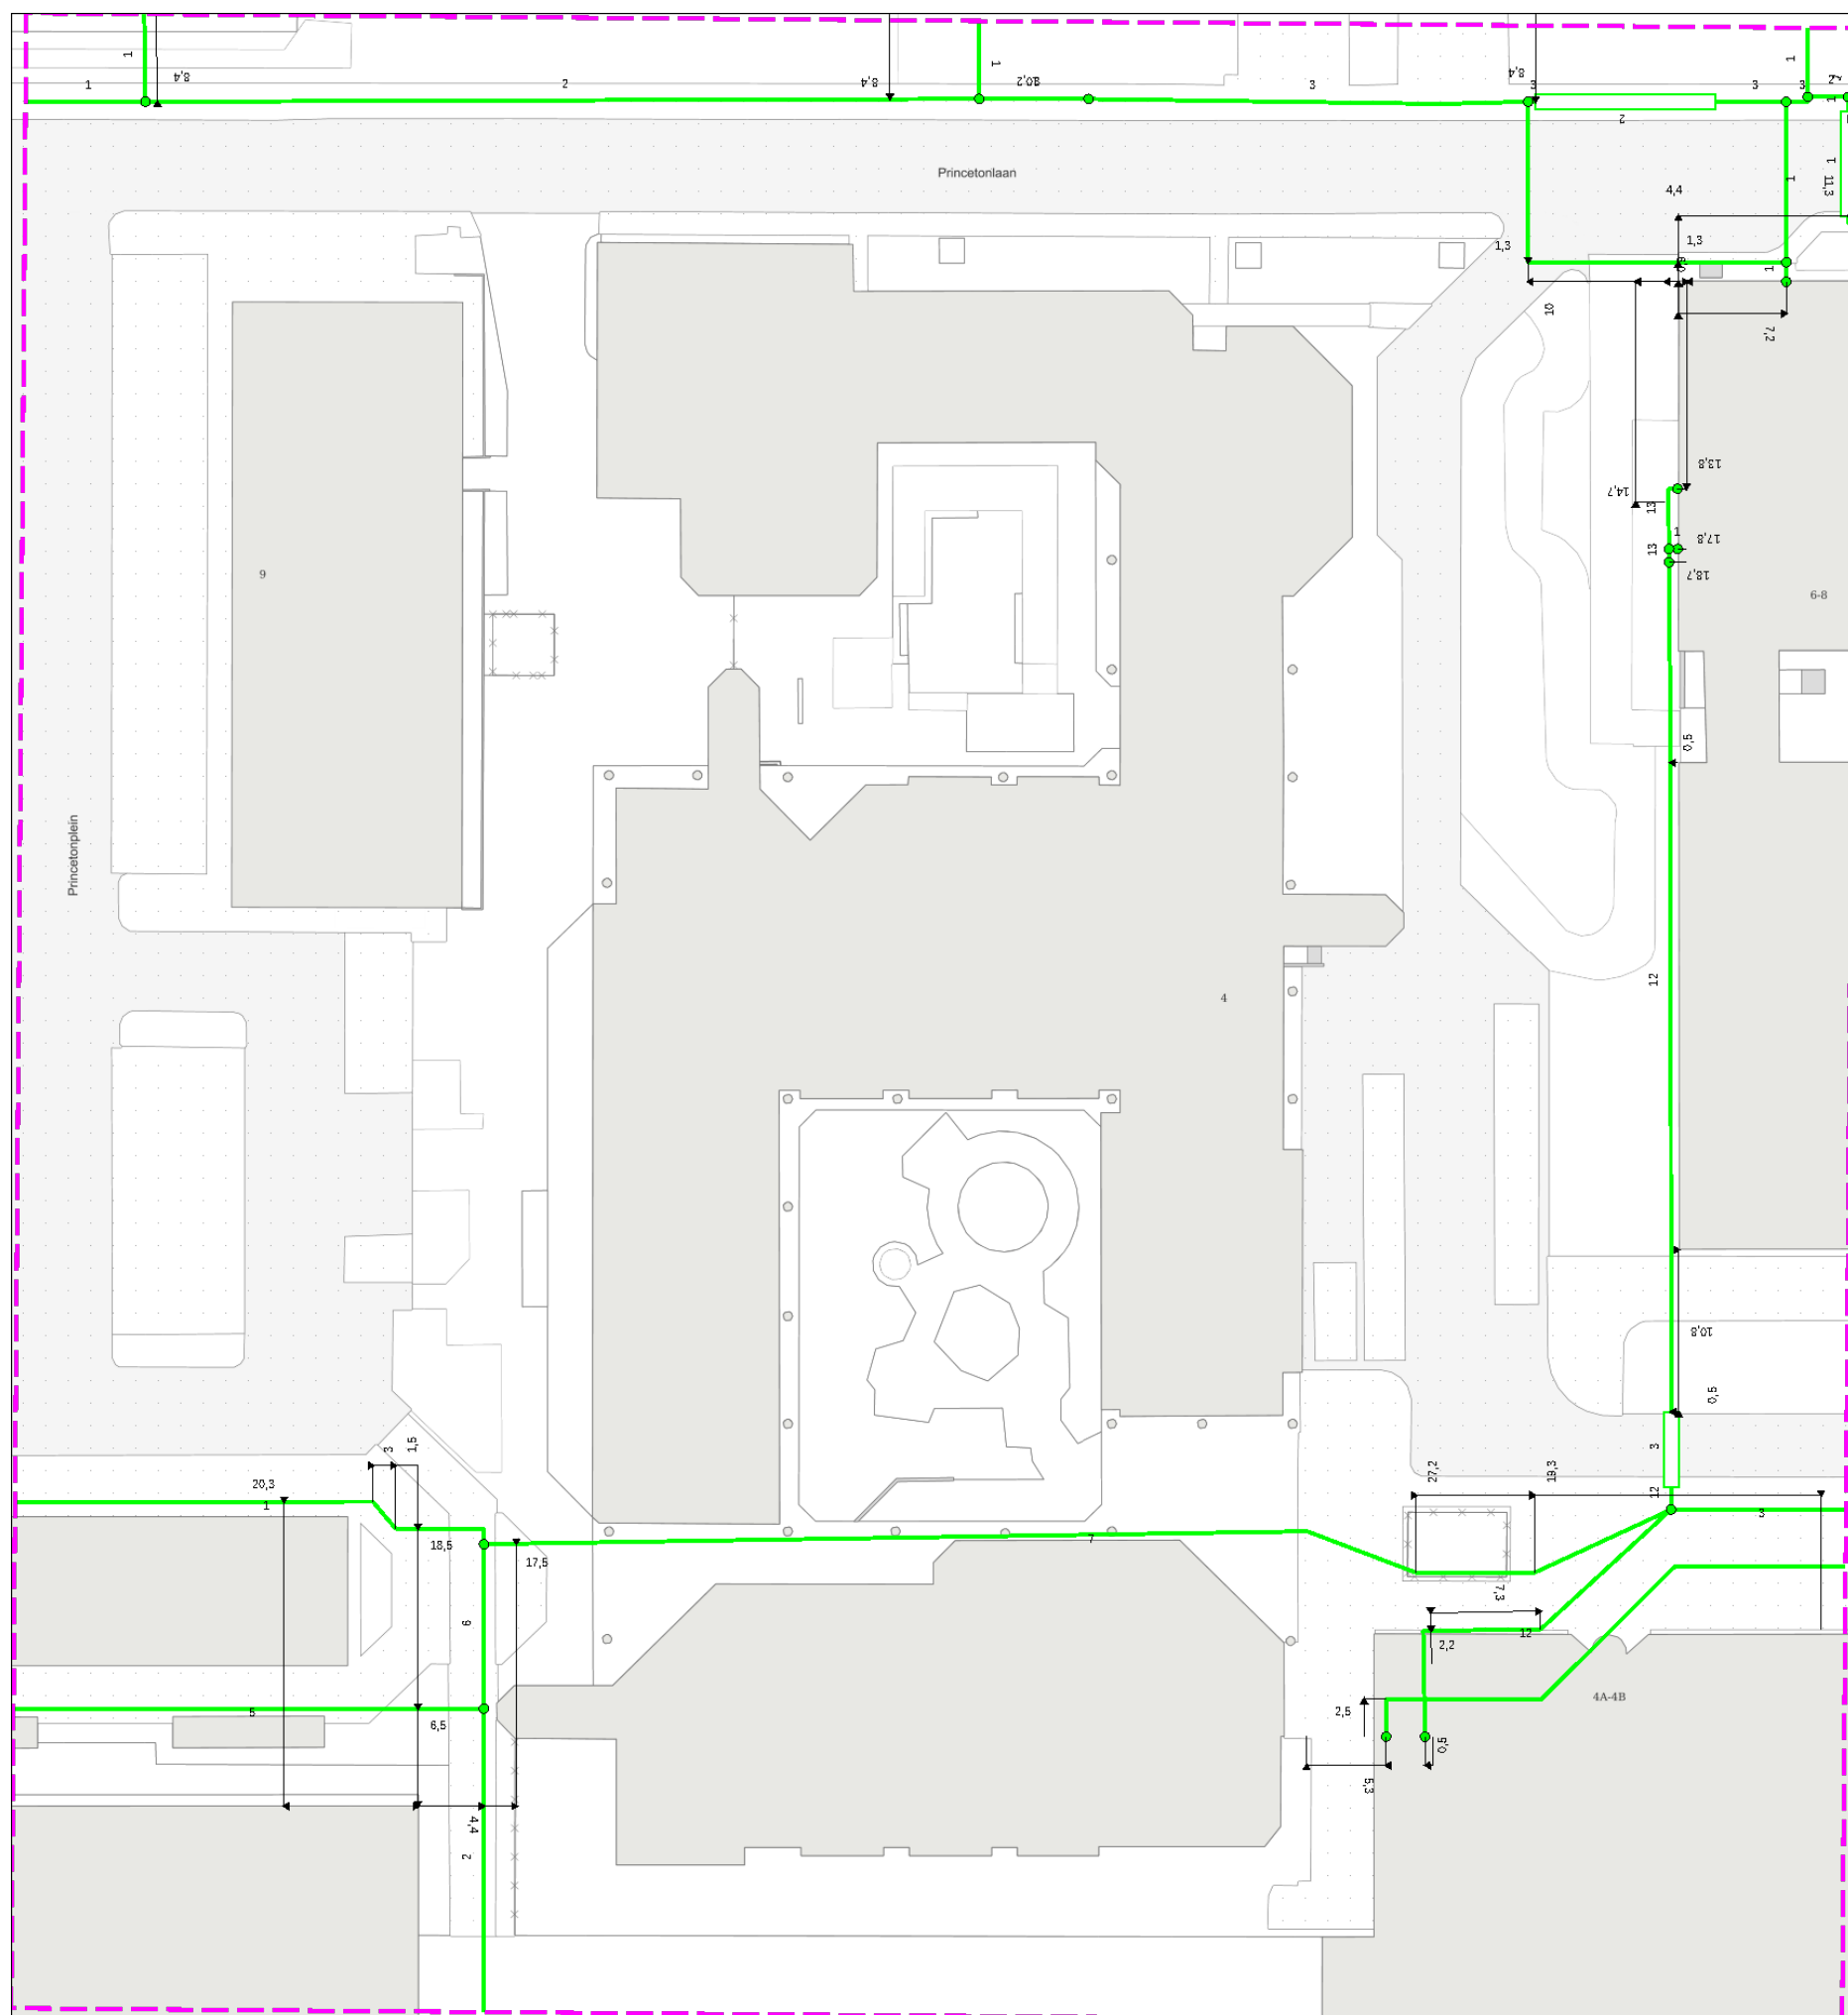



Klic-melding: 9811680585/10 20C011753 - 1		Aanvraagdatum: 21-04-2020	Blz 21 van 21
Themakaart: Vitens water			
Contact:	Beschadigingsnummer: 08000359 Storingsnummer:	Toezichthouder(s): Calamiteiten Klic Vitens klic@vitens.nl 0888845043	

