



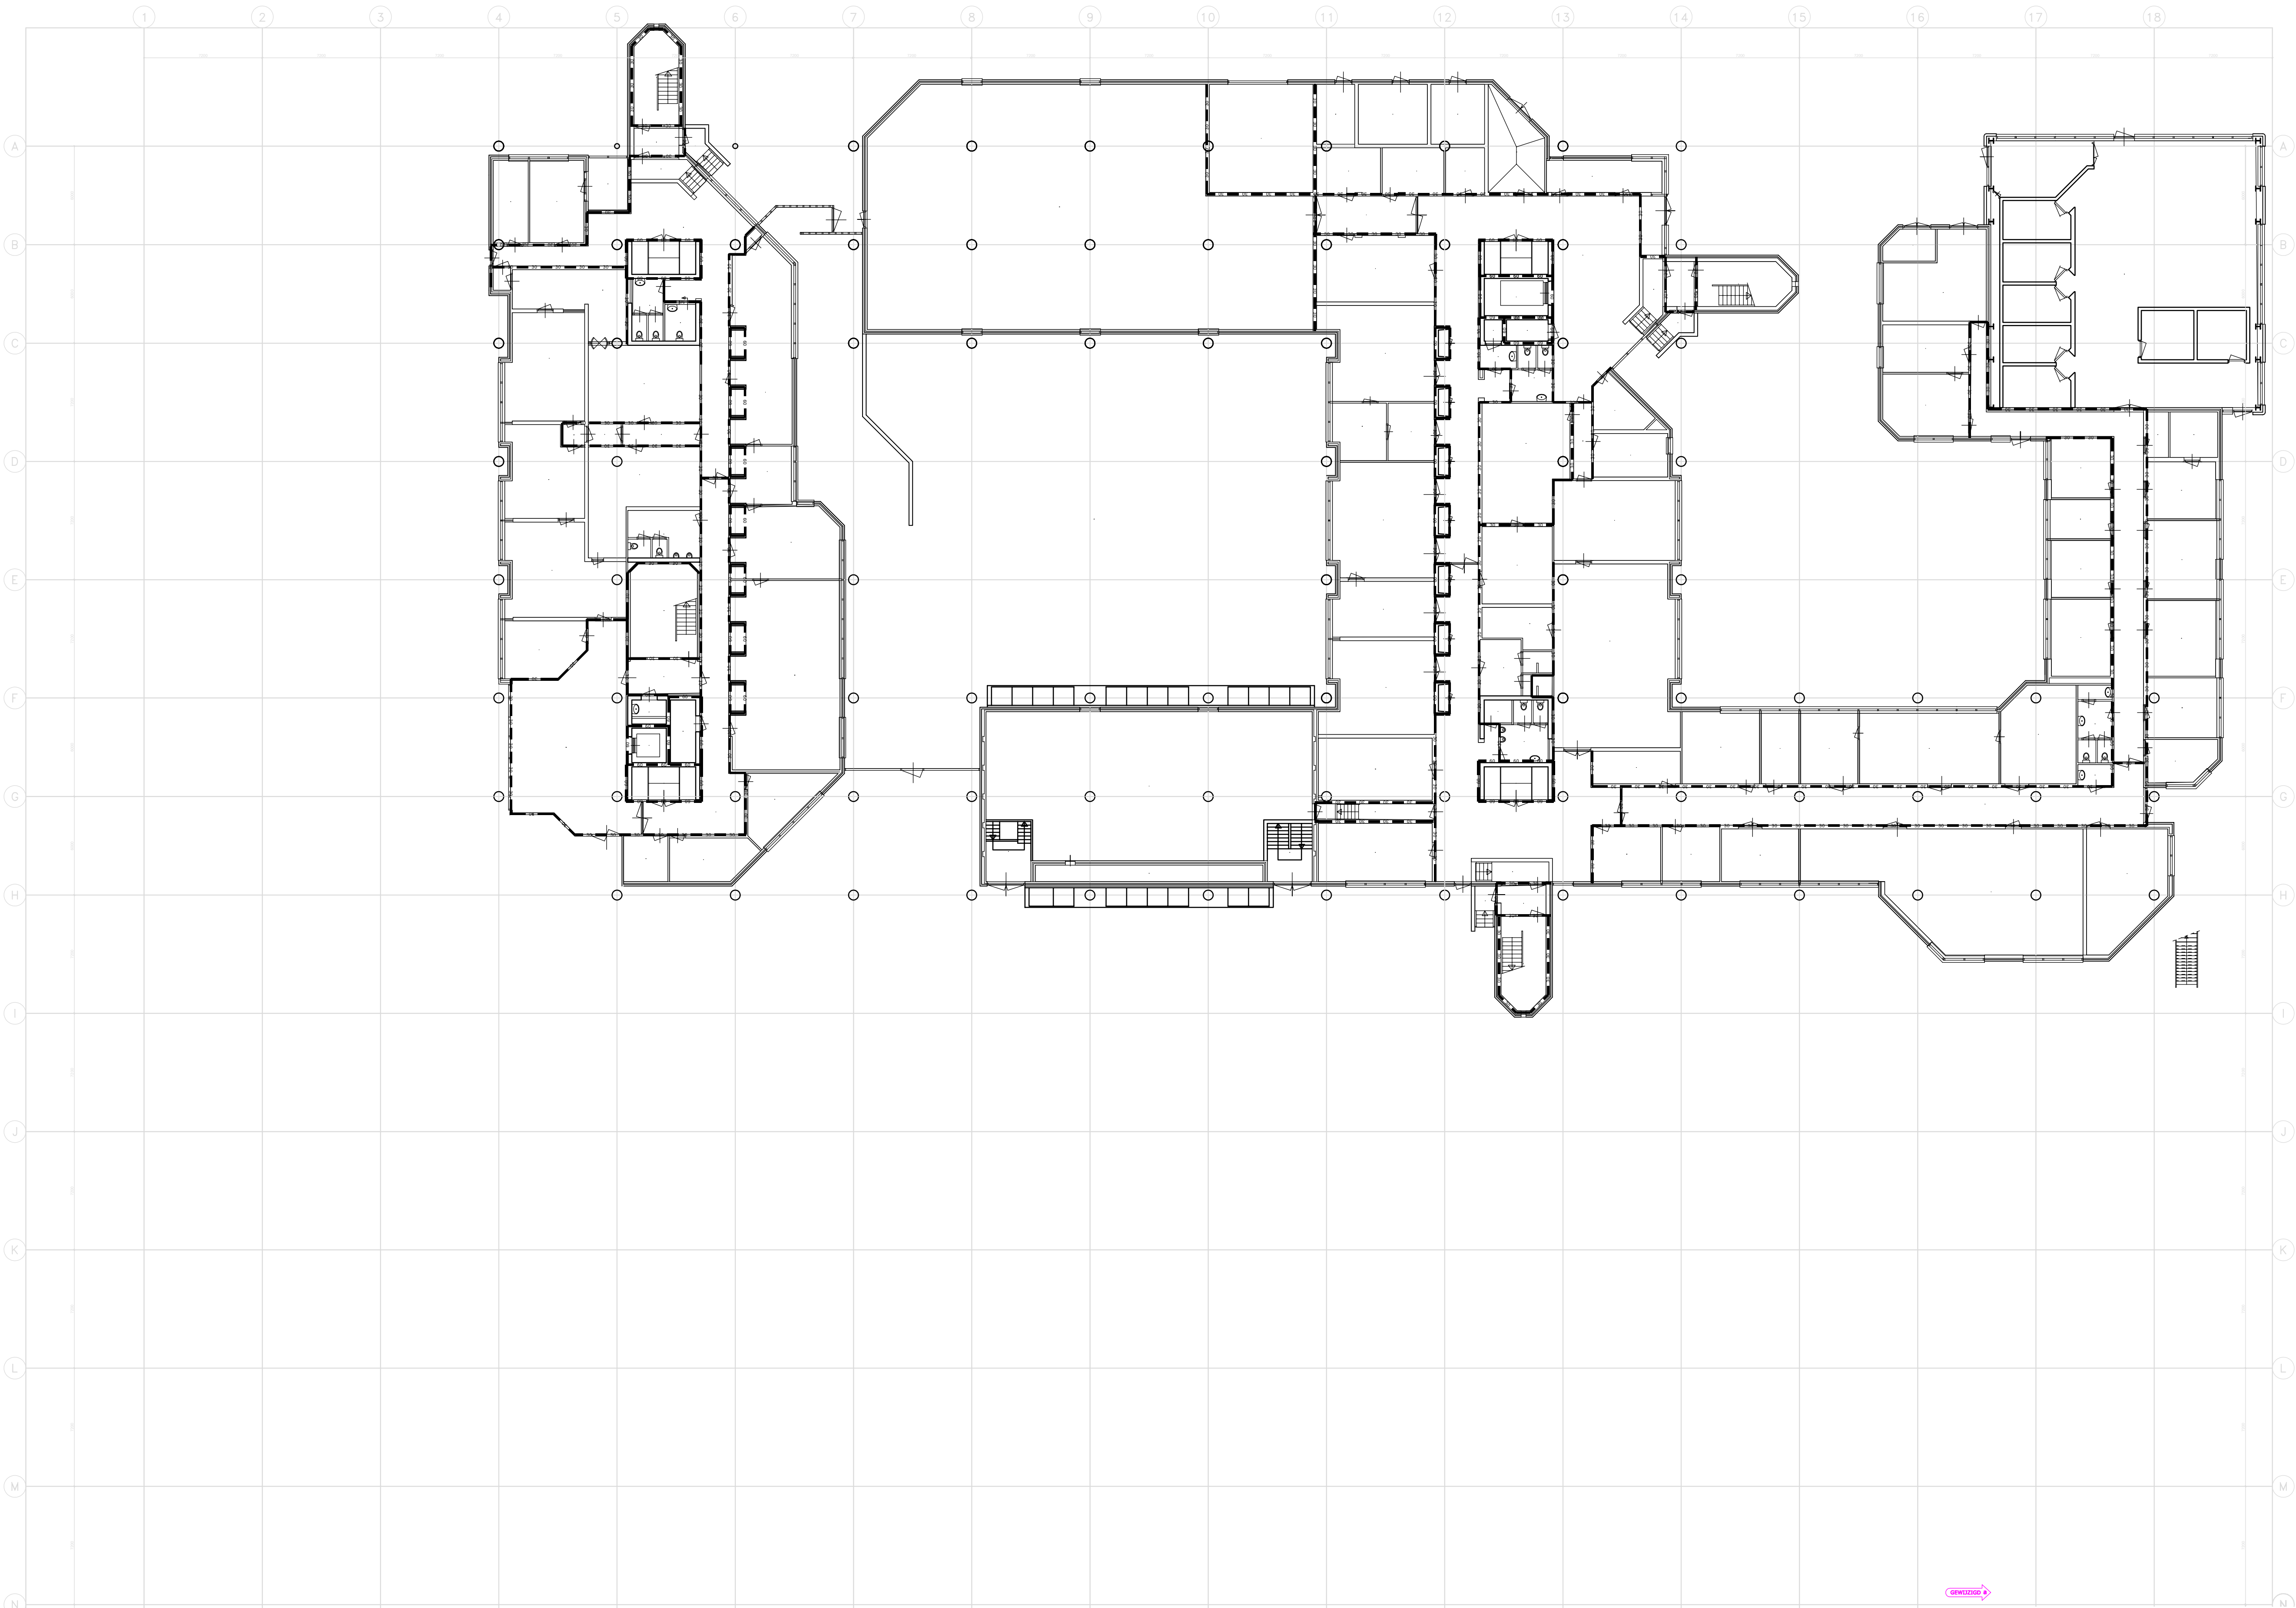

gewijzigd

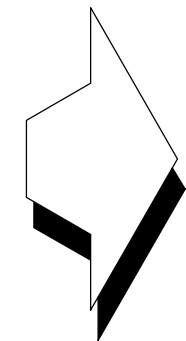

Gebouwnaam Regio Adres Plaats	Aardwetenschappen De Uithof Budapestlaan 5 Utrecht	Wijzigingsletter A B C	Datum 24-11-05 22-5-12 19-11-14	Gewijzigd bedrijfsnaam W.Tang J.W.v.Beek UUI_D.Hessing
Status Disciplineletter Onderwerpcode	Exploitatie BK 3030	Getekend bedrijf Bestandnaam Origineel tek.-nr. Papierformaat	J.W.v.Beek 0158B00_3030.dwg 0158B00_3030 A1	Eerste uitgave 21-2-14 Schaal 1:200
Universitaire Bestuursdienst		Onderwerp Plattegronden Begane grond	Tekeningnummer 0158B00_3030	
De Universiteit aanvaardt geen aansprakelijkheid voor schade voortvloeiend uit onjuiste gegevens op haar tekeningen. De ontvanger is zelf verantwoordelijk voor het controleren van de tekening aan de hand van een opschrift ter plaatse.				