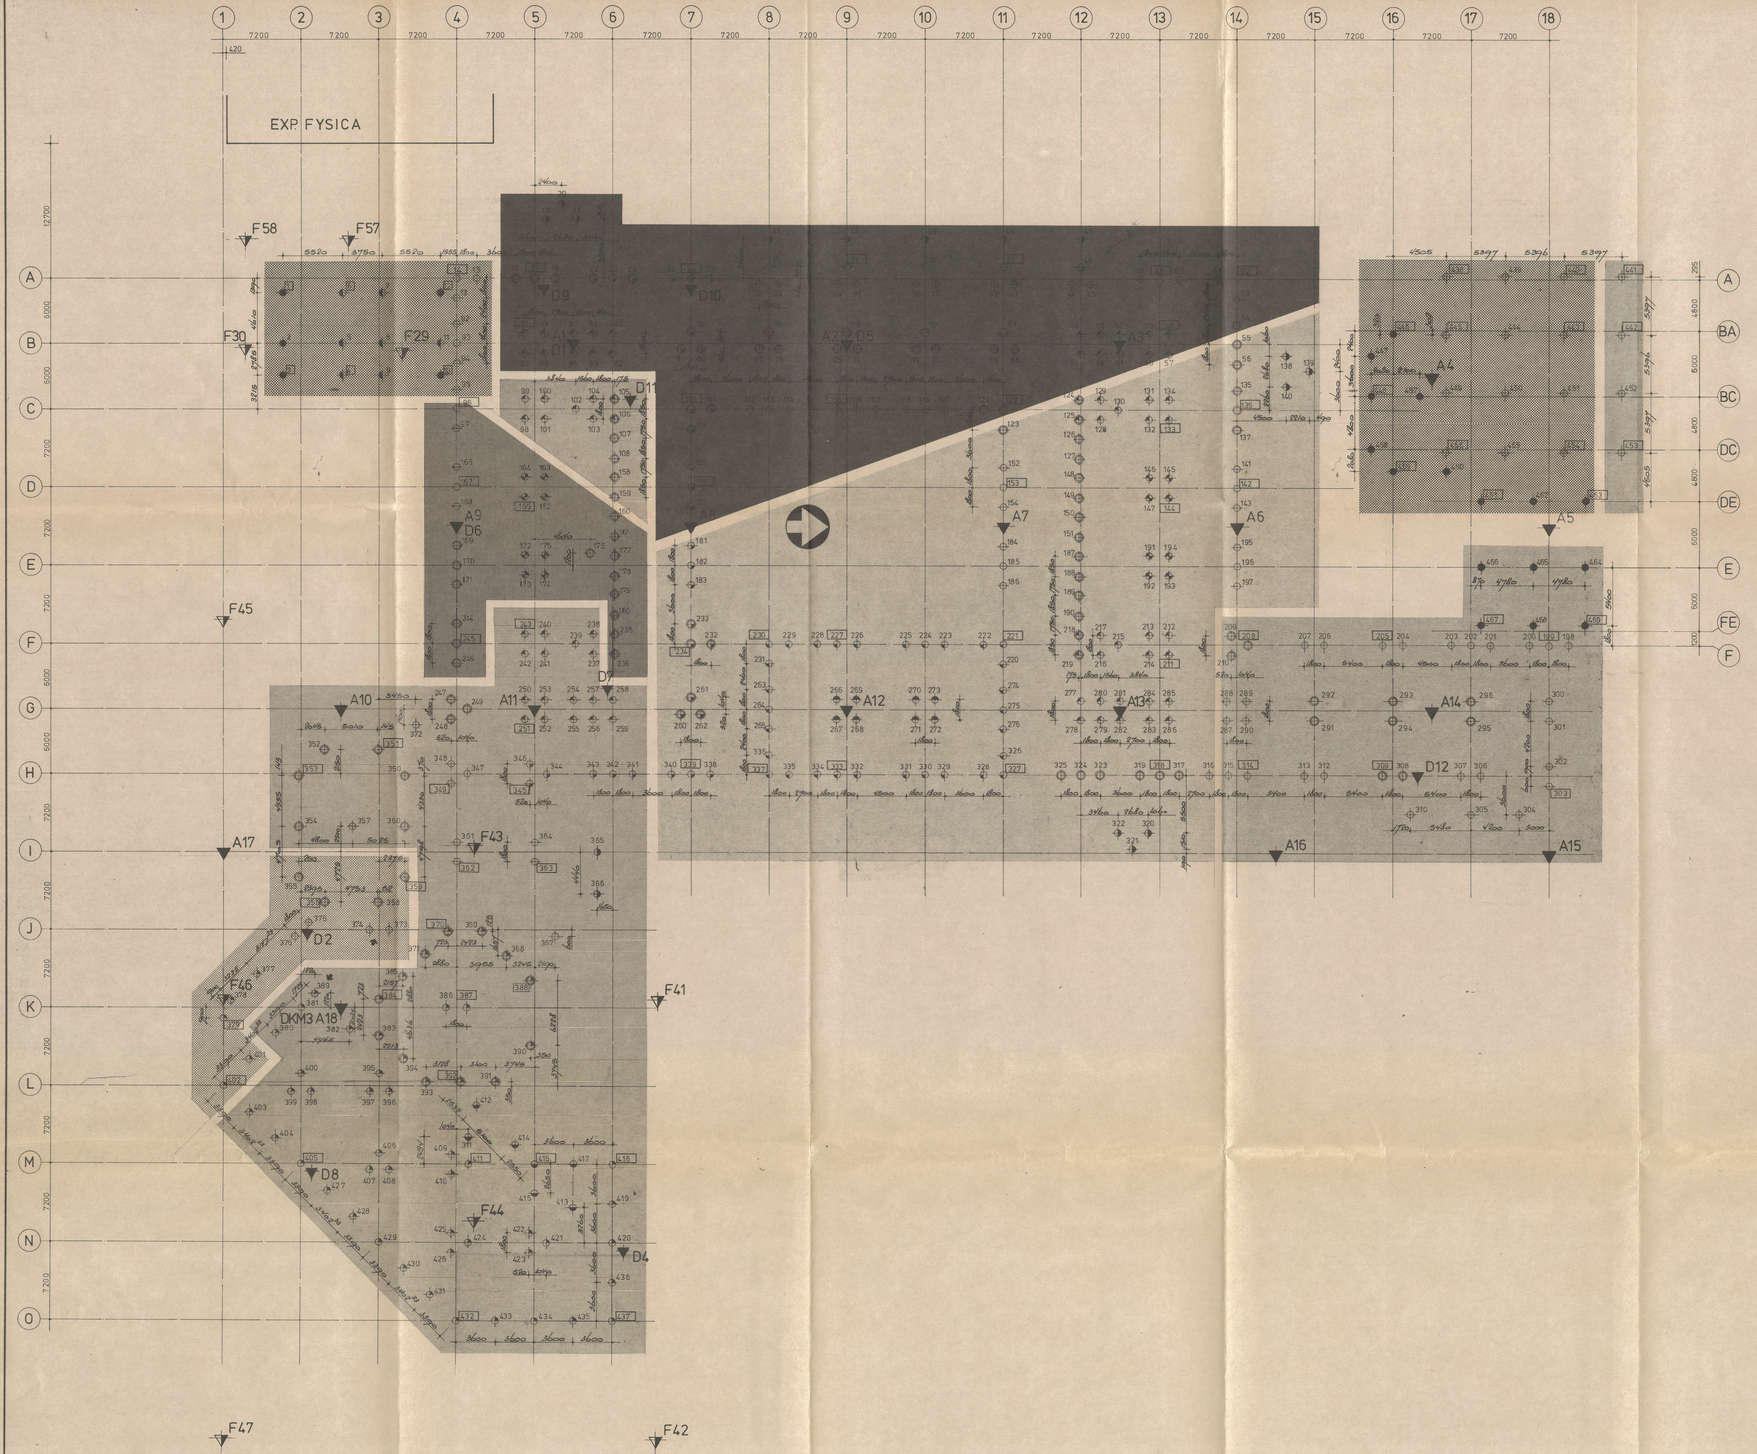


RENVOOI HPT LABORATORIUM

	DRAAGVERMOGEN IN kN	ONDERKANT FUNDERING	AANTAL	AFM
⊕	1200		16	ø506
◆	500	1.045-	16	ø380

RENVOOI PAALTYPE

TYPE	DIAM.	TOELAATB. BEL.
A	506	1200 kN
B	456	1000 kN
C	380	600 kN

sond.	paaltype	o.k. paal
F 29	B	3.500 - N.A.P.
F 30	B C	3.000 - „
F 41	A B	9.000 - „
F 43	A B	9.000 - „
F 44	B	9.000 - „
F 46	B	9.000 - „
F 57	B	3.500 - „
F 58	C	3.000 - „
D 1	A	12.500 - N.A.P.
D 2	A B	9.000 - „
D 4	B	9.000 - „
D 5	A B C	10.000 - „
D 6	A B	10.500 - „
D 7	A B	7.500 - „
D 8	B	9.000 - „
D 9	A	9.000 - „
D 10	A B	9.000 - „
D 11	A B	9.600 - „
D 12	A B	6.500 - „

sond.	paaltype	o.k. paal
A 1	A	12.500 - N.A.P.
A 2	A B	10.000 - „
A 3	A B	4.000 - „
A 4	A B	4.000 - „
A 5	A B	6.000 - „
A 6	A B C	2.500 - „
A 7	A B	3.500 - „
A 8	A B	8.000 - „
A 9	A B	10.500 - „
A10	A B	9.500 - „
A11	A B	7.500 - „
A12	A B	3.500 - „
A13	A B C	2.500 - „
A14	B C	10.000 - „
A15	B C	4.500 - „
A16	A B	6.500 - „
A17	B	9.000 - „
A18	A B	9.000 - „

BASISNIVEAU 10.500 - N.A.P.
„ 3.500 - „
„ 9.000 - „
„ 12.500 - „
„ 10.000 - „
„ 6.500 - „
„ 4.000 - „

RENVOOI

	DRAAGVERMOGEN IN kN	ONDERKANT FUNDERING	AANTAL	AFM.
◆	500	1.045 -	16	ø 380
⊕	1000	1.045 -	96	ø456
⊕	1200	1.045 -	81	ø506
⊕	1000	2.100 -	68	ø456
⊕	1200	2.100 -	8	ø506
⊕	1200	1.295 -	8	ø506
⊕	1200	1.545 -	8	ø505
⊕	1000	1.350 -	18	ø456
⊕	1200	1.350 -	15	ø505
⊕	1200	2.895 -	30	ø506
⊕	1200	3.145 -	8	ø506
⊕	1000	2.595 -	46	ø456
⊕	1200	2.595 -	13	ø506
⊕	1000	1.835 -	7	ø456
⊕	1000	1.760 -	7	ø456
◆	500	1.760 -	5	ø380

SONDERINGEN

303 PALEN VOORZIEN VAN ø12 FeB 220 83 STUKS (T.B.V. BLIKSEMBEVEILIGING)
PALEN NRS 297, 298 EN 299 ZIJN VERVALLEN

PEIL = 2.700+N.A.P.

RIJKSUNIVERSITEIT UTRECHT
INSTITUUT VOOR AARDWETENSCHAPPEN

PALENPLAN

BASISNIVEAU (zoals uitgevoerd)

Datum	Get.	Corr.
okt 1977		

Schaal 1:200

Haskoning · van Hasselt en de Koning
Ingenieurs- en Architectenbureau
Nijmegen, Stationsplein-Berg en Dalseweg 61, telefoon (080) 22 80 15

630.25 – 600. A