




NOORDGEVEL
VOOR AANPASSINGEN

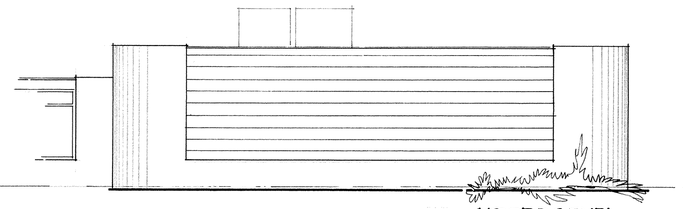


NOORDGEVEL
NA AANPASSINGEN

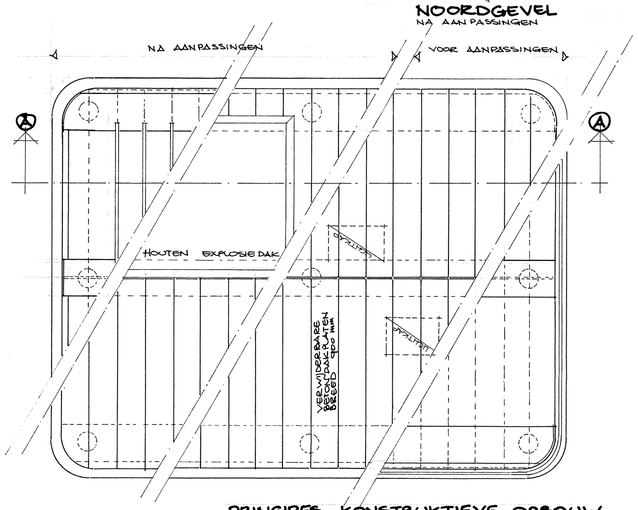


PRINCIPES KONSTRUKTIEVE OPBOUW

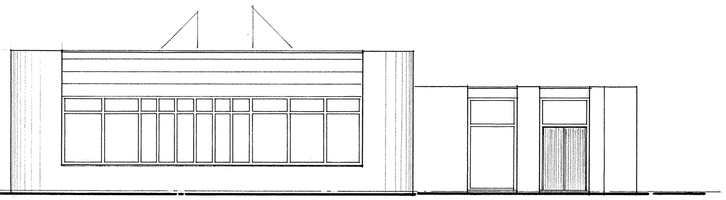


WEST GEVEL
VOOR AANPASSINGEN

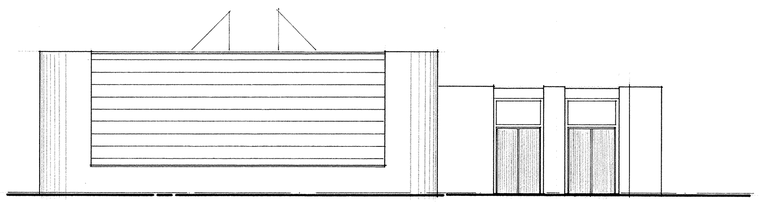


WESTGEVEL
NA AANPASSINGEN

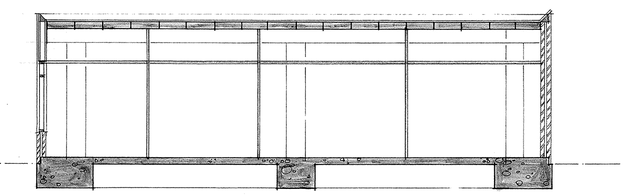


DOORSNEDE AA
VOOR AANPASSINGEN

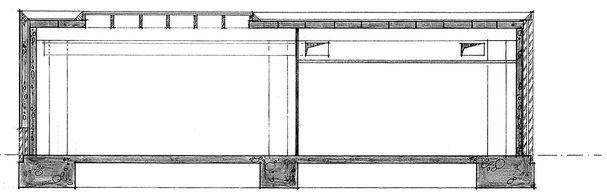

DOORSNEDE AA
NA AANPASSINGEN

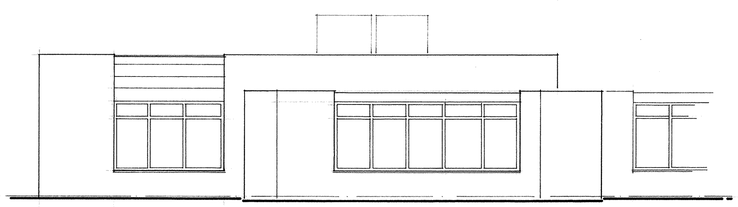

ZUIDGEVEL
VOOR AANPASSINGEN

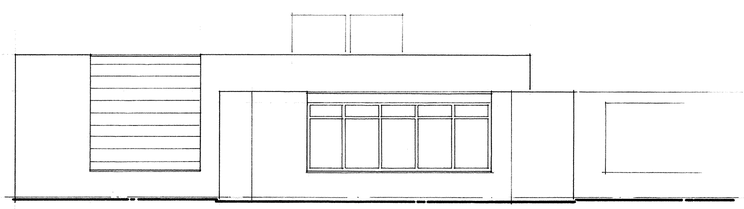

ZUIDGEVEL
NA AANPASSINGEN

OPGENOMEN IN S.D.U.-LAY-OUTSYSTEEM PER 7/6-00
code nr. 0138/0304 | rek.nr. 50556

RIJKSUNIVERSITEIT UTRECHT
INSTITUUT VOOR AARDWETENSCHAPPEN

HOGE DRUK- EN TEMPERATUUR LABORATORIUM ~ GEVELS- DOORSNEDEN

Datum	Get.	Corr.
77-06-27	H.S.G.	

Schaal 1:100

HASKONING
Ingenieurs- en Architectenbureau
van Hasselt en de Koning
Nijmegen, postbus 151, Berg en Dalseweg 61, telefoon (080) 22 80 15

630-25-125

HK 047

630.25-125 2022