
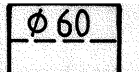
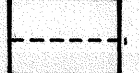
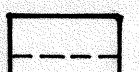
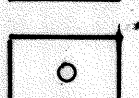
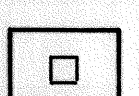
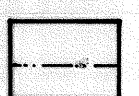
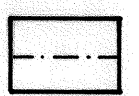
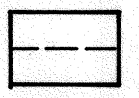
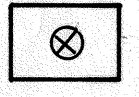
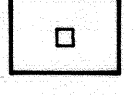
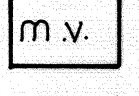
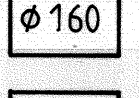
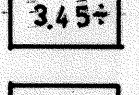
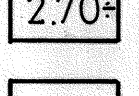
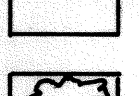
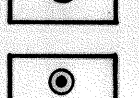
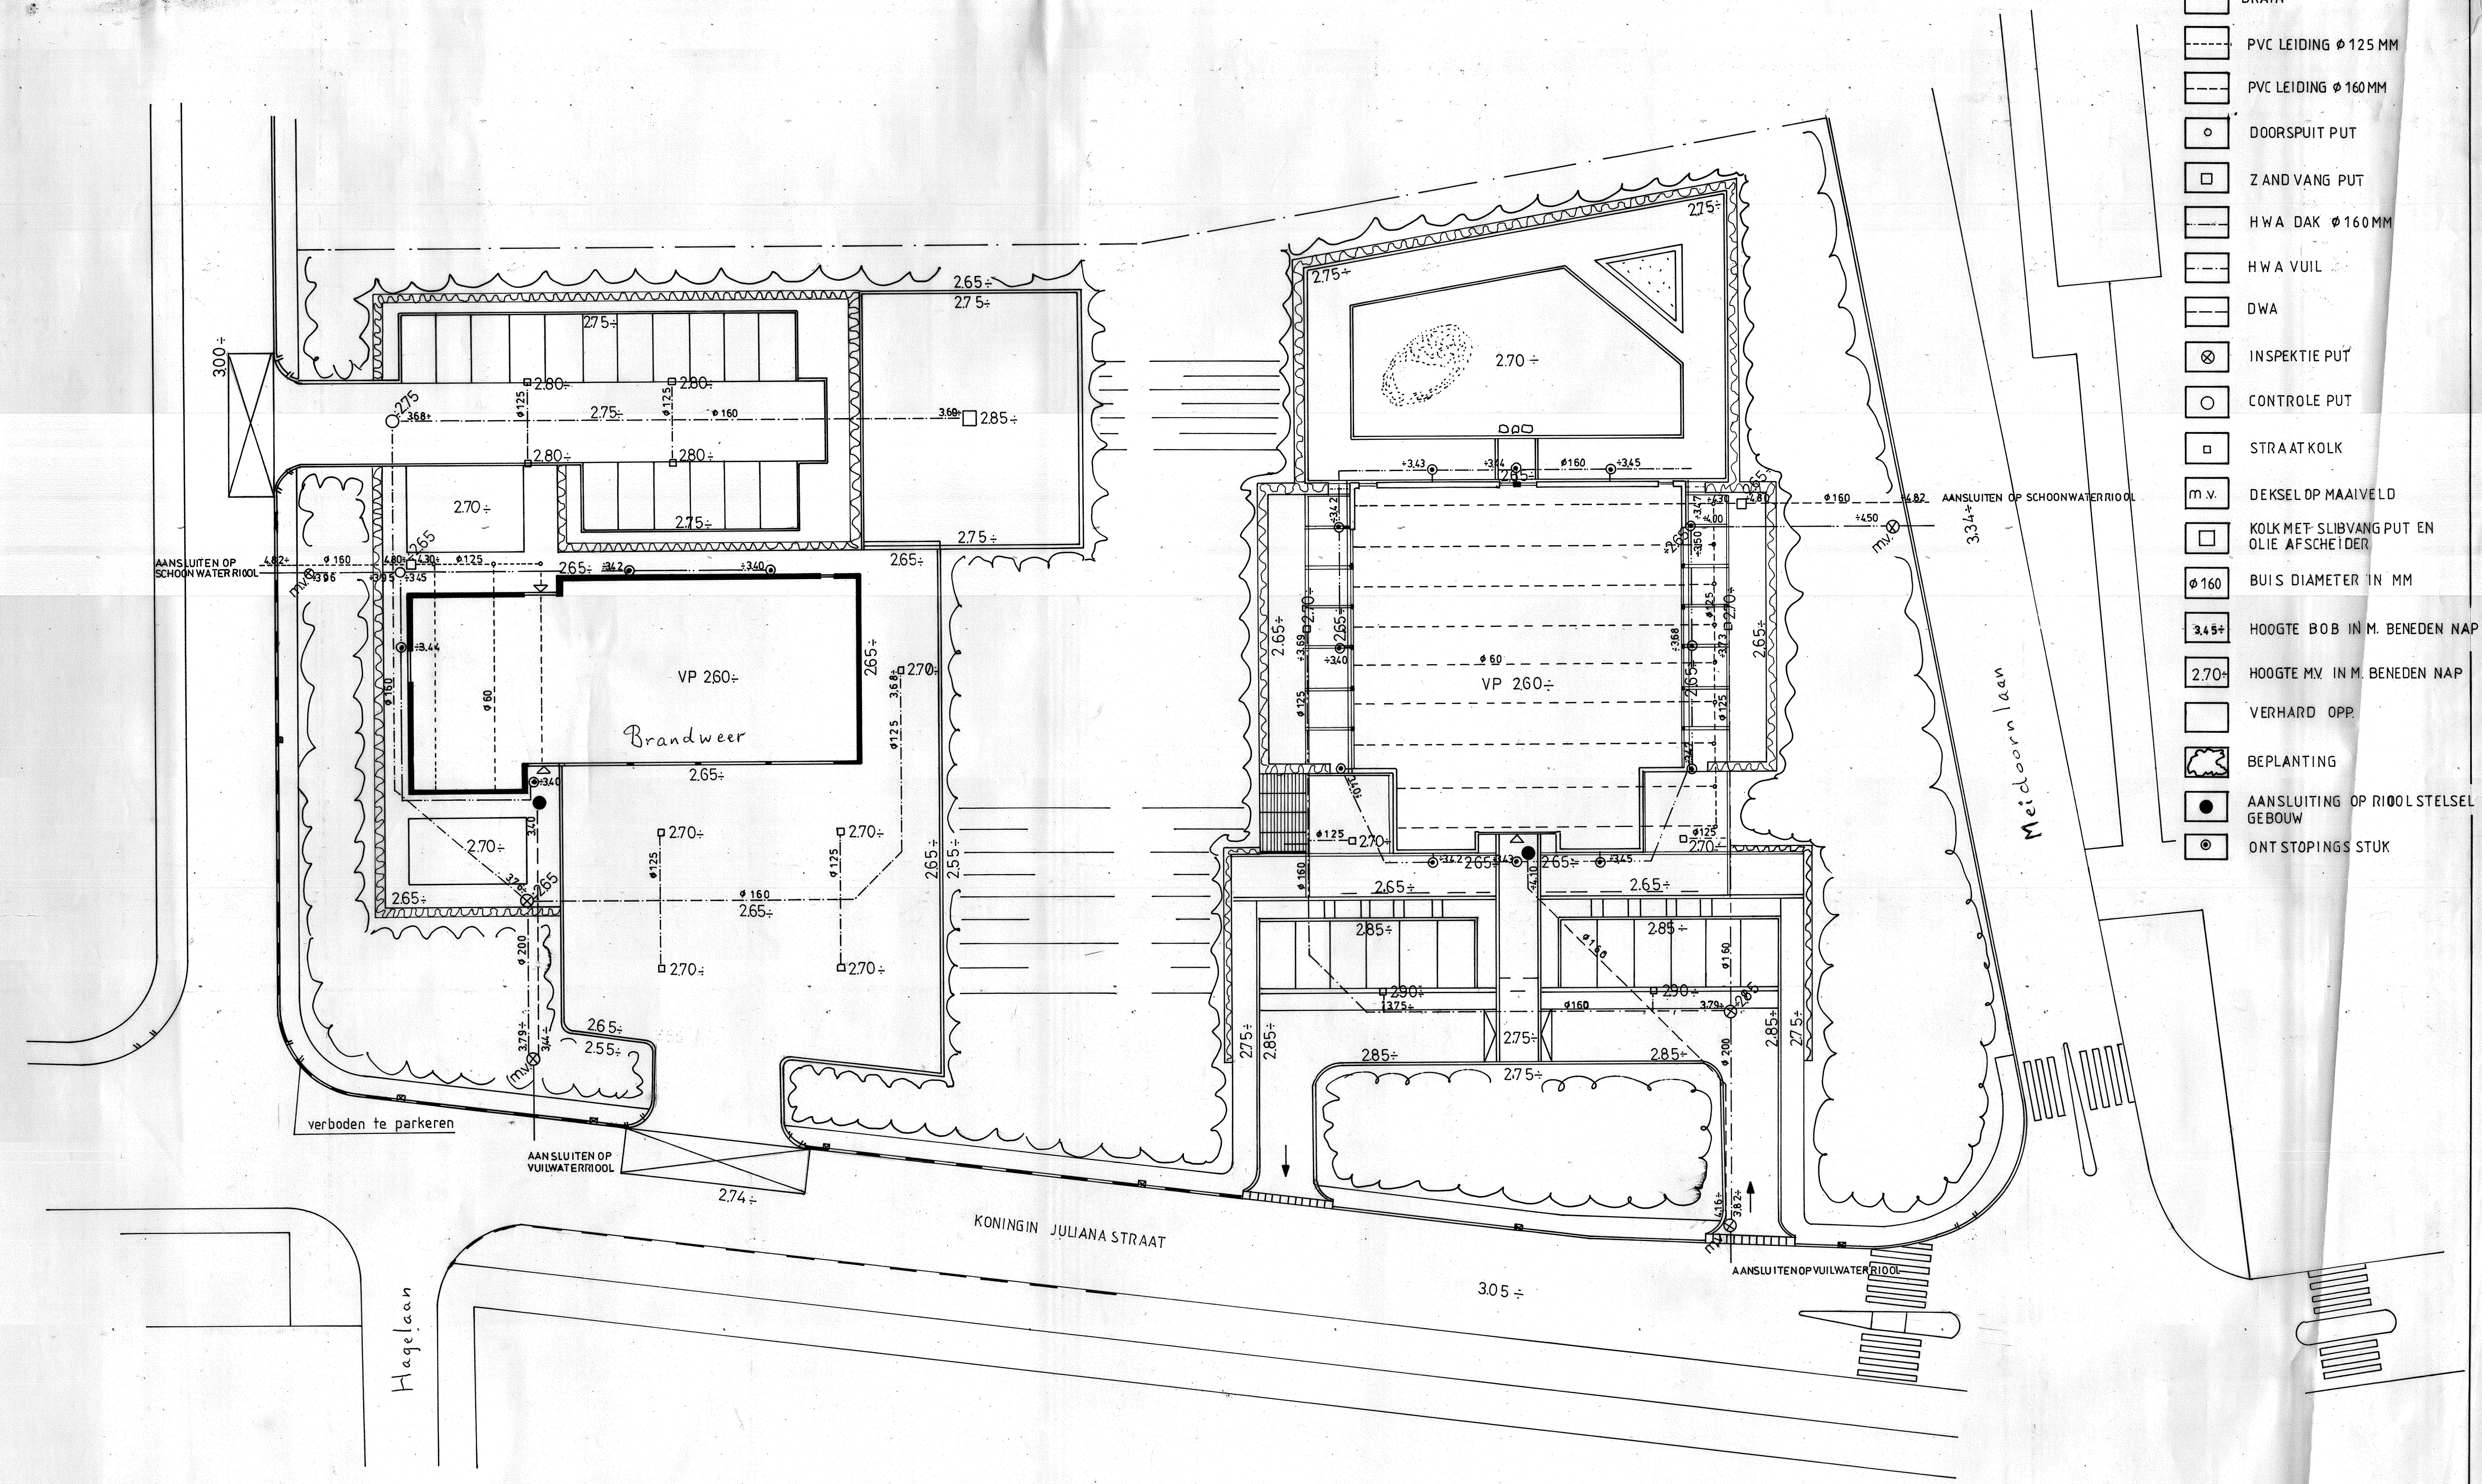


-  **Ø 60** DRAIN
-  PVC LEIDING Ø 125 MM
-  PVC LEIDING Ø 160 MM
-  DOORSPUIT PUT
-  Z AND VANG PUT
-  HWA DAK Ø 160 MM
-  HWA VUIL
-  DWA
-  INSPEKTIE PUT
-  CONTROLE PUT
-  STRAAT KOLK
-  m.v. DEKSEL OP MAAVELD
-  KOLK MET SLIBVANG PUT EN OLIE AFSCHEIDER
-  Ø 160 BUIS DIAMETER IN MM
-  3.45+ HOOGTE BOB IN M. BENEDEN NAP
-  2.70+ HOOGTE MV IN M. BENEDEN NAP
-  VERHARD OPP.
-  BEPLANTING
-  AANSLUITING OP RIJOLSTELSEL GEBOUW
-  ONT STOPINGS STUK

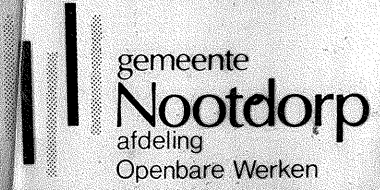

werk:				 gemeente Nootdorp afdeling Openbare Werken
Revisie bestratingen en rioleringen peuterspeelzaal / brandweerkazerne aan de Koningin Juliana straat				
schaal 1:200 getekend R MONTE formaat				
datum 30-6-1995 gezien gewijzigd paraaf				