


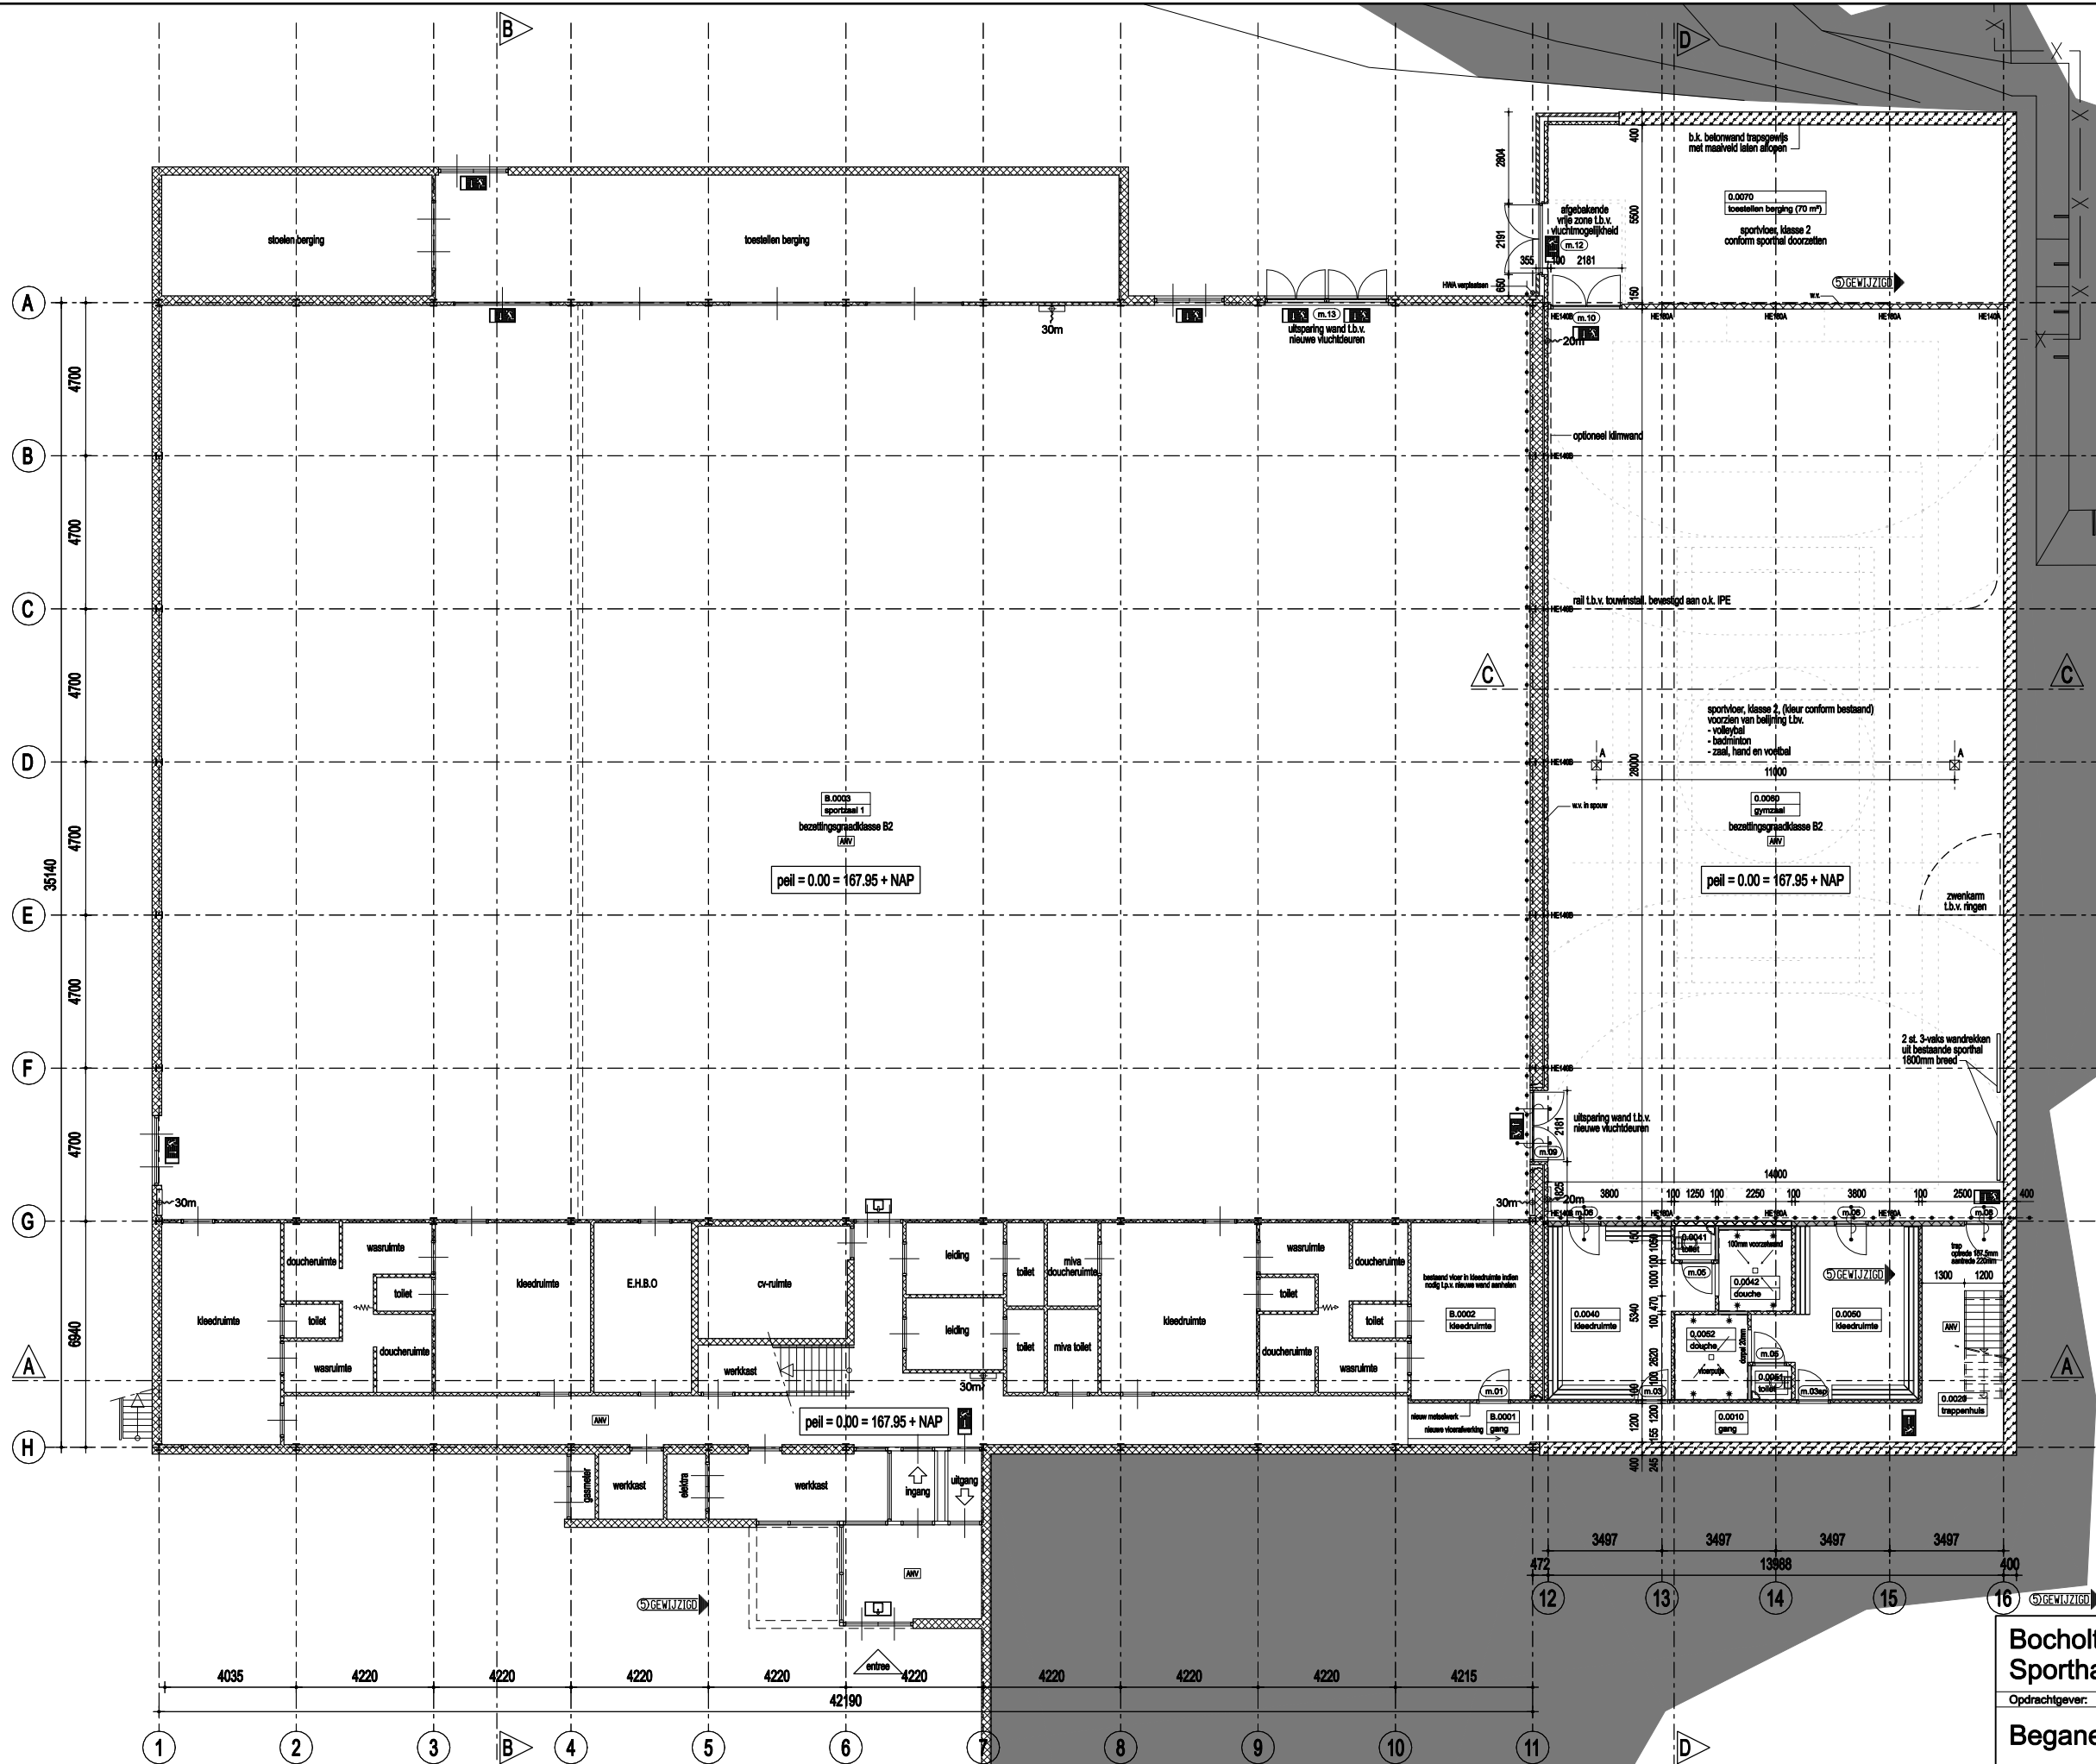

RENVOOI

	bestaande bebouwing		pictogram uitgang
	L.H.W. gestort beton		pictogram nooduitgang
	1-zijdig schoon metselwerk		zelfsullend
	2-zijdig schoon metselwerk		30 min. WRD
	gevelmetselwerk		brandalarmbel Xn
	betonblokken		ruimtenummer
			ruimtebenaming
			merk deurspaan/poot
			ruimte voorz. van algemene noodverlichting

- TER INFORMATIE**
- alle maten in het werk te meten en te controleren
 - alle constructies volgens tekening/berekening constructeur - Ingenieursbureau Palte b.v. voorwat betreft constructieonderdelen zijn tekeningen/berekeningen van de constructeur maatgevend cq. bepalend.
 - alle deuren dagmaat 900mm (tenzij anders aangegeven)
 - alle wanden kleedruimten, douches en toilet betegelen
 - alle vloeren gang, kleedruimten, douches en toilet betegelen
 - gang, kleedruimten, douches en toilet vertaagd plafond
 - alle zitbanken middels wandbevestiging
 - belijning vloerpotten indicatief weergegeven deze exact met leverancier te bepalen.
 - A = uitsparing t.b.v. vloerpot volleybal $\approx$ ca. 300

wijzigingen n.a.v. bespreking gemeente van d.d. 13 juli 2006

Bocholtz Sporthal		B	15
Opdrachtgever: GEMEENTE SIMPELVELD		0526	14
Begane Grond		BVT	13
Datum: 15.11.2005	Schaal: 1 : 100	02	12
Formaat: A1			11
			10
AGS Architecten & Planners B.V.			9
Olimpienstraat 60	Tel. 045-5712841		8
Postbus 2656	Fax 045-5716093		7
6401 DD Heerlen	E-mail ags@ags.nl		6
			5
			4
			3
			2
			1
			Wijziging