


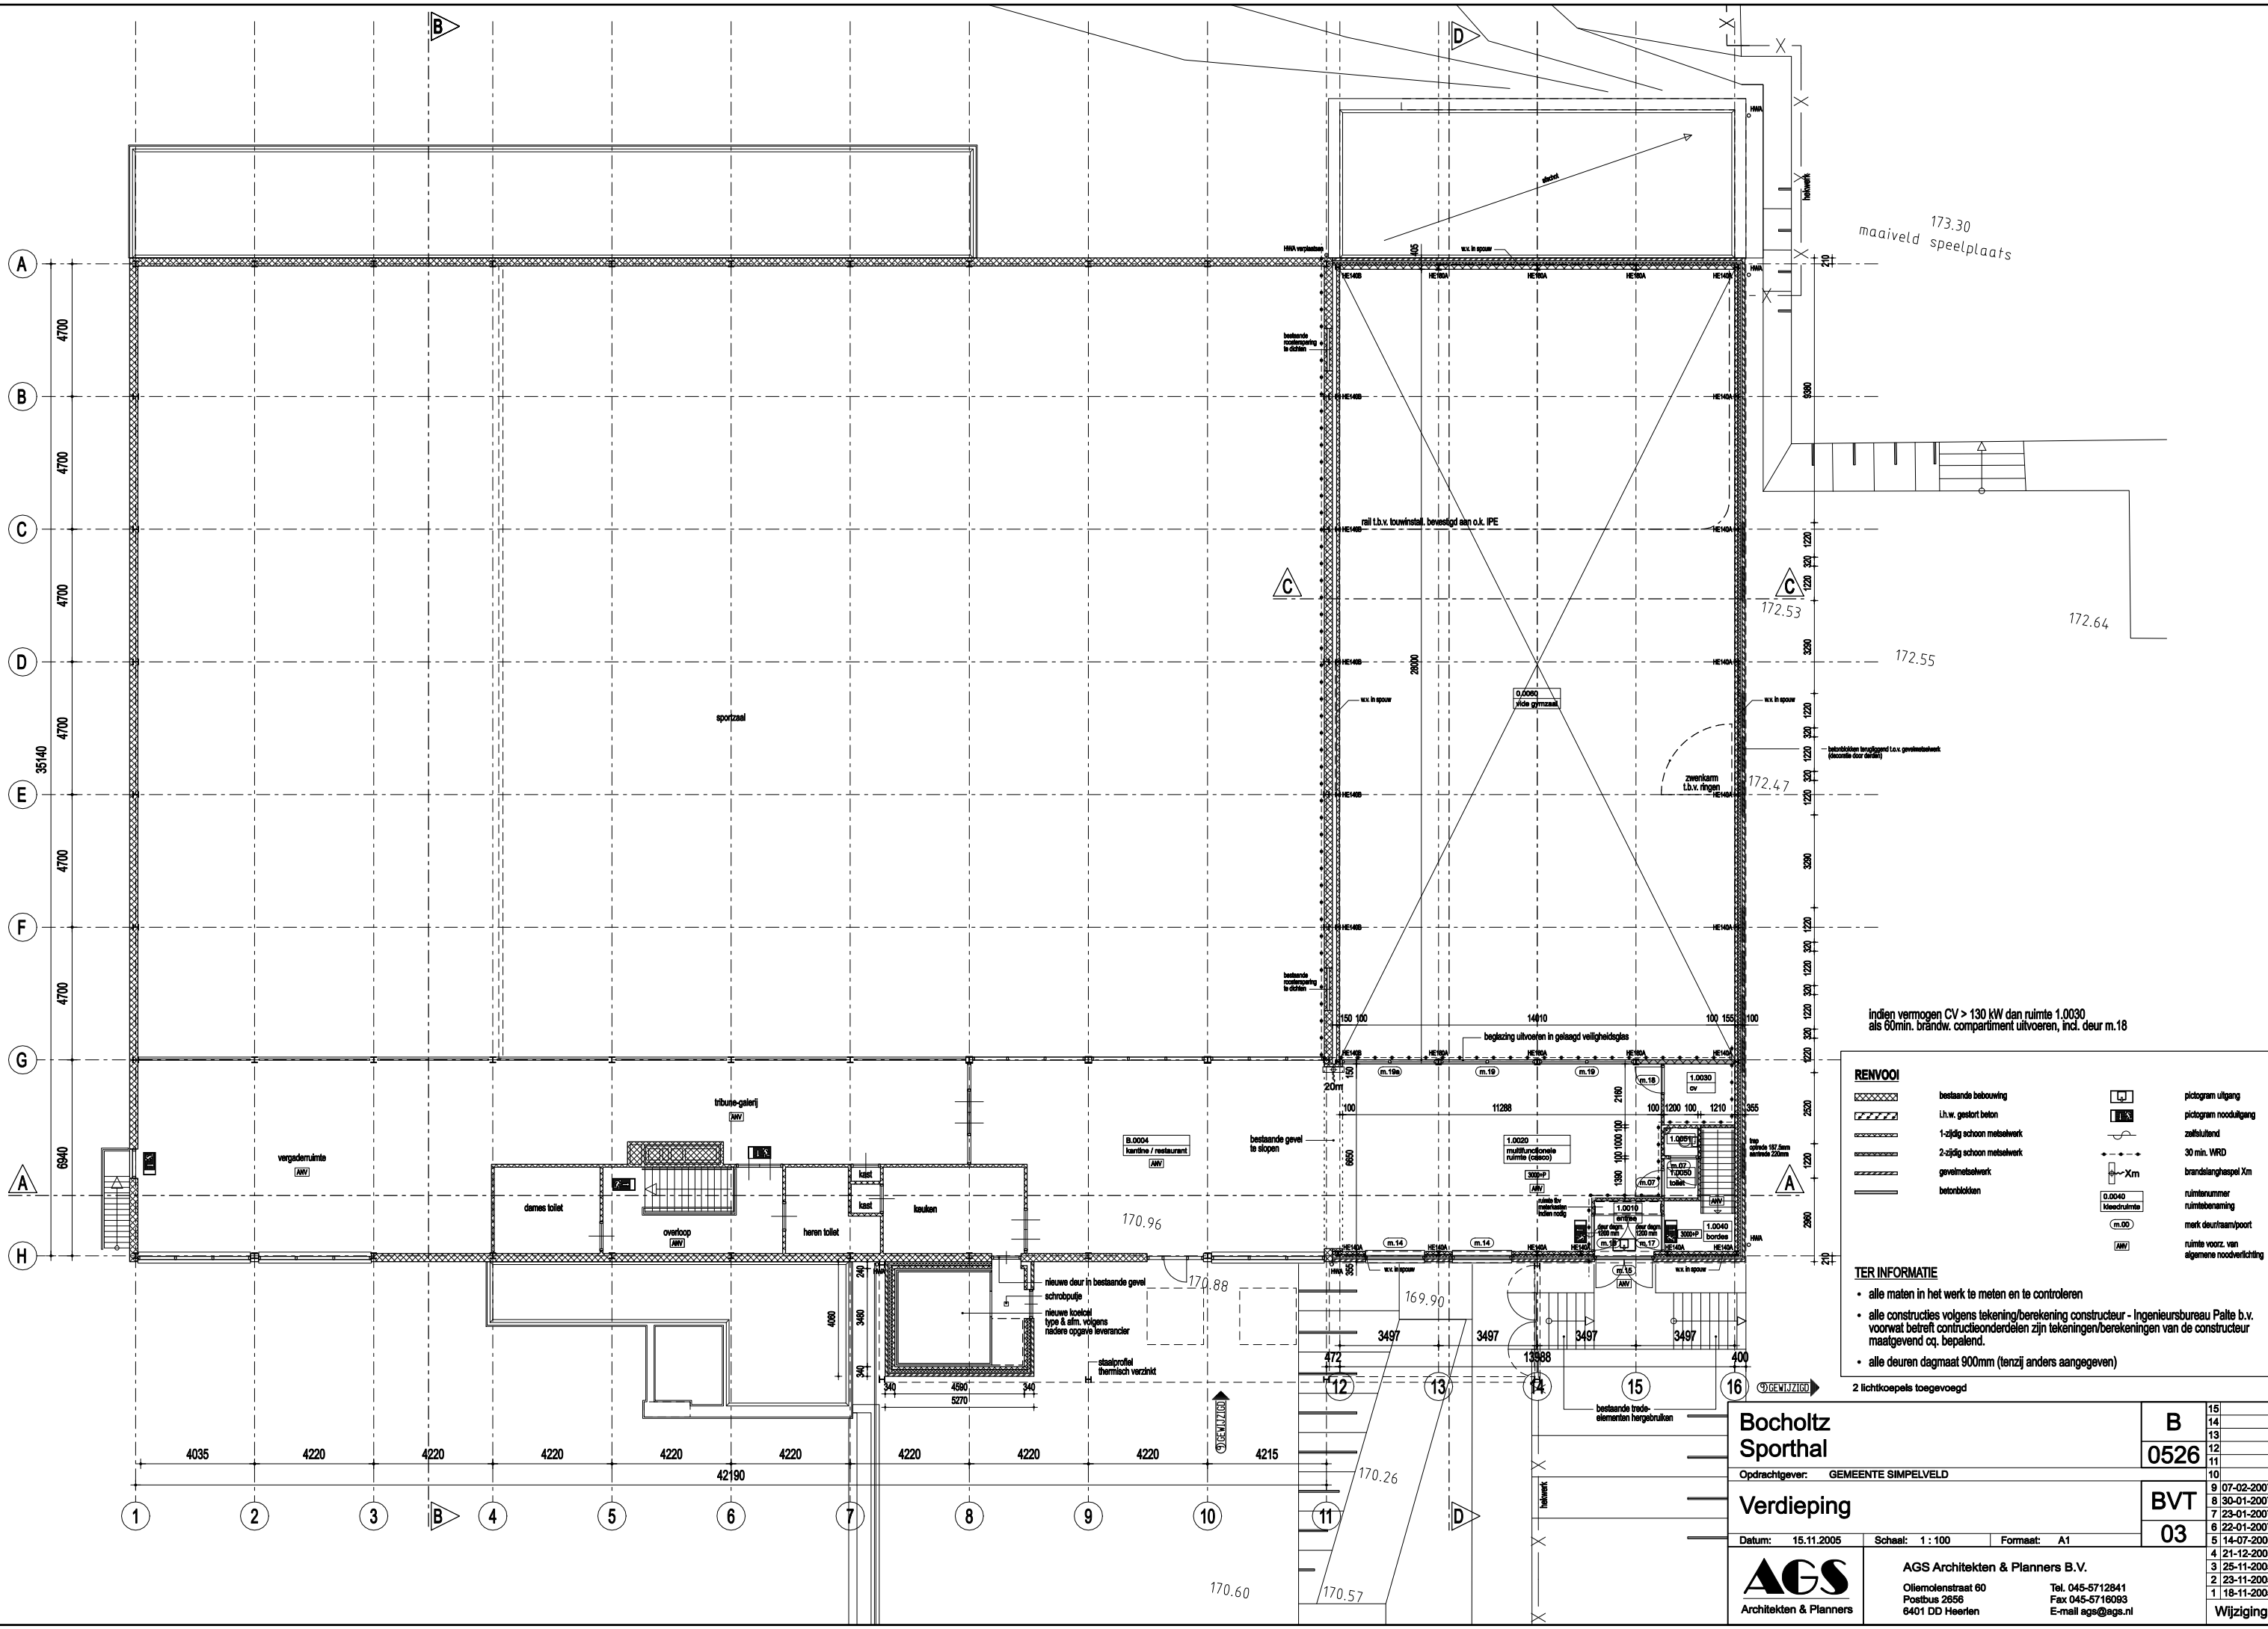

indien vermogen CV > 130 kW dan ruimte 1.0030 als 60min. brandw. compartiment uitvoeren, incl. deur m.18

RENVOOI

bestaande bebouwing

L.h.w. gestort beton

1-zijdig schoon metselwerk

2-zijdig schoon metselwerk

gevelmetselwerk

betonblokken

pictogram uitgangpictogram nooduitgangzelfsluitend30 min. WRDbrandslanghaspel Xnruimtenummerruimtebenamingmerk deurslam/poortruimte voorz. van algemene noodverlichting

- TER INFORMATIE**
- alle maten in het werk te meten en te controleren
 - alle constructies volgens tekening/berekening constructeur - Ingenieursbureau Palte b.v. voorwat betreft constructieonderdelen zijn tekeningen/berekeningen van de constructeur maatgevend cq. bepalend.
 - alle deuren dagmaat 900mm (tenzij anders aangegeven)

2 lichtkoepels toegevoegd

Bocholtz Sporthal

Opdrachtgever: GEMEENTE SIMPELVELD

Verdieping

Datum: 15.11.2005 Schaal: 1 : 100 Formaat: A1

Architekten & Planners

AGS Architecten & Planners B.V.

Oliemolenstraat 60
Postbus 2656
6401 DD Heerlen

Tel. 045-5712841
Fax 045-5718093
E-mail ags@ags.nl

B	15
0526	14
	13
	12
	11
	10
BVT	9 07-02-2007
03	8 30-01-2007
	7 23-01-2007
	6 22-01-2007
	5 14-07-2006
	4 21-12-2005
	3 25-11-2005
	2 23-11-2005
	1 18-11-2005
	Wijziging