



ONTWERP V_o D_{ie} S_{chool} VOOR JONGENS EN MEISJES. V_{an} DEN EYDESTRAAT DEN HAAG SCHAAL 1 op 100

BLAD N^o 3
TOTAAL 6 BL.


*Teekeningen en berekeningen van ijzer- en betonconstructies:

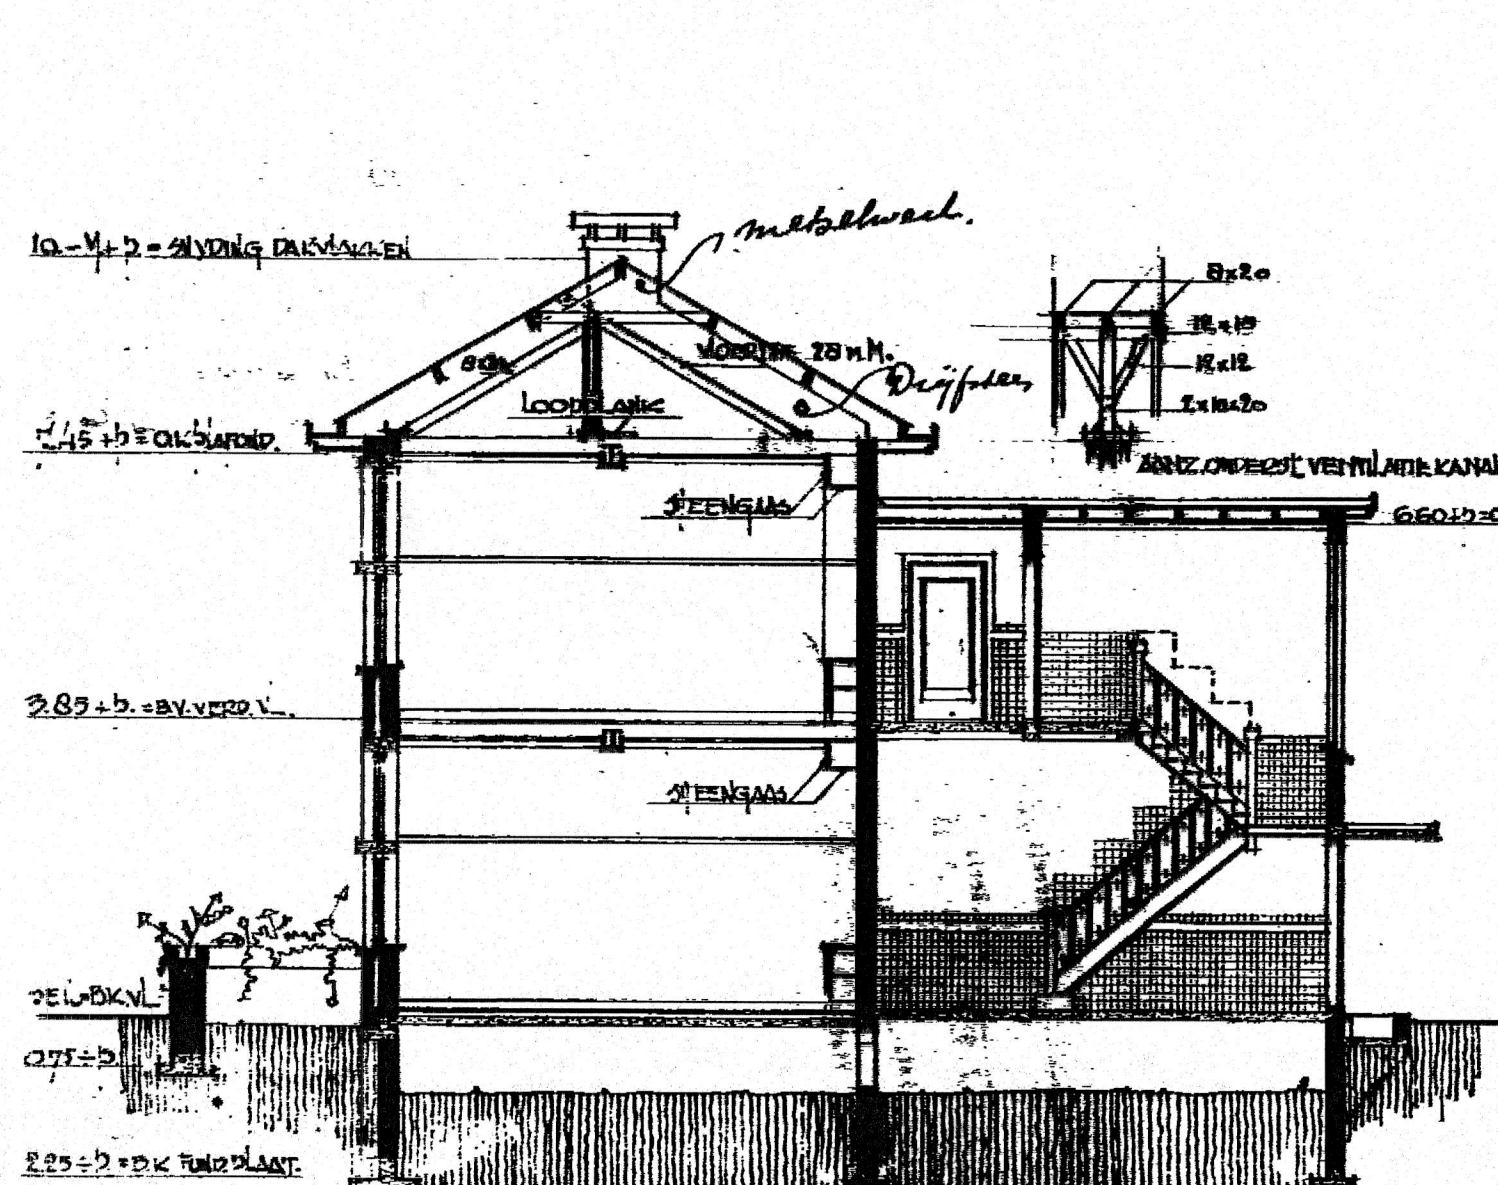


DOORSNEDE C-D.

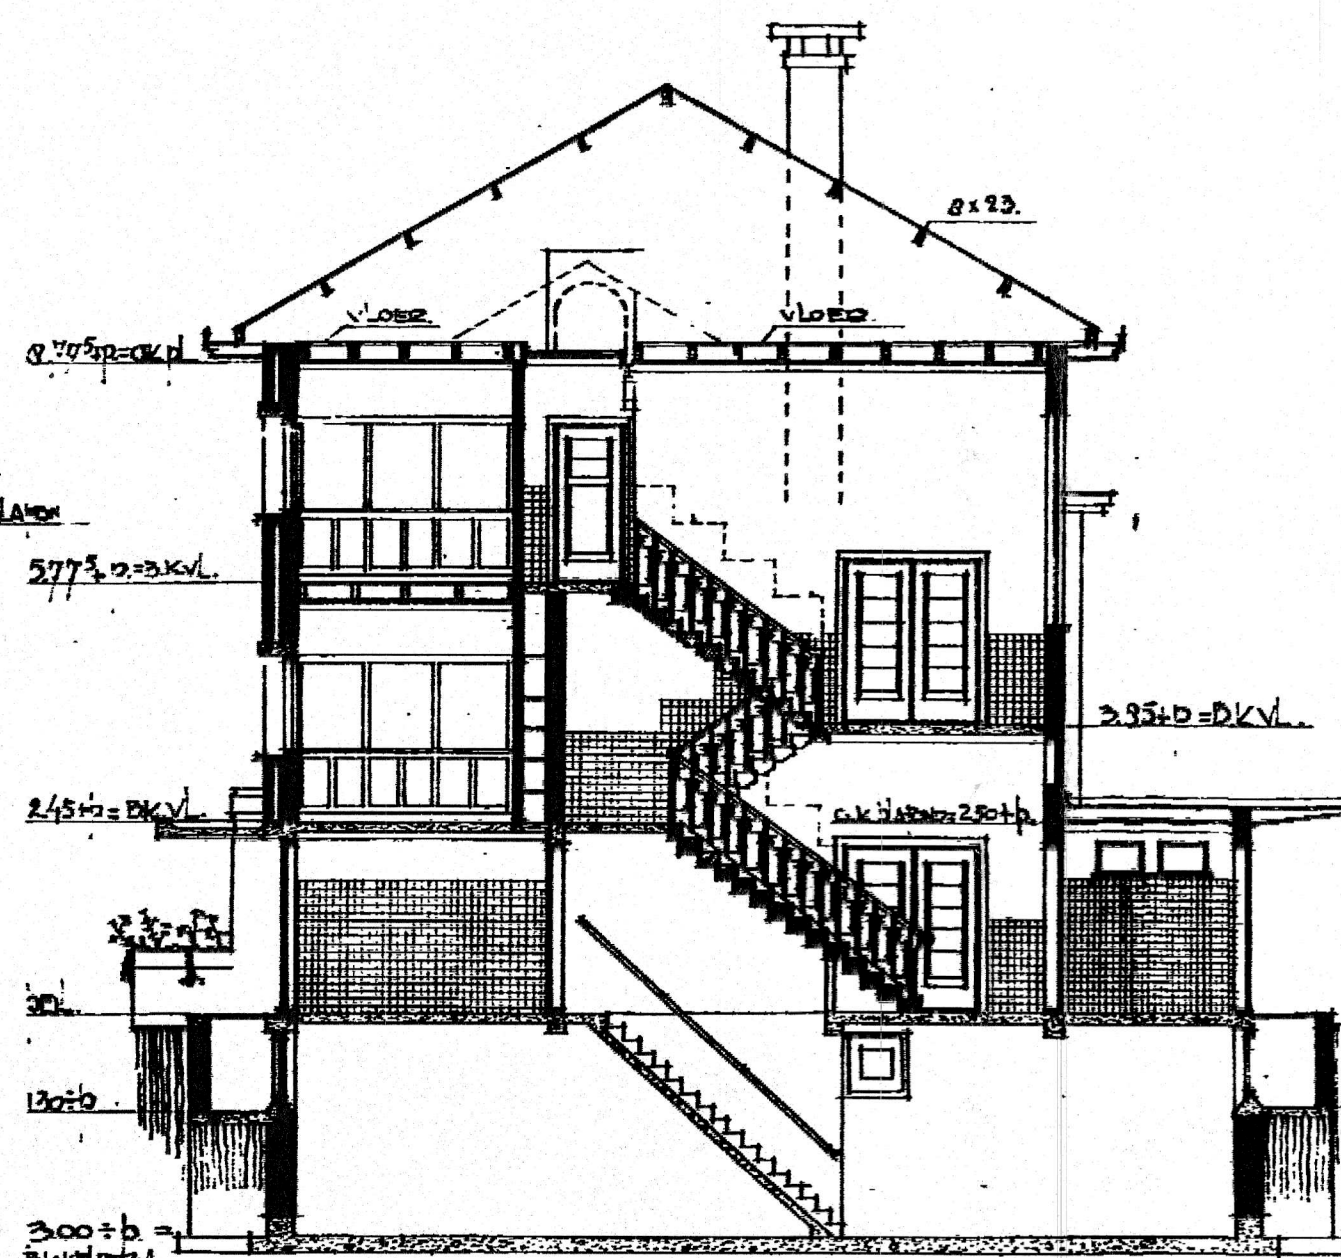


DOORSNEDE E-F.

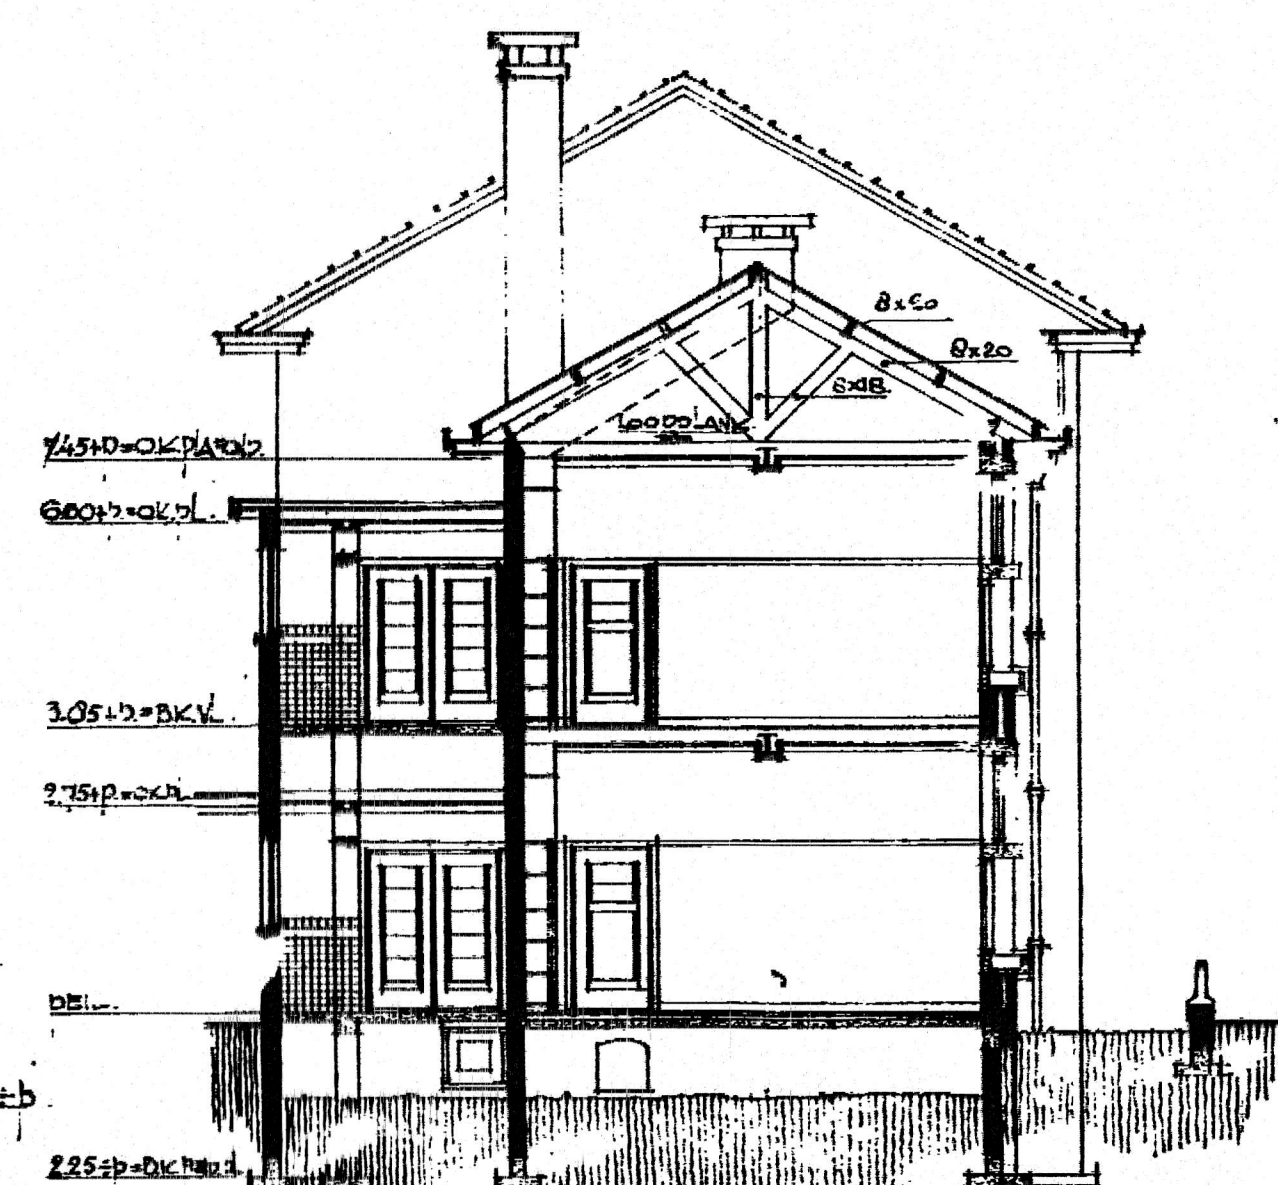


DOORSNEDE G-H.

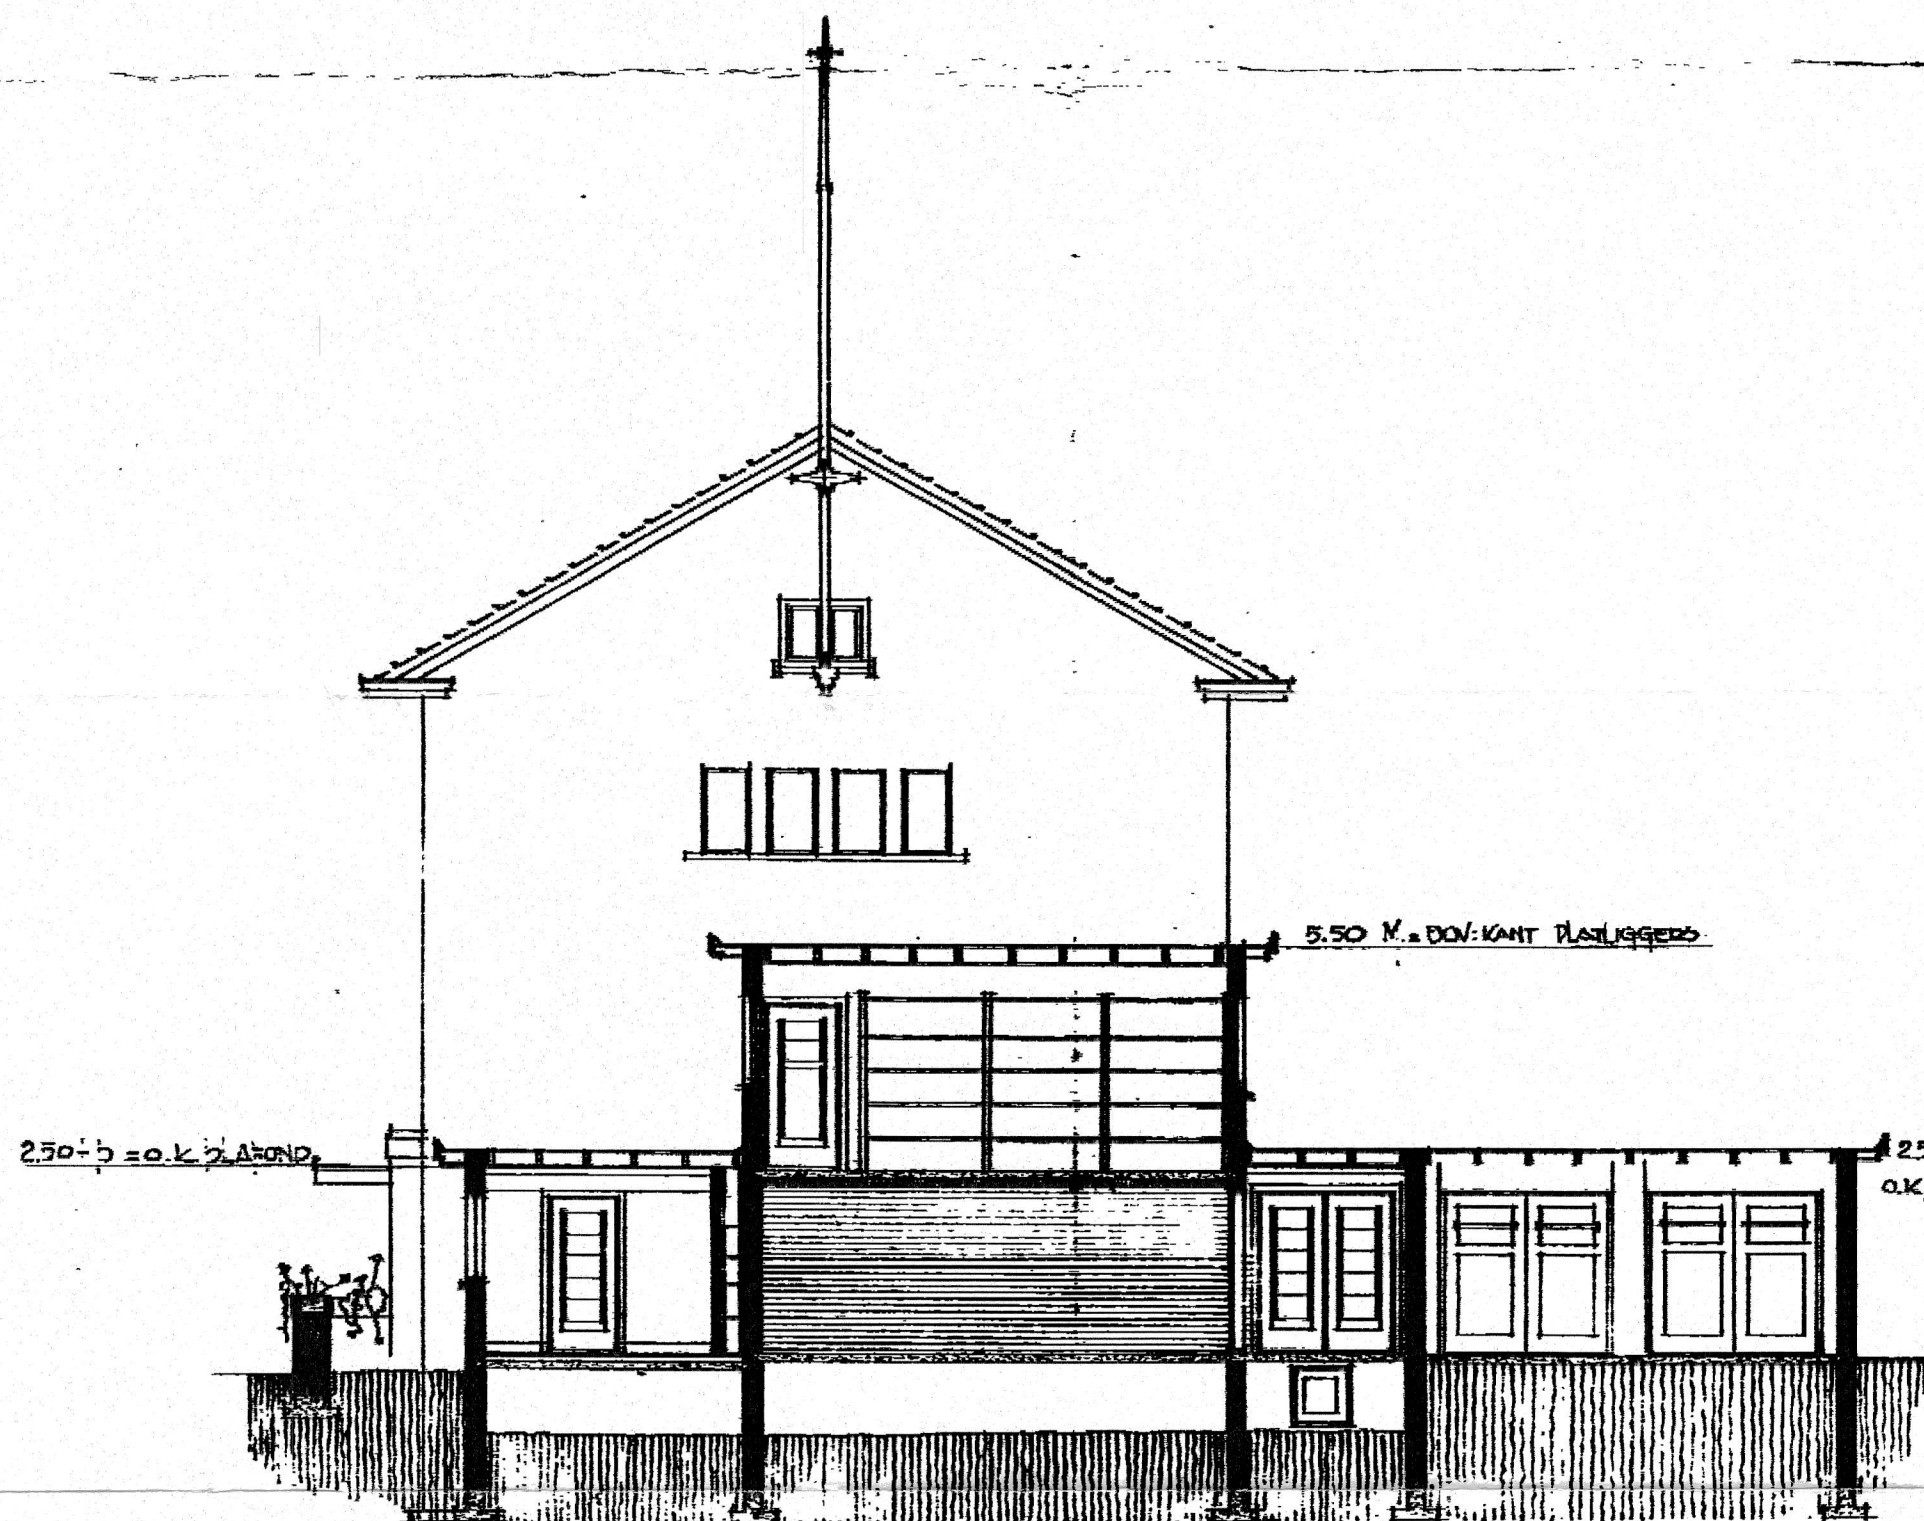


DOORSNEDE J-K.

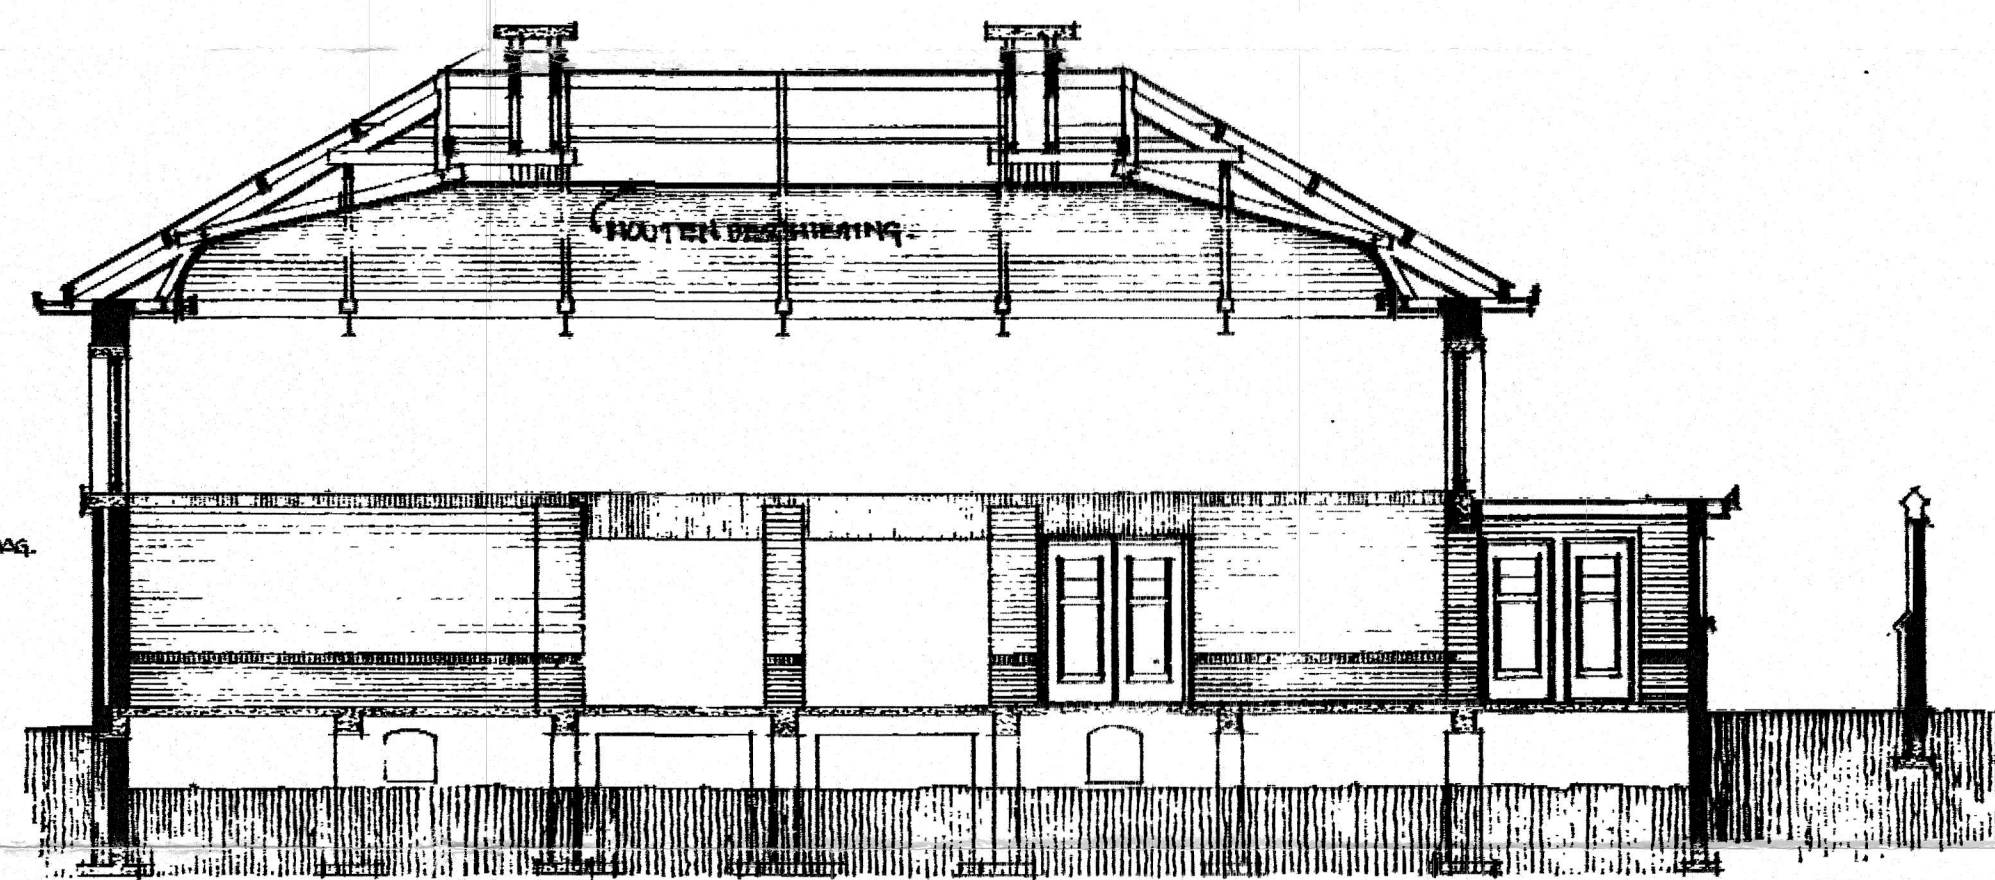


DOORSNEDE L-M.

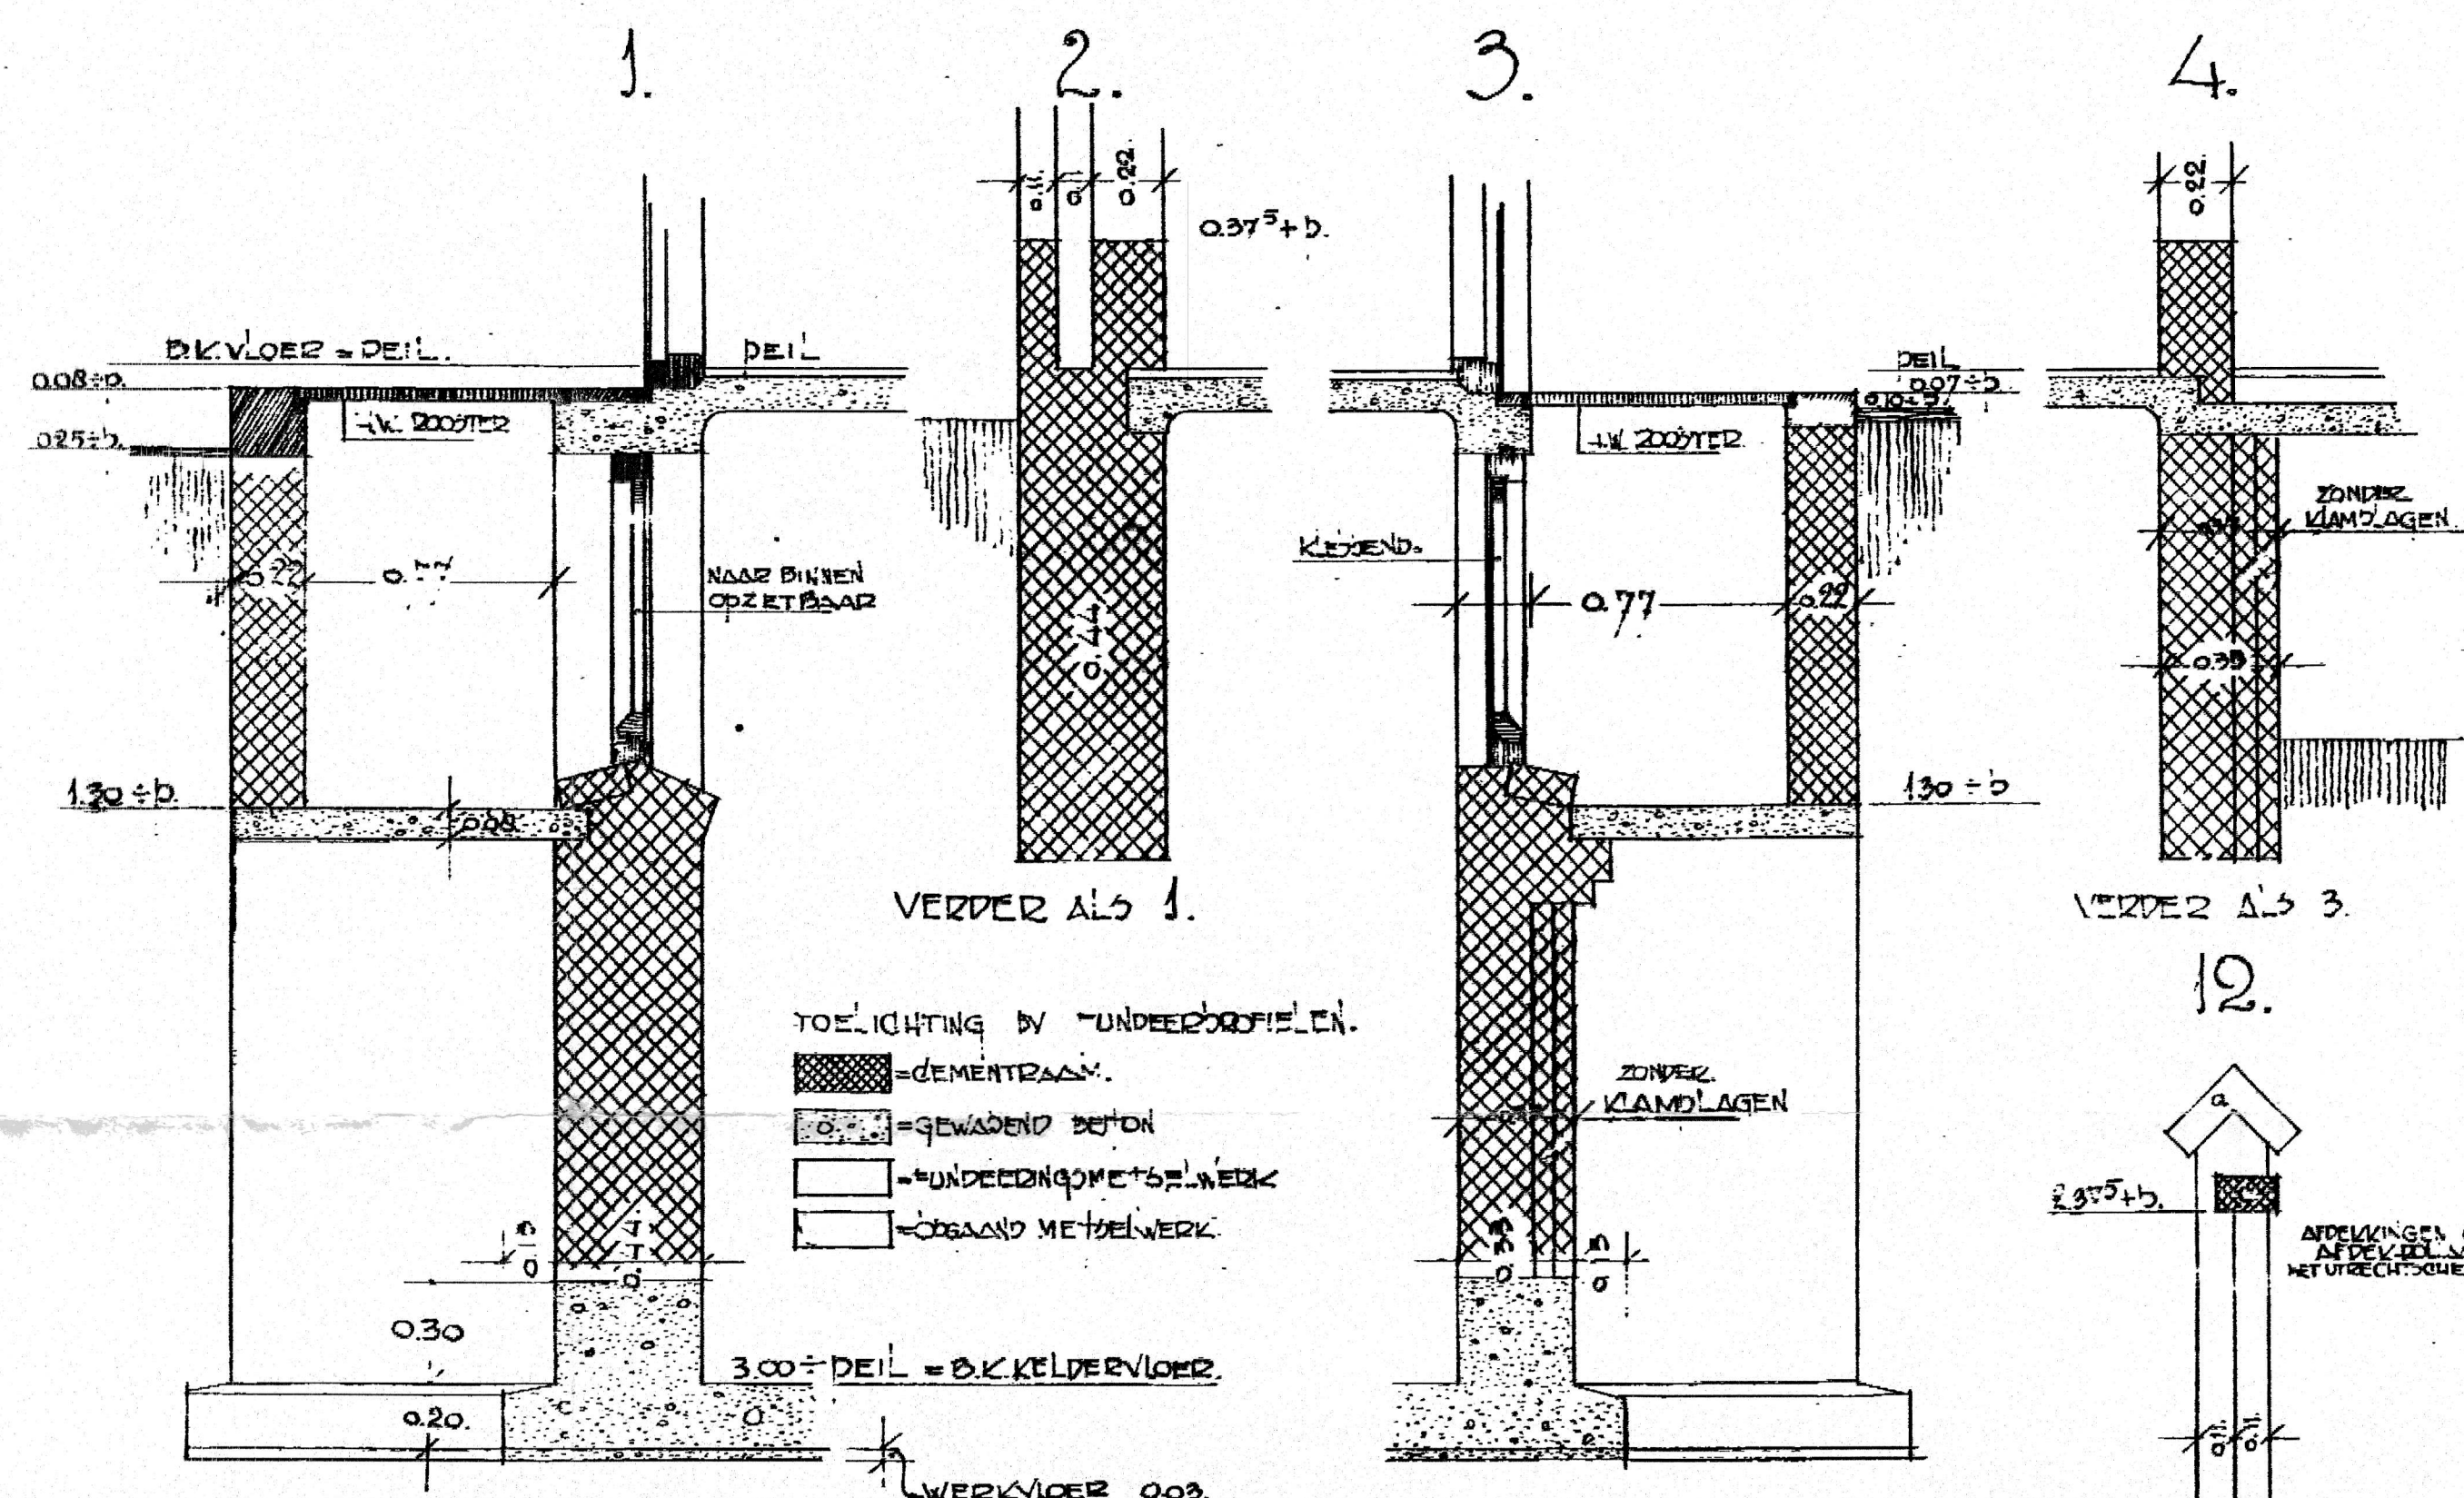


FUNDERINGSPROFIELEN SCHAAL 1 op 20.

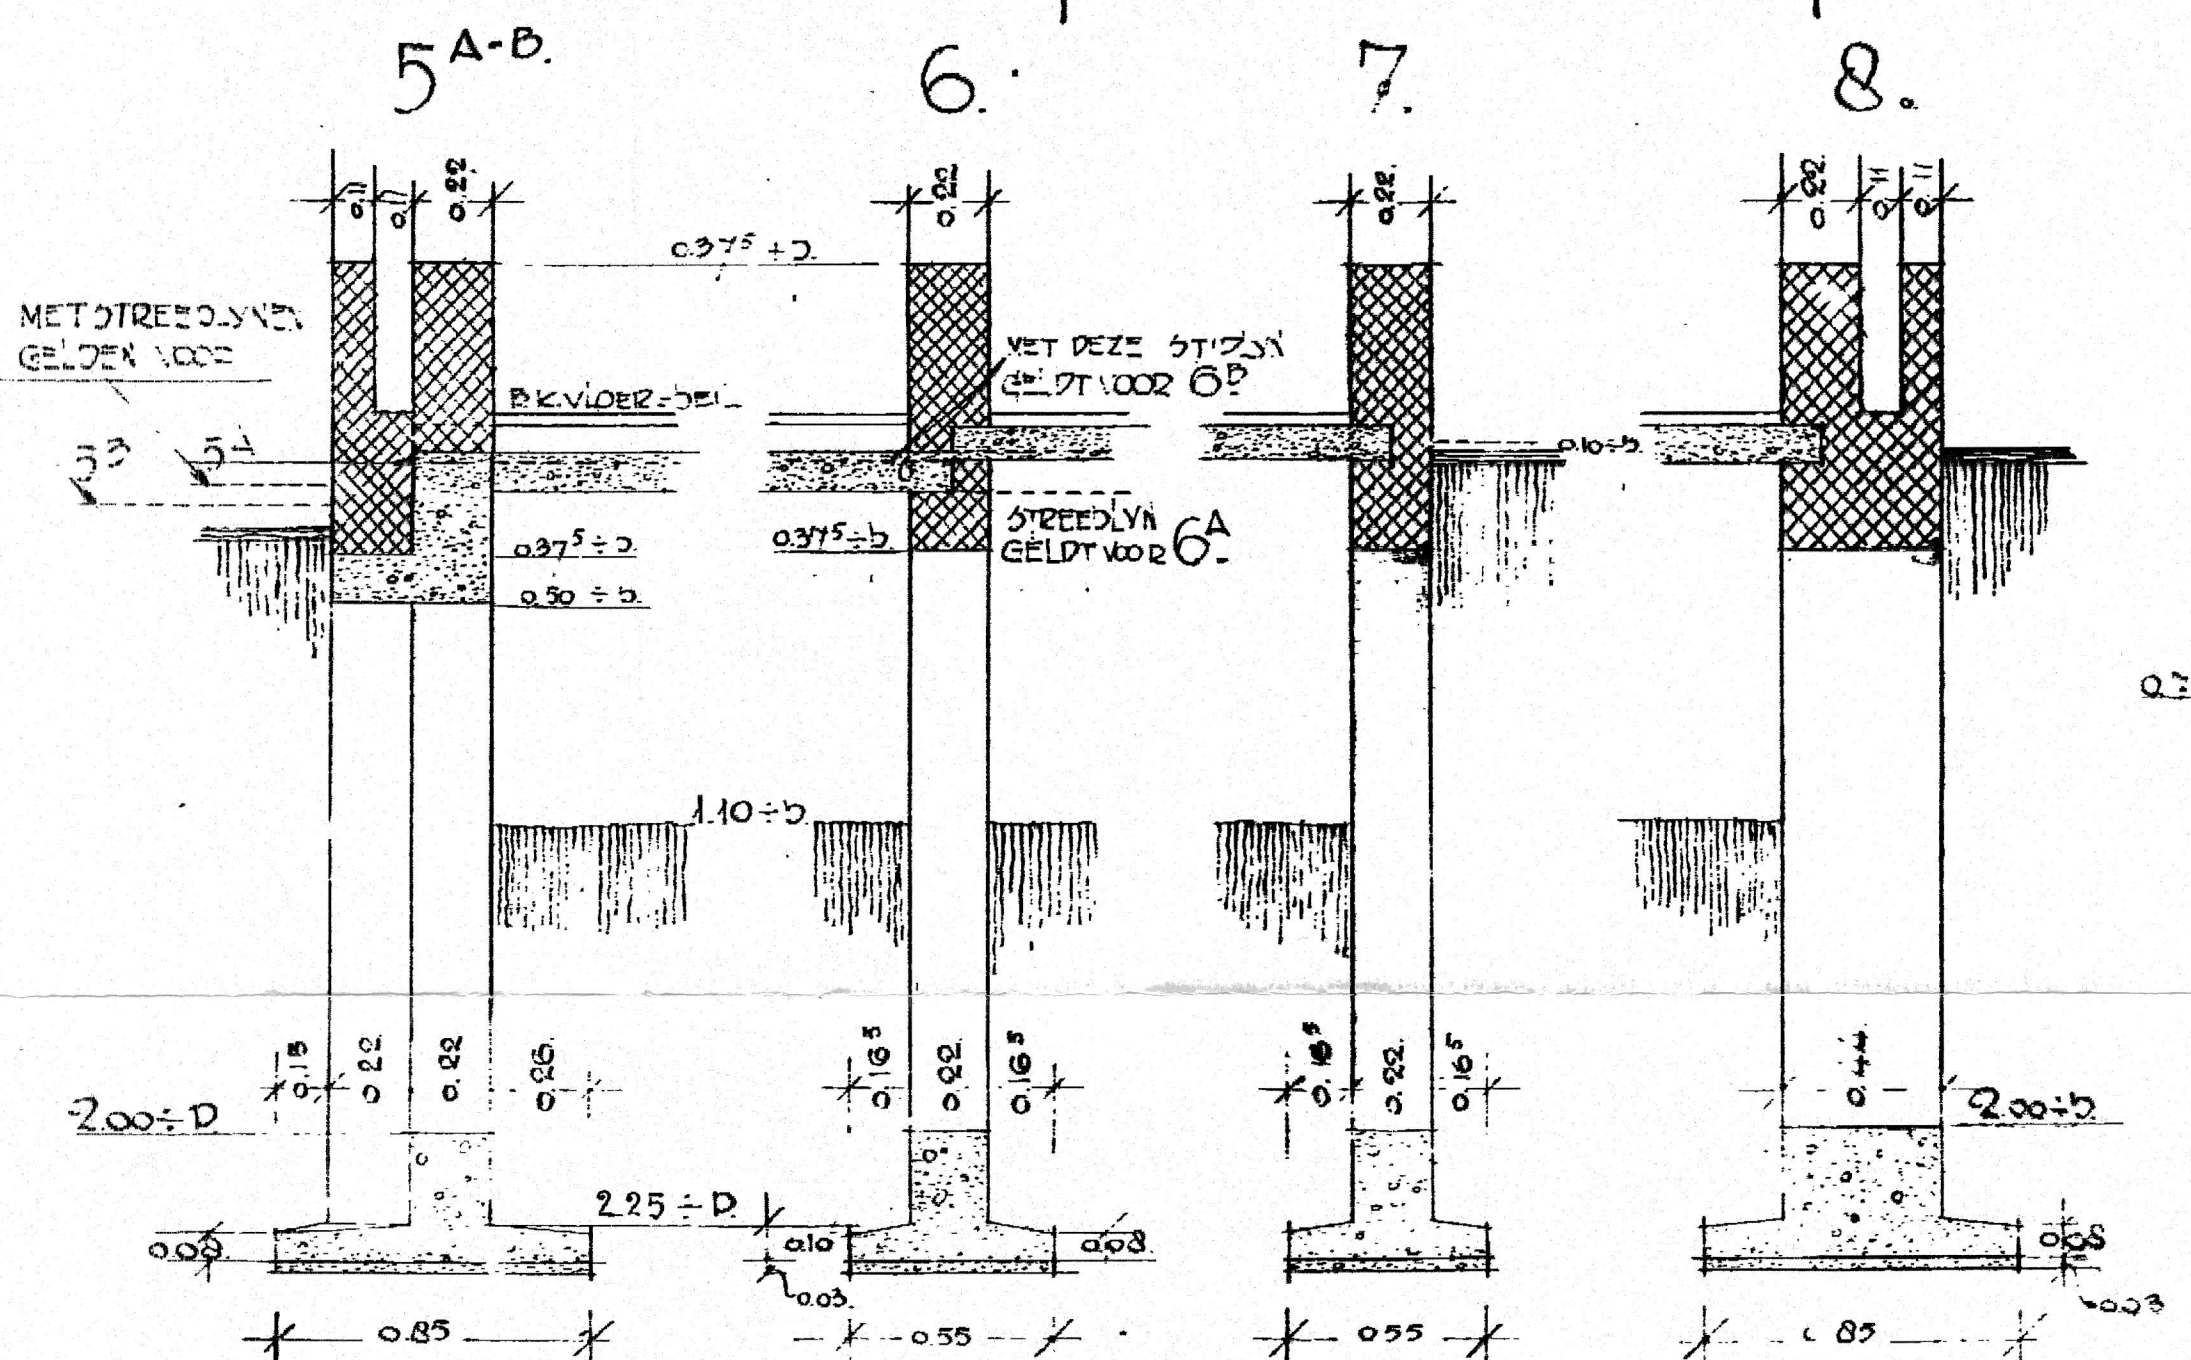

Diepte aanleg fundering (sandplaat) in naar overleg met het bouw- en woningbouw- raad te stellen.

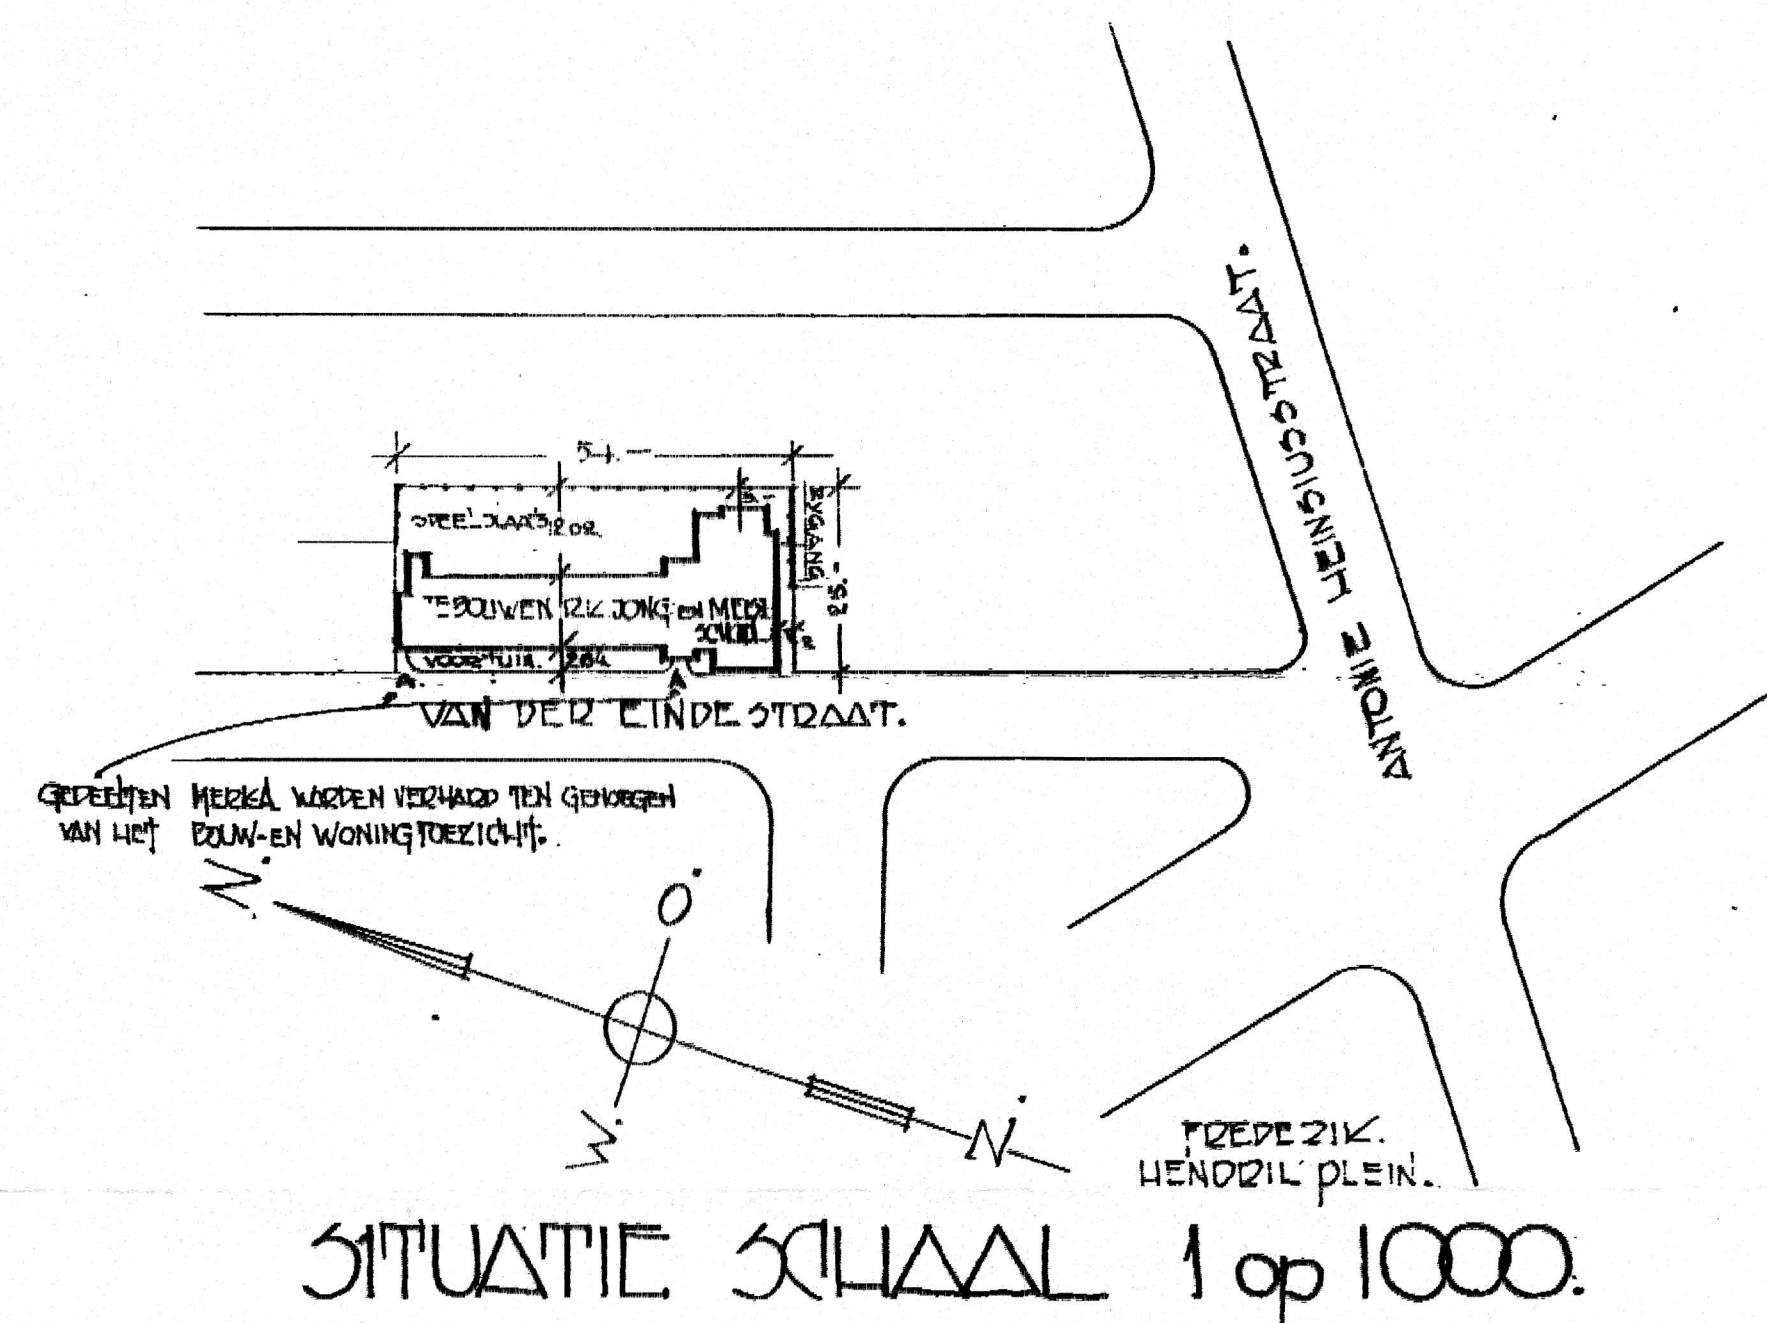

SITUATIE SCHAAL 1 op 1000.

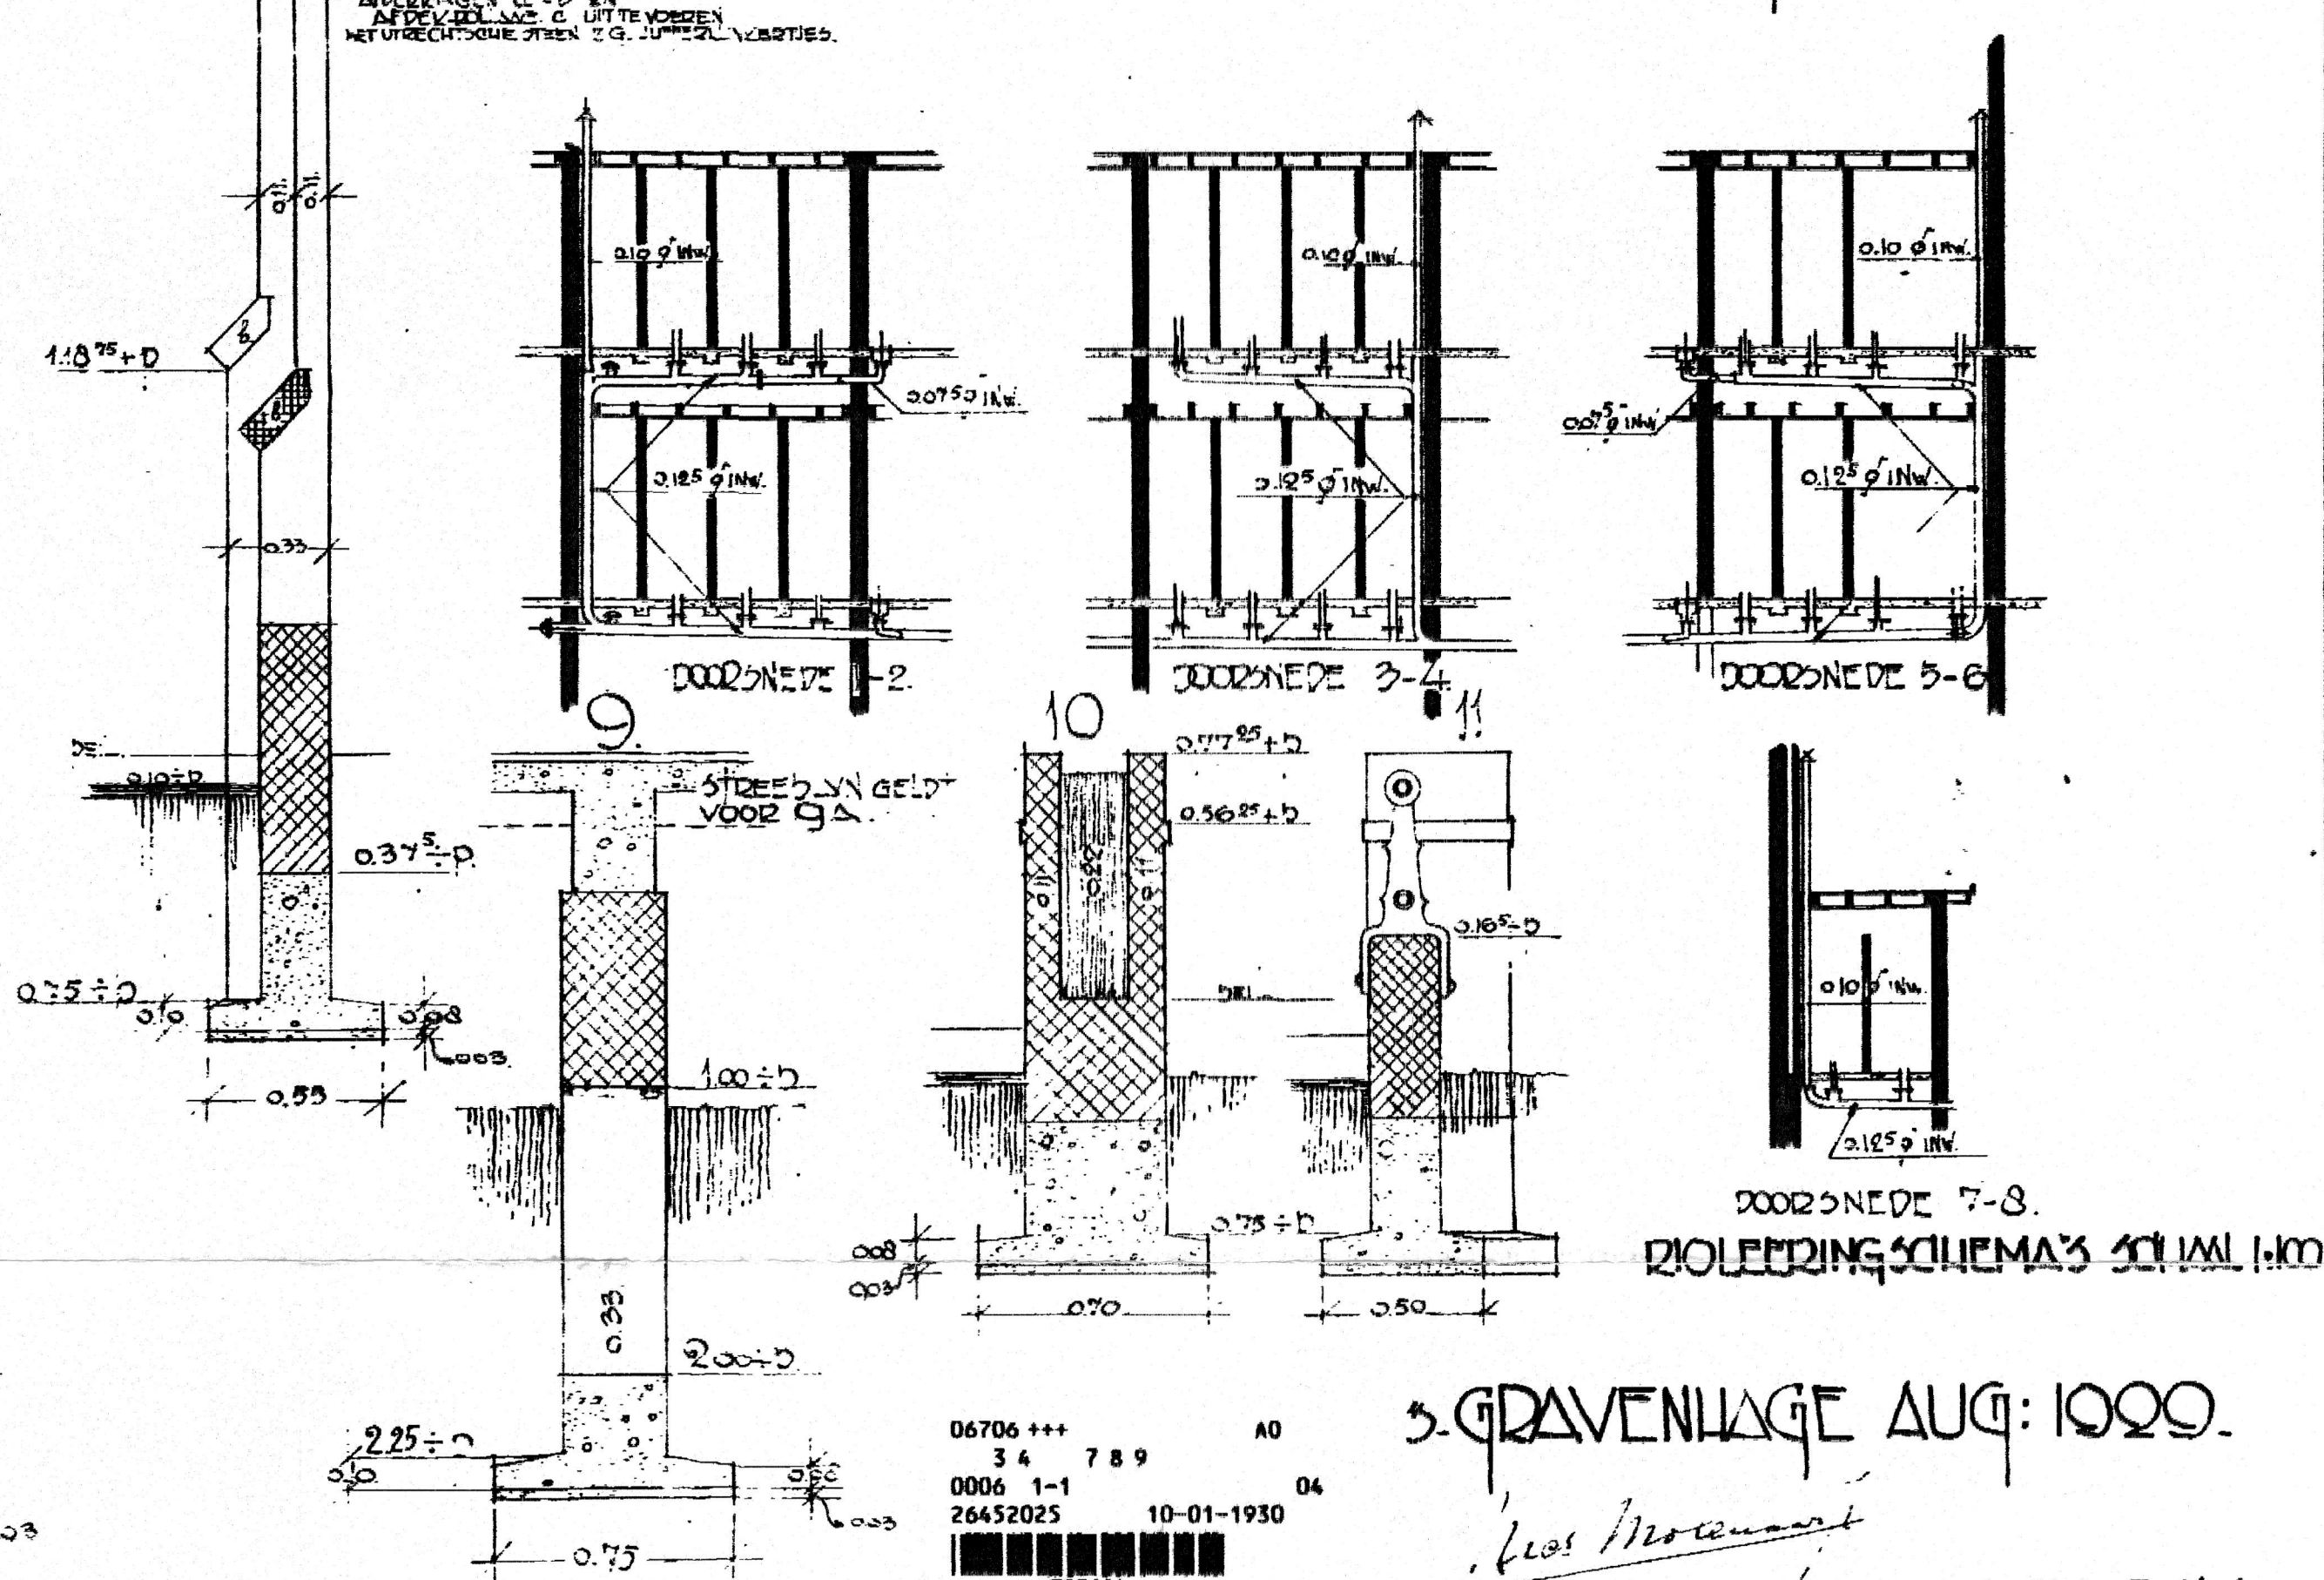


5. GRAVENHAGE AUG. 1929.

ARCH: B.N.A.