



WYZIGING

ONTWERP V. D. K. SCHOOL VOOR JONGENS EN MEISJES.
A/D. VAN DEN EYNDESTRAAT DEN HAAG SCHAAL 1 op 100


BLAD №2.
TOTAAL in 3 BL.
4.

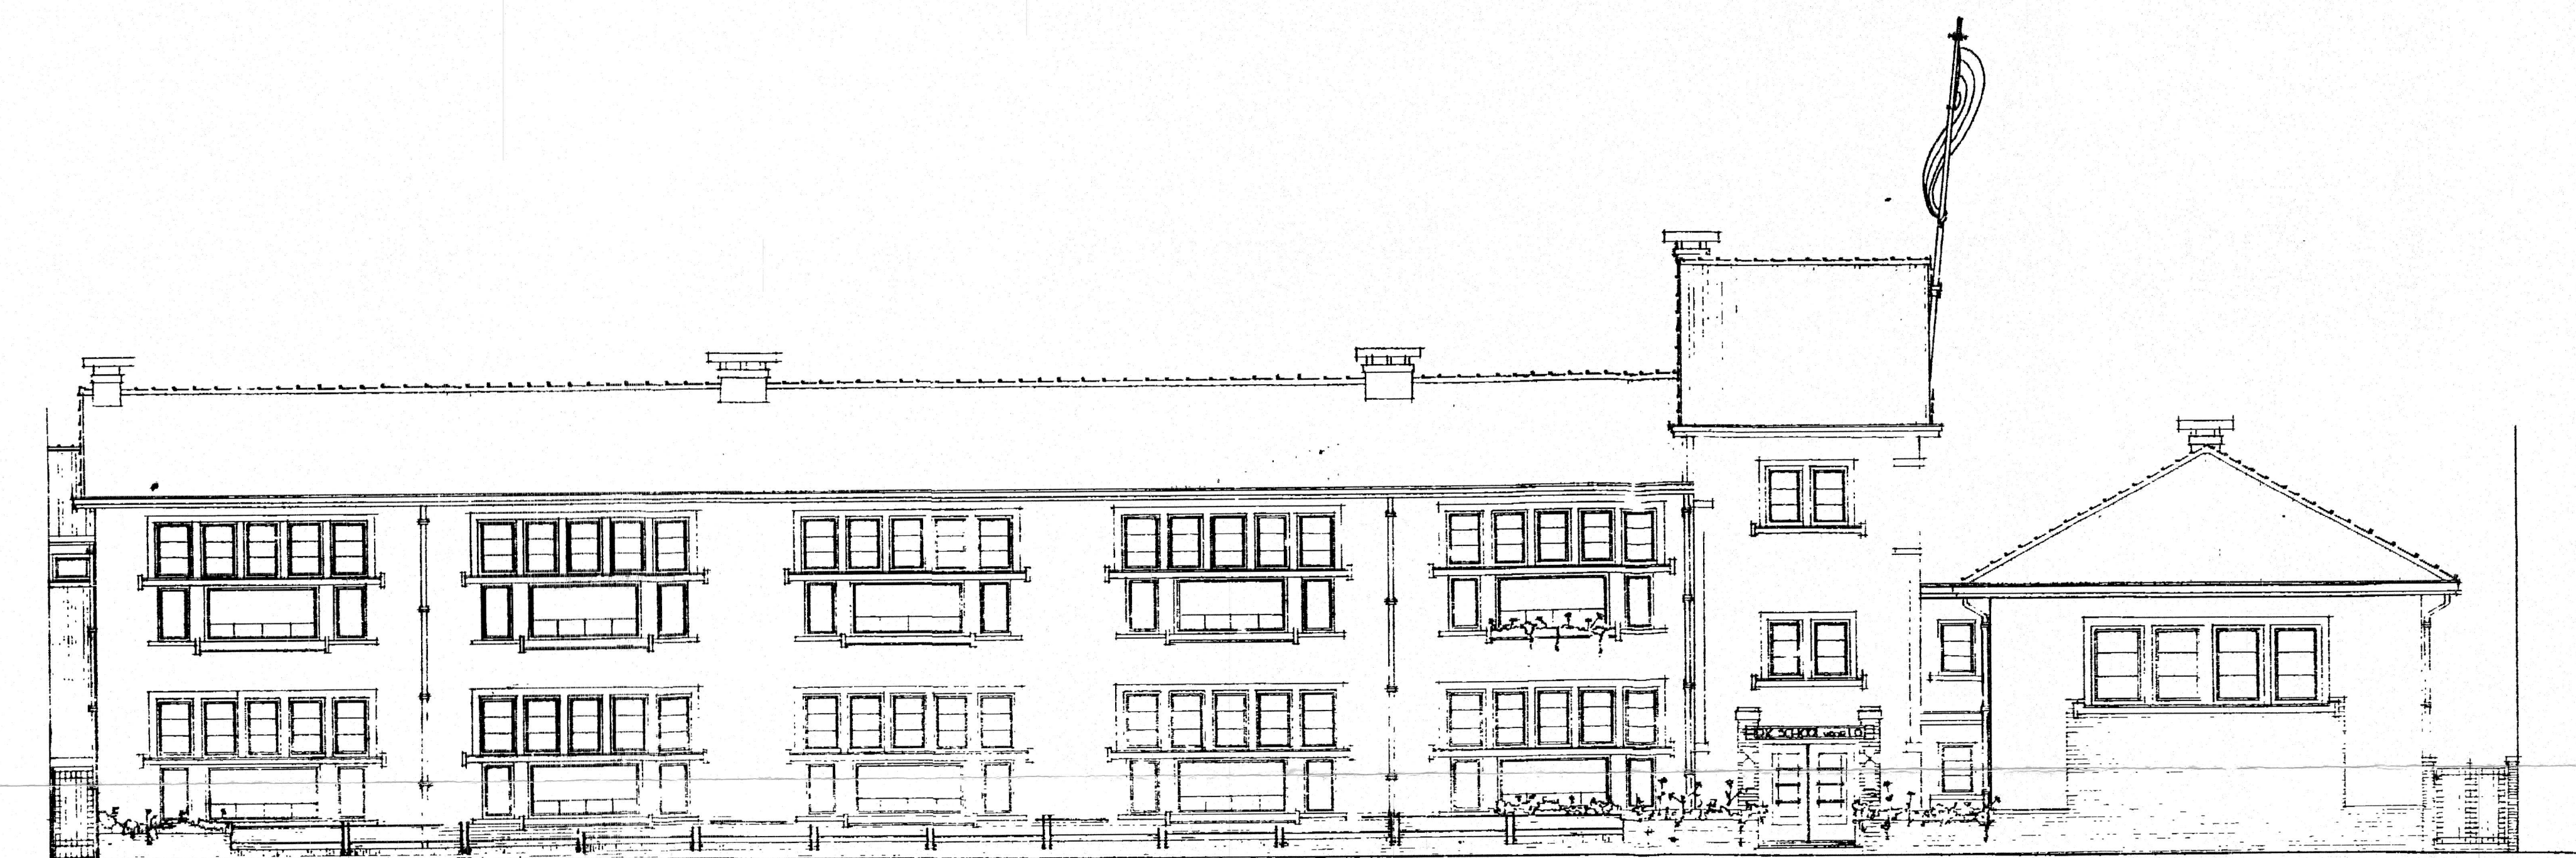


VOORGEVEL.

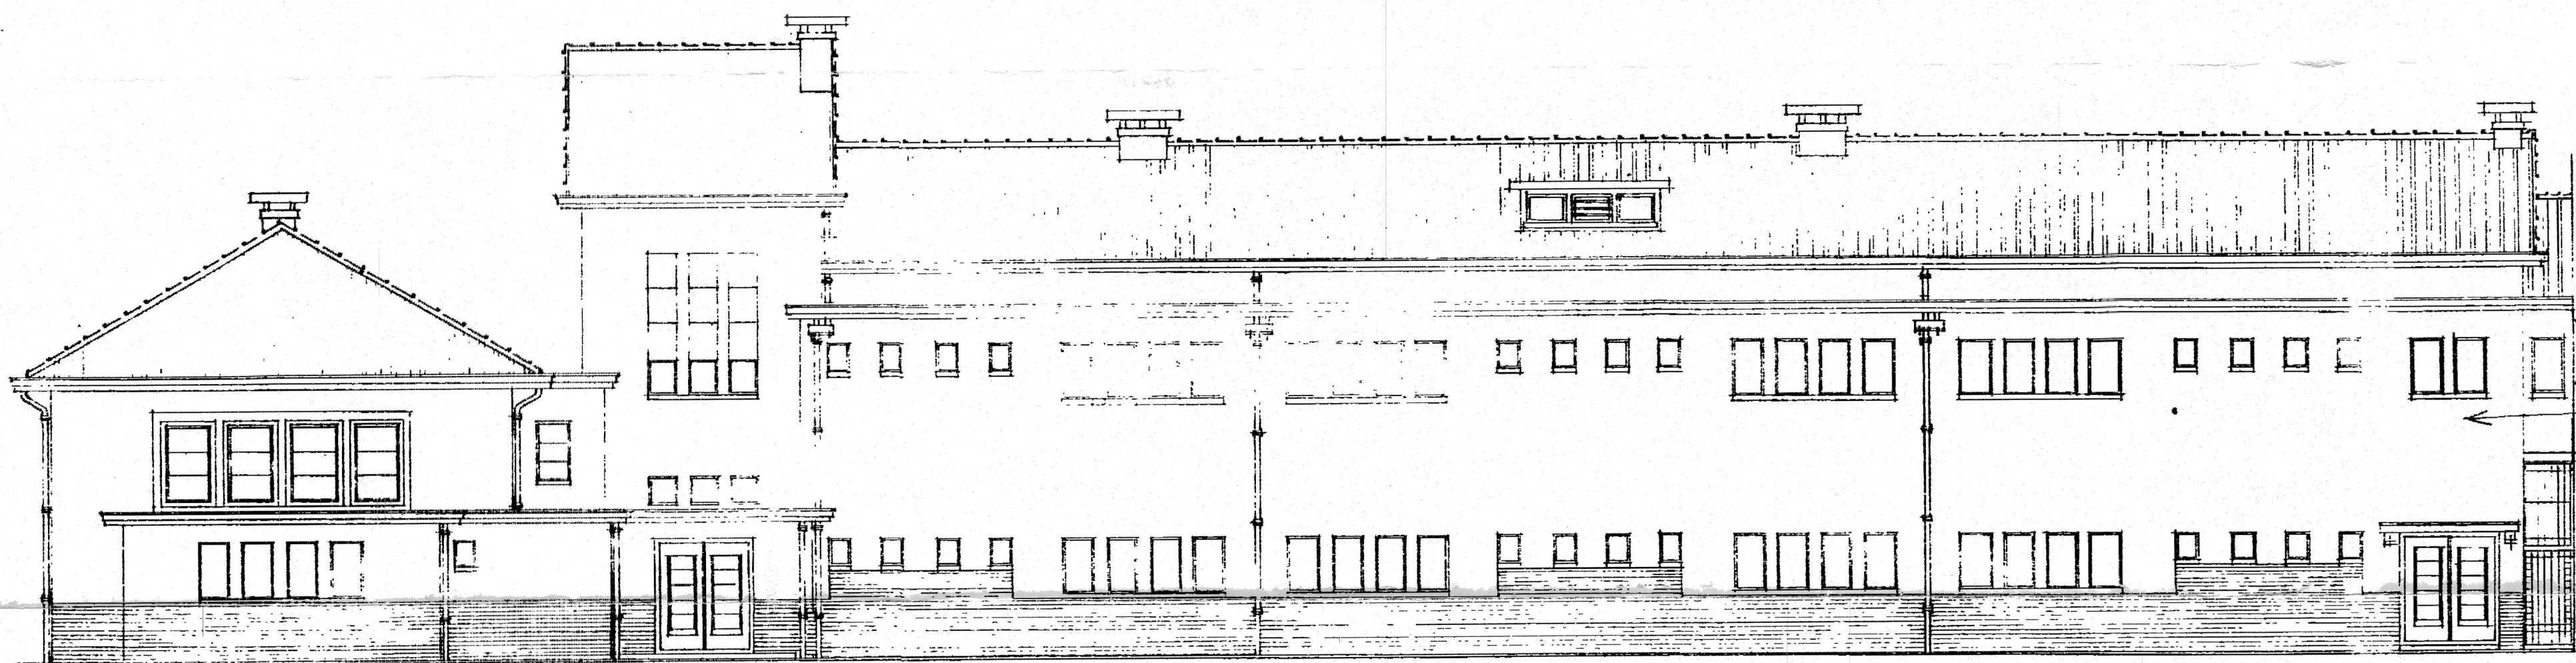


GEVEL A/D SPEELPLAATS.

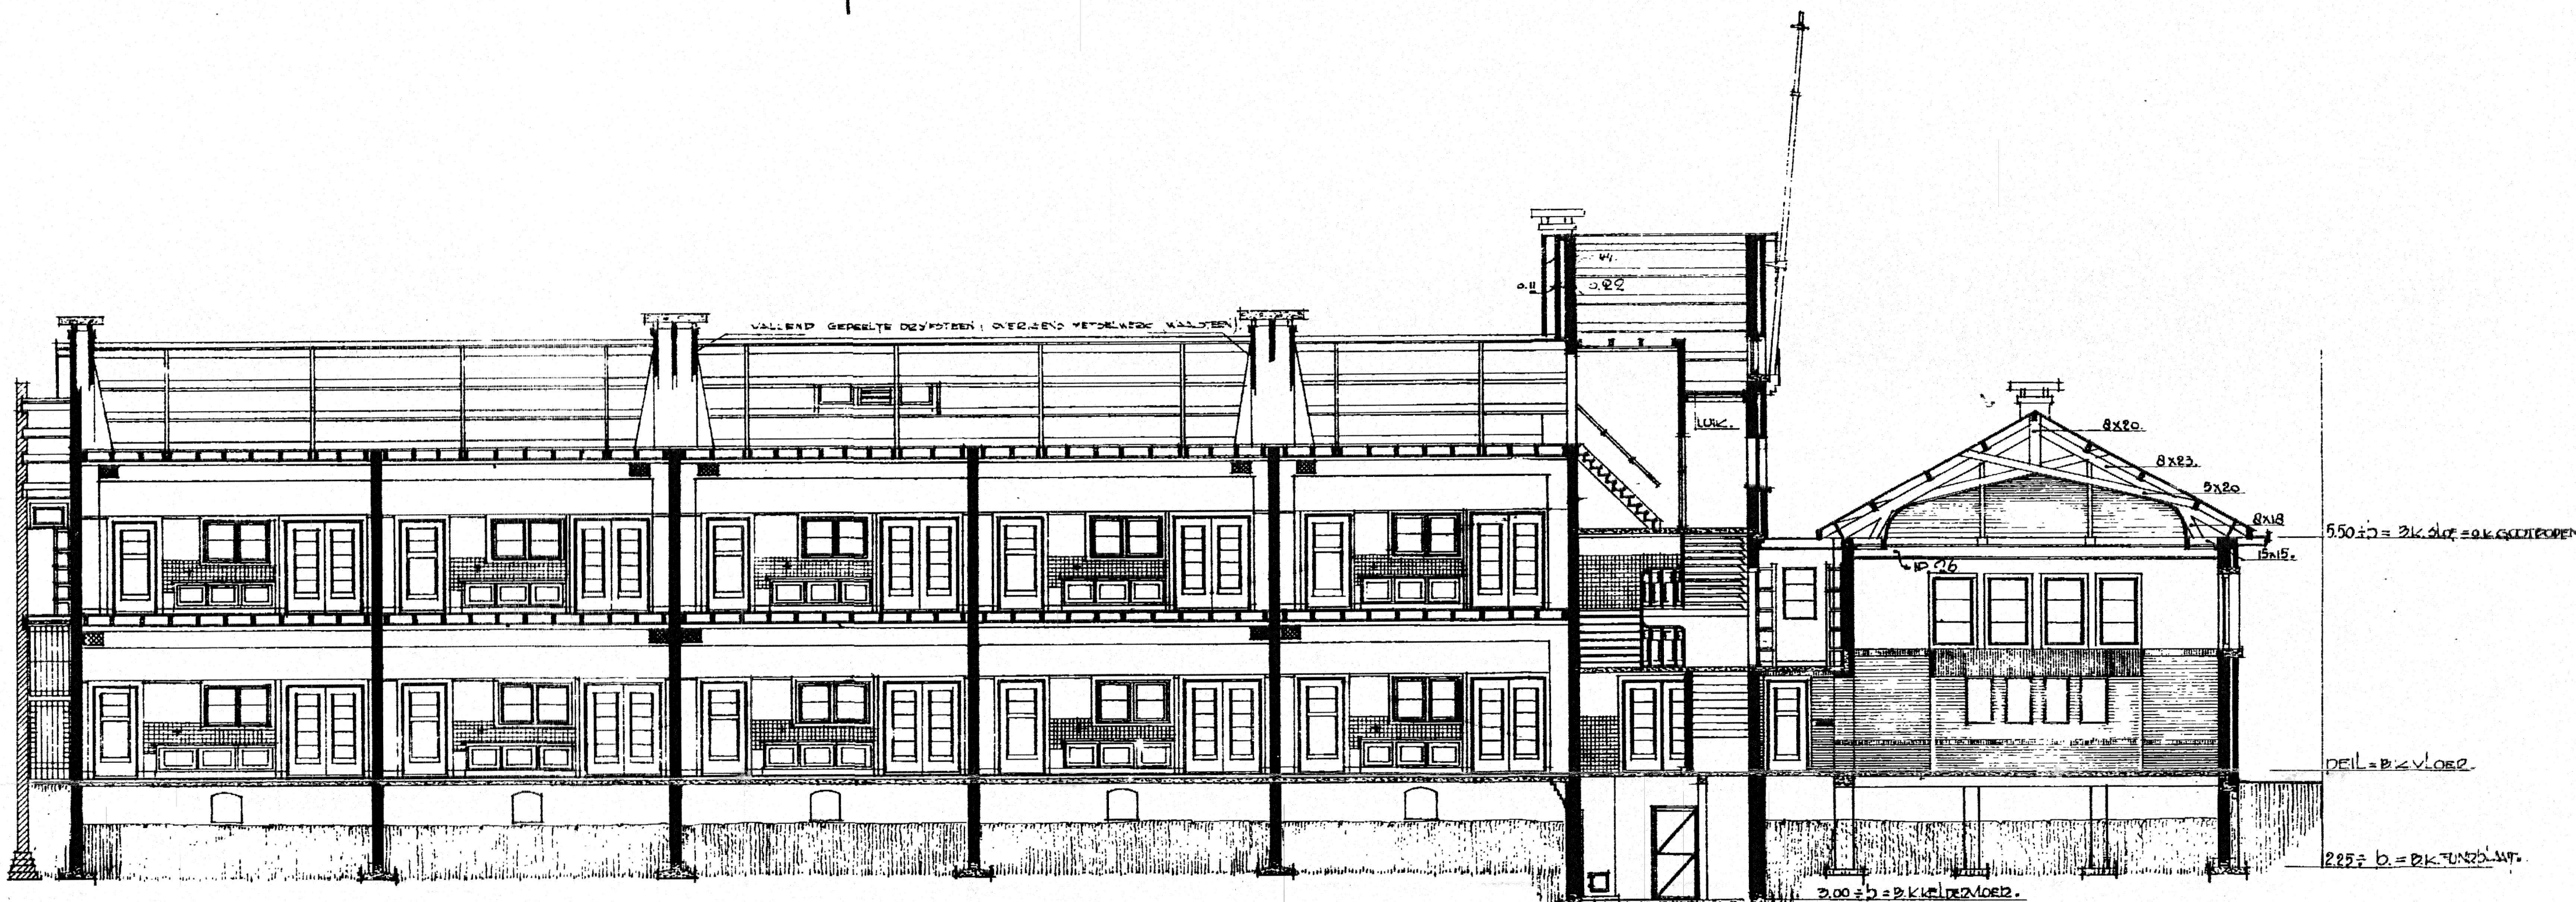

DOORSNEDEN A-B.

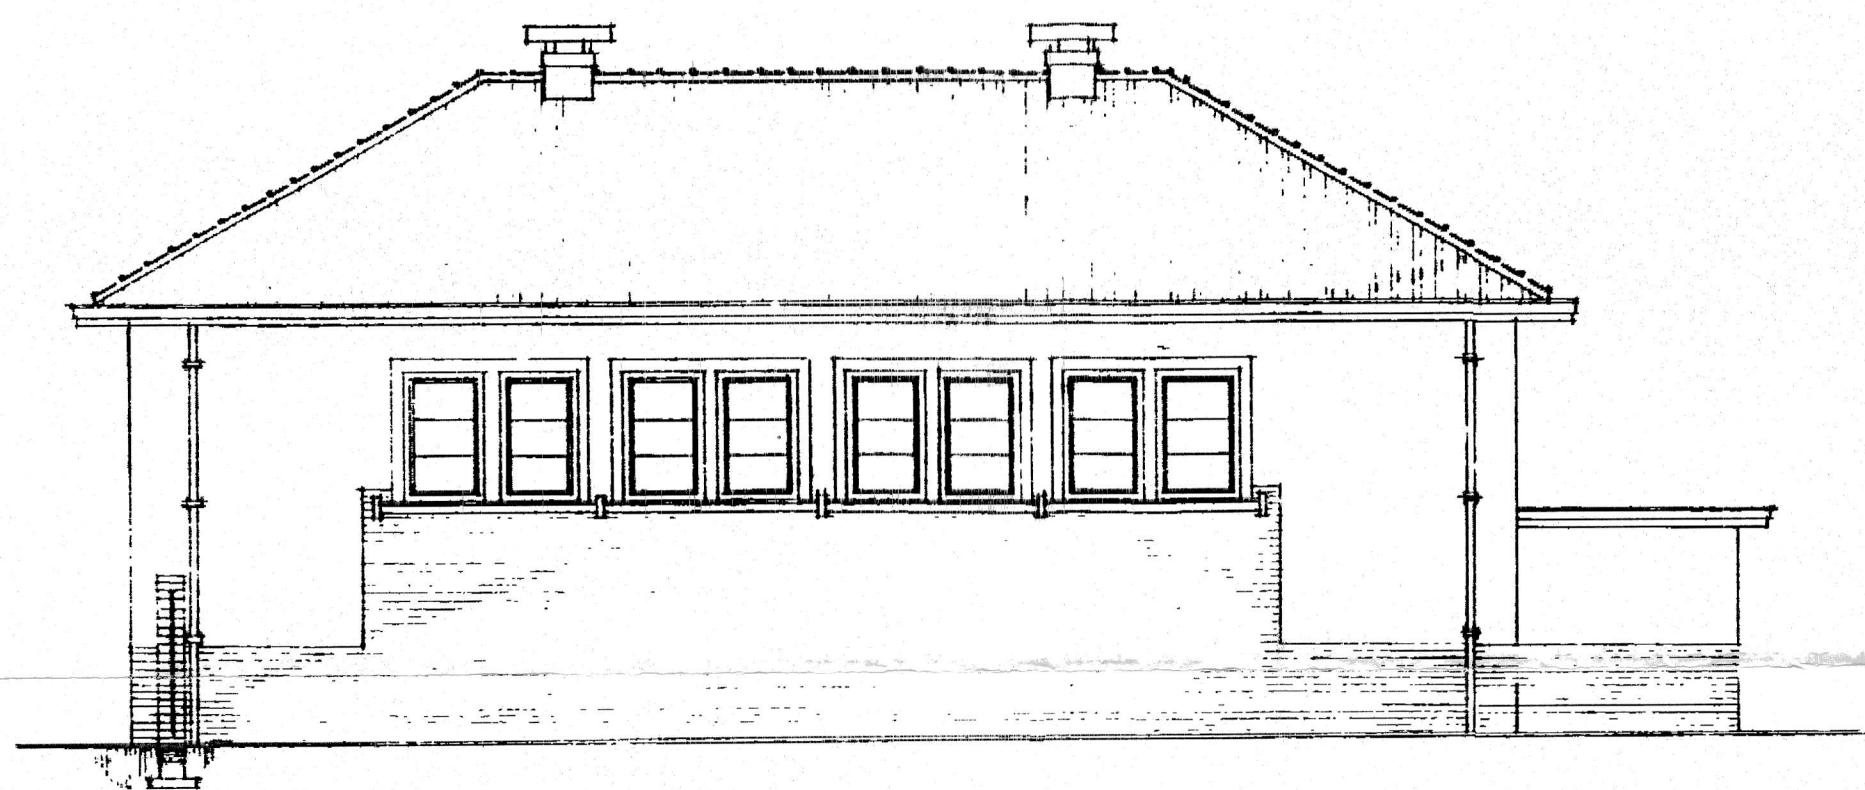

RECHTERZYGEL.

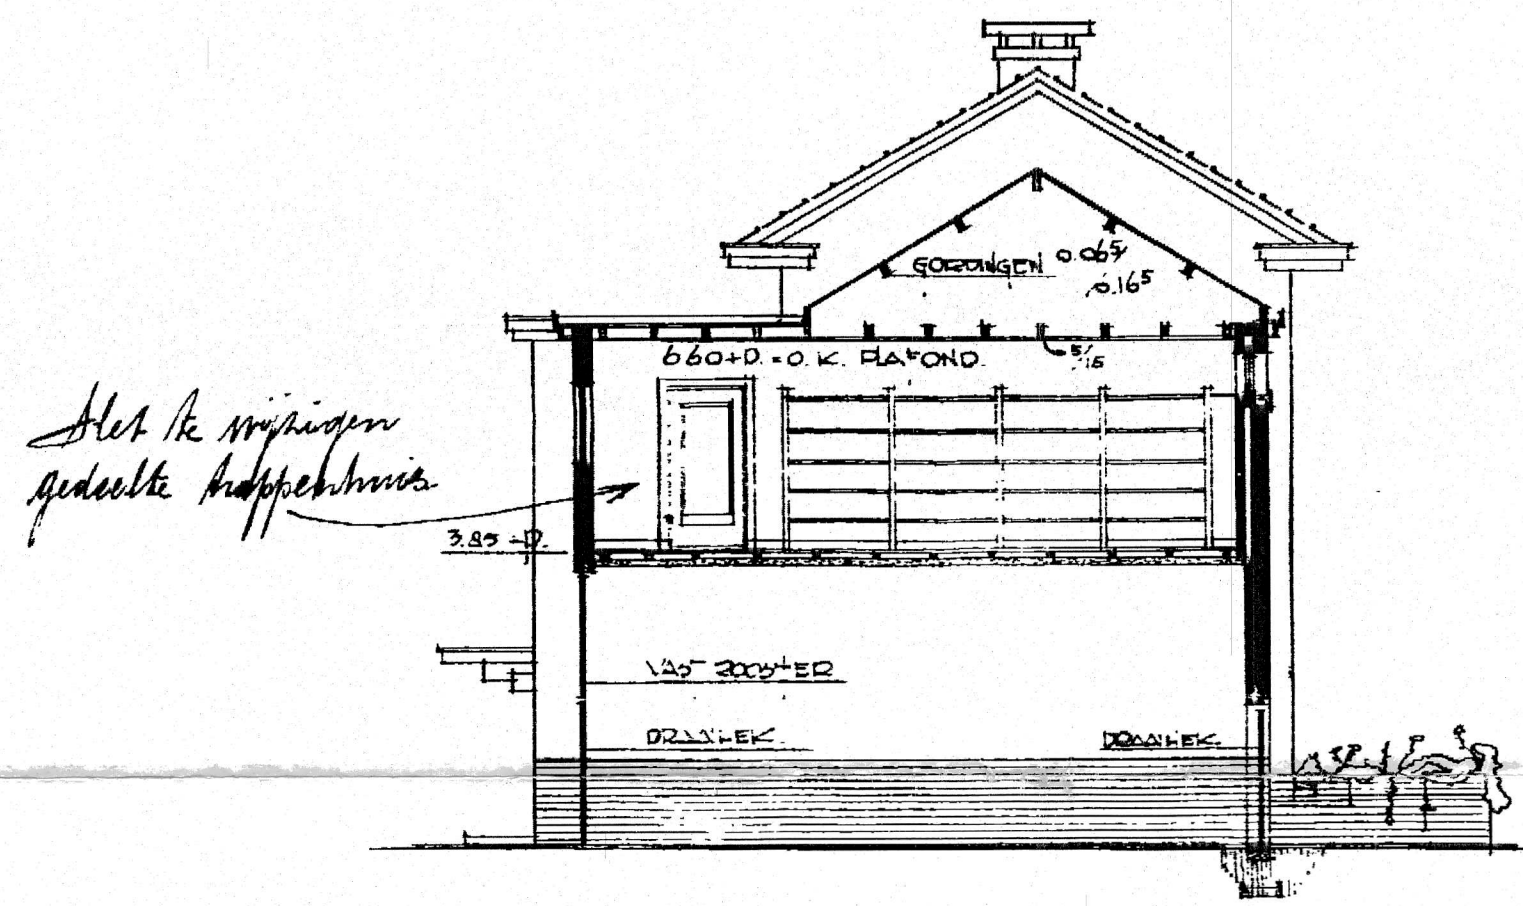

DOORSNEDEN N-O.

3 GRAVENHAGE AUG. 1929

Nies Molenaar

ARCH. D.N.A.