



M.C. van der SPEK en Zn.
AANNEMINGSBEDRIJF

Voor al uw grond-, riool-, straat-, maai-, sloot- en groenwerkzaamheden

proefsleuf kabels en leidingen


plaats : Zevenhuizen
straat : Zuidplasstraat
t.h.v. nummer :
sleufnummer : 1

leiding-informatie

nummer	soort	diepte t.o.v. maaiveld
01	gas	Lage druk 65- hoge druk 85-
02	Pcm riool 2x	101-
03	Stroom	Laag spanning 86- middel spanning 80-
04	kpn blauw data 5x	81- 87-
05	data 1x data 2x	95- 90- 85-

schets bovenaanzicht

0 asfalt.

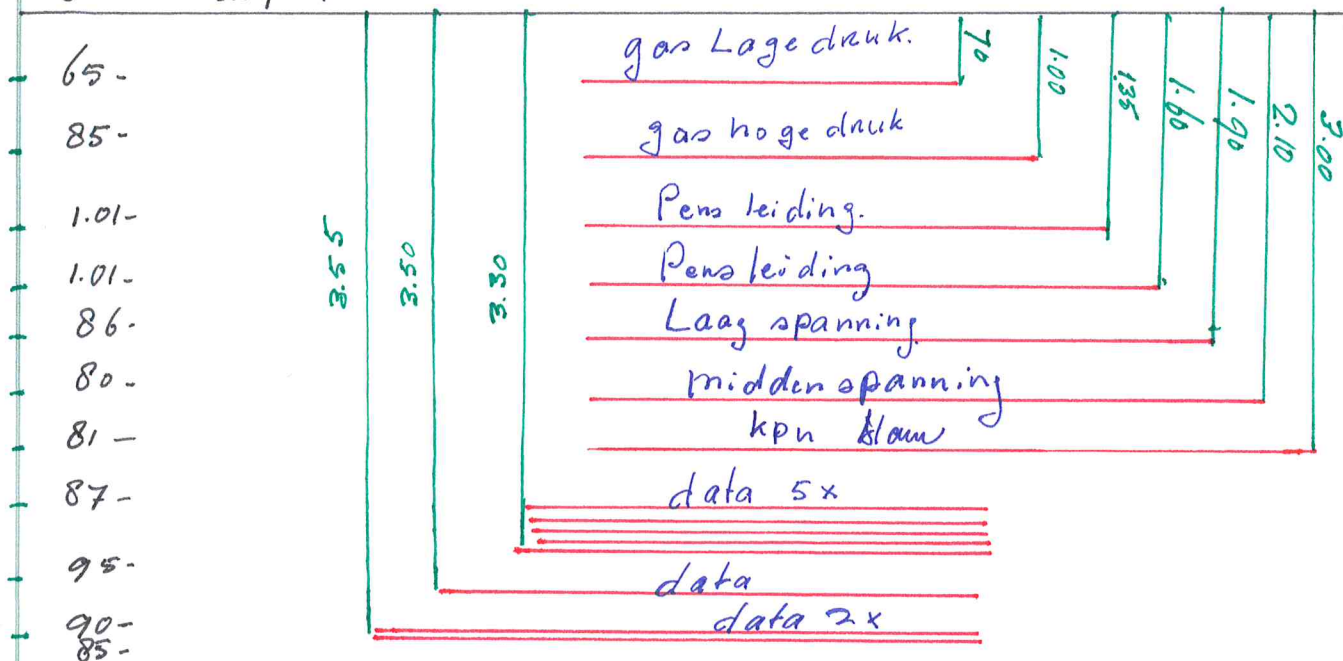




M.C. van der SPEK en Zn.
AANNEMINGSBEDRIJF

Voor al uw grond-, riool-, straat-, maai-, sloot- en groenwerkzaamheden

proefsleuf kabels en leidingen

1

dwarsdoorsnede

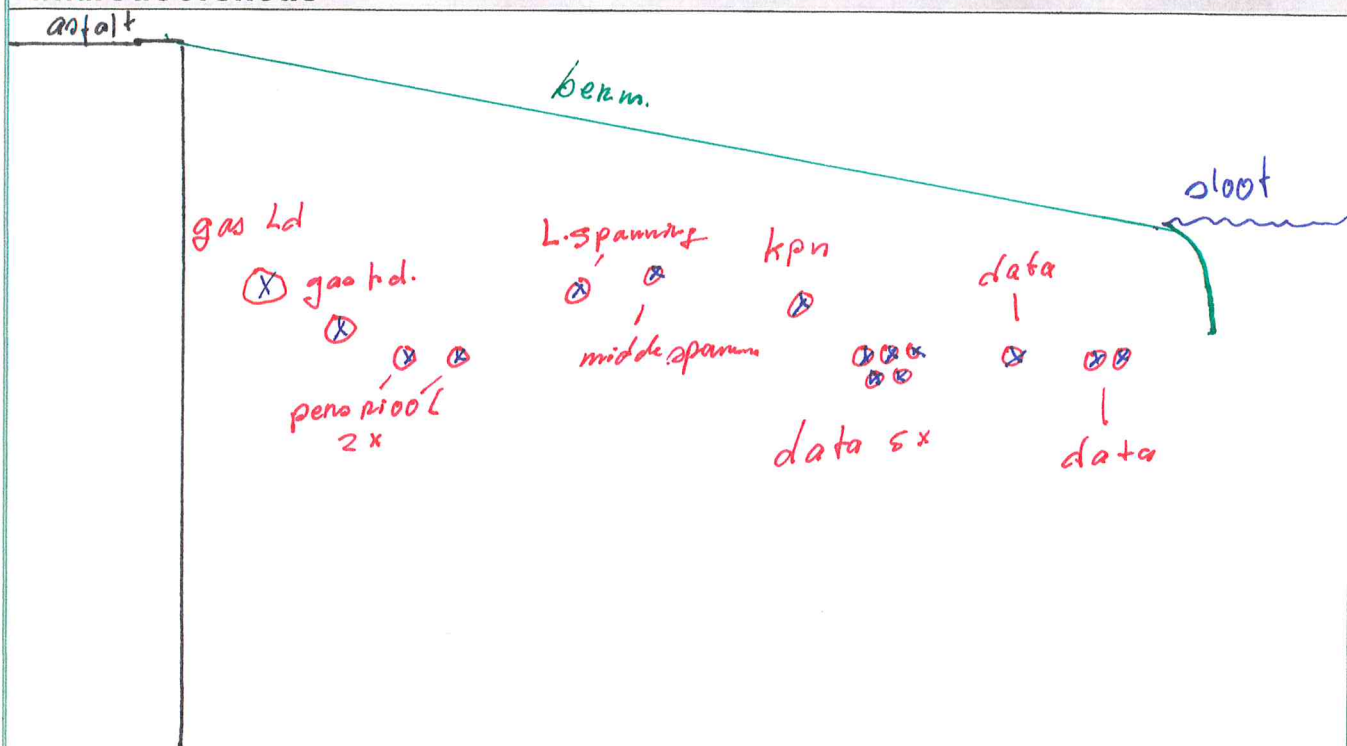

opmerkingen

- : Repac onder asfalt 45 cm dik.
- :
- :
- :
- :
- :

proefsleuf gemaakt d.d. : 24-1-2019

getekend door : Floon Vendingen



M.C. van der SPEK en Zn.
AANDEMINGSBEDRIJF

Voor al uw grond-, riool-, straat-, maai-, sloot- en groenwerkzaamheden


proefsleuf kabels en leidingen (2)

plaats : Zevenhuizen
straat : Zuidplasstraat
t.h.v. nummer :
sleufnummer : (2)

leiding-informatie

nummer	soort	diepte t.o.v. maaiveld
01	Pensleiding	$\varnothing 110$ 90- $\varnothing 160$ 103-
02	drain	$\varnothing 75$ 90,-
03	waterleiding	$\varnothing 500$ 90-
04	data	85-
05	Hoogspanning	80-

schets bovenaanzicht

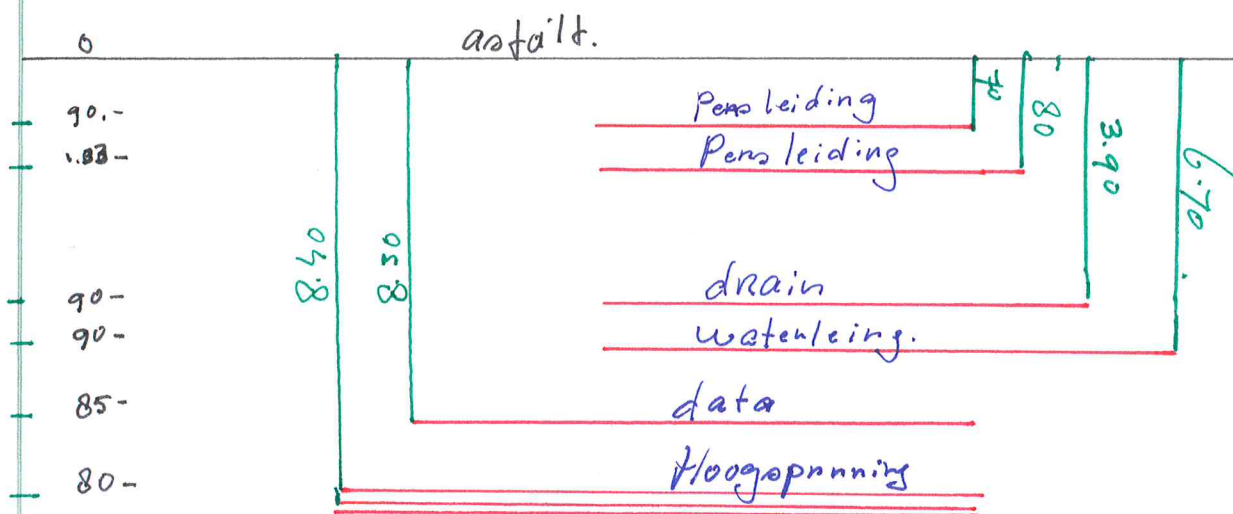



M.C. van der SPEK en Zn.
AANNEMINGSBEDRIJF

Voor al uw grond-, riool-, straat-, maai-, sloot- en groenwerkzaamheden

proefsleuf kabels en leidingen

2

dwarsdoorsnede

Parallelweg

Penaleiding
2 x

drain

waterleiding
beton.
Ø 500

data
|
Houtspanner

Hoofdweg

opmerkingen

- : puin baan onder asfaltweg 45cm
- : zand pakket onder hoofdweg 80 dik.
- : data kabel langs parallelweg niet gevonden
- :
- :

proefsleuf gemaakt d.d. : 24-1-2019

getekend door : Fleen Kenderijn



M.C. van der SPEK en Zn.
AANNEMINGSBEDRIJF

Voor al uw grond-, riool-, straat-, maai-, sloot- en groenwerkzaamheden

proefsleuf kabels en leidingen 3


plaats : Zevenhuizen
straat : Zuidplasstraat
t.h.v. nummer :
sleufnummer : 3

leiding-informatie

nummer	soort	diepte t.o.v. maaiveld
01	Pens leiding midden spanning	Ø 110 82- 6 68-
02	2x data Pens leiding	3 noen 66- Ø 160 1.00-
03	drain water leiding	81- 97-
04	kpn blauw data	79- 85-
05	Hoog spanning	80-

schets bovenaanzicht

o asfalt

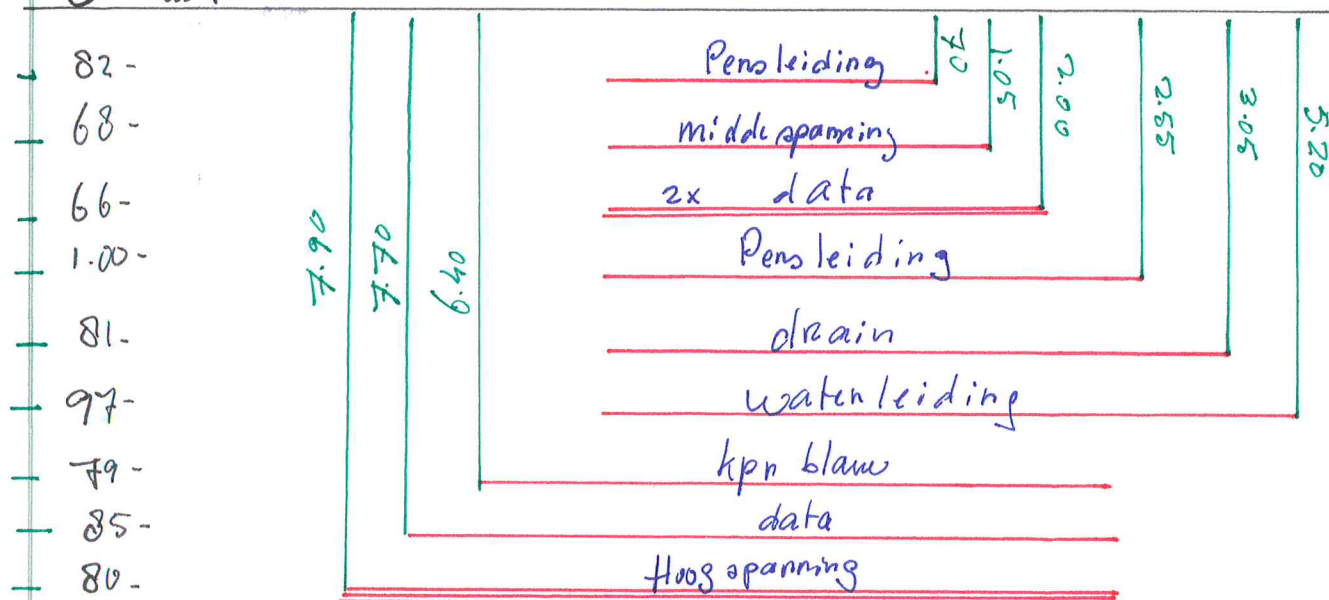




M.C. van der SPEK en Zn.
AANNEMINGSBEDRIJF

Voor al uw grond-, riool-, straat-, maai-, sloot- en groenwerkzaamheden

proefsleuf kabels en leidingen (3)

dwarsdoorsnede

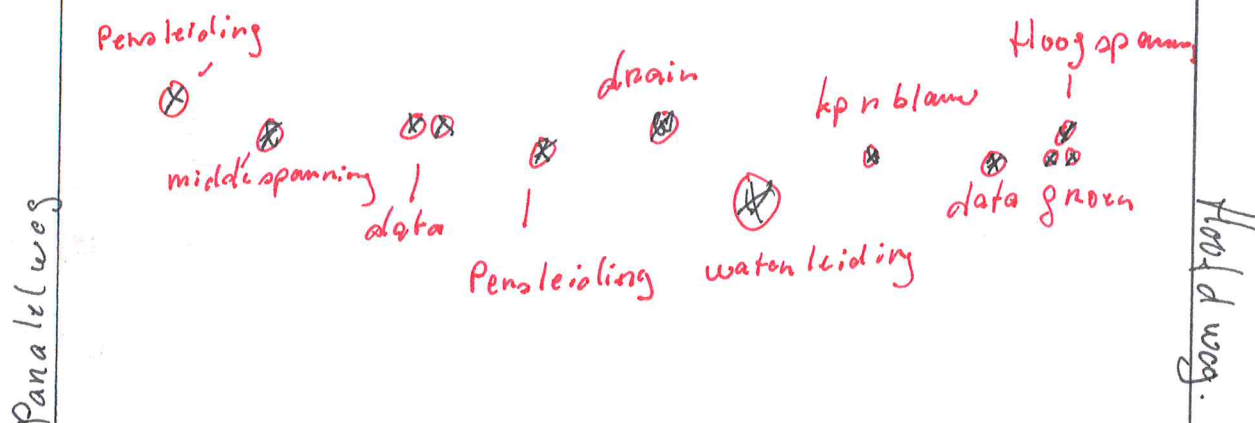

opmerkingen

- : Repac baan 40 dik Paralelweg.
- : zand pakket 90 dik Hoofdweg
- :
- :
- :

proefsleuf gemaakt d.d. : 25-4-2019

getekend door : Floor Oendruyn



M.C. van der SPEK en Zn.
AANNEMINGSBEDRIJF

Voor al uw grond-, riool-, straat-, maai-, sloot- en groenwerkzaamheden


proefsleuf kabels en leidingen 4

plaats : Zevenhuizen
straat : Zuidplasstraat
t.h.v. nummer :
sleufnummer :

leiding-informatie

nummer	soort	diepte t.o.v. maaiveld
01	midden spanning data 2x	68- 75-
02	Pens leiding drain	77- 73-
03	water leiding kpn blauw	76- 74-
04	data	78-
05	Hoog spanning	72-

schets bovenaanzicht

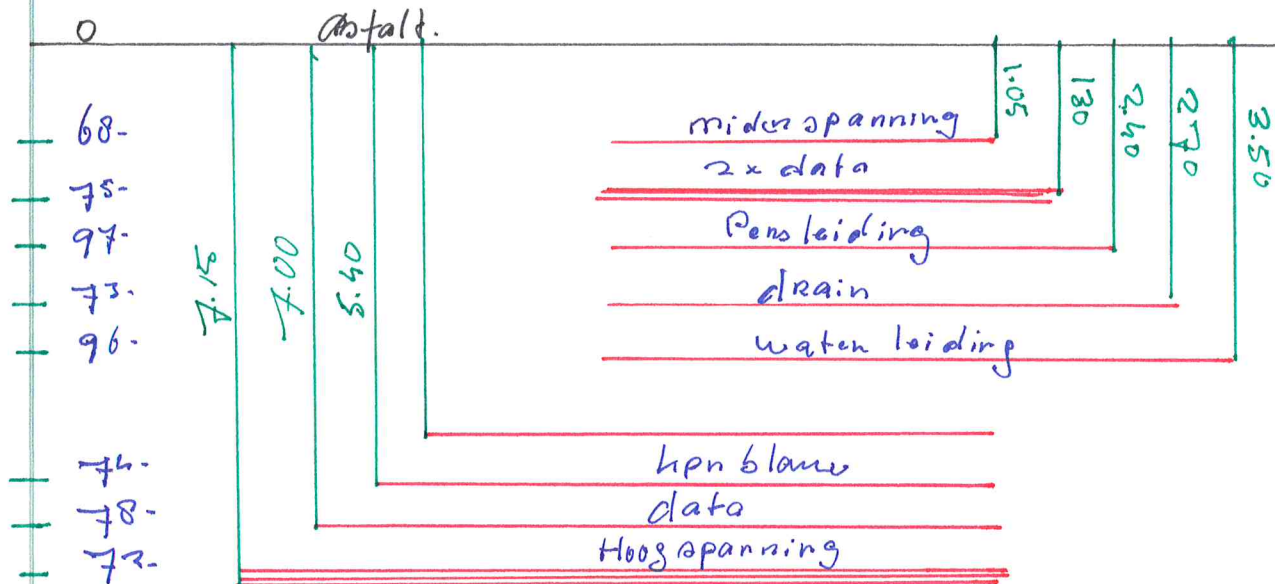



M.C. van der SPEK en Zn.
AANNEMINGSBEDRIJF

Voor al uw grond-, riool-, straat-, maai-, sloot- en groenwerkzaamheden

proefsleuf kabels en leidingen ④

dwarsdoorsnede

Para lelwes

midde spanning

data en
groen

drain

persleiding
Ø 1,60

kpn blauw



waterleiding

Hoogspanning

data

Hoofdweg

opmerkingen

- : Repas 50 dik
- : Zand pakket 90 dik Hoofdweg.
- :
- :
- :

proefsleuf gemaakt d.d. : 25.4-2019

getekend door : Hoon Venderijn



M.C. van der SPEK en Zn.
AANNEMINGSBEDRIJF

Voor al uw grond-, riool-, straat-, maai-, sloot- en groenwerkzaamheden

proefsleuf kabels en leidingen


5

plaats : Zevenhuizen
straat : Zuidplasstraat
t.h.v. nummer :
sleufnummer : 5

leiding-informatie

nummer	soort	diepte t.o.v. maaiveld
01	midde spanning data 2x	73- 73-
02	drain water leiding	82- 89-
03	kpn blauw laag spanning	87- 89-
04	Hoog spanning data	89- 89-
05	0 v	67-

schets bovenaanzicht

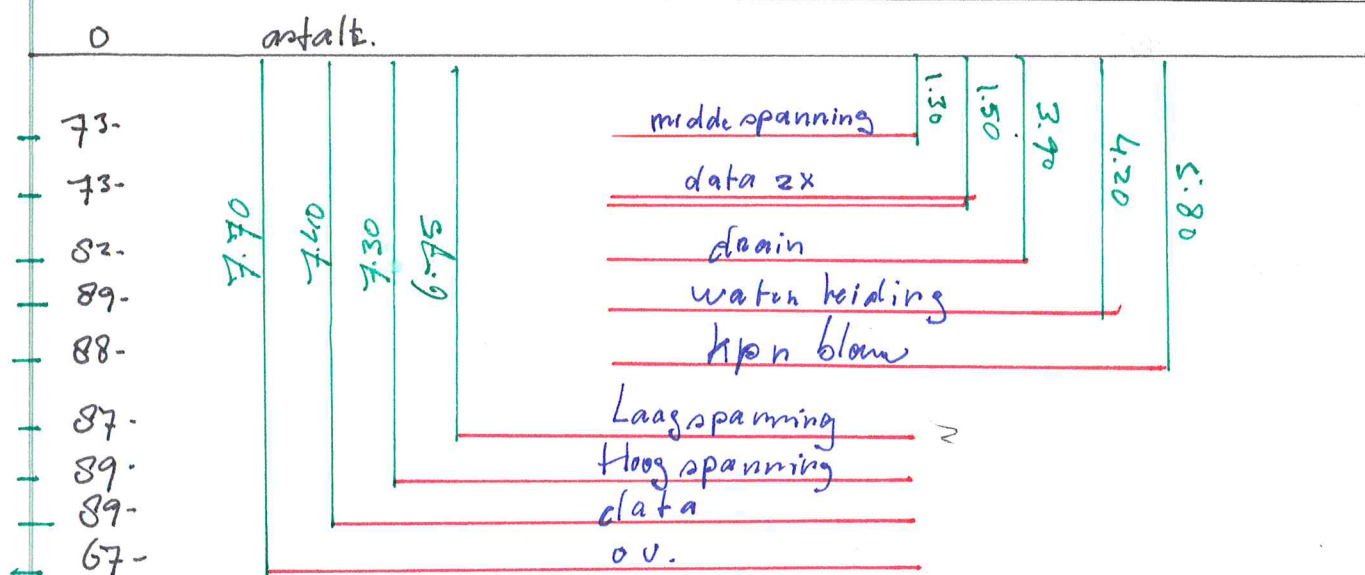



M.C. van der SPEK en Zn.
AANNEMINGSBEDRIJF


Voor al uw grond-, riool-, straat-, maai-, sloot- en groenwerkzaamheden

proefsleuf kabels en leidingen

5

dwarsdoorsnede

Para l e l w e g

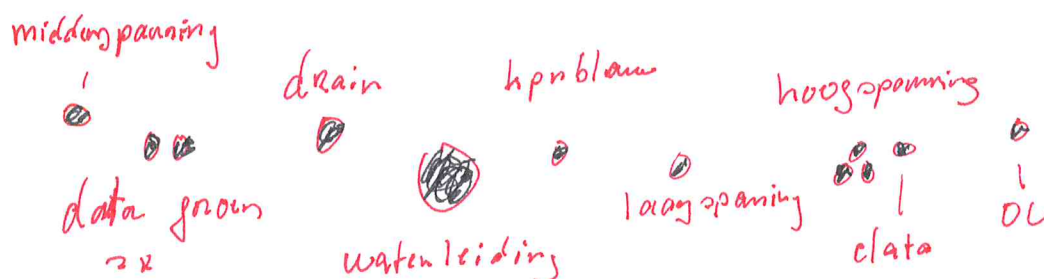

Hoofd weg

opmerkingen

- : plinbaan 40 dik
- : zand pakket 90 dik Hoofdweg
- :
- :
- :

proefsleuf gemaakt d.d. : 25-1-2019

getekend door : Floor Lindtjens



M.C. van der SPEK en Zn.
AANNEMINGSBEDRIJF

Voor al uw grond-, riool-, straat-, maai-, sloot- en groenwerkzaamheden

proefsleuf kabels en leidingen


6

plaats : Zevenhuizen
straat : Zuidplasstraat
t.h.v. nummer :
sleufnummer : 6

leiding-informatie

nummer	soort	diepte t.o.v. maaiveld
01	Ruc leiding data 2x	Ø 125 64- 75-
02	data	78-
03	Laag spanning	78-
04	kpn	61-
05	Hoog spanning data	51 55

schets bovenaanzicht

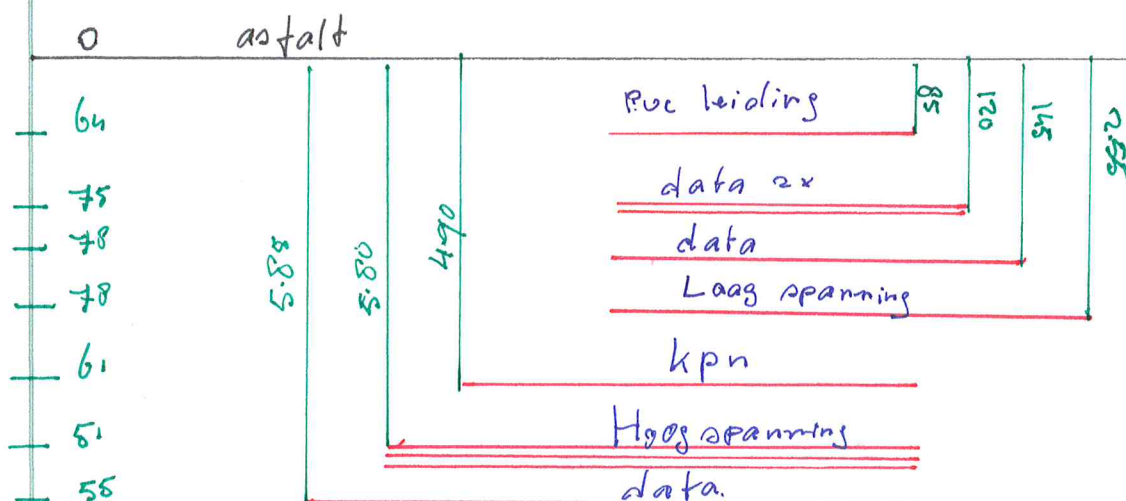



M.C. van der SPEK en Zn.
AANNEMINGSBEDRIJF

Voor al uw grond-, riool-, straat-, maai-, sloot- en groenwerkzaamheden

proefsleuf kabels en leidingen

6

dwarsdoorsnede

Para 142 wej

pvc leiding.



data
2x groen.



data.



Laagspanning



hpn



hoogspanning



data



Hoofd wej

opmerkingen

- : _____
- : _____
- : _____
- : _____
- : _____

proefsleuf gemaakt d.d. : 28.1.2019

getekend door : Floon Genablijn.



M.C. van der SPEK en Zn.
AANNEMINGSBEDRIJF

Voor al uw grond-, riool-, straat-, maai-, sloot- en groenwerkzaamheden

proefsleuf kabels en leidingen


6

plaats : Zevenhuizen
straat : Zuidplasstraat
t.h.v. nummer :
sleufnummer :

leiding-informatie

nummer	soort	diepte t.o.v. maaiveld
01		
02		
03		
04		
05		

schets bovenaanzicht

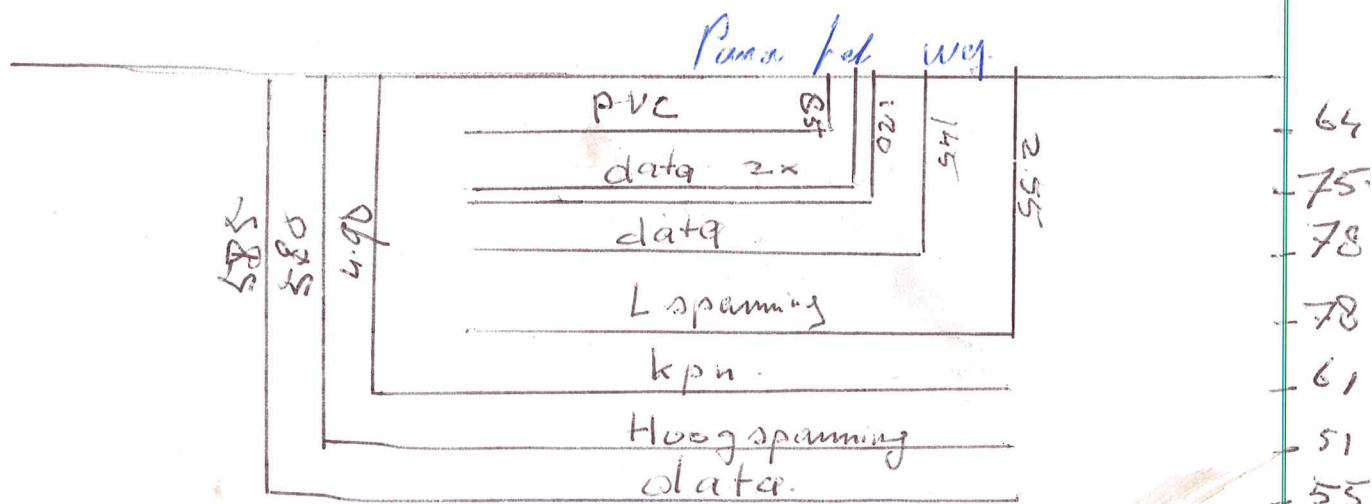

Plan baan 40 dk