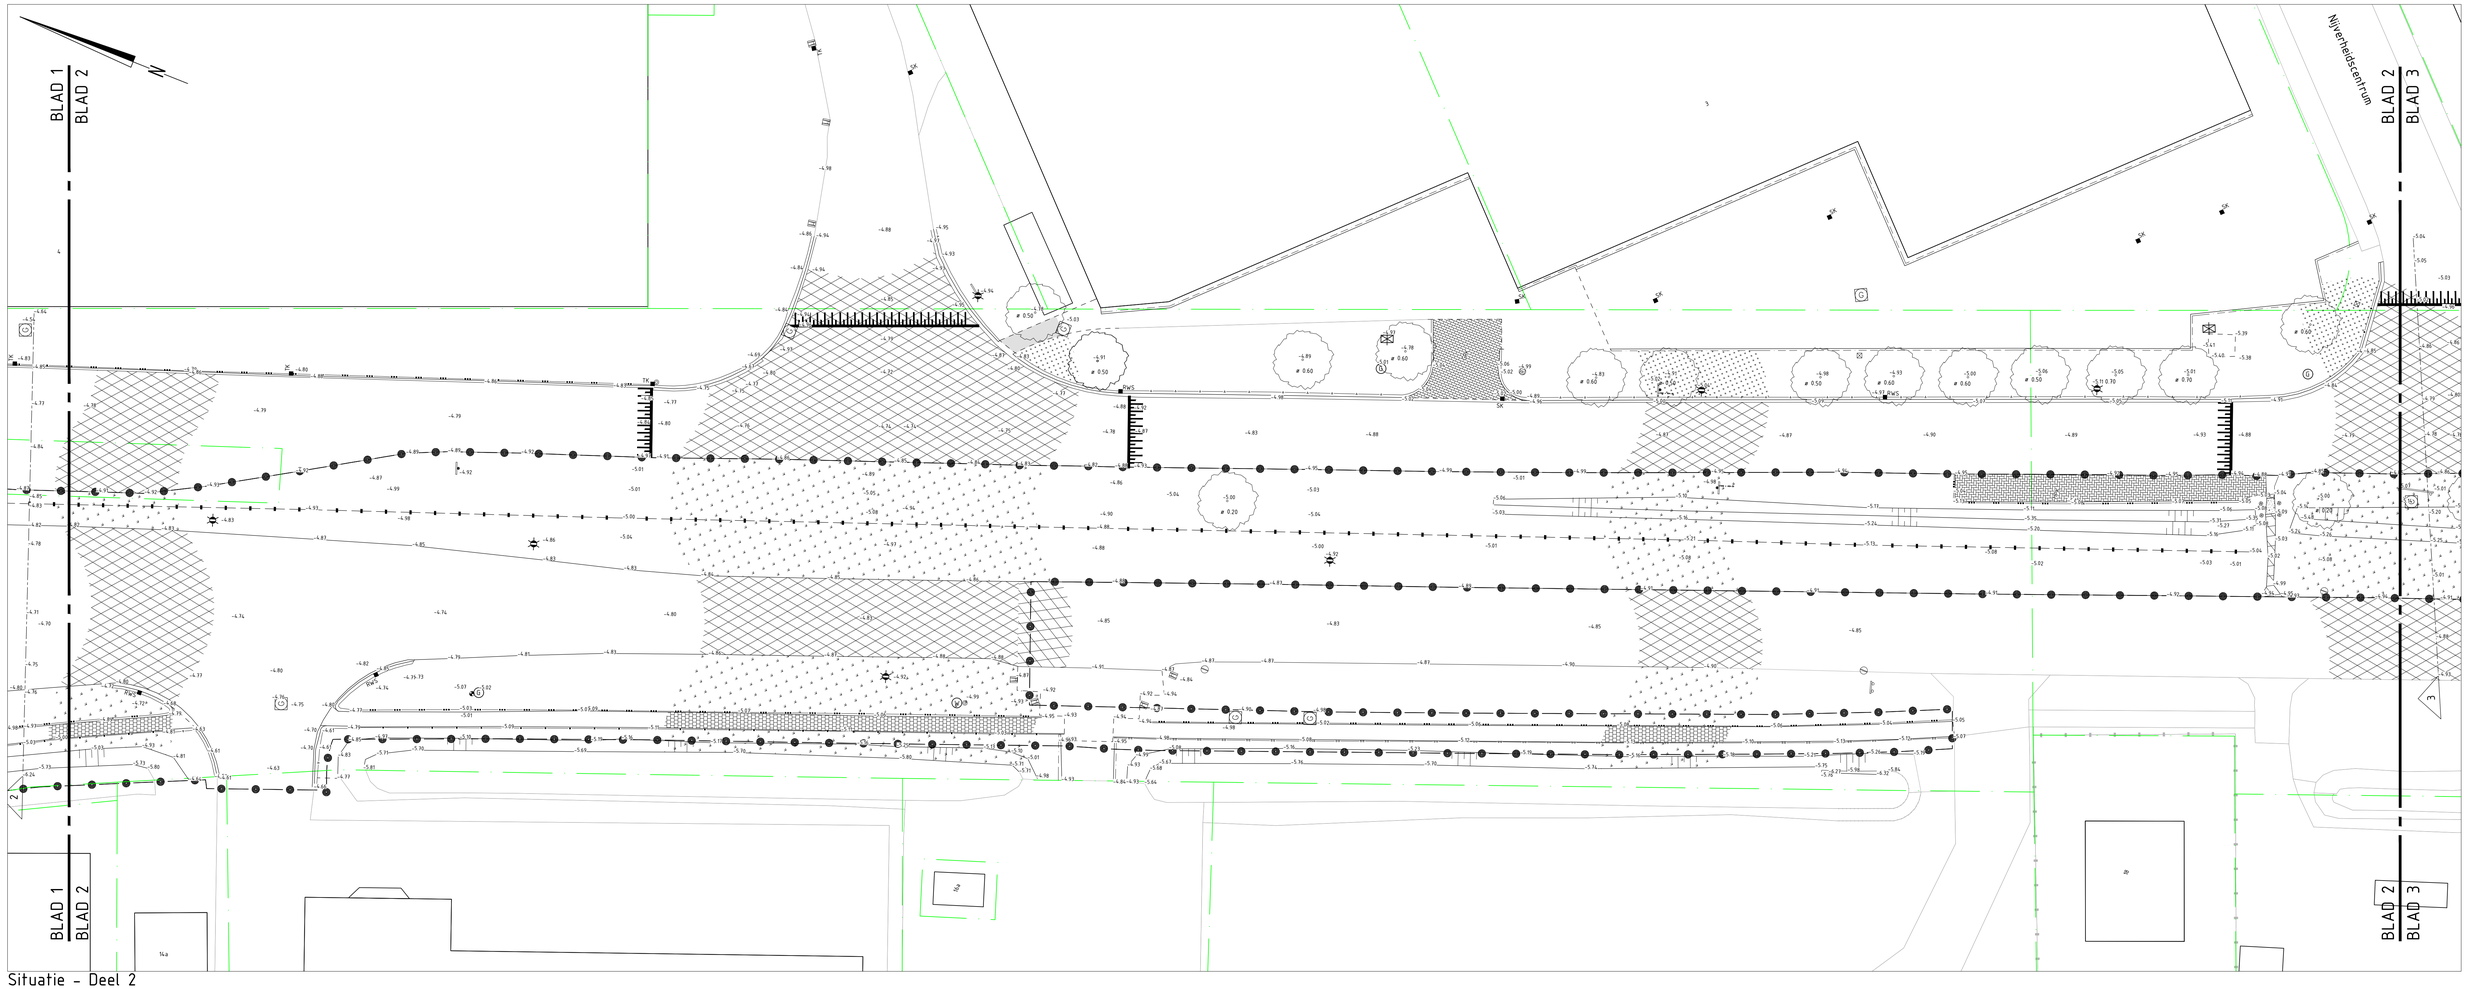


# Situatie - Deel 2

SCHAAL 1 : 200

## Legenda

- asfalt
- asfalt rood
- bss, kf, kl. grijs, in keperverband
- bss, kf, kl. antraciet, in elleboog
- bss, kf, kl. antraciet, in halfsteensverband
- bss, kf, kl. grijs, in elleboogverband
- bss, kf, kl. wit, in halfsteensverband
- bss, kf, kl. heidepaars, in elleboogverband
- sbs, kf, kl. wit-zwart, in blokverband
- betontegels 300x300mm, kl. grijs, in halfsteensverband
- betontegels 300x300mm, kl. rood, in halfsteensverband
- beton
- basalton, dikte 150mm
- halfverharding - schelpen
- gras
- begroeiing
- draglineschotten (tijdelijk)
- betonplaten 2.00x2.00m
- bebouwingscontour
- opsluitband 60x200mm
- opsluitband 100x200mm
- opsluitband 150x400mm (gebruik als stootband)
- gazonband 100x200mm
- trottoirband 130/150x250mm
- trottoirband 180/200x250mm
- RWS band 110/220x250mm
- geleideband 50/200x150mm
- Leiconband B4
- Leiconband bushalteband
- inritband
- prefab drempel
- kant asfalt
- materiaalgrens
- insteek
- teen
- waterlijn
- hekwerk harmonicagaas h=2,00m
- hekwerk harmonicagaas h=2,00m
- hekwerk spijlen
- hekwerk afzetbuis staal h=0,90 ø159
- hekwerk h=0,50m, buis verzinkt ø50 door kunststof paal ø100
- schutting
- damwand
- haag
- bosplantsoen
- regelkast
- afsluiter water
- afsluiter gas
- stalen paal
- betonnen paal
- betonnen paal ø700mm
- metalen schrikpaal 40x25x80 cm
- kunststof diamantkop paal
- houten diamantkop paal
- reflectorpaal
- kunststof zuil
- betonelement 500x500x450
- vlaggenmast h=+/-6,00m
- merkpaal leidingen
- haaientandtegel
- schrikblok
- jumbo blok
- lichtmast
- reclamezuil
- verkeerslicht
- brievenbus
- afvalbak
- fietsklem 45°
- fietsklem
- verkeersbord
- verkeersbord met paal met typeaanduiding
- verkeersbord met 2 palen
- straatnaambord met paal
- bouw/infobord
- boom met stamdiameter in meters (ø 0.10)
- RWS trottoirkolk RWS
- TK trottoirkolk
- SK straatkolk
- GWA inspectieput
- HWA inspectieput
- VWA inspectieput
- RCT ø300mm duiker
- drempelmarkering
- 1 doorsnede
- kadastrale grens volgens Kadata.nl

## Situatie




Gebouwlocatie en afmetingen ter indicatie, maten kunnen afwijken
Maten in meters, tenzij anders vermeld
Peilmaten in meters t.o.v. N.A.P., tenzij anders vermeld
Materialen in mm, tenzij anders vermeld
Diameters in mm, tenzij anders vermeld

0 2 4 6 8m

ADCIM
Adviesbureau voor Civiele techniek, Infrastructuur en Milieu
Rembrandtlaan 650
3362 AW Sliedrecht
Telefoon: (0184) 637500
Email: algemeen@adcim.nl

Project: Aanleg rotonde Zuidplasweg te Zevenhuizen

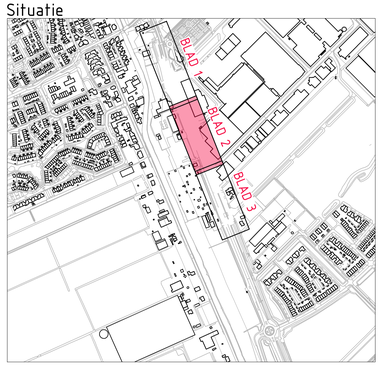Opdrachtgever: Gemeente Zuidplas

Onderdeel: Bestaande situatie
inmeting 16-08-2018

**Definitief**

| Rev. | Wijziging | Dat. | Get. | Acc. | Projectnummer | Tekeningnummer | Formaat |
|---|---|---|---|---|---|---|---|
| A | Diverse aanpassingen | 18-03-2019 | DTL | PvdL | J20180275 | 10.2 | A1-1050mm |
| | | | | | Besteknummer | Bijlagenummer | Schaal |
| | | | | | J20180275-D-B-1 | -- | 1:200 |
| | | | Get. | Gez. | Acc. | Datum | Filenaam |
| | | | DTL | PvdL | PvdL | 22-02-2019 | J20180275-010.dwg |