



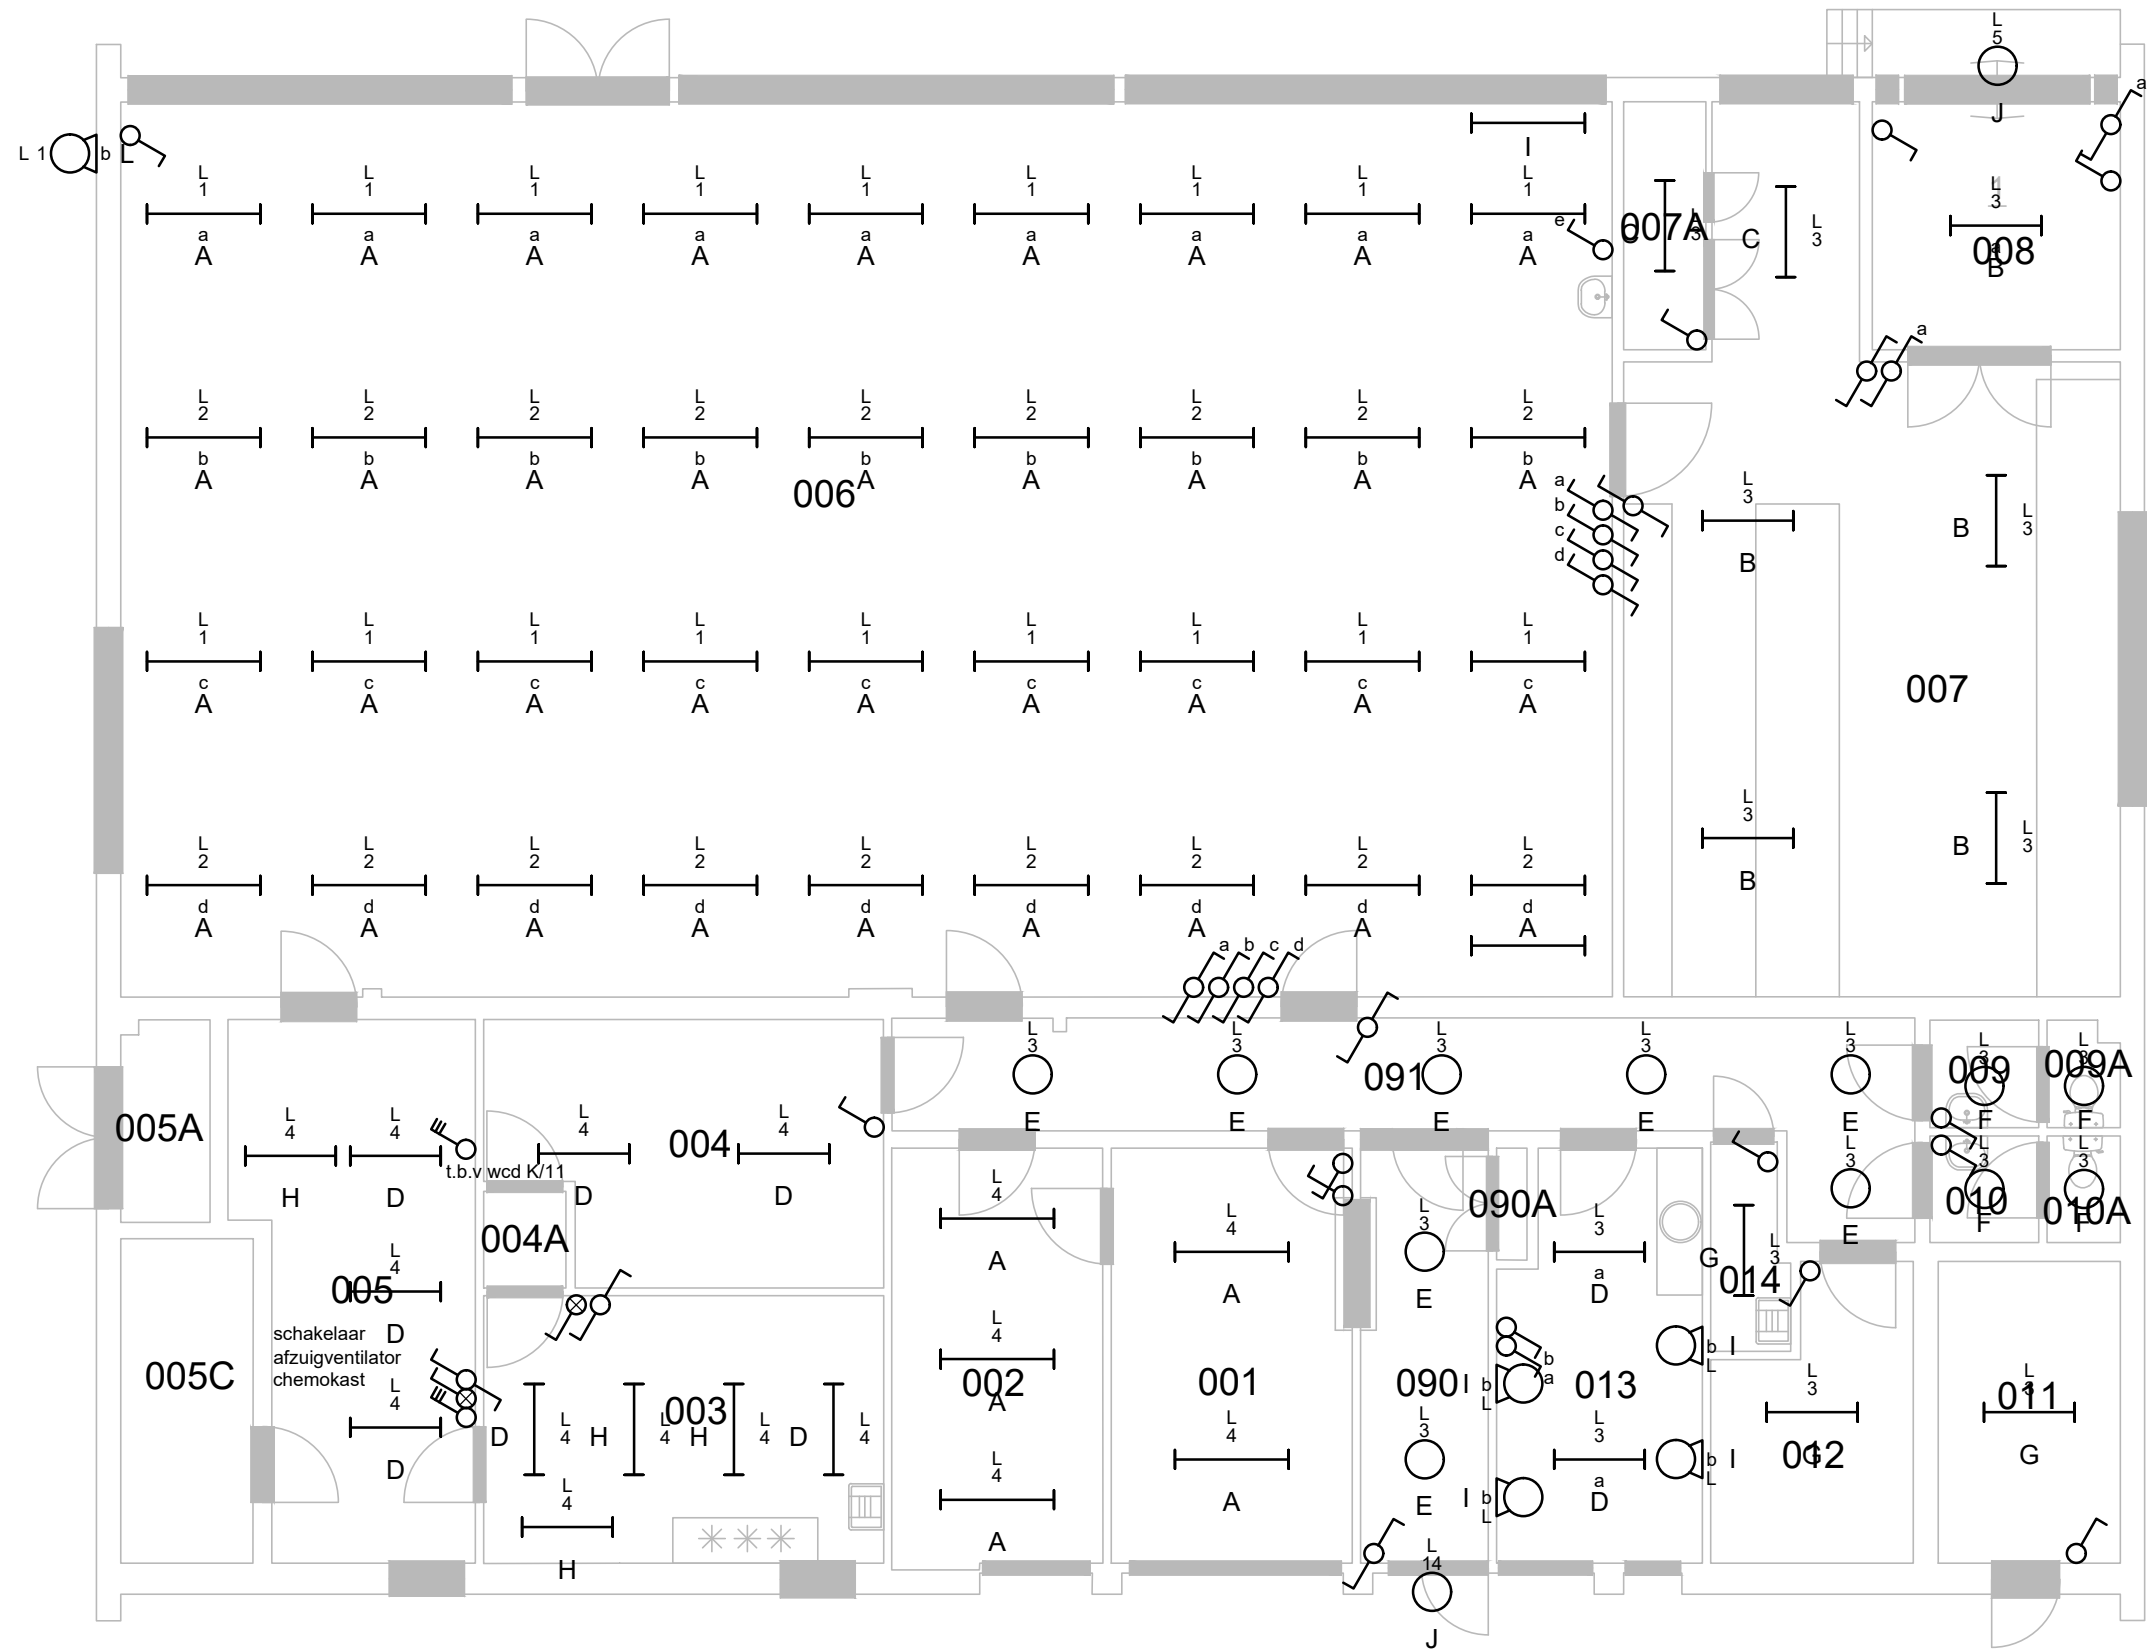

	Licht armatuur		WCD 3 Fase Nul en PE
	Licht armatuur		Aansluitpunt ledig
	TL armatuur 1200 mm		Aansluitpunt 1 Fase
	Schakelaar 1 polig		Vluchtwegaanduiding Rechtdoor (NEN 7010)
	Schakelaar 1 polig voorzien van controle lamp		Verdeler 230/400 V
	Schakelaar wissel 1 polig		Kabelgoot
	WCD 1 Voud		Wandgoot
	WCD 1 Voud voorzien van deksel		Goot van boven
	Scheer WCD		Goot naar boven
	WCD 1 Fase Nul en PE		Wandoot verticaal

Ruimte	Functie	Opp.
001	Bureauruimte	17.51
002	Bureauruimte	15.42
003	Berging Algemeen	18.74
004	Berging Algemeen	17.08
004A	Sluis	1.39
005	Reproductieruimte	20.88
005A	Berging Chemicaliën	3.11
005C	Berging Algemeen	7.52
006	Reproductieruimte	233.48
007	Berging Algemeen	61.90
007A	Technische Ruimte	3.57
008	Goederenontvangst	10.76
009	Toiletruimte	2.04
009A	WC	1.29
010	Toiletruimte	2.03
010A	WC	1.37
011	Technische Ruimte	9.61
012	Berging Algemeen	9.15
013	Verblijfsruimte	14.06
014	Kast Schoonmaakdienst	2.65
090	Hal	9.28
090A	Meterkast	0.59
091	Gang	22.63

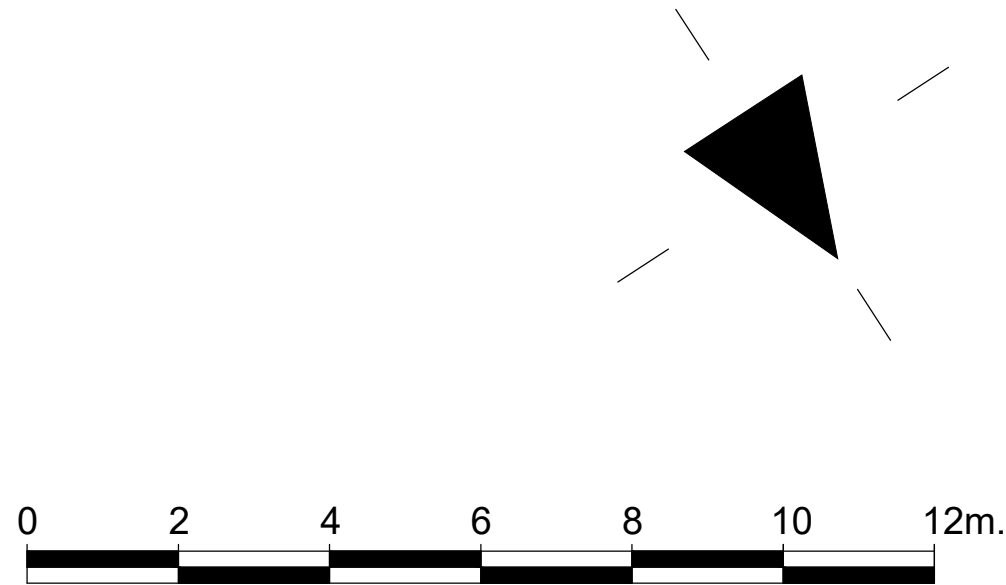


COMPLEX NIEUWE HAVEN A001
REPRO PUREP NOORD

Specificatie:
INSTALLATIETEKENING
VERLICHTINGSINSTALLATIE
BEGANE GROND


REVISIE TEKENING


Objectnummer: 14B03	Tekenaar: DVT
Gebouwnummer: A001	Controle: DVT
Besteknummer:	Datum: 3-10-2019
Projectnummer:	Schaal: 1:100
Fase: BEHEER	Formaat: A2+ (804x420)
Versie: A	Documentcode: 14B03_A001_E010_A_VVL_00



Ruimte	Functie	Opp.
001	Bureauruimte	17.51
002	Bureauruimte	15.42
003	Berging Algemeen	18.74
004	Berging Algemeen	17.08
004A	Sluis	1.39
005	Reproductieruimte	20.88
005A	Berging Chemicaliën	3.11
005C	Berging Algemeen	7.52
006	Reproductieruimte	233.48
007	Berging Algemeen	61.90
007A	Technische Ruimte	3.57
008	Goederenontvangst	10.76
009	Toiletruimte	2.04
009A	WC	1.29
010	Toiletruimte	2.03
010A	WC	1.37
011	Technische Ruimte	9.61
012	Berging Algemeen	9.15
013	Verblijfsruimte	14.06
014	Kast Schoonmaakdienst	2.65
090	Hal	9.28
090A	Meterkast	0.59
091	Gang	22.63

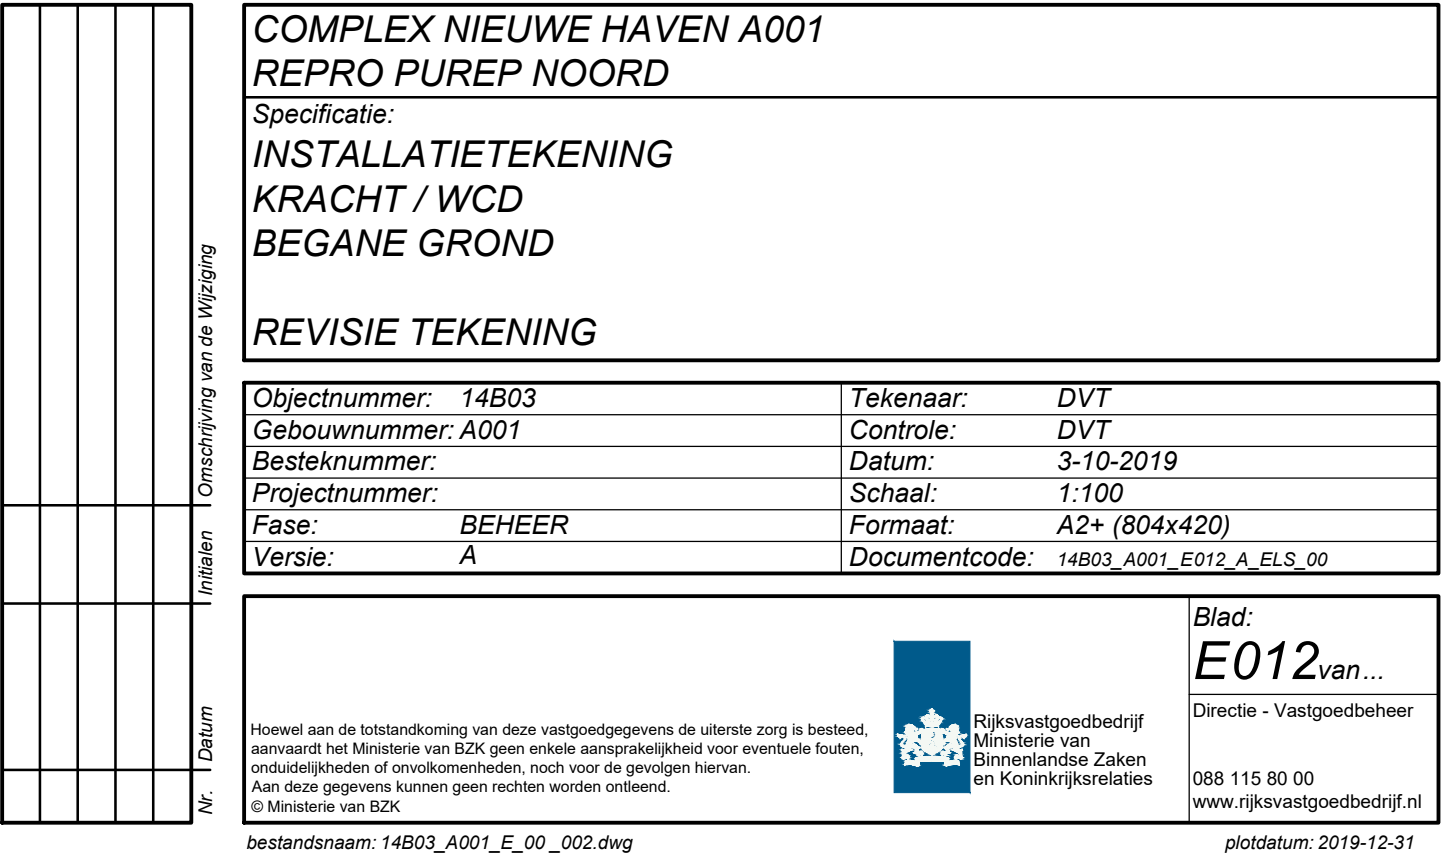

Ruimte	Functie	Opp.
001	Bureauruimte	17.51
002	Bureauruimte	15.42
003	Berging Algemeen	18.74
004	Berging Algemeen	17.08
004A	Sluis	1.39
005	Reproductieruimte	20.88
005A	Berging Chemicaliën	3.11
005C	Berging Algemeen	7.52
006	Reproductieruimte	233.48
007	Berging Algemeen	61.90
007A	Technische Ruimte	3.57
008	Goederenontvangst	10.76
009	Toiletruimte	2.04
009A	WC	1.29
010	Toiletruimte	2.03
010A	WC	1.37
011	Technische Ruimte	9.61
012	Berging Algemeen	9.15
013	Verblijfsruimte	14.06
014	Kast Schoonmaakdienst	2.65
090	Hal	9.28
090A	Meterkast	0.59
091	Gang	22.63

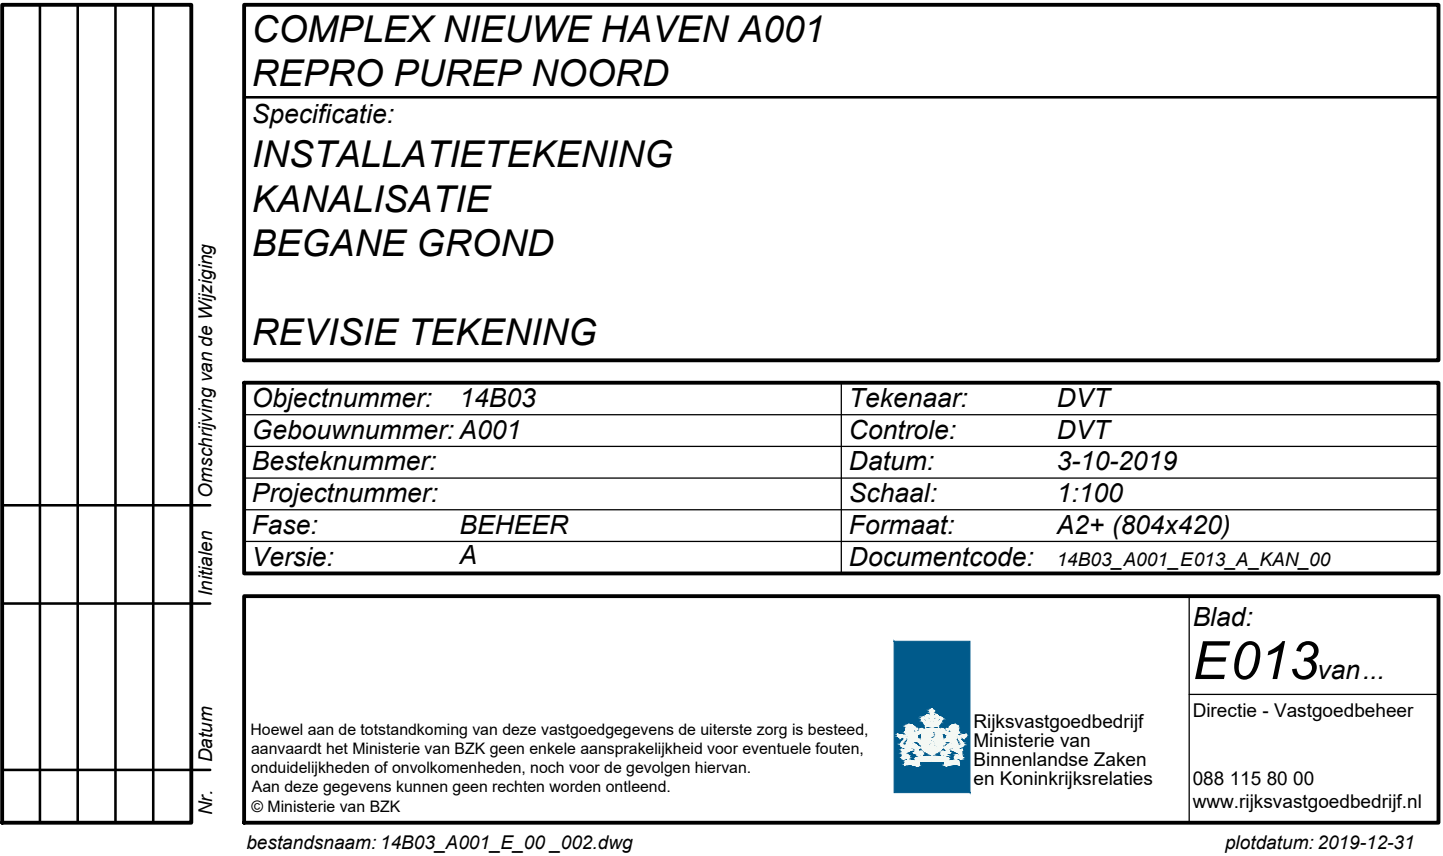

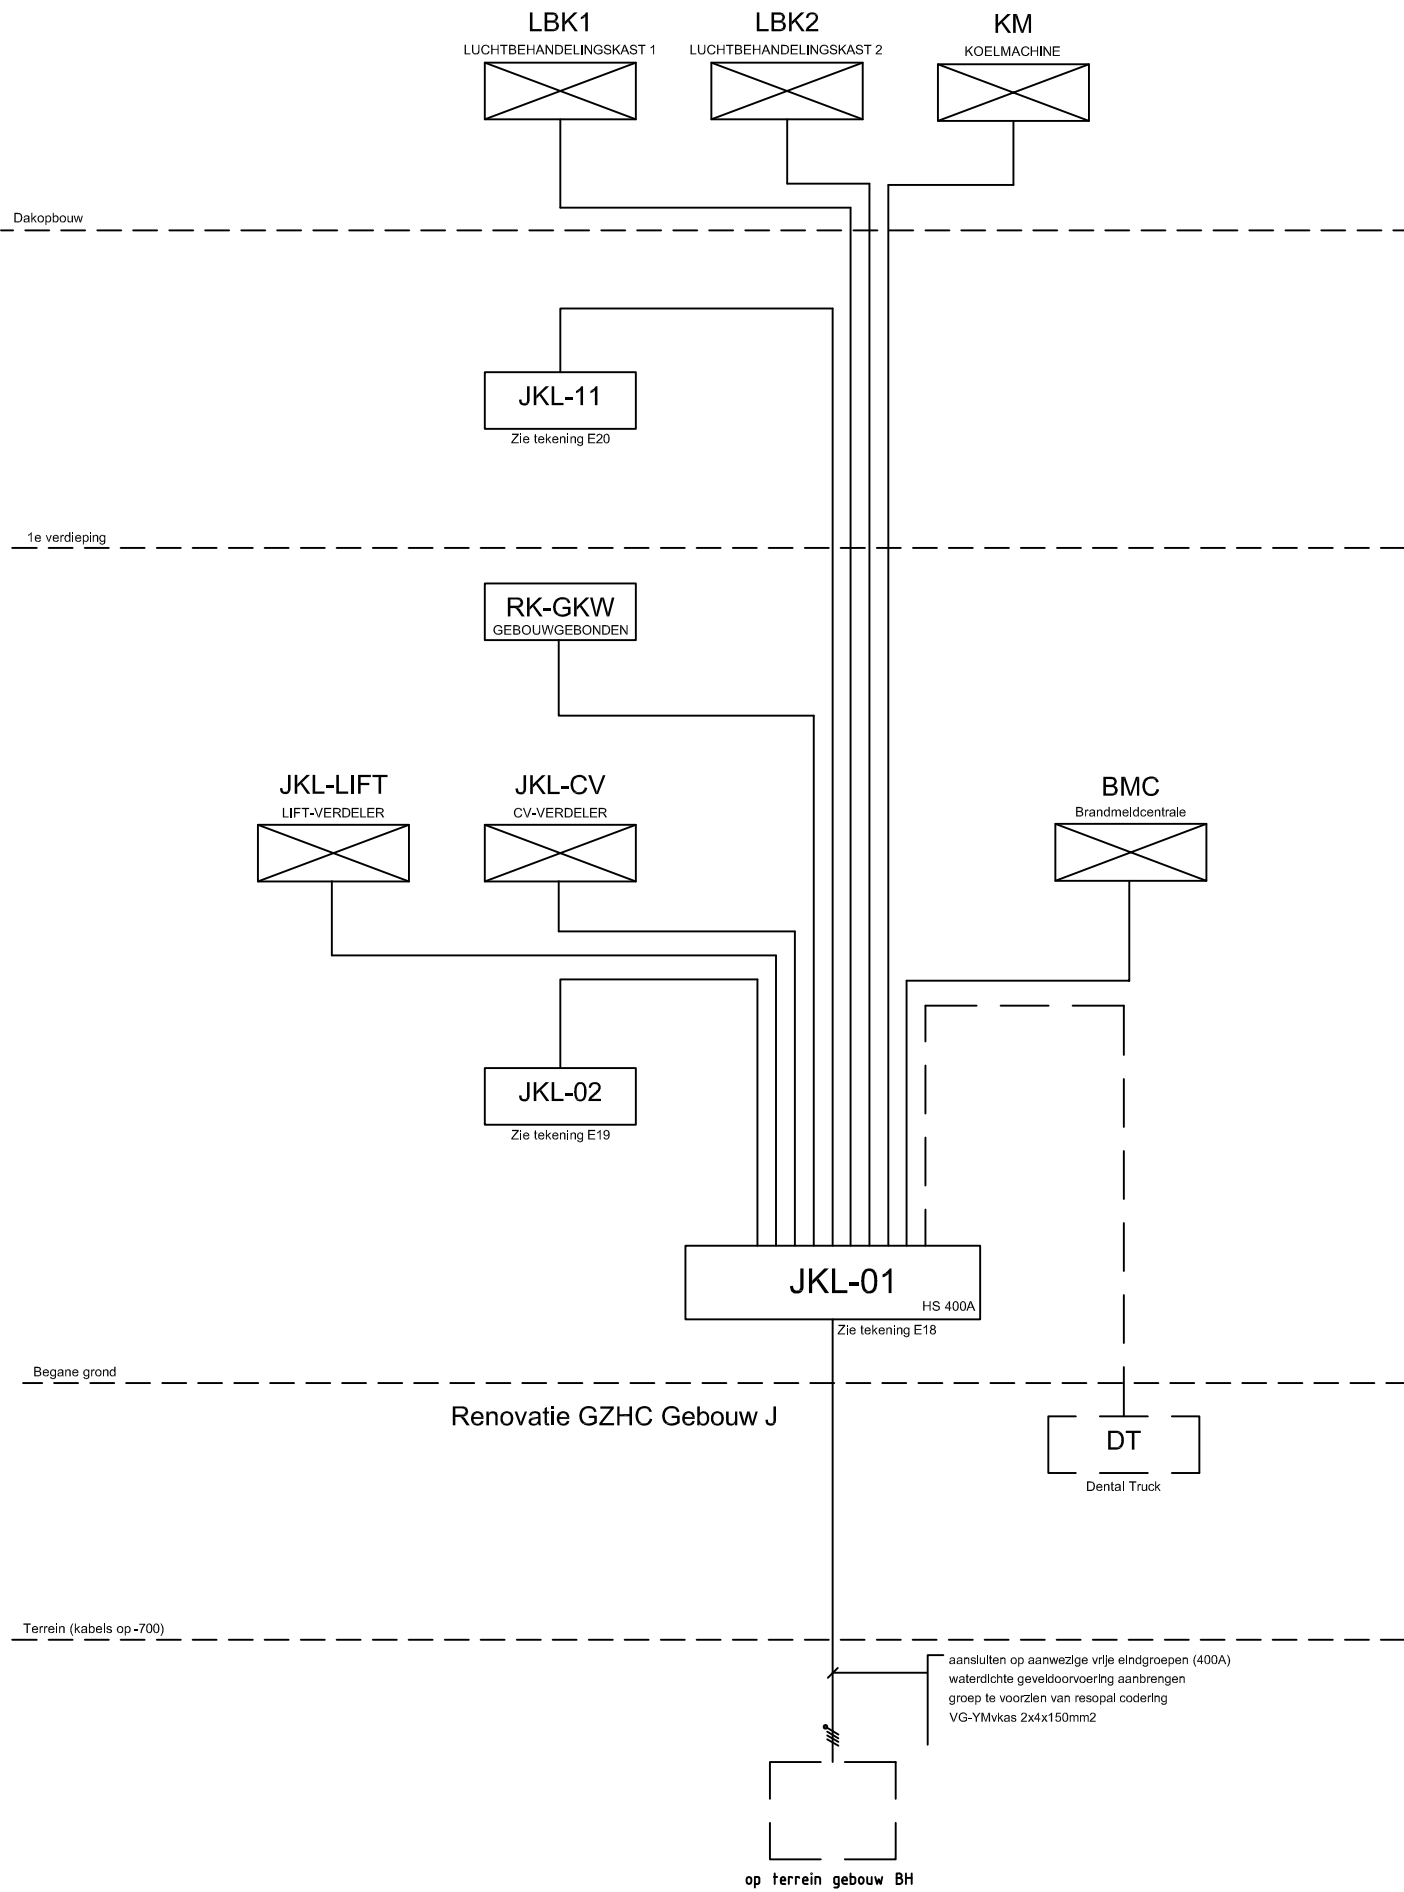

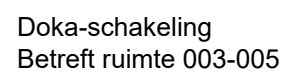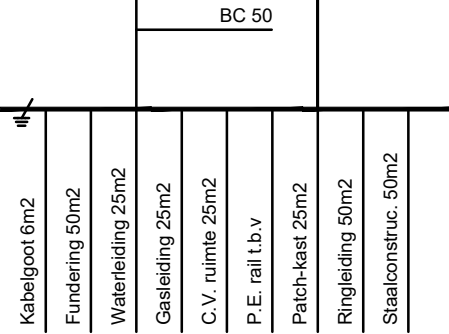

COMPLEX NIEUWE HAVEN A001 REPRO PUREP NOORD	
Specificatie: INSTALLATIE TEKENING VERDEELINRICHTING L BEGANE GROND	
REVISIE TEKENING	
Objectnummer: 14B03	Tekenaar: DVT
Gebouwnummer: A001	Controle: DVT
Besteknummer:	Datum: 3-10-2019
Projectnummer:	Schaal: N.V.T.
Fase: BEHEER	Formaat: A2
Versie: A	Documentcode: 14B03_A001_E014_A_ELS_00




- GR.1 Verlichting
- GR.2 Verlichting
- GR.3 Verlichting- WCD-Boiler
- GR.4 Verlichting
- GR.5 Reserve
- GR.6 Wcd algemeen
- GR.7 Wcd algemeen
- GR.8 Wcd algemeen
- GR.9 Voeding B.M.C
- GR.10 Patchkast
- GR.11 Wcd data app.
- GR.12 Wcd data
- GR.13 Noodverlichting
- GR.14 Buitenverlichting
- GR.15 Wcd in naast verdeler kast

Initialen	Omschrijving van de Wiltzorg
-----------	------------------------------

REVISIE TEKENING

Hoewel aan de totstandkoming van deze vastgoedgegevens de uiterste zorg is besteed, aanvaardt het Ministerie van BZK geen enkele aansprakelijkheid voor eventuele fouten, onduidelijkheden of onvolkomenheden, noch voor de gevolgen hiervan. Aan deze gegevens kunnen geen rechten worden ontleend. © Ministerie van BZK	 Rijksvastgoedbedrijf Ministerie van Binnenlandse Zaken en Koninkrijksrelaties	<i>Blad:</i> E015_{van...} Directie - Vastgoedbeheer 088 115 80 00 www.rijksvastgoedbedrijf.nl
--	--	---

K

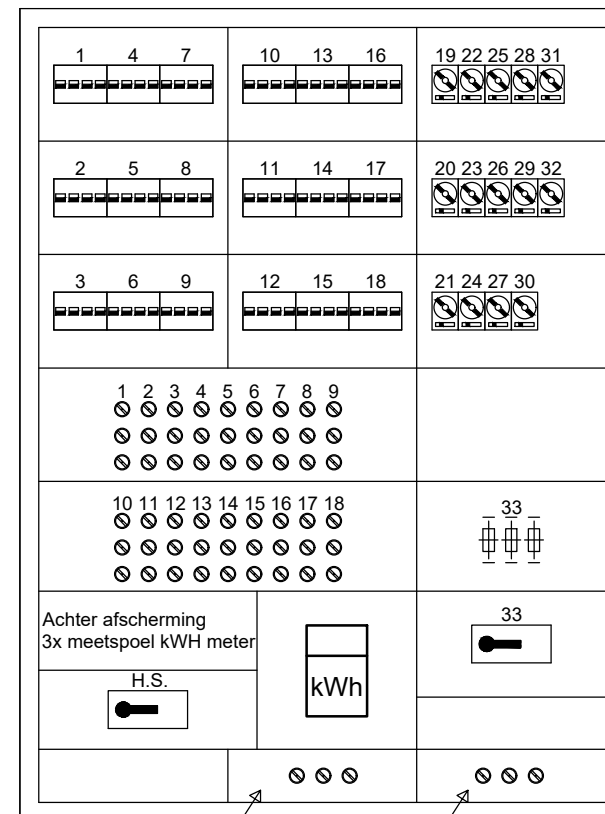

Voor beveiliging t.b.v
meetspoelen

K3-kop groep t.b.v
L-verdeler

LEGENDA / RENVOOI

- GR.1 Een kops-boormachine+hechtmachine
- GR.2 Lijm/frees machine
- GR.3 Drukpers
- GR.4 Inpakkmachine
- GR.5 Xerox 5100
- GR.6 Xerox 5090
- GR.7 Xerox 5090
- GR.8 Snijmachine
- GR.9 Xerox 5080
- GR.10 Horizontale camera (niet in gebruik)
- GR.11 Afzuiging vent. (niet in gebruik)
- GR.12 Ontwikkelmachine (niet in gebruik)
- GR.13 Ontwikkelmachine
- GR.14 Kracht wcd ruimte 004
- GR.15 Reserve
- GR.16 Reserve
- GR.17 Reserve
- GR.18 Reserve
- GR.19 Afzuiging t.b.v. vuilwatertank
- GR.20 Vouwmachine
- GR.21 Lamineermachine
- GR.22 Sealmachine
- GR.23 Plotter
- GR.24 Diverse kleine apparatuur
- GR.25 Diverse kleine apparatuur
- GR.26 Diverse kleine apparatuur
- GR.27 Diverse kleine apparatuur
- GR.28 Vertikale camera
- GR.29 Diverse kleine apparatuur close in boiler
- GR.30 Diverse kleine apparatuur
- GR.31 Vloerzuil (4xwcd)
- GR.32 Vloerzuil (4xwcd)
- GR.33 RK

Nr	Datum	Initialen	Omschrijving van de Wijziging

COMPLEX NIEUWE HAVEN A001
REPRO PUREP NOORD

Specificatie:

**INSTALLATIEKENING
KASTAANZICHT K
BEGANE GROND**

REVISIE TEKENING

<i>Objectnummer:</i> 14B03	<i>Tekenaar:</i> DVT
<i>Gebouwnummer:</i> A001	<i>Controle:</i> DVT
<i>Besteknummer:</i>	<i>Datum:</i> 3-10-2019
<i>Projectnummer:</i>	<i>Schaal:</i> N.V.T.
<i>Fase:</i> BEHEER	<i>Formaat:</i> A3
<i>Versie:</i> A	<i>Documentcode:</i> 14B03 A001 E017 A ELS 00

Hoewel aan de totstandkoming van deze vastgoedgegevens de uiterste zorg is besteed, aanvaardt het Ministerie van BZK geen enkele aansprakelijkheid voor eventuele fouten, onduidelijkheden of onvolkomenheden, noch voor de gevolgen hiervan. Aan deze gegevens kunnen geen rechten worden ontleend. © Ministerie van BZK	 Rijksvastgoedbedrijf Ministerie van Binnenlandse Zaken en Koninkrijksrelaties	Blad: E017_{van...} Directie - Vastgoedbeheer 088 115 80 00 www.rijksvastgoedbedrijf.nl
--	--	--

