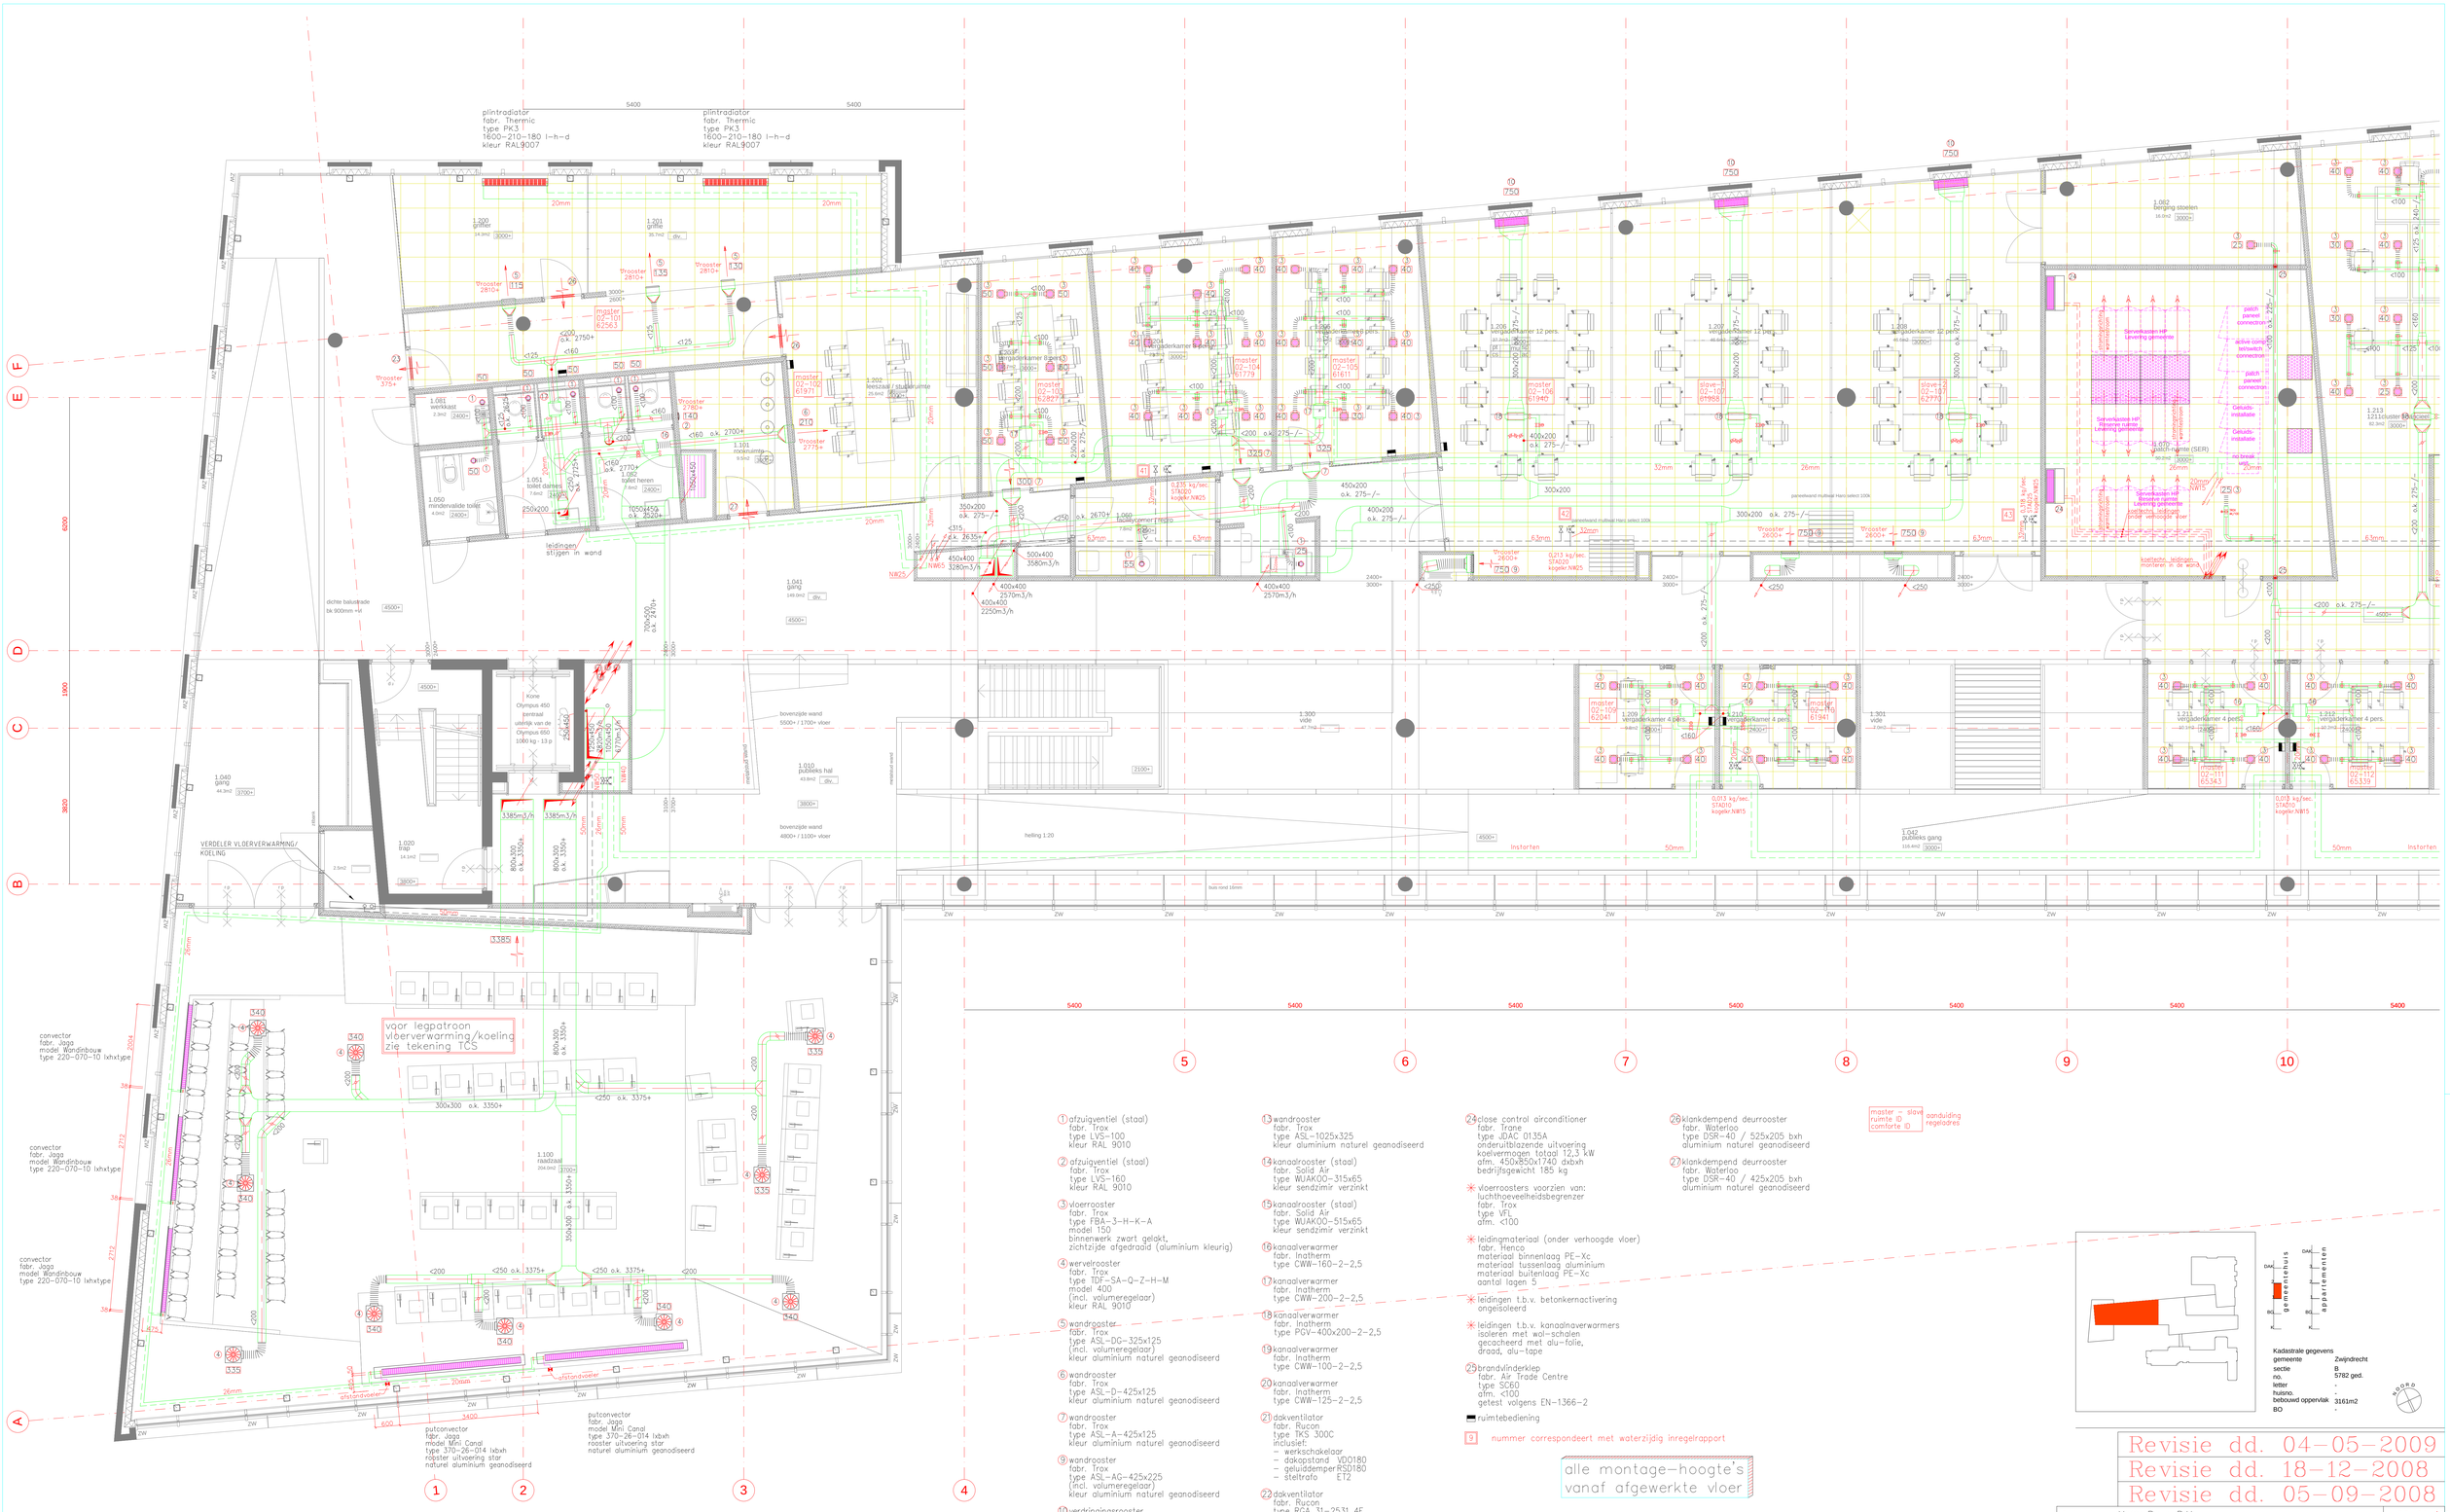

① afzuigventiel (staal)
fabr. Trox
type LVS-100
kleur RAL 9010

② afzuigventiel (staal)
fabr. Trox
type LVS-160
kleur RAL 9010

③ vloerrooster
fabr. Trox
type FBA-3-H-K-A
model 150
binnenwerk zwart gelakt,
zichtzijde afgedraaid (aluminium kleurig)

④ wervelrooster
fabr. Trox
type TDF-SA-Q-Z-H-M
model 400
(incl. volumeregelaar)
kleur RAL 9010

⑤ wandrooster
fabr. Trox
type ASL-DG-325x125
(incl. volumeregelaar)
kleur aluminium naturel geanodiseerd

⑥ wandrooster
fabr. Trox
type ASL-D-425x125
kleur aluminium naturel geanodiseerd

⑦ wandrooster
fabr. Trox
type ASL-A-425x125
kleur aluminium naturel geanodiseerd

⑨ wandrooster
fabr. Trox
type ASL-AG-425x225
(incl. volumeregelaar)
kleur aluminium naturel geanodiseerd

⑩ verdringingsrooster
fabr. Trox
type QLF-U-1
afm. 750x1000 bxh
aansluiting 625x150 (onderzijde)
kleur RAL 9010

⑪ wandrooster
fabr. Trox
type ASL-1025x225
kleur aluminium naturel geanodiseerd

⑫ wandrooster
fabr. Trox
type ASL-325x75
kleur aluminium naturel geanodiseerd

⑬ wandrooster
fabr. Trox
type ASL-1025x325
kleur aluminium naturel geanodiseerd

⑭ kanaalrooster (staal)
fabr. Solid Air
type WJAK00-315x65
kleur sendzimir verzinkt

⑮ kanaalrooster (staal)
fabr. Solid Air
type WJAK00-515x65
kleur sendzimir verzinkt

⑯ kanaalverwarmer
fabr. Inatherm
type CWW-160-2-2,5

⑰ kanaalverwarmer
fabr. Inatherm
type CWW-200-2-2,5

⑱ kanaalverwarmer
fabr. Inatherm
type PGV-400x200-2-2,5

⑲ kanaalverwarmer
fabr. Inatherm
type CWW-100-2-2,5

⑳ kanaalverwarmer
fabr. Inatherm
type CWW-125-2-2,5

㉑ dakventilator
fabr. Rucon
type TKS 300C
inclusief:
– werkschakelaar
– dakopstand VD0180
– geluiddemper RSD180
– steltrafo ET2

㉒ dakventilator
fabr. Rucon
type RGA 31-2531 4E
inclusief:
– werkschakelaar
– dakopstand VD0225
– geluiddemper RSD225
– steltrafo ET2

㉓ klankdempend deurrooster
fabr. Waterloo
type DSR-40 / 525x365 bxh
aluminium naturel geanodiseerd

㉔ close control airconditioner
fabr. Trane
type JDAC 0135A
onderuitblazende uitvoering
koelvermogen totaal 12,3 kW
afm. 450x850x1740 dxbxh
bedrijfsgewicht 185 kg

✳ vloerroosters voorzien van:
luchthoeveelheidsbegrenzer
fabr. Trox
type VFL
afm. <100

✳ leidingmateriaal (onder verhoogde vloer)
fabr. Henco
materiaal binnenlaag PE-Xc
materiaal tussenlaag aluminium
materiaal buitenlaag PE-Xc
aantal lagen 5

✳ leidingen t.b.v. betonkernactivering
ongeisoleerd

✳ leidingen t.b.v. kanaalnaverwarmers
isoleren met wol-schalen
gecacheerd met alu-folie,
draad, alu-tape

㉕ brandvinderklep
fabr. Air Trade Centre
type SC60
afm. <100
getest volgens EN-1366-2

▬ ruimtebediening

9 nummer correspondeert met waterzijdig inregelrapport

alle montage-hoogte's
vanaf afgewerkte vloer

㉖ klankdempend deurrooster
fabr. Waterloo
type DSR-40 / 525x205 bxh
aluminium naturel geanodiseerd

㉗ klankdempend deurrooster
fabr. Waterloo
type DSR-40 / 425x205 bxh
aluminium naturel geanodiseerd

master – slave
ruimte ID
comforte ID
aanduiding
regeladres

BOORPROTOCOL T.B.V. BETONKERNACTIVERING

Kadastrale gegevens

gemeente	Zwijndrecht
sectie	B
no.	5782 ged.
letter	-
huisno.	-
bebouwd oppervlak	3161m2
BO	-

Revisie dd. 04-05-2009
Revisie dd. 18-12-2008
Revisie dd. 05-09-2008

Opdrachtgever	Vorm Bouw B.V. Veerweg 165 Postbus 16 3350 AA Papendrecht	D: 25-02-'08 C: 19-01-'08
Omschrijving	Nieuwbouw Bestuurlijk Knooppunt Juliana van Stolbergstraat 3331 BH Zwijndrecht	Ordernummer: 44930
	W-installaties 1e verdieping zone 1	B: 19-12-'07 A: 04-12-'07 Gewijzigd:
KLIMAATSERVICE HOLLAND BV	Nijverheidsstraat 31 3371 KE Hardinxveld-Giessendam Tel. 0184-613911 fax. 0184-614230 Postbus 118 3370 AC Hardinxveld-Giessendam	Datum: 21-09-'06 Schaal: 1:50 Tek.nr.: W01-1 Getekend: GM

bouwkundige onderligger EGM architecten bv tek.nr. 9-211 dd. 19-11-2007