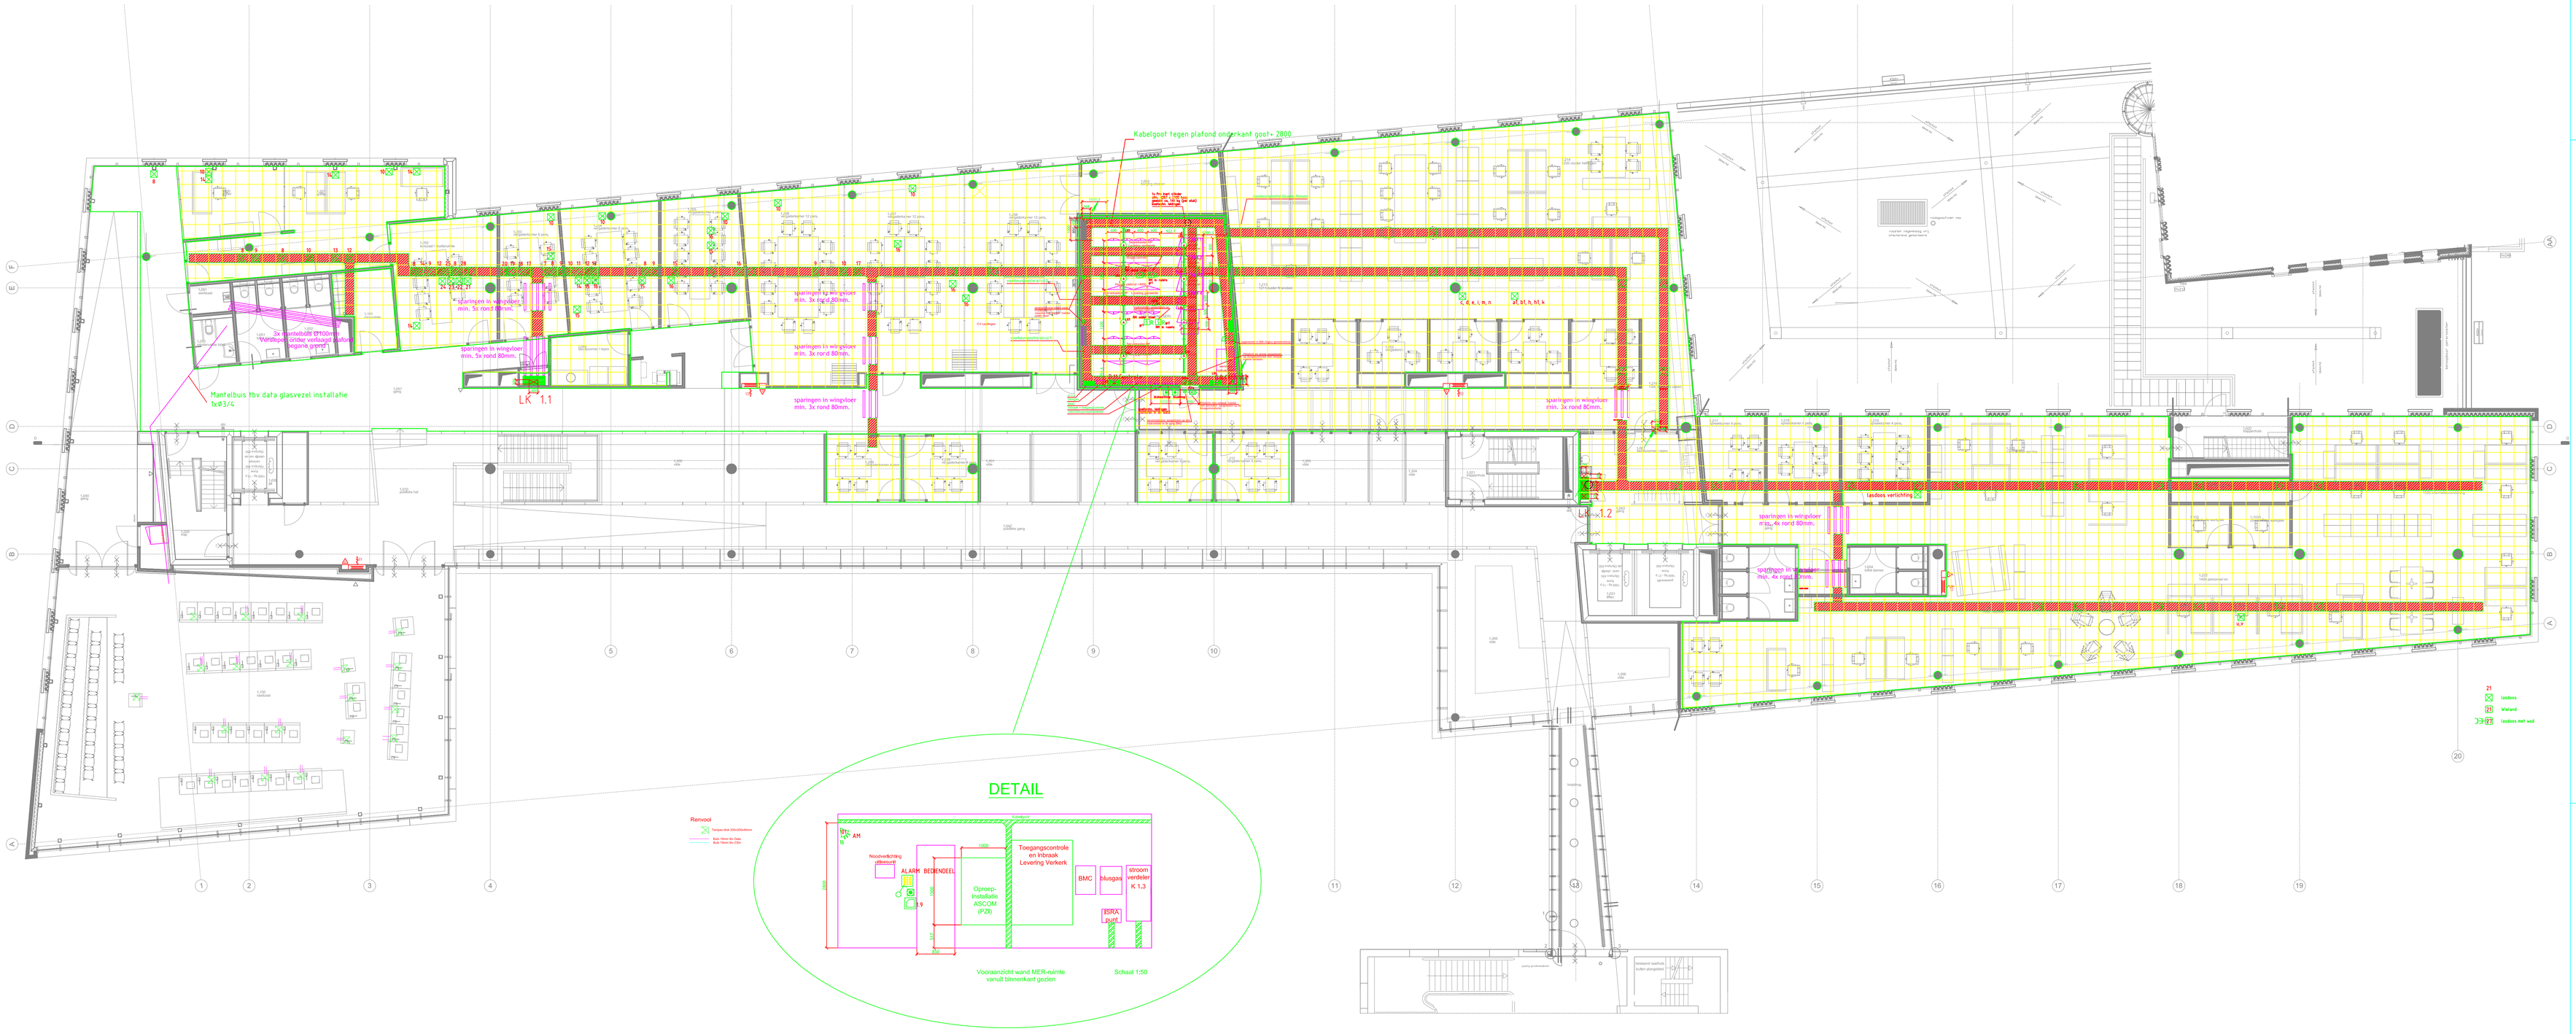

REVISIE
D.D. 17-09-2008

G	Diverse Wijzigingen	11-10-2007	AK	C	Diverse Wijzigingen	03-11-2006	MvH		
F	Inrichting MER	19-09-2007	MvH		1 REVISIE	17-09-2009	AK		
E	Diverse Wijzigingen	19-06-2007	MvH		H Mantelbuizen Begane Grond	24-10-2007	AK		
D	Diverse Wijzigingen	06-03-2007	MvH	B	ONTWERP	01-09-2006	MTB		
	OMSCHRIJVING	DATUM	GET		OMSCHRIJVING	DATUM	GET		

STATUS:	REVISIE	REVISIE:	1
FORMAAT:	A0	TEKENNOM:	02-003
SCHAAL:	1:100	PROJECTNR:	P0600068

ETB DE NOORD
ZWIJNDRECHT BV

Arr. van Leeuwenhoekstraat 19
3331 LV Zwijndrecht
Tel : 078 - 612 12 88
Fax : 078 - 612 12 89
Website : www.etbdenoord.nl
E-mail : zwijndrecht@etbdenoord.nl

OPDRACHTGEVER: VAN DER VORM B.V.
ADRES: Postbus 16, 3350 AA Papendrecht

PROJECTNAAM: NIEUWBOUW BESTUURLIJK KNOOPPUNT ZWIJNDRECHT
ADRES: Zwijndrecht

TEKENNINGNAAM: ELEKTRISCHE INSTALLATIE
Kabelgoot / Verdeelinrichtingen % verdieping