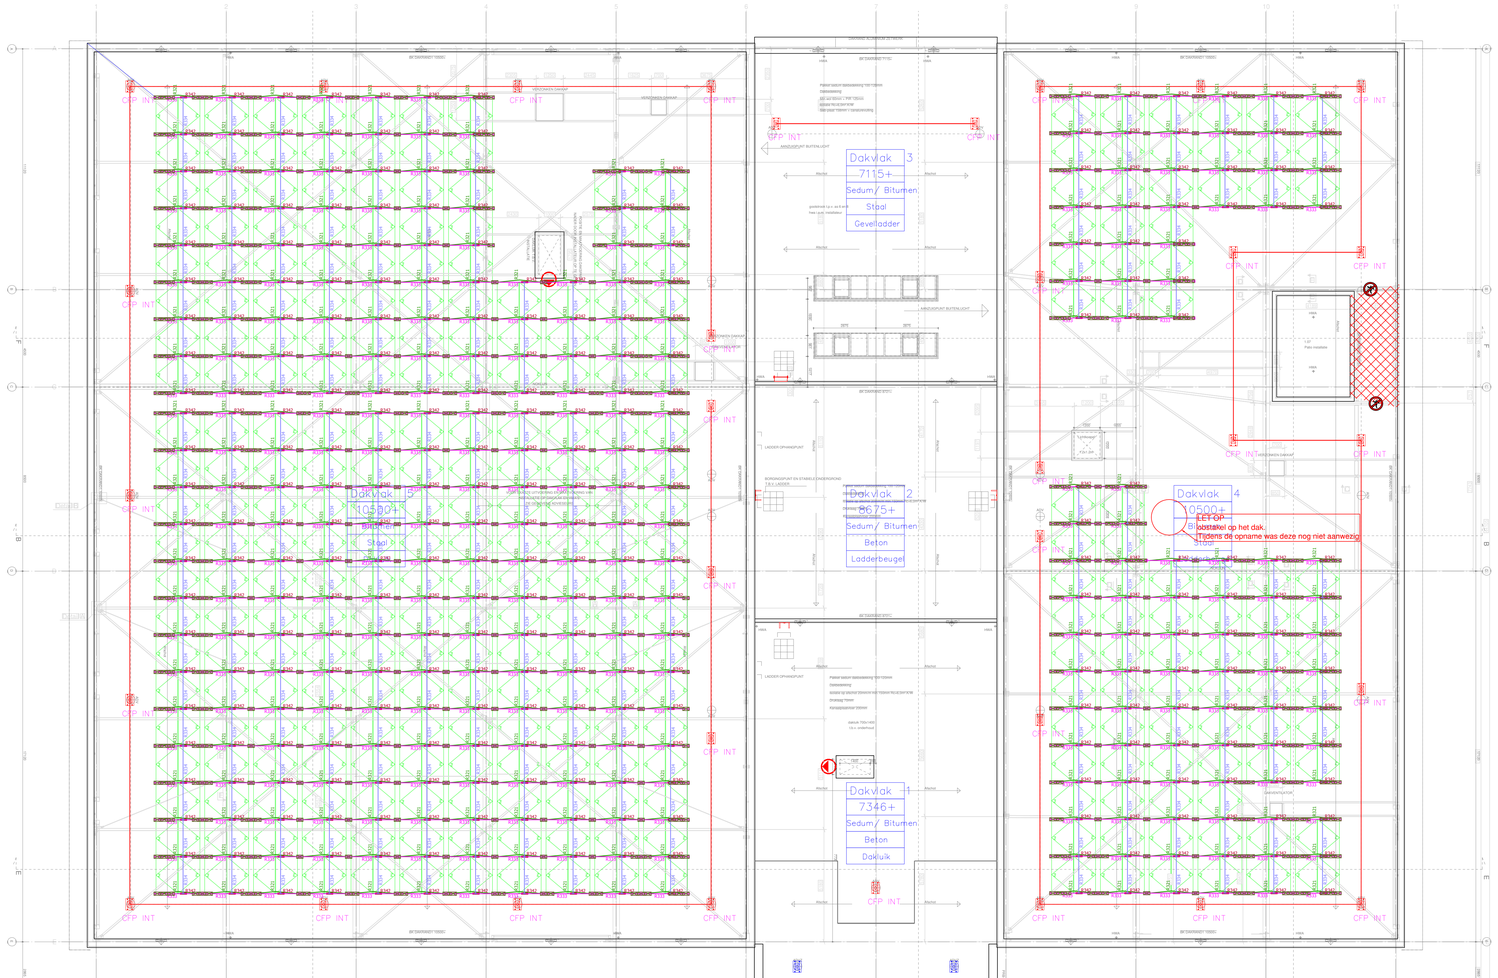


| FASE: | #WAARDE! | | |
|---|---|---|---|
| **Materiaal:** | **1. Zonnepaneel** | **Eenheid** | **Nodig** |
| | | | |
| | | | |
| | | | |
| **Materiaal:** | **1.1 Zonnepaneel toebehoren** | **Eenheid** | **Nodig** |
| | | | |
| | | | |
| | | | |
| **Materiaal:** | **2.1 Onderconstructie** | **Eenheid** | **Nodig** |
| | | | |
| | | | |
| | | |