


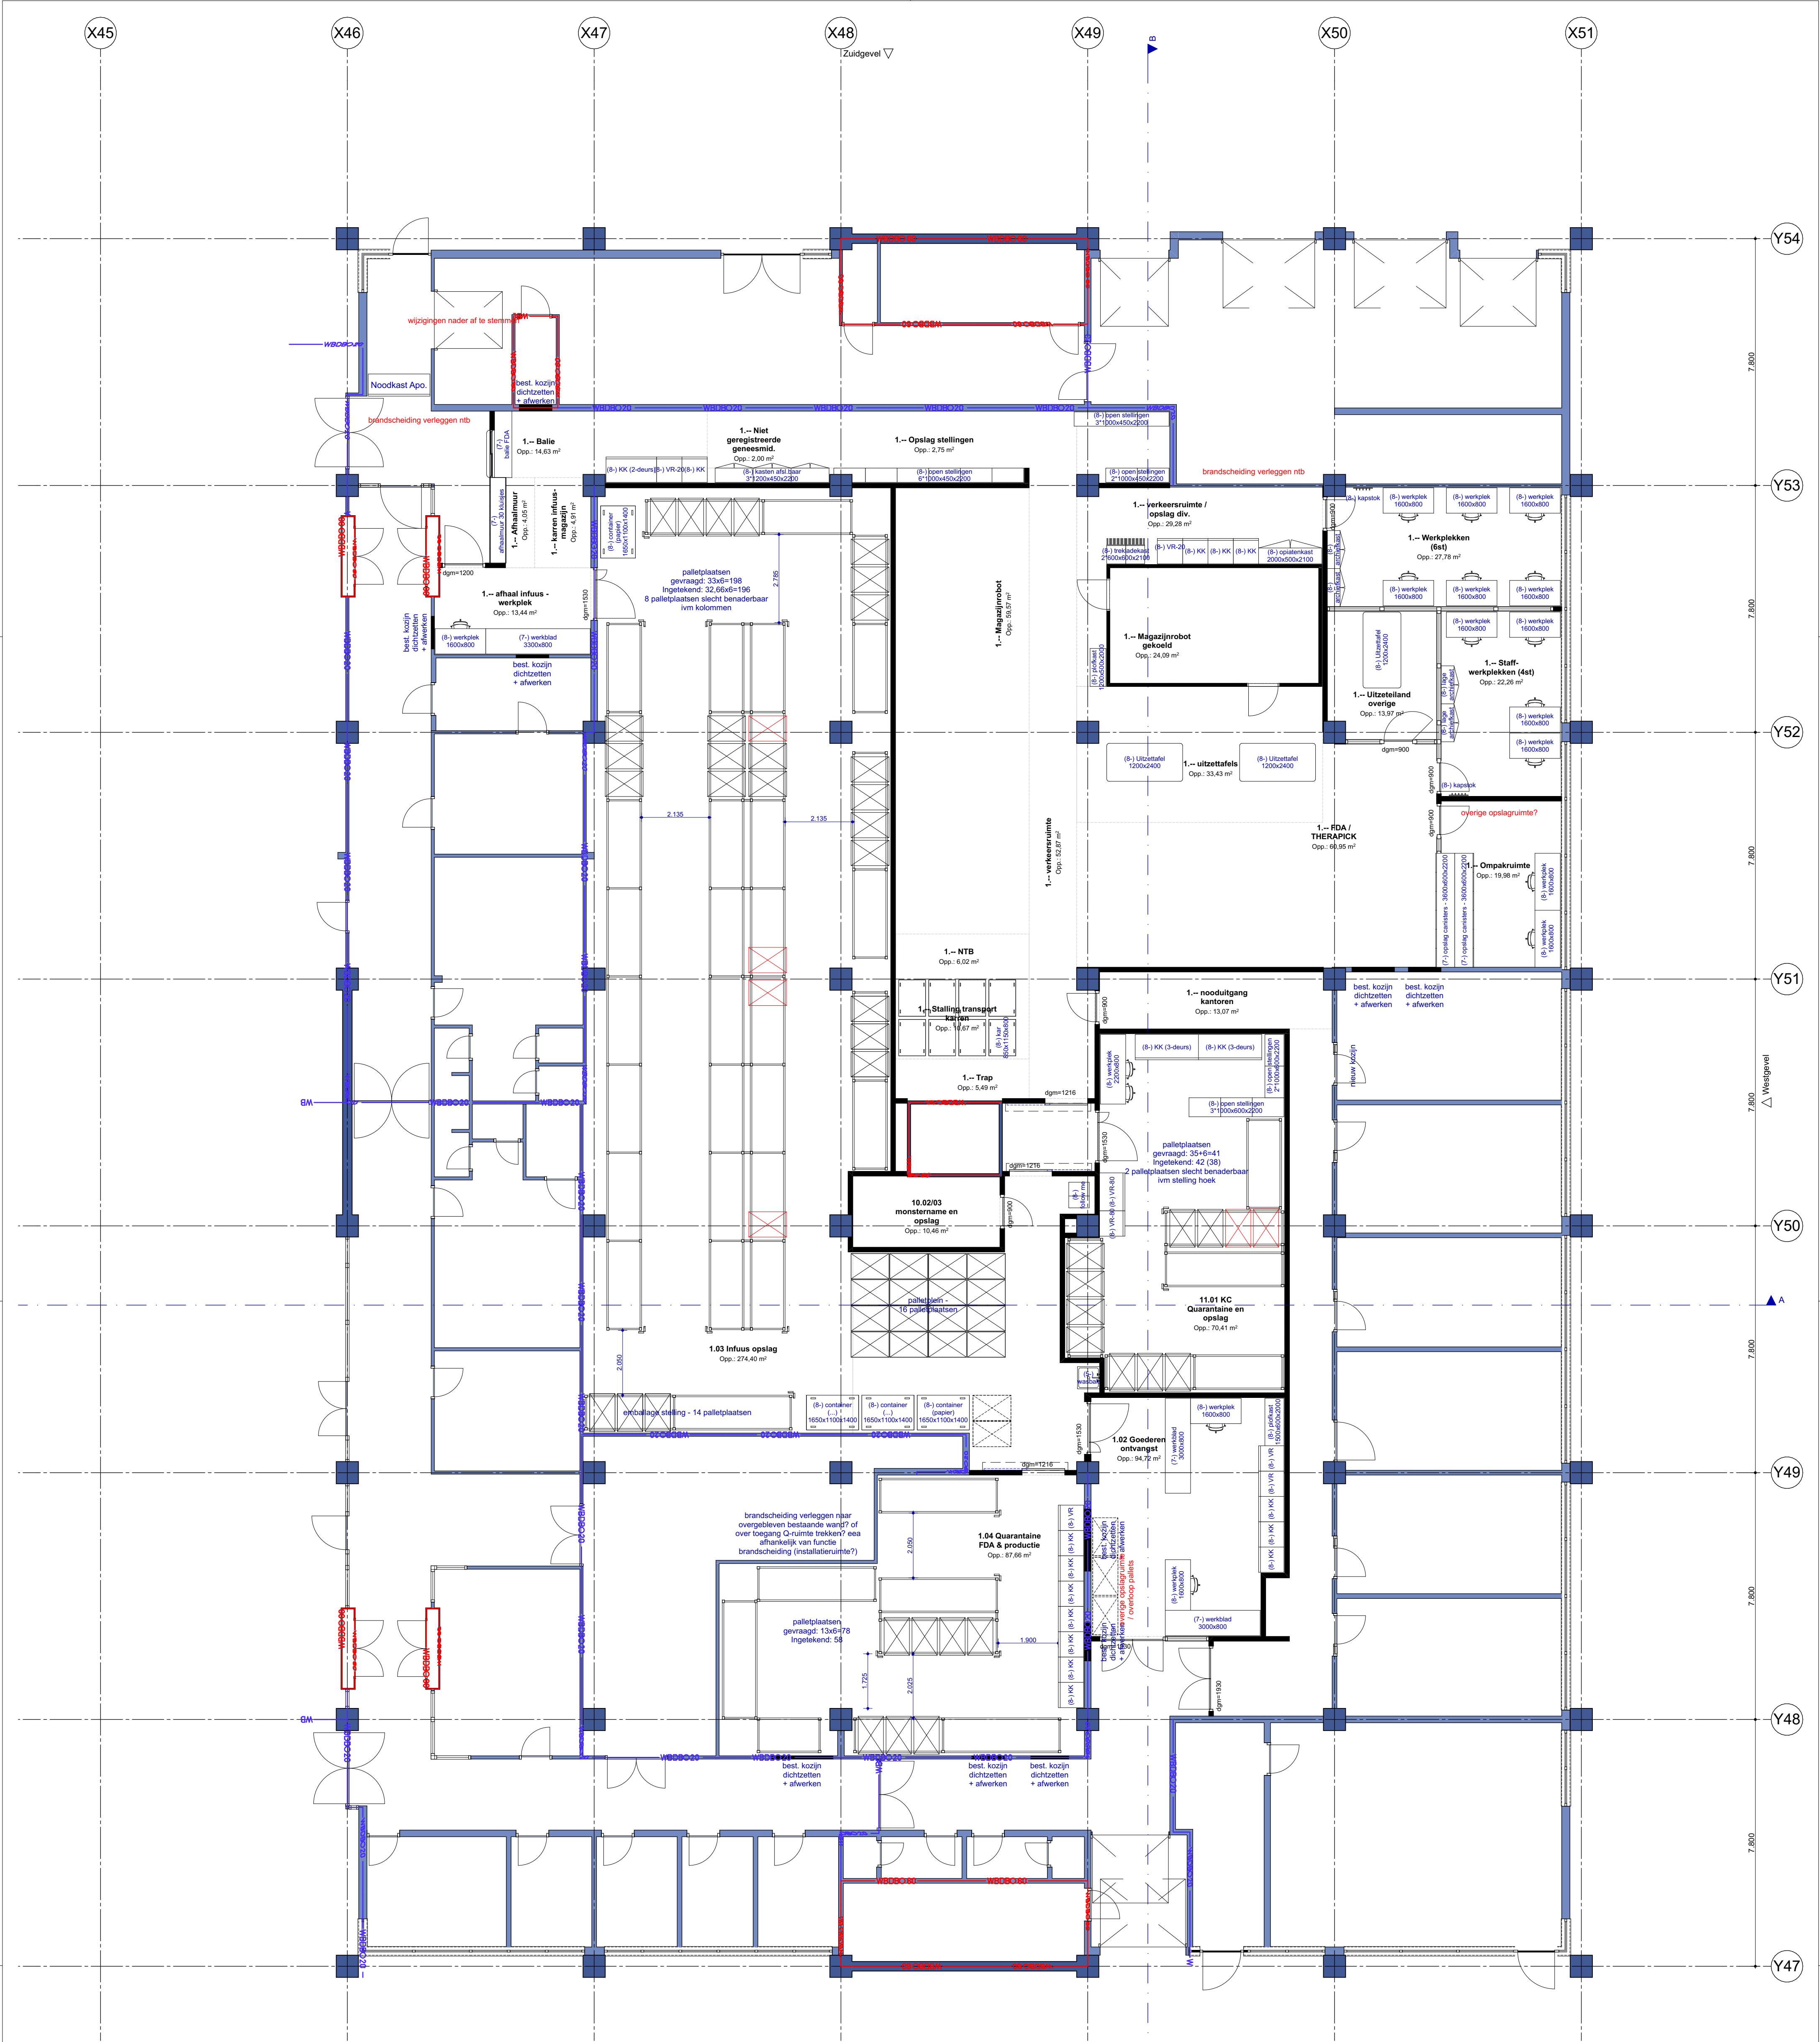

opdrachtgever:
■ Amsterdam Universitair Medische Centra - AMC
Meibergdreef 9
1100 DD Amsterdam
omschrijving:
■ AUMC - Apotheek locatie AMC

Plattegrond - Kelder -1 E01

werknr:
■ 7684
fase:
■ DO
datum:
■ 11-08-2020
tekenaar:
■ JvO

wijziging:
■ A:
■ C:
■ E:
■ G:

tekening nr:
■ 199
schaal:
■ 1:100
formaat:
■ A1
gezien:
■

■ B:
■ D:
■ F:
■ H:

Blesboschhaven Noord 20
4251 NL Weerkendam
tel > 0183 678 538
www.olivier-apek.nl
info@olivier-apek.nl

OLIVIER
SPEK
ARCHITECTEN