
REVISIEMETING

PLAN / STRAAT :	**DATUM :**
LEIDING : SHWA [**SH**] / VHWA [**VH**] / DWA [**DW**] / DRAINAGE [**DR**] / INFILTRATIE [**I**]	DATUM AANLEG :
	AANNEMER :
MATERIAAL : ……	SCHAAL :
DIAMETER LEIDING :	PAR. OPZICHTER:

REVISIEMETING

ETTEN LEUR

PLAN / STRAAT :	**DATUM :**
LEIDING : SHWA [**SH**] / VHWA [**VH**] / DWA [**DW**] / DRAINAGE [**DR**] / INFILTRATIE [**I**]	DATUM AANLEG :
	AANNEMER :
MATERIAAL : ……	SCHAAL :
DIAMETER LEIDING :	PAR. OPZICHTER:

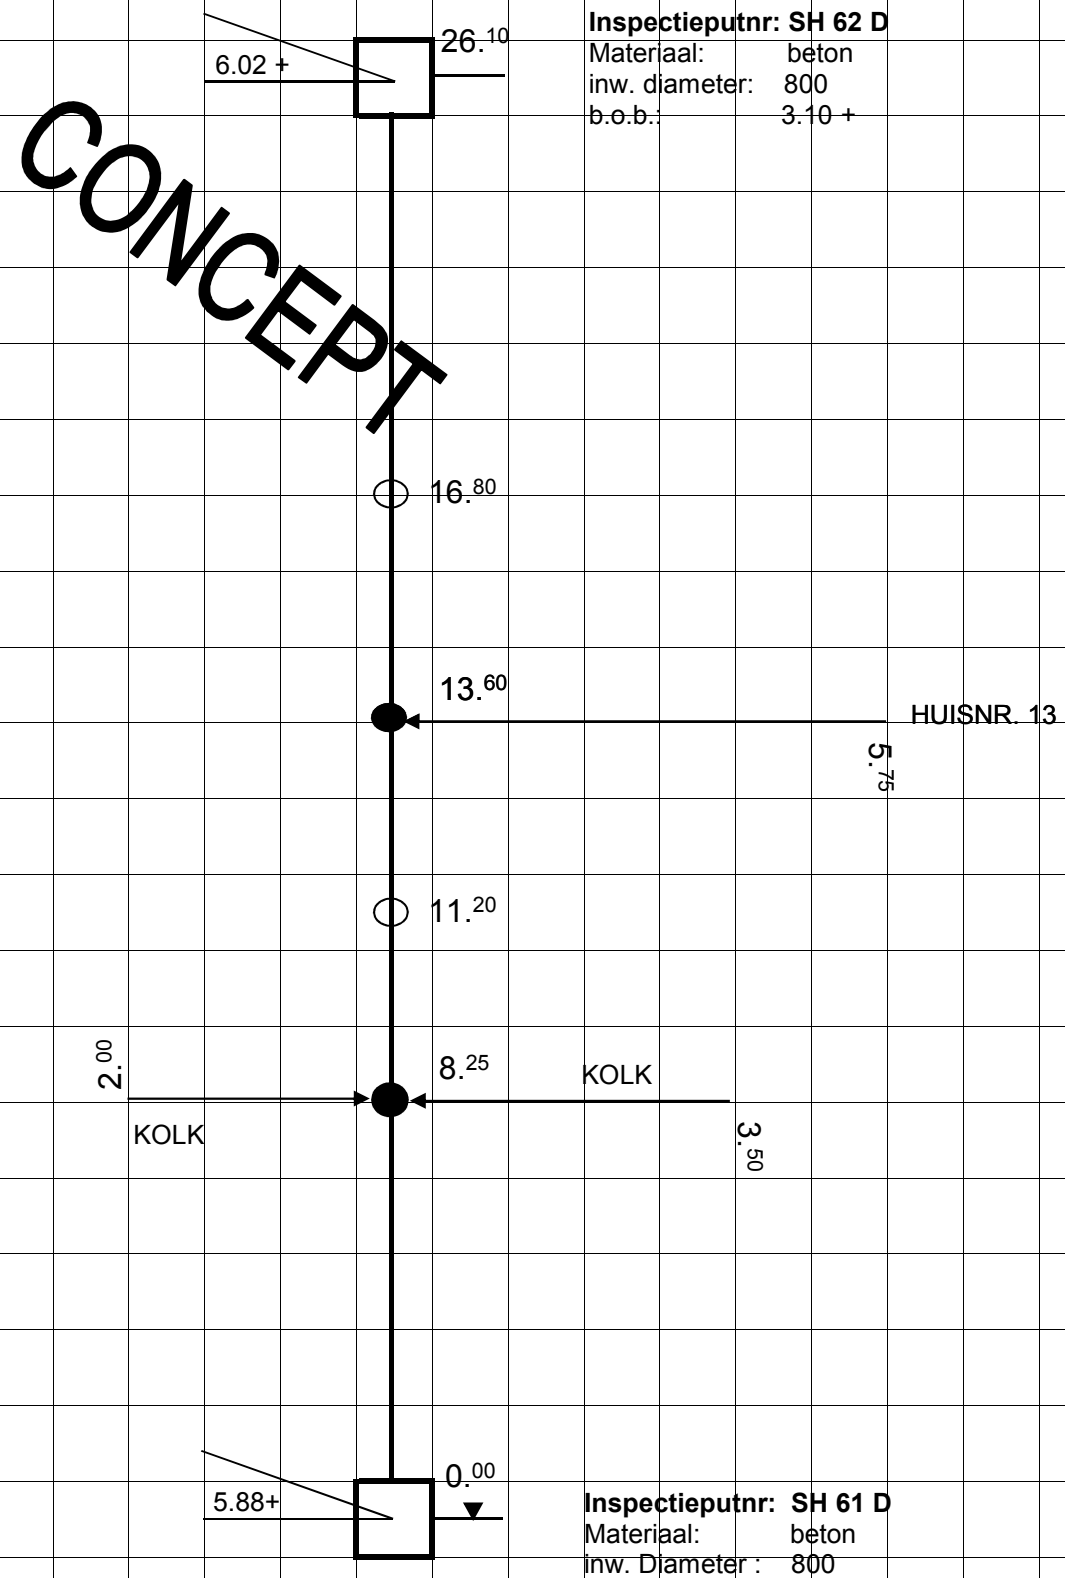

Inspectieputnr: SH 62 D
Materiaal: beton
inw. diameter: 800
b.o.b.: 3.10 +

Inspectieputnr: SH 61 D
Materiaal: beton
inw. Diameter : 800
b.o.b.: 3.06 +

MATEN in METERS t.o.v. N.A.P.

REVISIEMETING

ETTEN LEUR

PLAN / STRAAT :	**DATUM :**
LEIDING : SHWA [**SH**] / VHWA [**VH**] / DWA [**DW**] / DRAINAGE [**DR**] / INFILTRATIE [**I**]	DATUM AANLEG :
	AANNEMER :
MATERIAAL : ……	SCHAAL :
DIAMETER LEIDING :	PAR. OPZICHTER:

Inspectieputnr:
Materiaal:
inw. diameter:
b.o.b.:

Inspectieputnr:
Materiaal:
inw. Diameter :
b.o.b.:

MATEN in METERS t.o.v. N.A.P.


HUISAANSLUITINGEN

PLAN / STRAAT :	**DATUM :**
LEIDING : SHWA [**SH**] / VHWA [**VH**] / DWA [**DW**] / DRAINAGE [**DR**] / INFILTRATIE [**I**]	DATUM AANLEG :
	AANNEMER :
MATERIAAL : ……	SCHAAL :
DIAMETER LEIDING :	PAR. OPZICHTER:

HUISAANSLUITINGEN

PLAN / STRAAT :	**DATUM :**
LEIDINGSOORT: SHWA / VHWA / DWA / ……	DATUM AANLEG :
MATERIAAL : ……	AANNEMER :
DIAMETER LEIDING :	SCHAAL :
MATEN t.o.v. NAP in METERS	PAR. OPZICHTER:

ETTEN LEUR

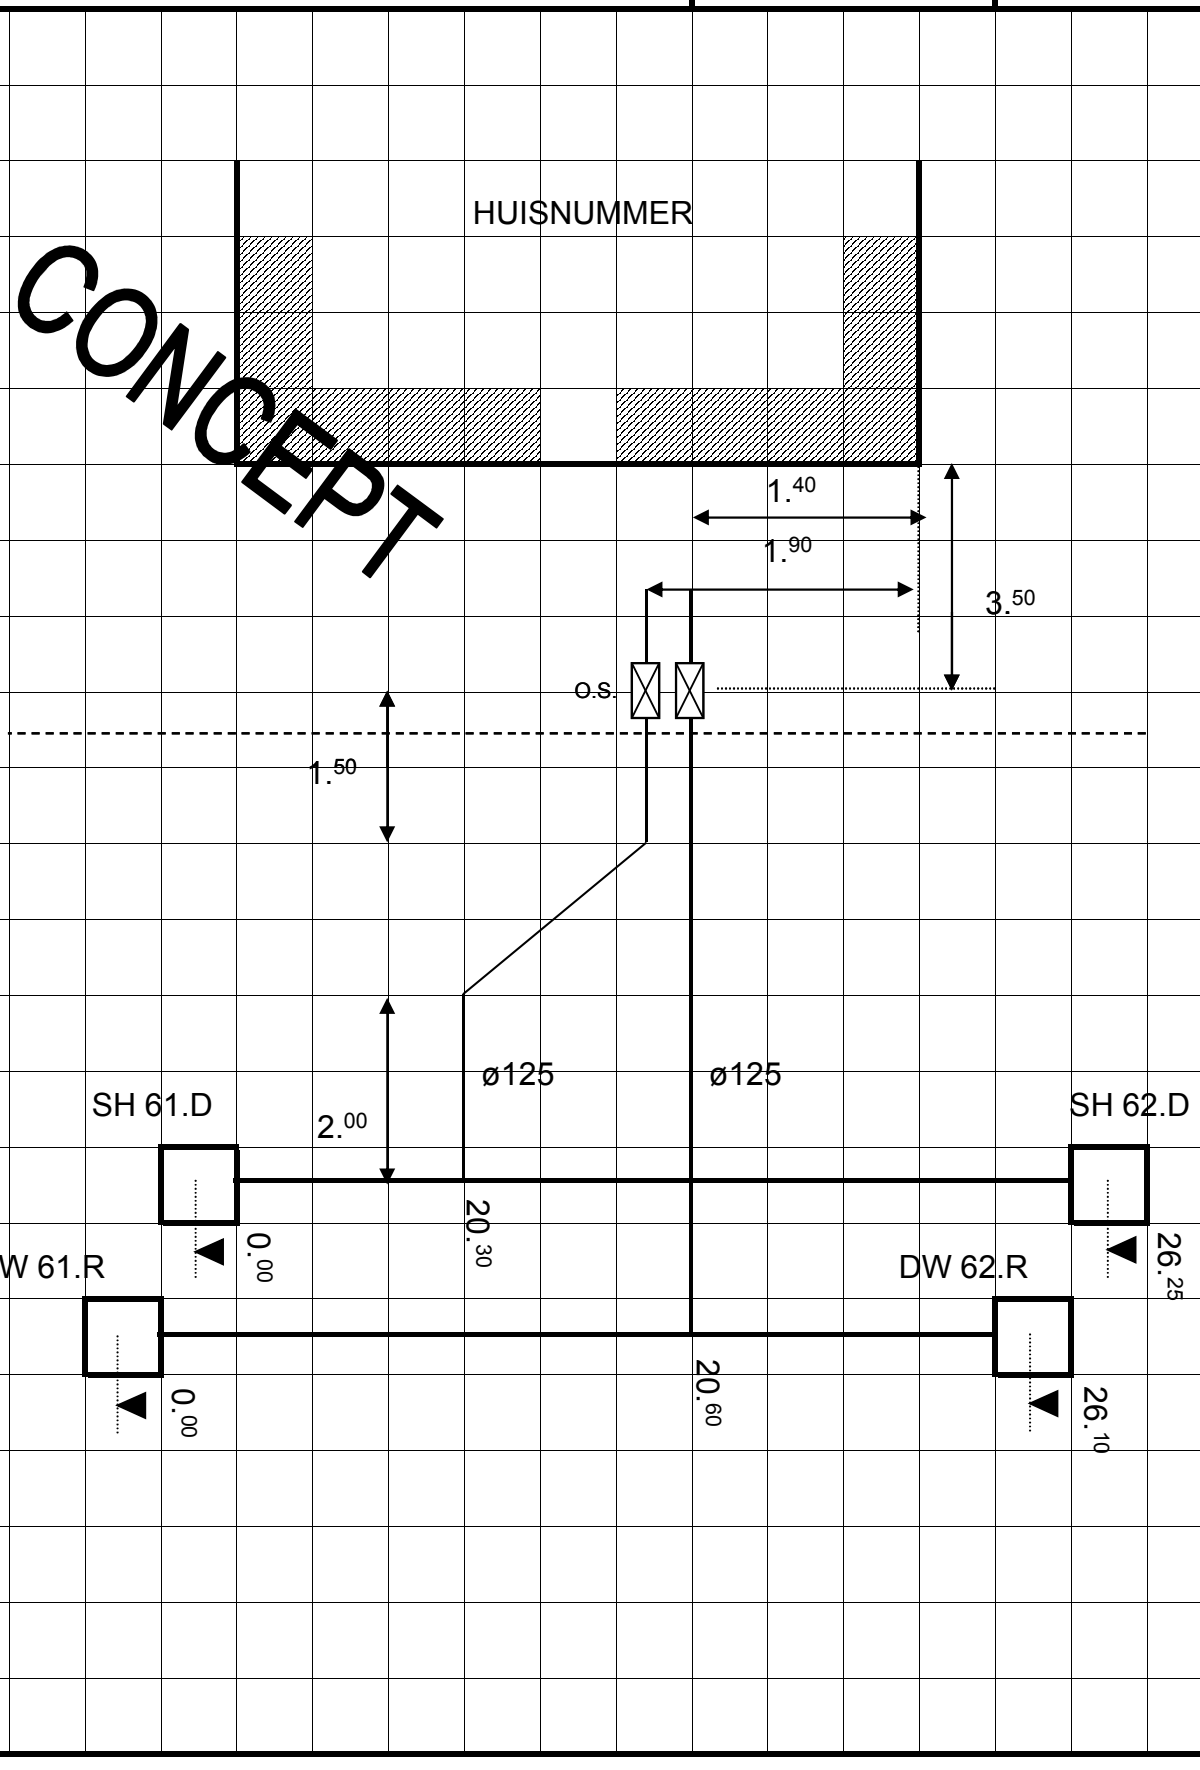

MATERIAALLIJST AANSLUITINGEN

PLAN / STRAAT :	**DATUM :**
LEIDING : SHWA [**SH**] / VHWA [**VH**] / DWA [**DW**] / DRAINAGE [**DR**] / INFILTRATIE [**I**]	AANNEMER :
MATERIAAL : …….…… DIAMETER LEIDING :	PAR. OPZICHTER :

KOLKNUMMER										TOTAAL
HUISNUMMER										
STANDPIJP; L = [mtr]										
UITLEGGER; L = [mtr]										
BOCHT 90° [st]										
BOCHT 45° [st]										
BOCHT 30° [st]										
BOCHT FLEX./STR.										
T-STUK 90° [st]										
T-STUK FLEX./STR.										
SPRUITSTUK [st]										
ONTSTOPPINGSSTUK										
VERLOOPST ….. / …..										
VERLOOPST ….. / …..										
INLAAT BETON ø …..										
INLAAT PVC ø …..										
SCHROEFINLAAT [st]										
COMBIKAP [st]										

MATERIAALLIJST AANSLUITINGEN

ETTEN LEUR

PLAN / STRAAT :	**DATUM :**
LEIDINGSOORT: SHWA / VHWA / DWA / ……	AANNEMER :
MATERIAAL : ……	
DIAMETER LEIDING :	PAR. OPZICHTER :

CONCEPT

KOLKNUMMER / HUISNUMMER										TOTAAL
				11.D	16.V	16.D				
STANDPIJP; L = [mtr]	1.60		1.70	1.65	1.65	1.70				8.30 m
UITLEGGER; L = [mtr]	2.50	4.50	2.50	12.00	11.00	7.50				40.00 m
BOCHT 90° [st]		1	1							3 st
BOCHT 45° [st]						2				2 st
BOCHT 30° [st]										
BOCHT FLEX./STR.				1	1	1				3 st
T-STUK 90° [st]	1	1	1							3 st
T-STUK FLEX./STR.	1		1							2 st
SPRUITSTUK										
ONTSTOPPINGSSTUK				1	1	1				3 st
VERLOOPST ….. / …..										
VERLOOPST ….. / …..										
INLAAT BETON ø …..										
INLAAT PVC ø …..										
SCHROEFINLAAT	1		1	1	1	1				5 st
COMBIKAP	1	1	1							3 st