


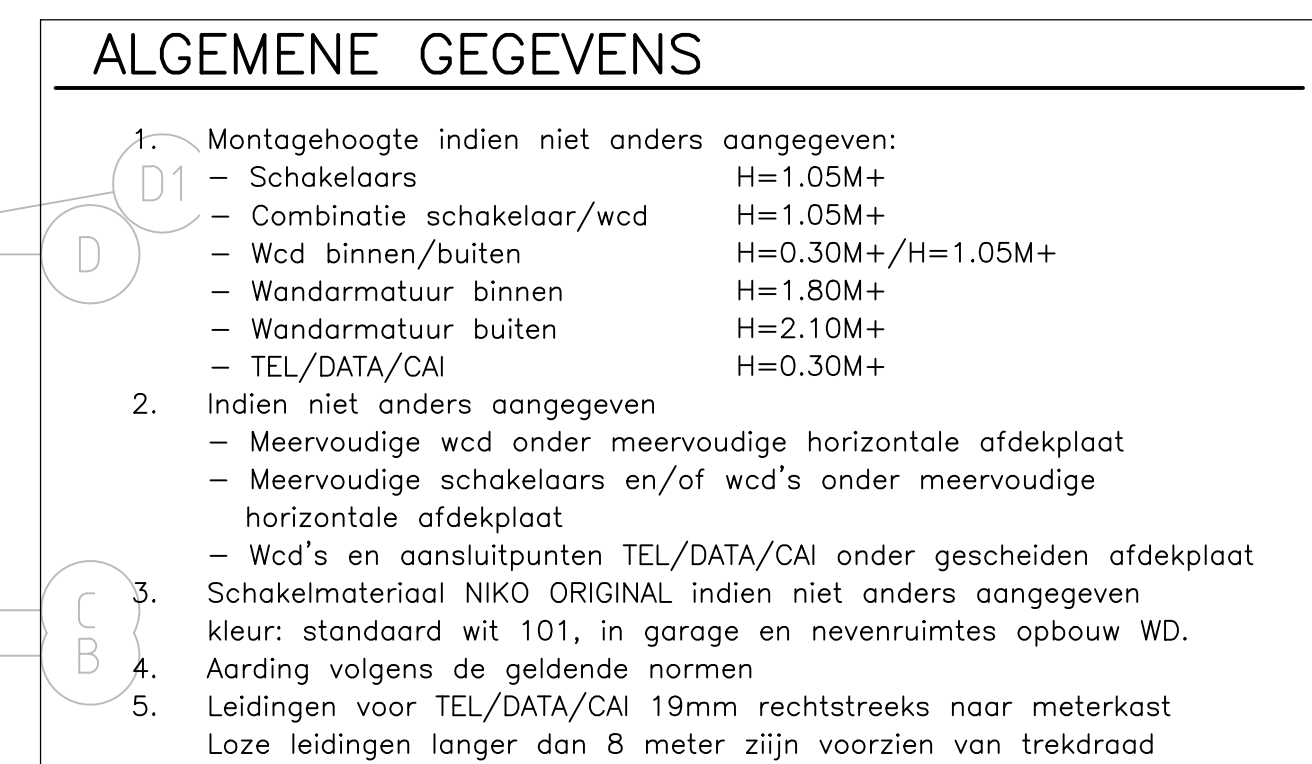

E	Wijzingen na eindtoets	02-06-09	PV	
D	Wijzingen n.a.v. aanpassing parkenstelsel	20-02-09	L&F	
H	Wijzingen n.a.v. opmerkingen op revisiepakket	03-12-10	L&F	
G	Revisie n.a.v. opmerkingen opdrachtgever	18-11-10	NJ	
F	Revisie na uitvoering	26-03-10	L&F	
Wij:	Omschrijving:	Datum:	Gedekt:	Gedekt:
Project:	Parkengebouw met Appartementen Kolvenhofs/Westwal te Goos	Bleekplein Goos		
Omschrijving:	Elektrotechnische installatie Begane grond parkengebouw			
Get. L&F	Datum: 12-06-08	School: 1:100	Form. A0	
 		Projectnummer: 6575	Tekeningnummer:	Blad:
		6575-E02	01	