

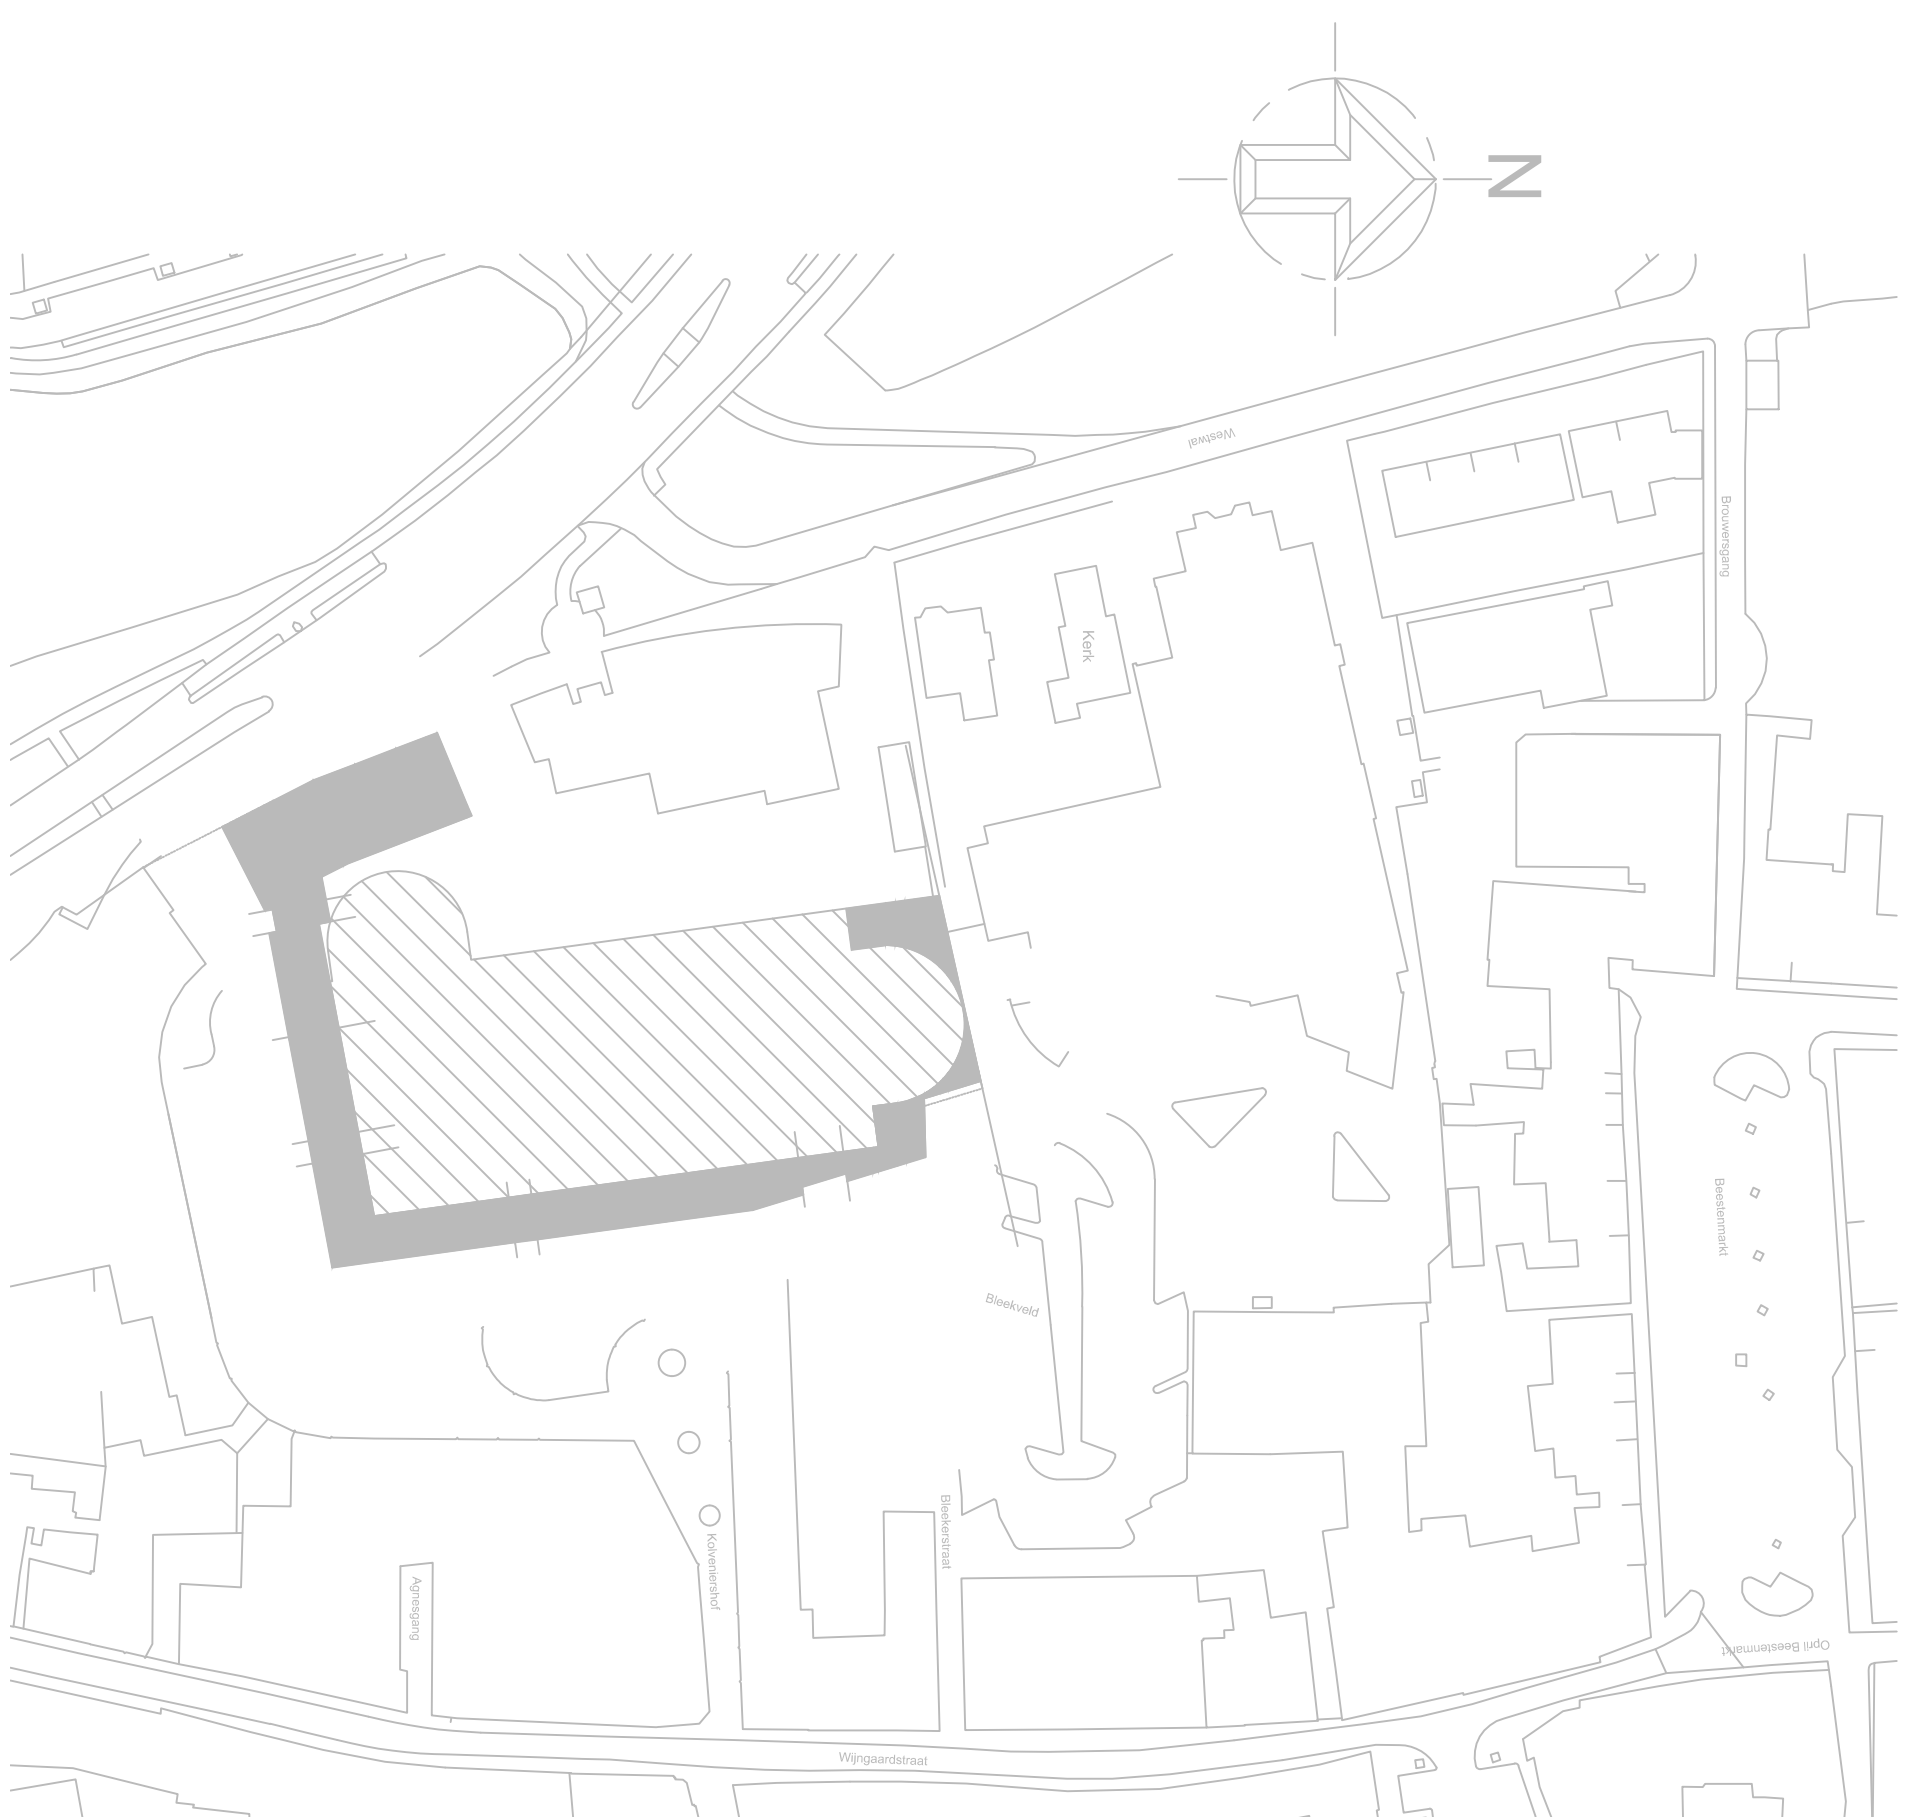


LEGENDA

- enkelpolige schakelaar
- enkelpolige schakelaar met controle lamp
- enkelpolige schakelaar met dimfunctie
- serieschakelaar
- wisselschakelaar
- schakelaar t.b.v. mechanische ventilatie
- op- en neerschakelaar
- drukknap t.b.v. deurbel
- bewegingsmelder (plafond)
- enkelvoudige wandcontactdoos met randaarde
- tweevoudige wandcontactdoos met randaarde
- tweevoudige wandcontactdoos met randaarde opbouw
- tweevoudige wandcontactdoos in vloer
- tweevoudige wandcontactdoos in plafond
- aansluitpunt CAI (bedraad/loos)
- aansluitpunt PTT (bedraad/loos)
- aansluitpunt algemeen (loos)
- aansluitpunt algemeen (bedraad)
- aansluitpunt videofoon
- lichtaansluitpunt plafond (centraaldoos)
- lichtaansluitpunt wand
- noodverlichting uit
- noodverlichting vluchtweg uit
- noodverlichting algemeen
- bel
- verdelers
- aarde
- centraalaardpunt / koudwater

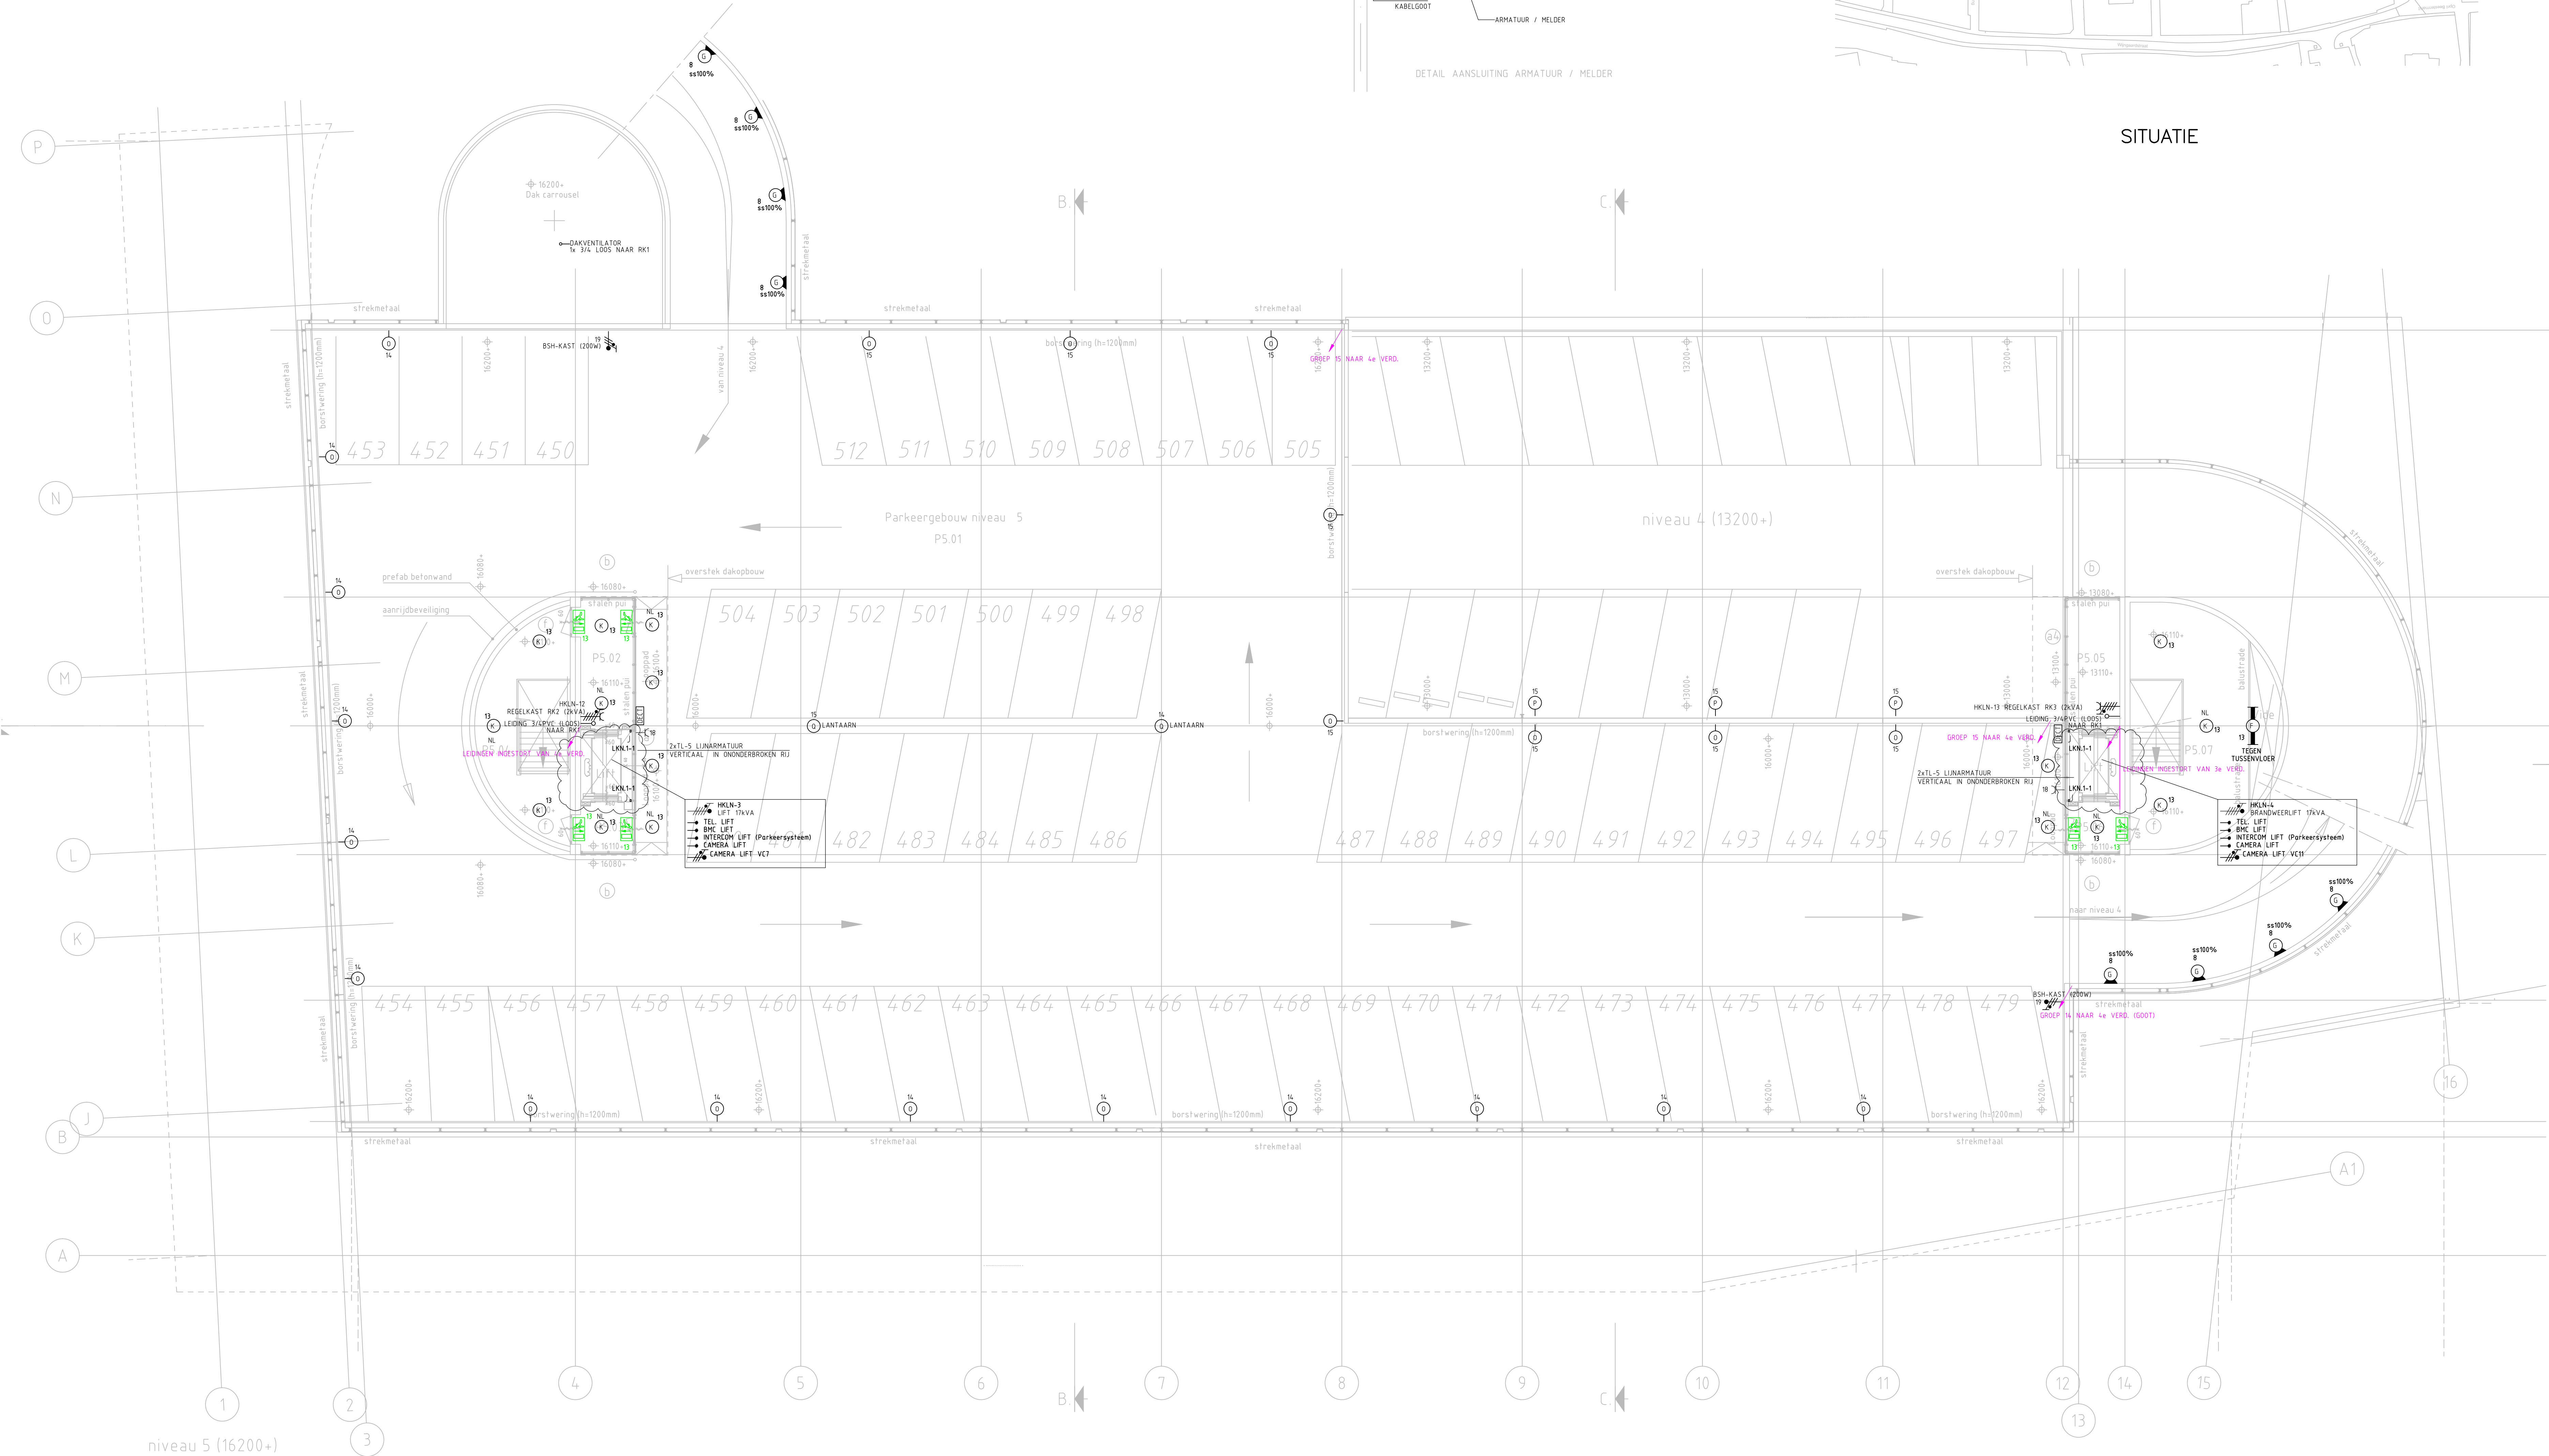

SITUATIE

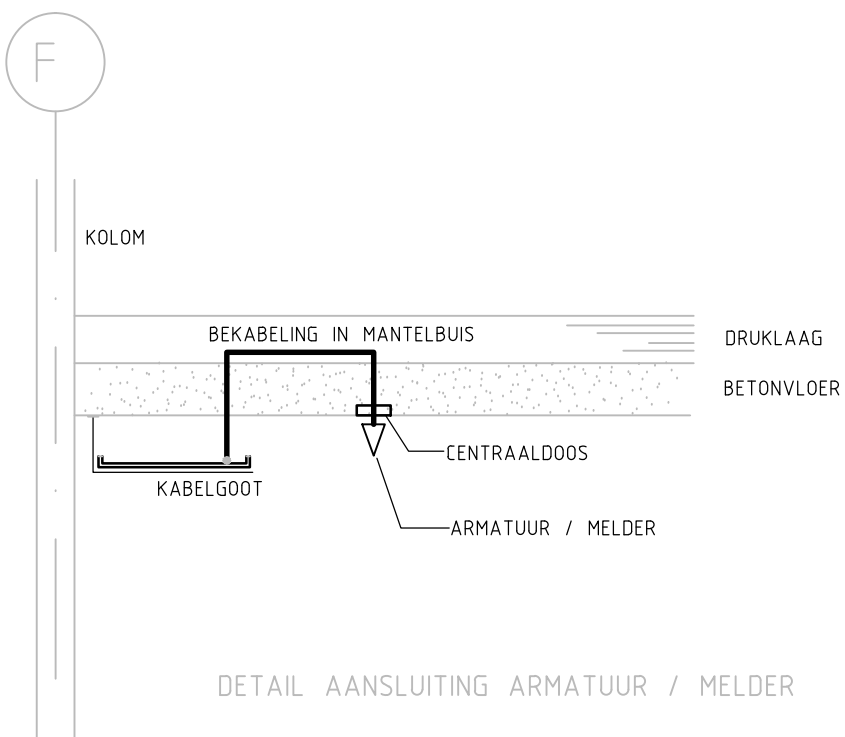

ALGEMENE GEGEVENS

- Montagehoogte indien niet anders aangegeven:
 - Schakelaars H=1.05M+
 - Combinatie schakelaar/wcd H=1.05M+
 - Wcd binnen/buiten H=0.30M+/H=1.05M+
 - Wandarmatuur binnen H=1.80M+
 - Wandarmatuur buiten H=2.10M+
 - TEL/DATA/CAI H=0.30M+
- Indien niet anders aangegeven:
 - Meervoudige wcd onder meervoudige horizontale afdekplaat
 - Meervoudige schakelaars en/of wcd's onder meervoudige horizontale afdekplaat
 - Wcd's en aansluitpunten TEL/DATA/CAI onder gescheiden afdekplaat
- Schakelmateriaal NIKO ORIGINAL indien niet anders aangegeven
kleur: standaard wit 101, in garage en nevenruimtes opbouw WD.
- Aarding volgens de geldende normen
- Leidingen voor TEL/DATA/CAI 19mm rechtstreeks naar meterkast
Loze leidingen langer dan 8 meter zijn voorzien van trekdraad

E	Revisie na uitvoering	26-03-10	LoF	
D	Wijziging na eindcontrole	02-06-09	PV	
C	Wijzigingen n.o.v. aanpassing camera lift	20-02-09	LoF	
B	Wijzigingen n.o.v. opmerkingen	15-12-08	LoF	
F	Wijzigingen n.o.v. opmerkingen op revisiepakket	03-12-10	LoF	
Wijp: Omschrijving:		Datum:	Getekend:	Gezien:
Project: Parkeergebouw met Appartementen Bleekplein Goes Kolveniershof/Westwal te Goes				
Omschrijving: Elektrotechnische installatie 5e verdieping parkeergebouw				
Get.: LoF	Datum: 12-06-08	Schaal: 1:100	Form: A0	Projectnummer: 6575
Blad: 6575-E07				Tekeningnummer:
W.F.J. Hoogmoedweg 38 • 4338 AS Tonnezen • T 0118 669121 • F 0118 669221				