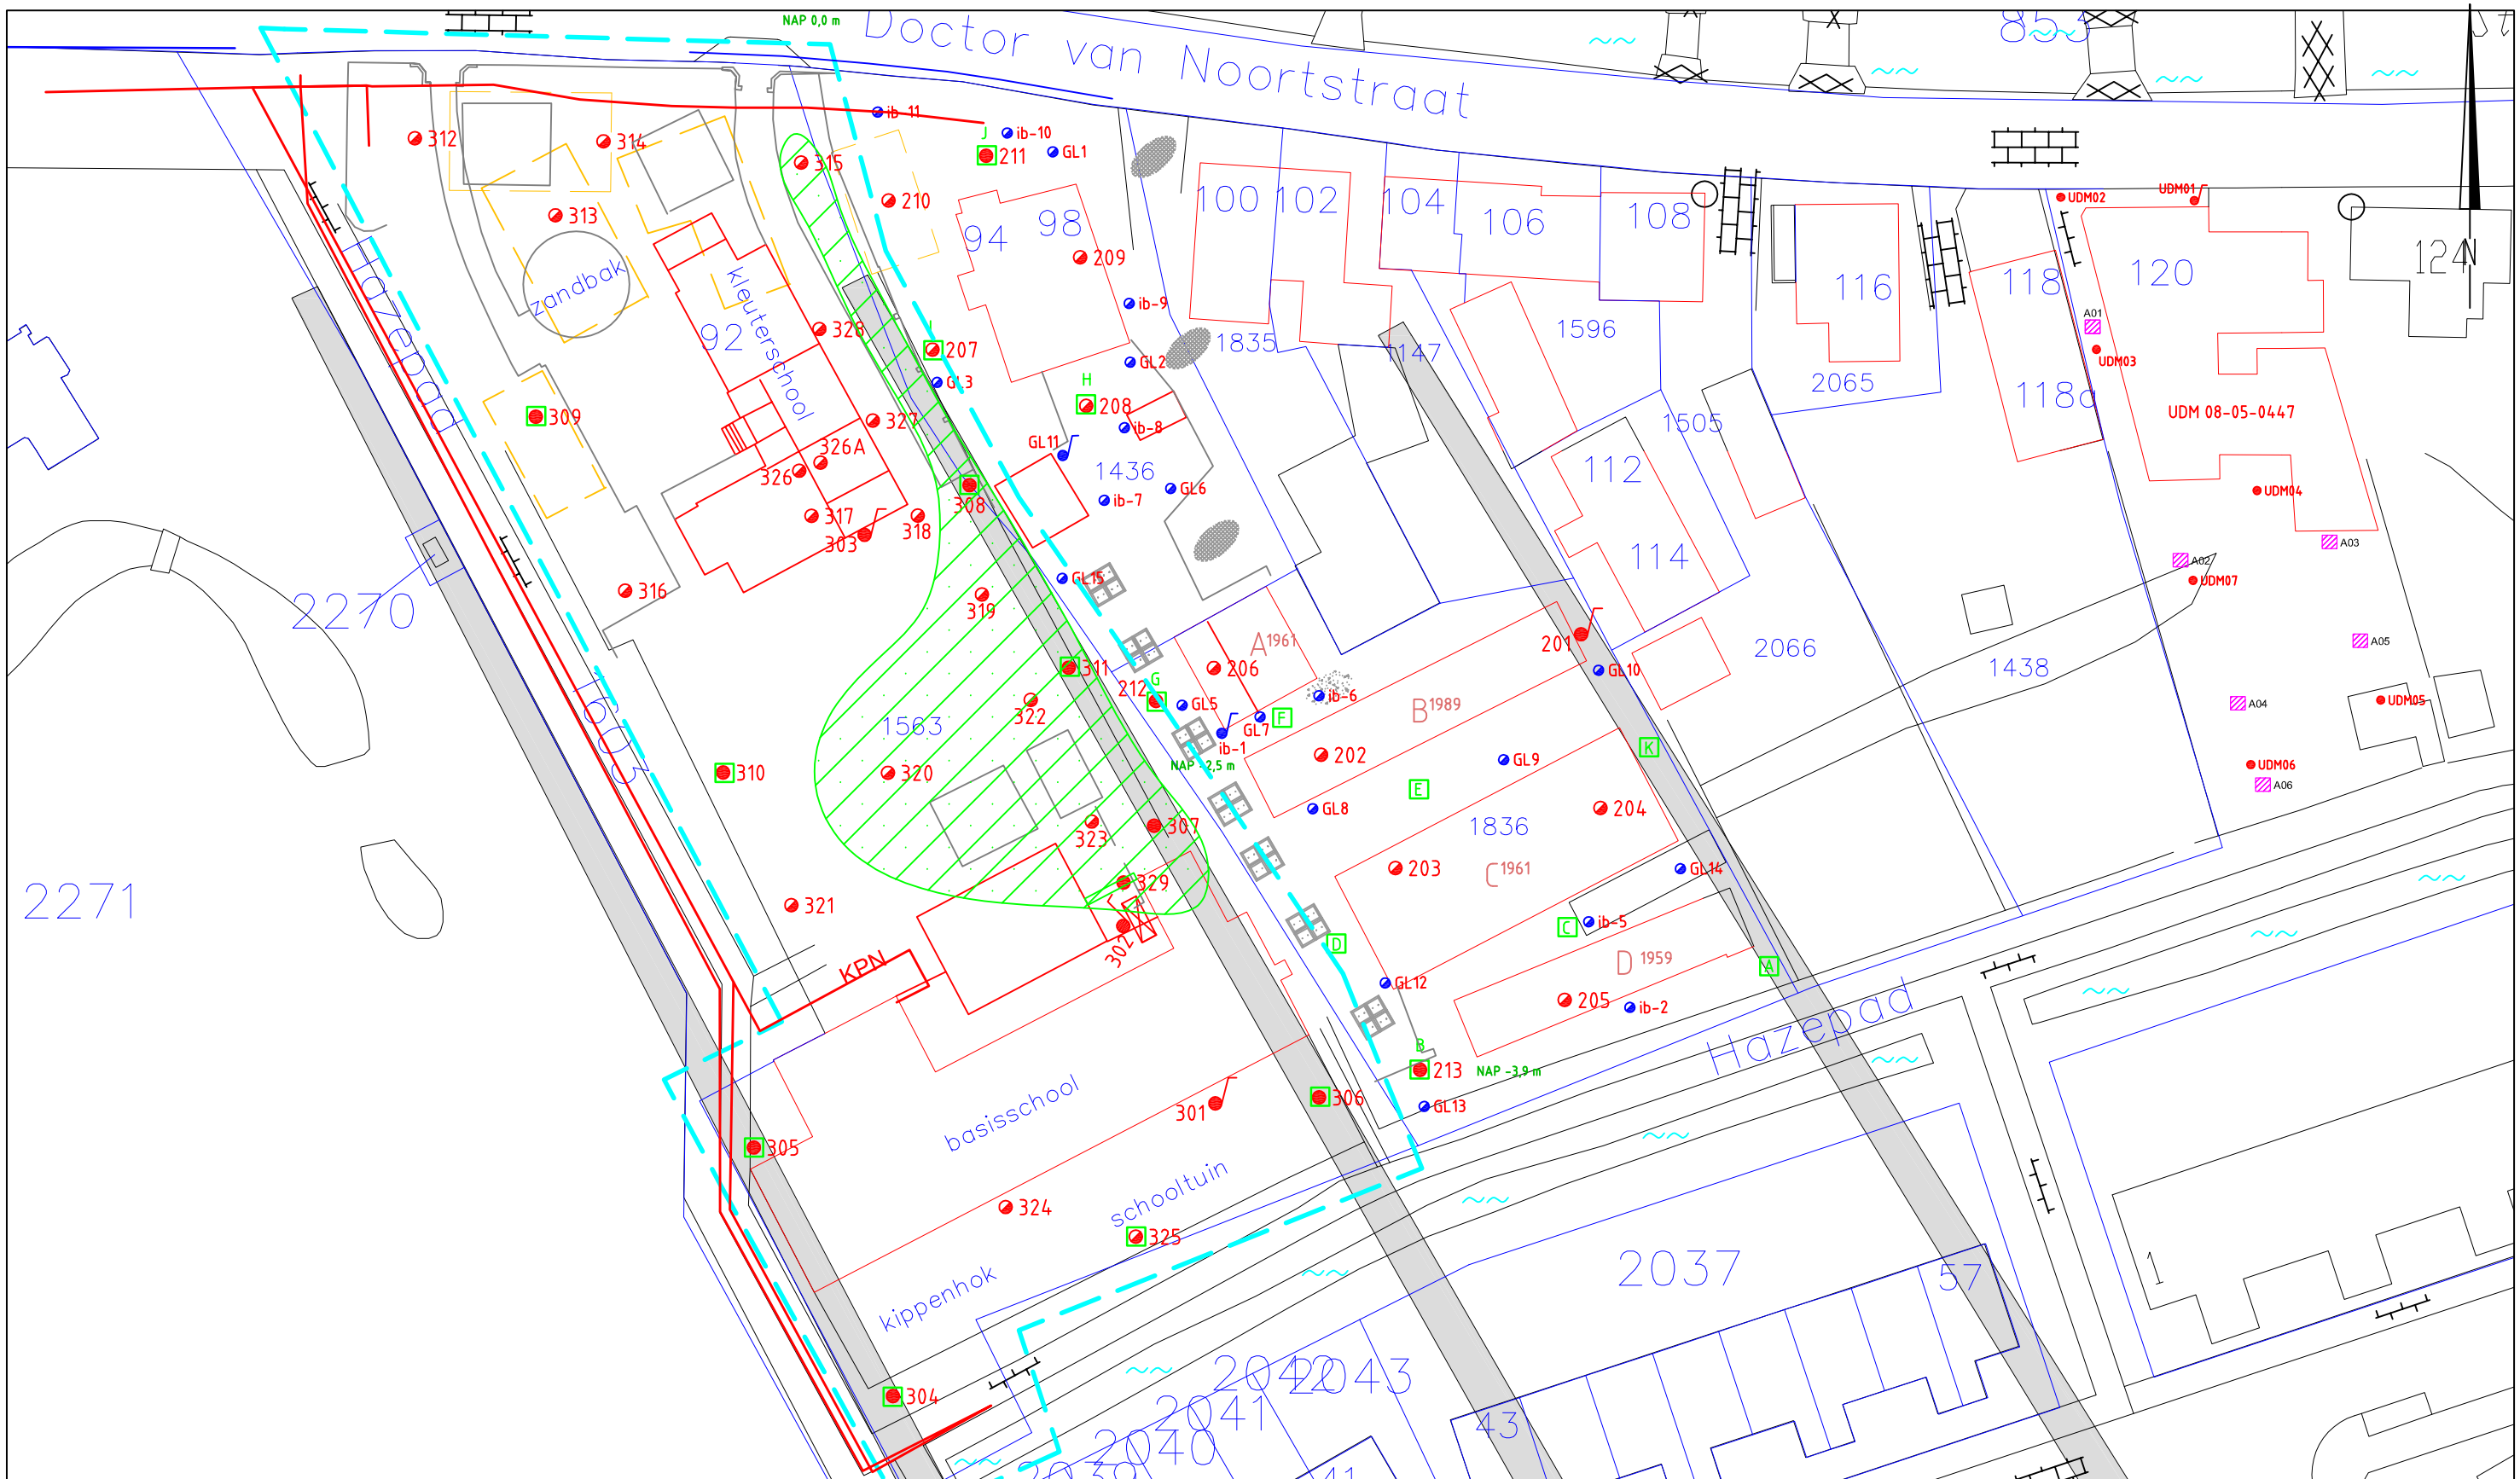

Legenda

- 1 Boring tot 1,0 m-mv
- 1 Boring tot max. 4,0 m-mv
- 1 Boring met NEN peilbuis
- Asbestinspectie gat / boring
- ib-6 Eerdere boring IBOZO
- GL-1 Eerdere boring Lexmond
- Onderzoekslocatie
- Huidige bebouwing
- Slakkenlaag in de ondergrond aanwezig

A3 (420x297)

UDM west B.V.
Kantoor Rijswijk
070-319 79 90

Laan van Zuidhoorn 59
2289 DC Rijswijk

Get.: Emo	Datum : 09-10-2009	Gec.: Emo	Datum : 19-11-2009	Schaal 1 : 500

SITUATIETEKENING MET SLAKKENLAAG

0m 5 10 15 20 25m

VERKENNEND MILIEUKUNDIG BODEMONDERZOEK AAN DE DOCTOR VAN NOORTSTRAAT 90-92 TE STOMPWIJK

Opdr.: 09050005B
Bijl. : 2B