


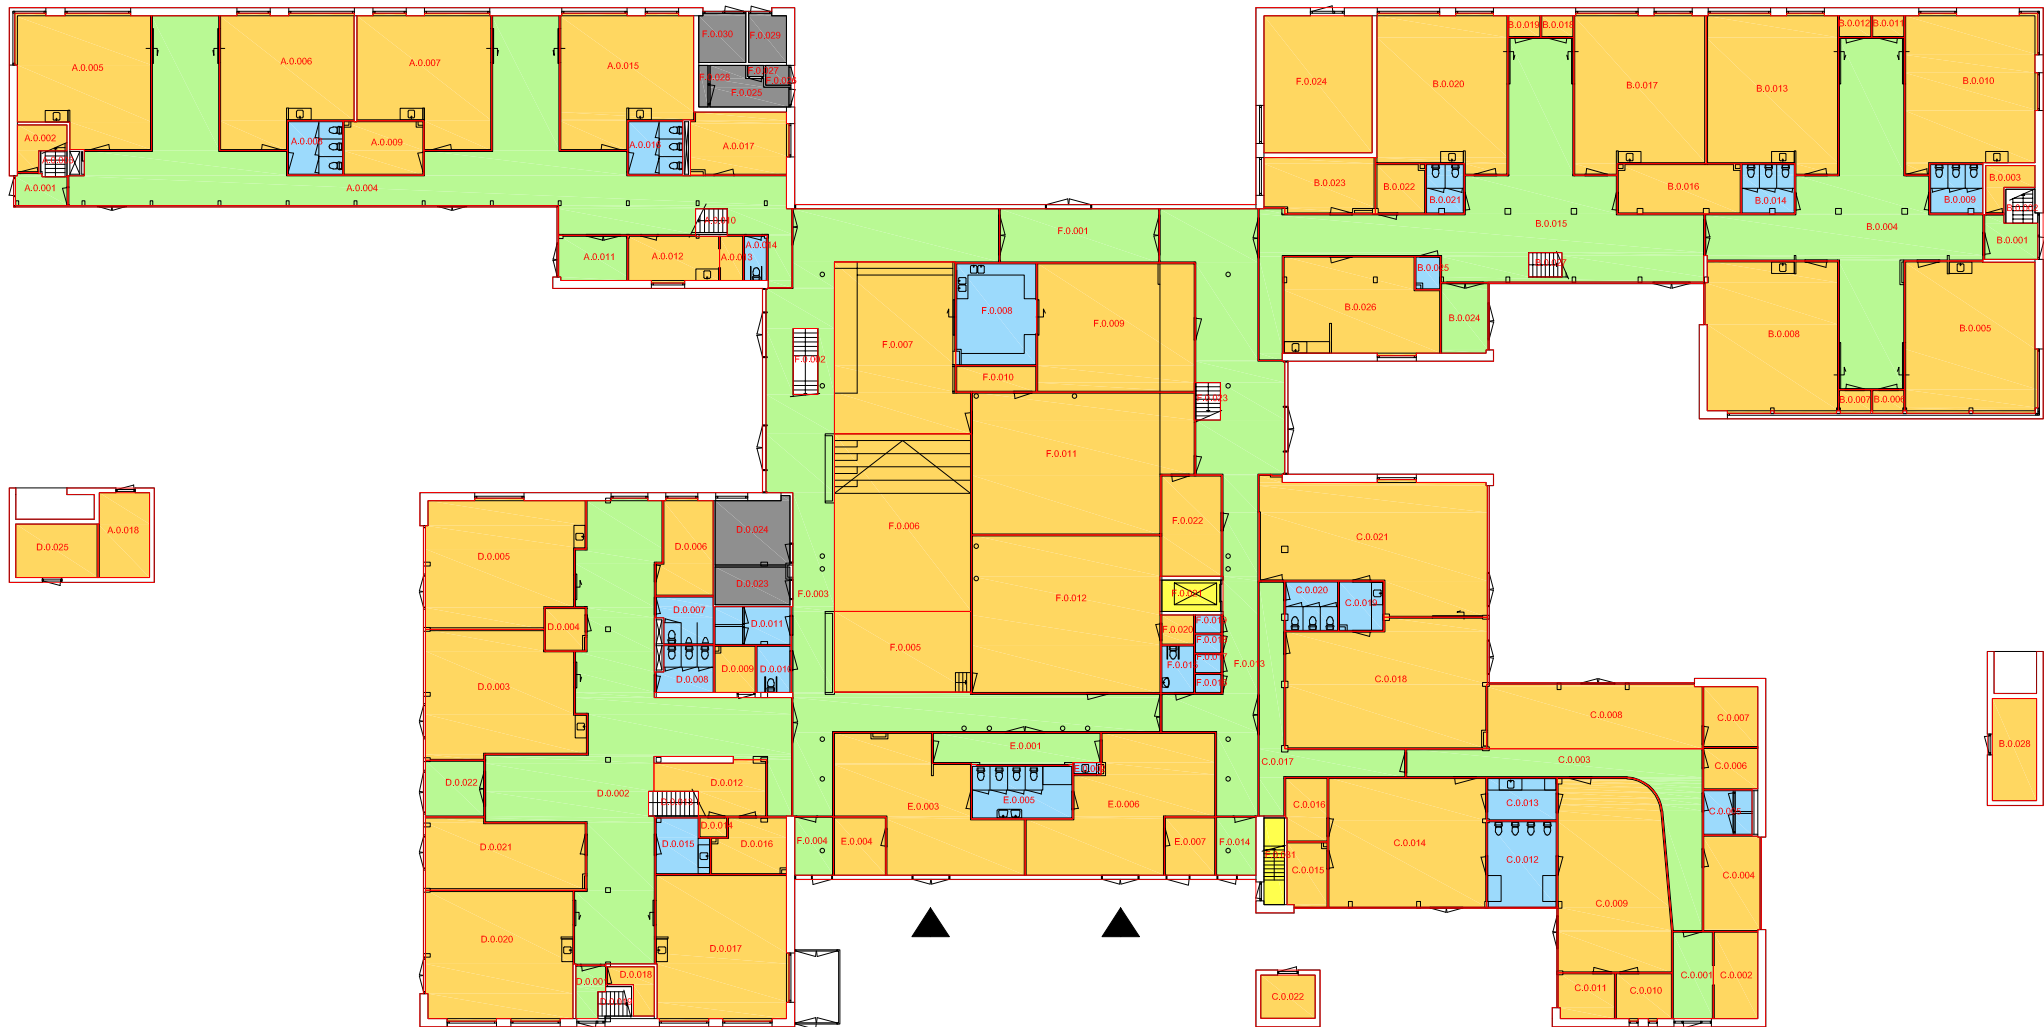

OPPERVLAKTEN VOOR DEZE VERDIEPING

	totaal BVO bouwlaag	3323.33 m2
	vides en schalmgaten >4,0m2	-0.00 m2
bruto vloeroppervlakte (BVO)		3323.33 m2



VERHUURBARE RUIMTEN

	Gebruiksruimtes	1960.46 m2
	Horizontaal verkeersruimtes	941.40 m2
	Sanitaire ruimtes	174.17 m2

NIET VERHUURBARE RUIMTEN

	Verticaal verkeersruimtes	10.11 m2
	Technische ruimtes	43.04 m2

Overzicht gebouw

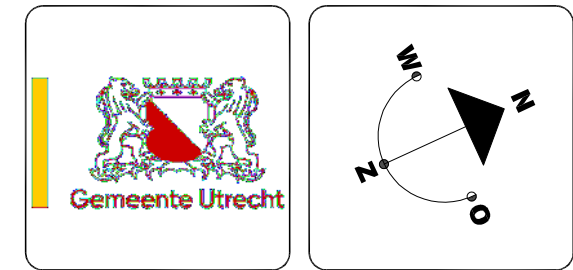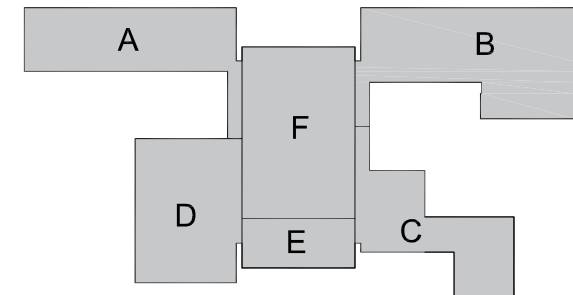


Project:	Duurstedelaan 14 te Utrecht Mc211075
Opdrachtgever:	Gemeente Utrecht
Omschrijving:	Visualisatie functie begane grond

Projectnummer:	NL202010006	Formaat:	A3
Projectleider:	FZ	Schaal:	1:400
Auteur:	GO	Tekening:	Meetrapport
Fase:	DEFINITIEF	Datum:	27-04-2021
Bouwlaag	00	Blad:	01
		Nummer:	Mc211075_00

begane grond



Ondanks de grote zorgvuldigheid waarmee RPS advies- en ingenieursbureau bv deze tekening heeft samengesteld, kunnen aan deze tekening geen rechten worden ontleend.



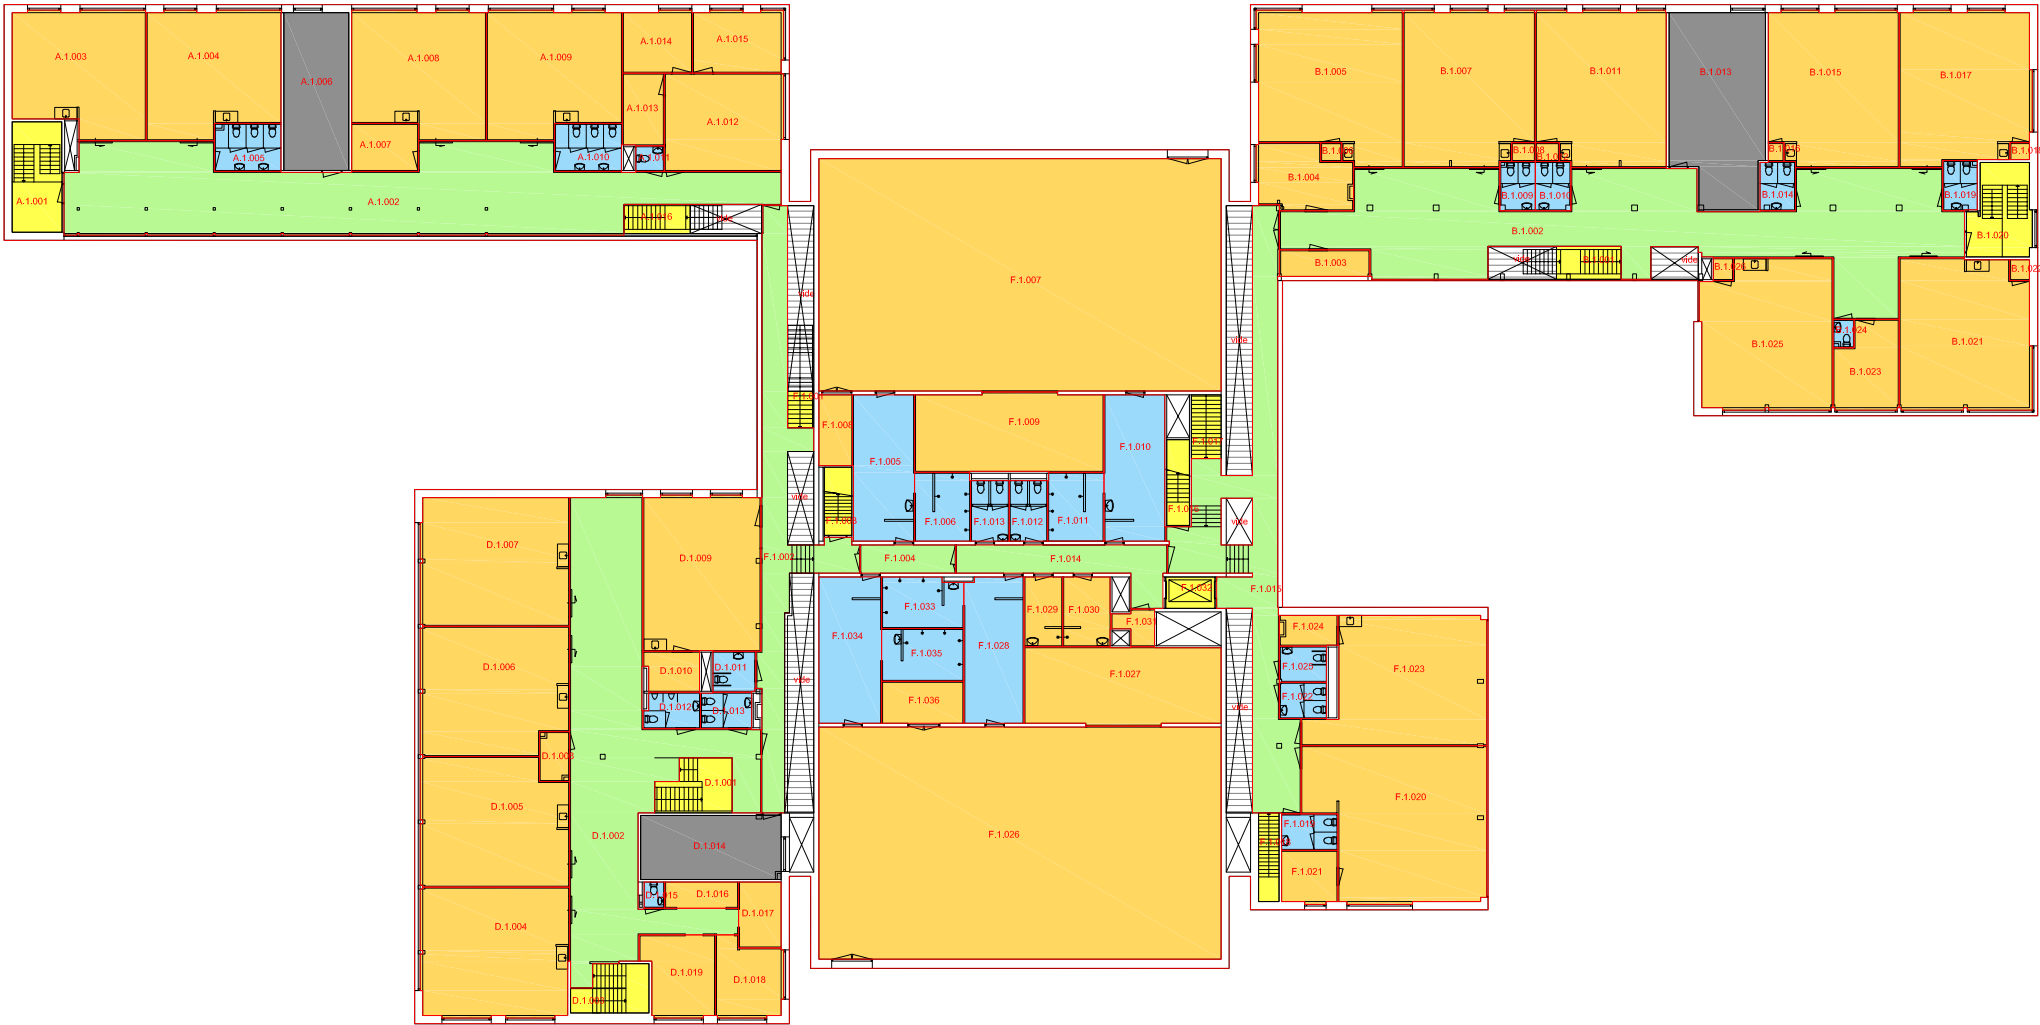


OPPERVLAKTEN VOOR DEZE VERDIEPING		
	totaal BVO bouwlaag	3107.96 m2
	vldes en schalmgaten >4,0m2	-90.73 m2
bruto vloeroppervlakte (BVO)		3017.23 m2

VERHUURBARE RUIMTEN		
	Gebruiksruimtes	1798.24 m2
	Horizontaal verkeersruimtes	560.25 m2
	Sanitaire ruimtes	232.26 m2


NIET VERHUURBARE RUIMTEN		
	Verticaal verkeersruimtes	89.42 m2
	Technische ruimtes	102.45 m2

Overzicht gebouw

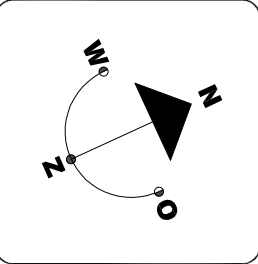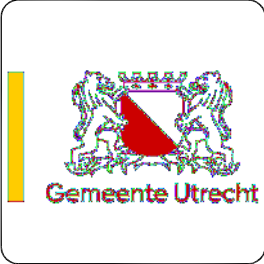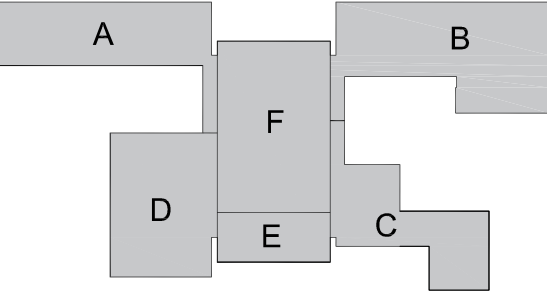

Project:	Duurstedelaan 14 te Utrecht Mc211075
Opdrachtgever:	Gemeente Utrecht
Omschrijving:	Visualisatie functie 1e verdieping

Projectnummer:	NL202010006	Formaat:	A3
Projectleider:	FZ	Schaal:	1:400
Auteur:	GO	Tekening:	Meetrapport
Fase:	DEFINITIEF	Datum:	27-04-2021
Bouwlaag	01	Blad:	02
		Nummer:	Mc211075_01


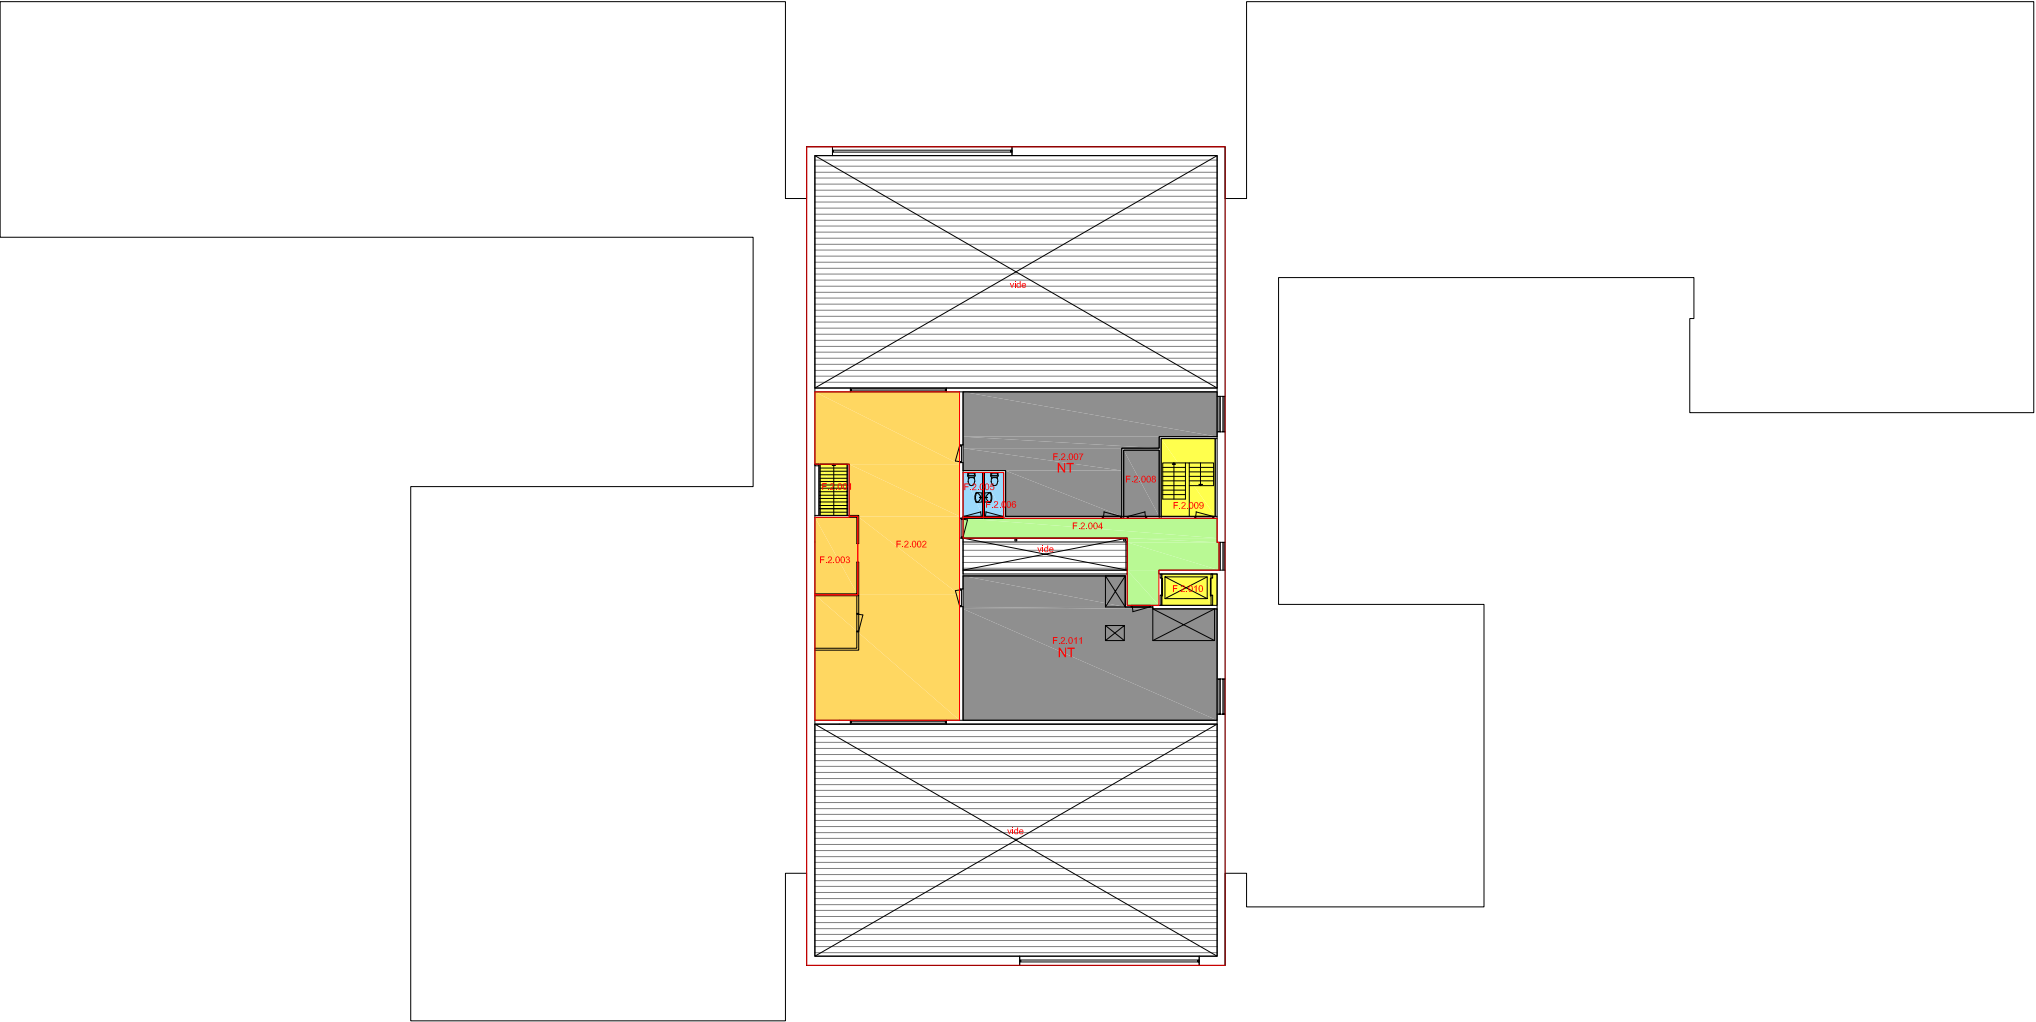


OPPERVLAKTEN VOOR DEZE VERDIEPING		
	totaal BVO bouwlaag	958.66 m2
	vldes en schalmgaten >4,0m2	-537.40 m2
bruto vloeroppervlakte (BVO)		421.26 m2

VERHUURBARE RUIMTEN		
	Gebruiksruimtes	128.04 m2
	Horizontaal verkeersruimtes	25.58 m2
	Sanitaire ruimtes	5.13 m2


NIET VERHUURBARE RUIMTEN		
	Verticaal verkeersruimtes	20.49 m2
	Technische ruimtes	163.96 m2

Overzicht gebouw

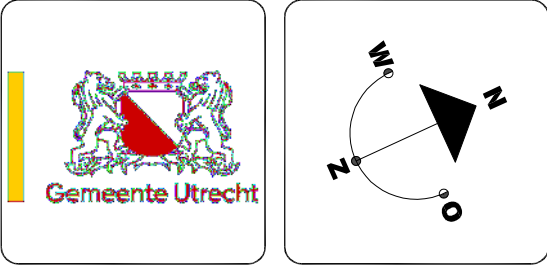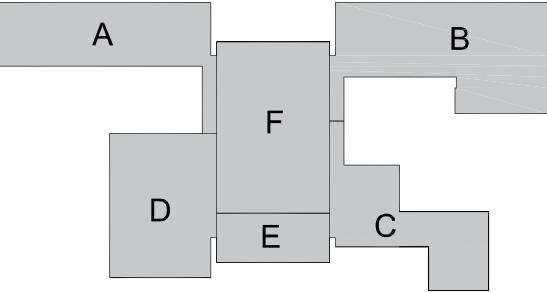


Project:	Duurstedelaan 14 te Utrecht Mc211075
Opdrachtgever:	Gemeente Utrecht
Omschrijving:	Visualisatie functie 2e verdieping

Projectnummer:	NL202010006	Formaat:	A3
Projectleider:	FZ	Schaal:	1:400
Auteur:	GO	Tekening:	Meetrapport
Fase:	DEFINITIEF	Datum:	27-04-2021
Bouwlaag	02	Blad:	03
		Nummer:	Mc211075_02

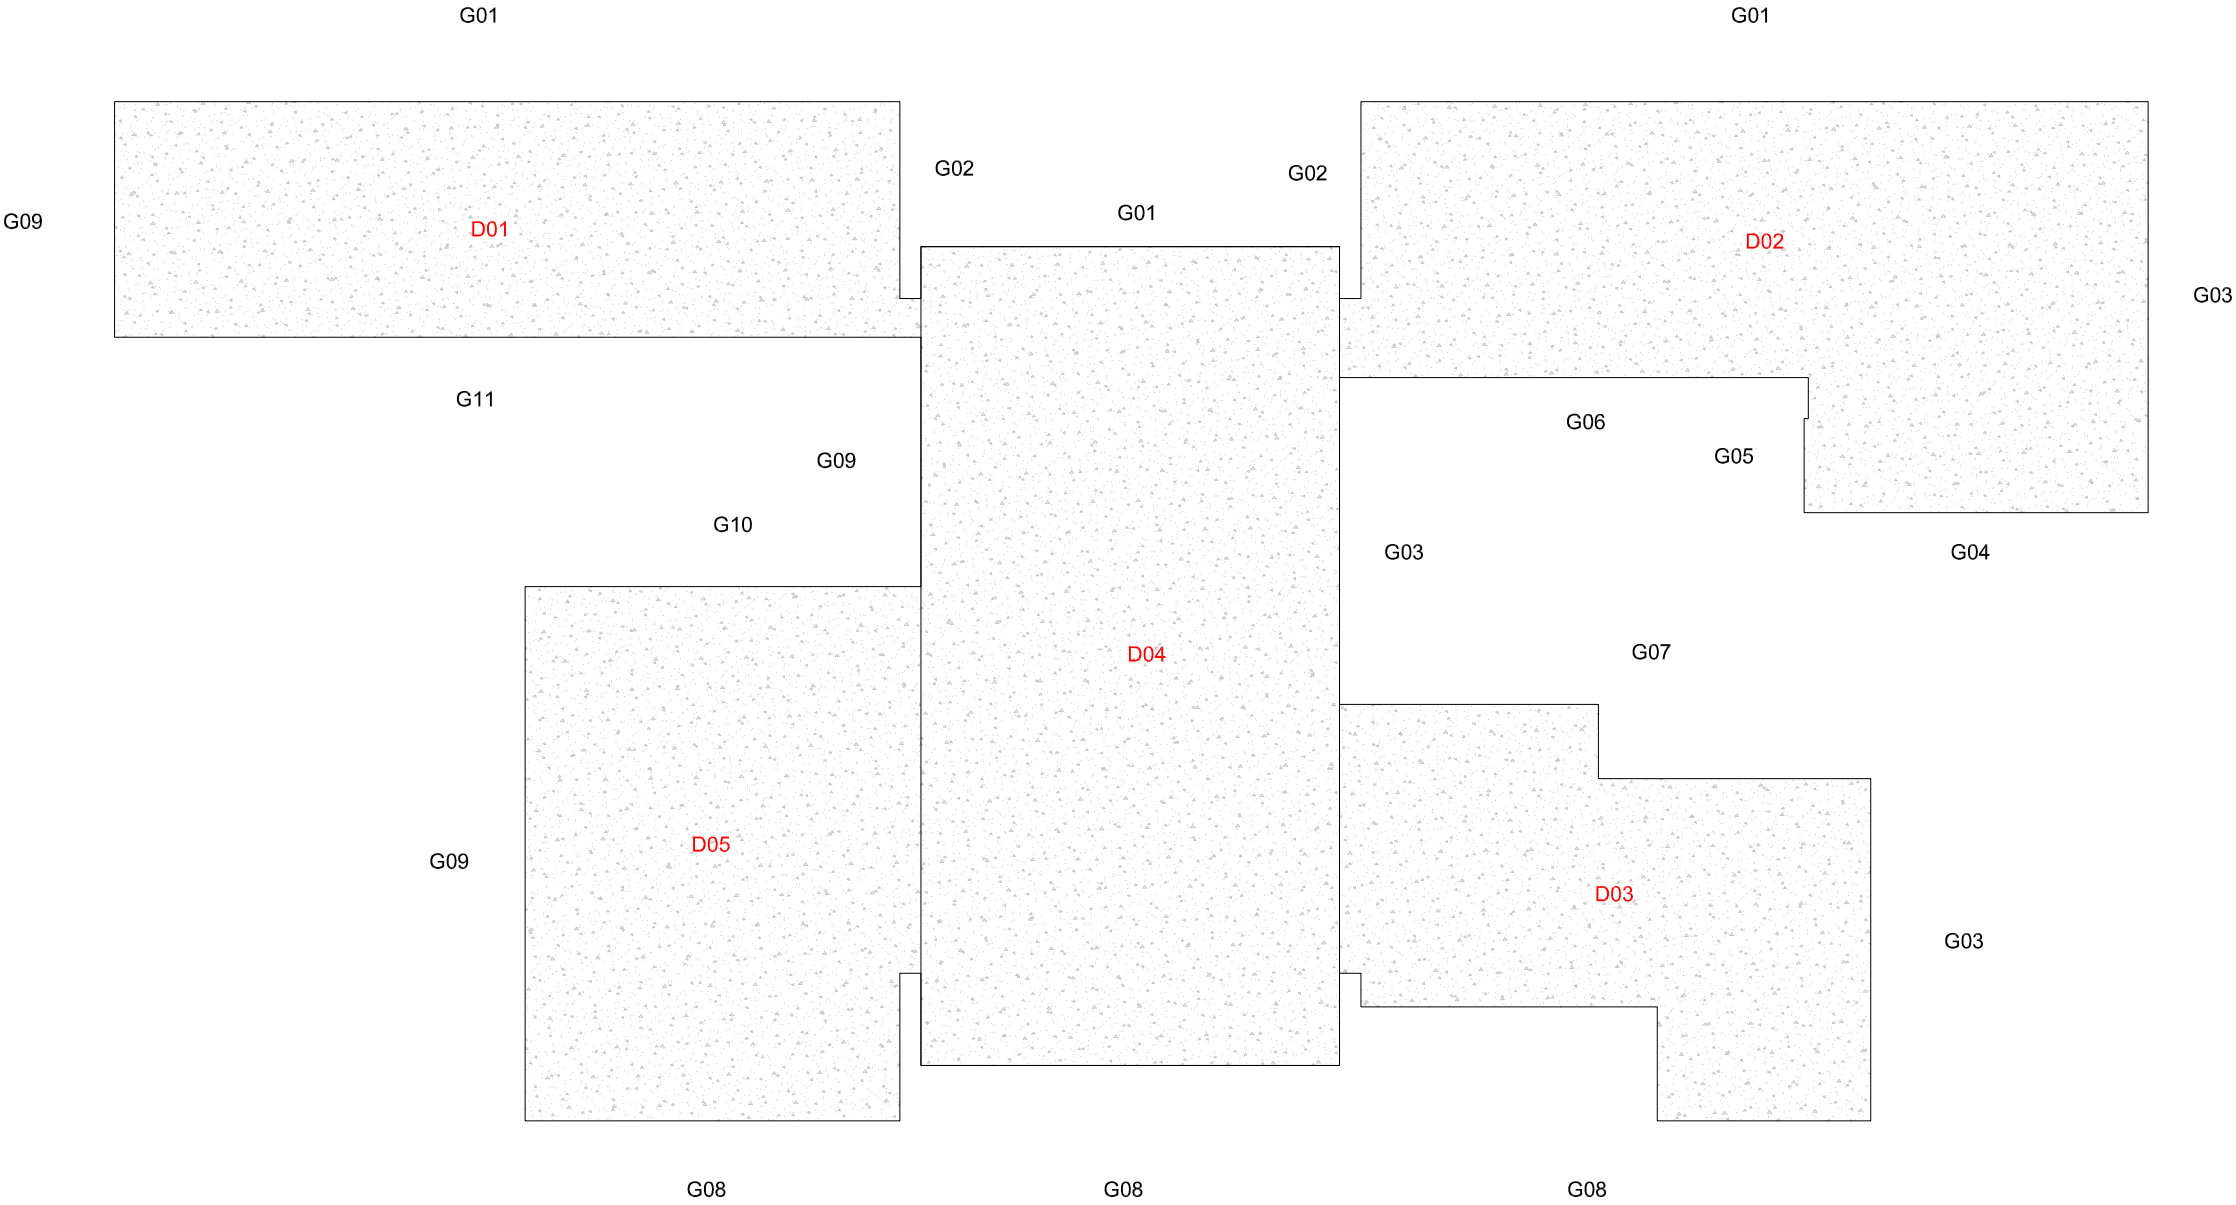



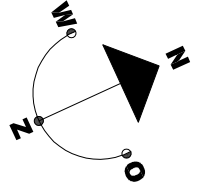

Project:	Duurstedelaan 14 te Utrecht Mc211075
Opdrachtgever:	Gemeente Utrecht
Omschrijving:	Visualisatie functie Dak

Projectnummer:	NL202010006	Formaat:	A3
Projectleider:	FZ	Schaal:	1:400
Auteur:	GO	Tekening:	Meetrapport
Fase:	DEFINITIEF	Datum:	27-04-2021
Bouwlaag	Dak	Blad:	03
		Nummer:	Mc211075_dak