
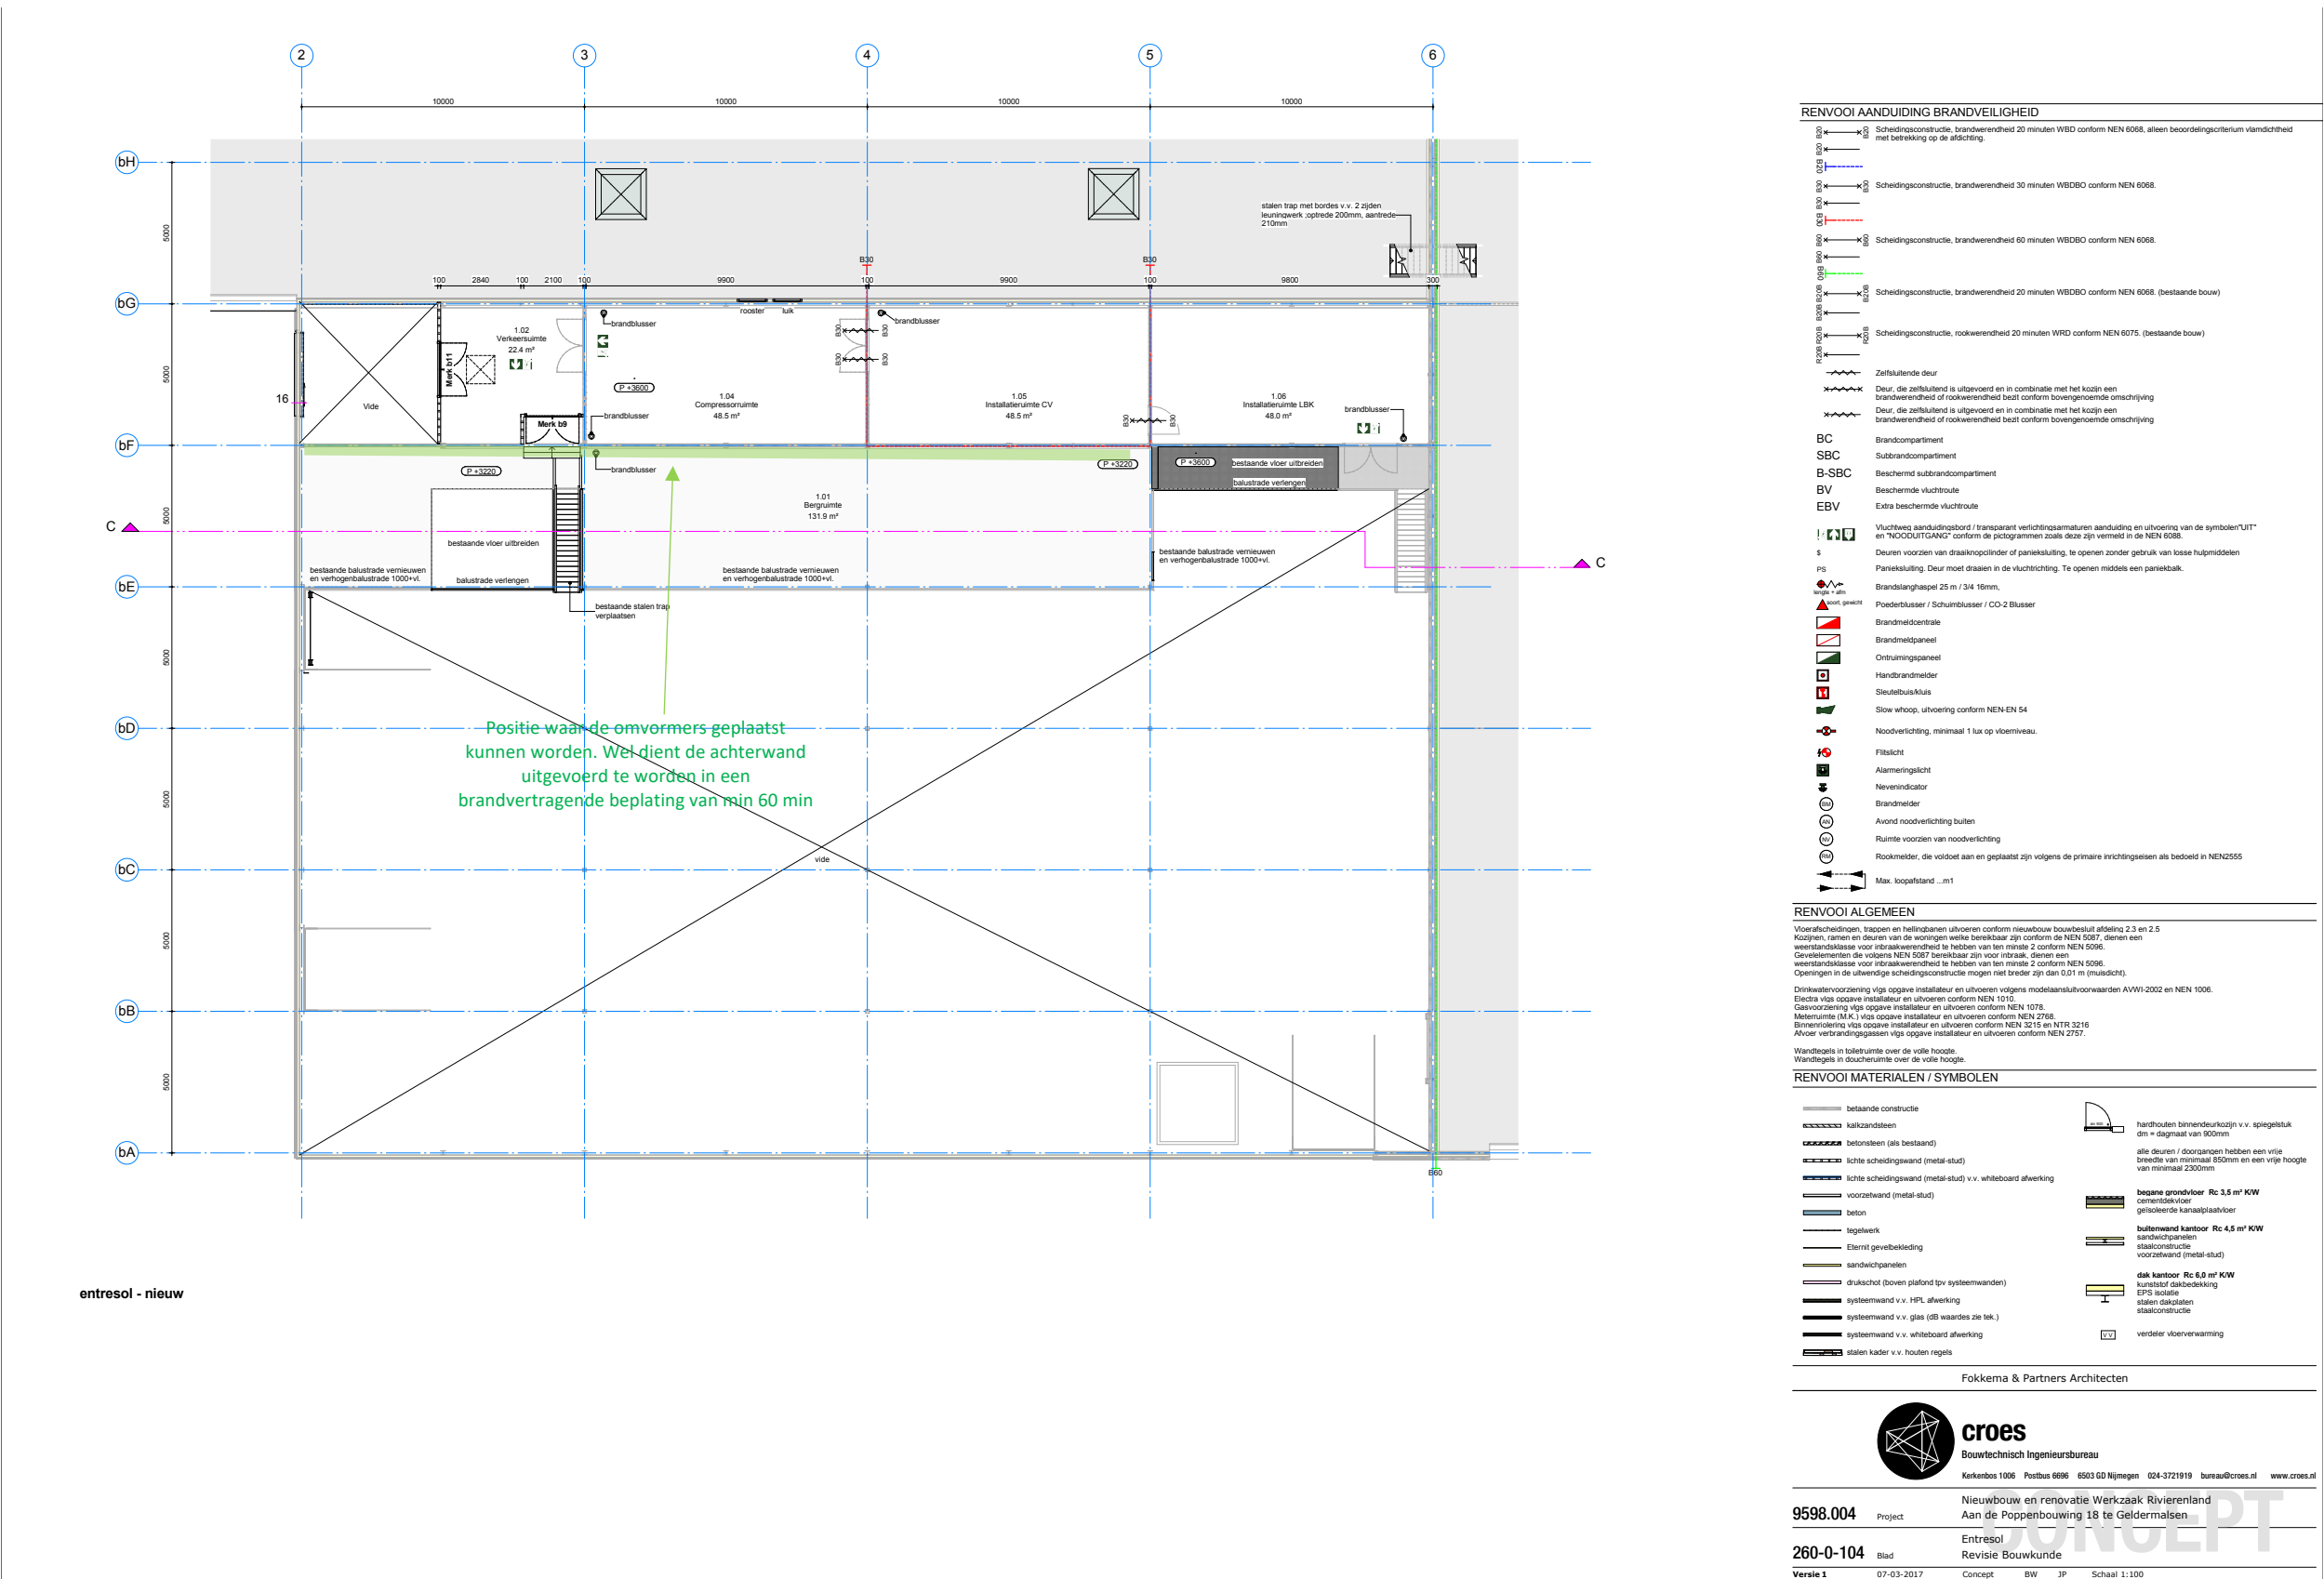


Positie waar omvormers op de entresol geplaatst kunnen worden.

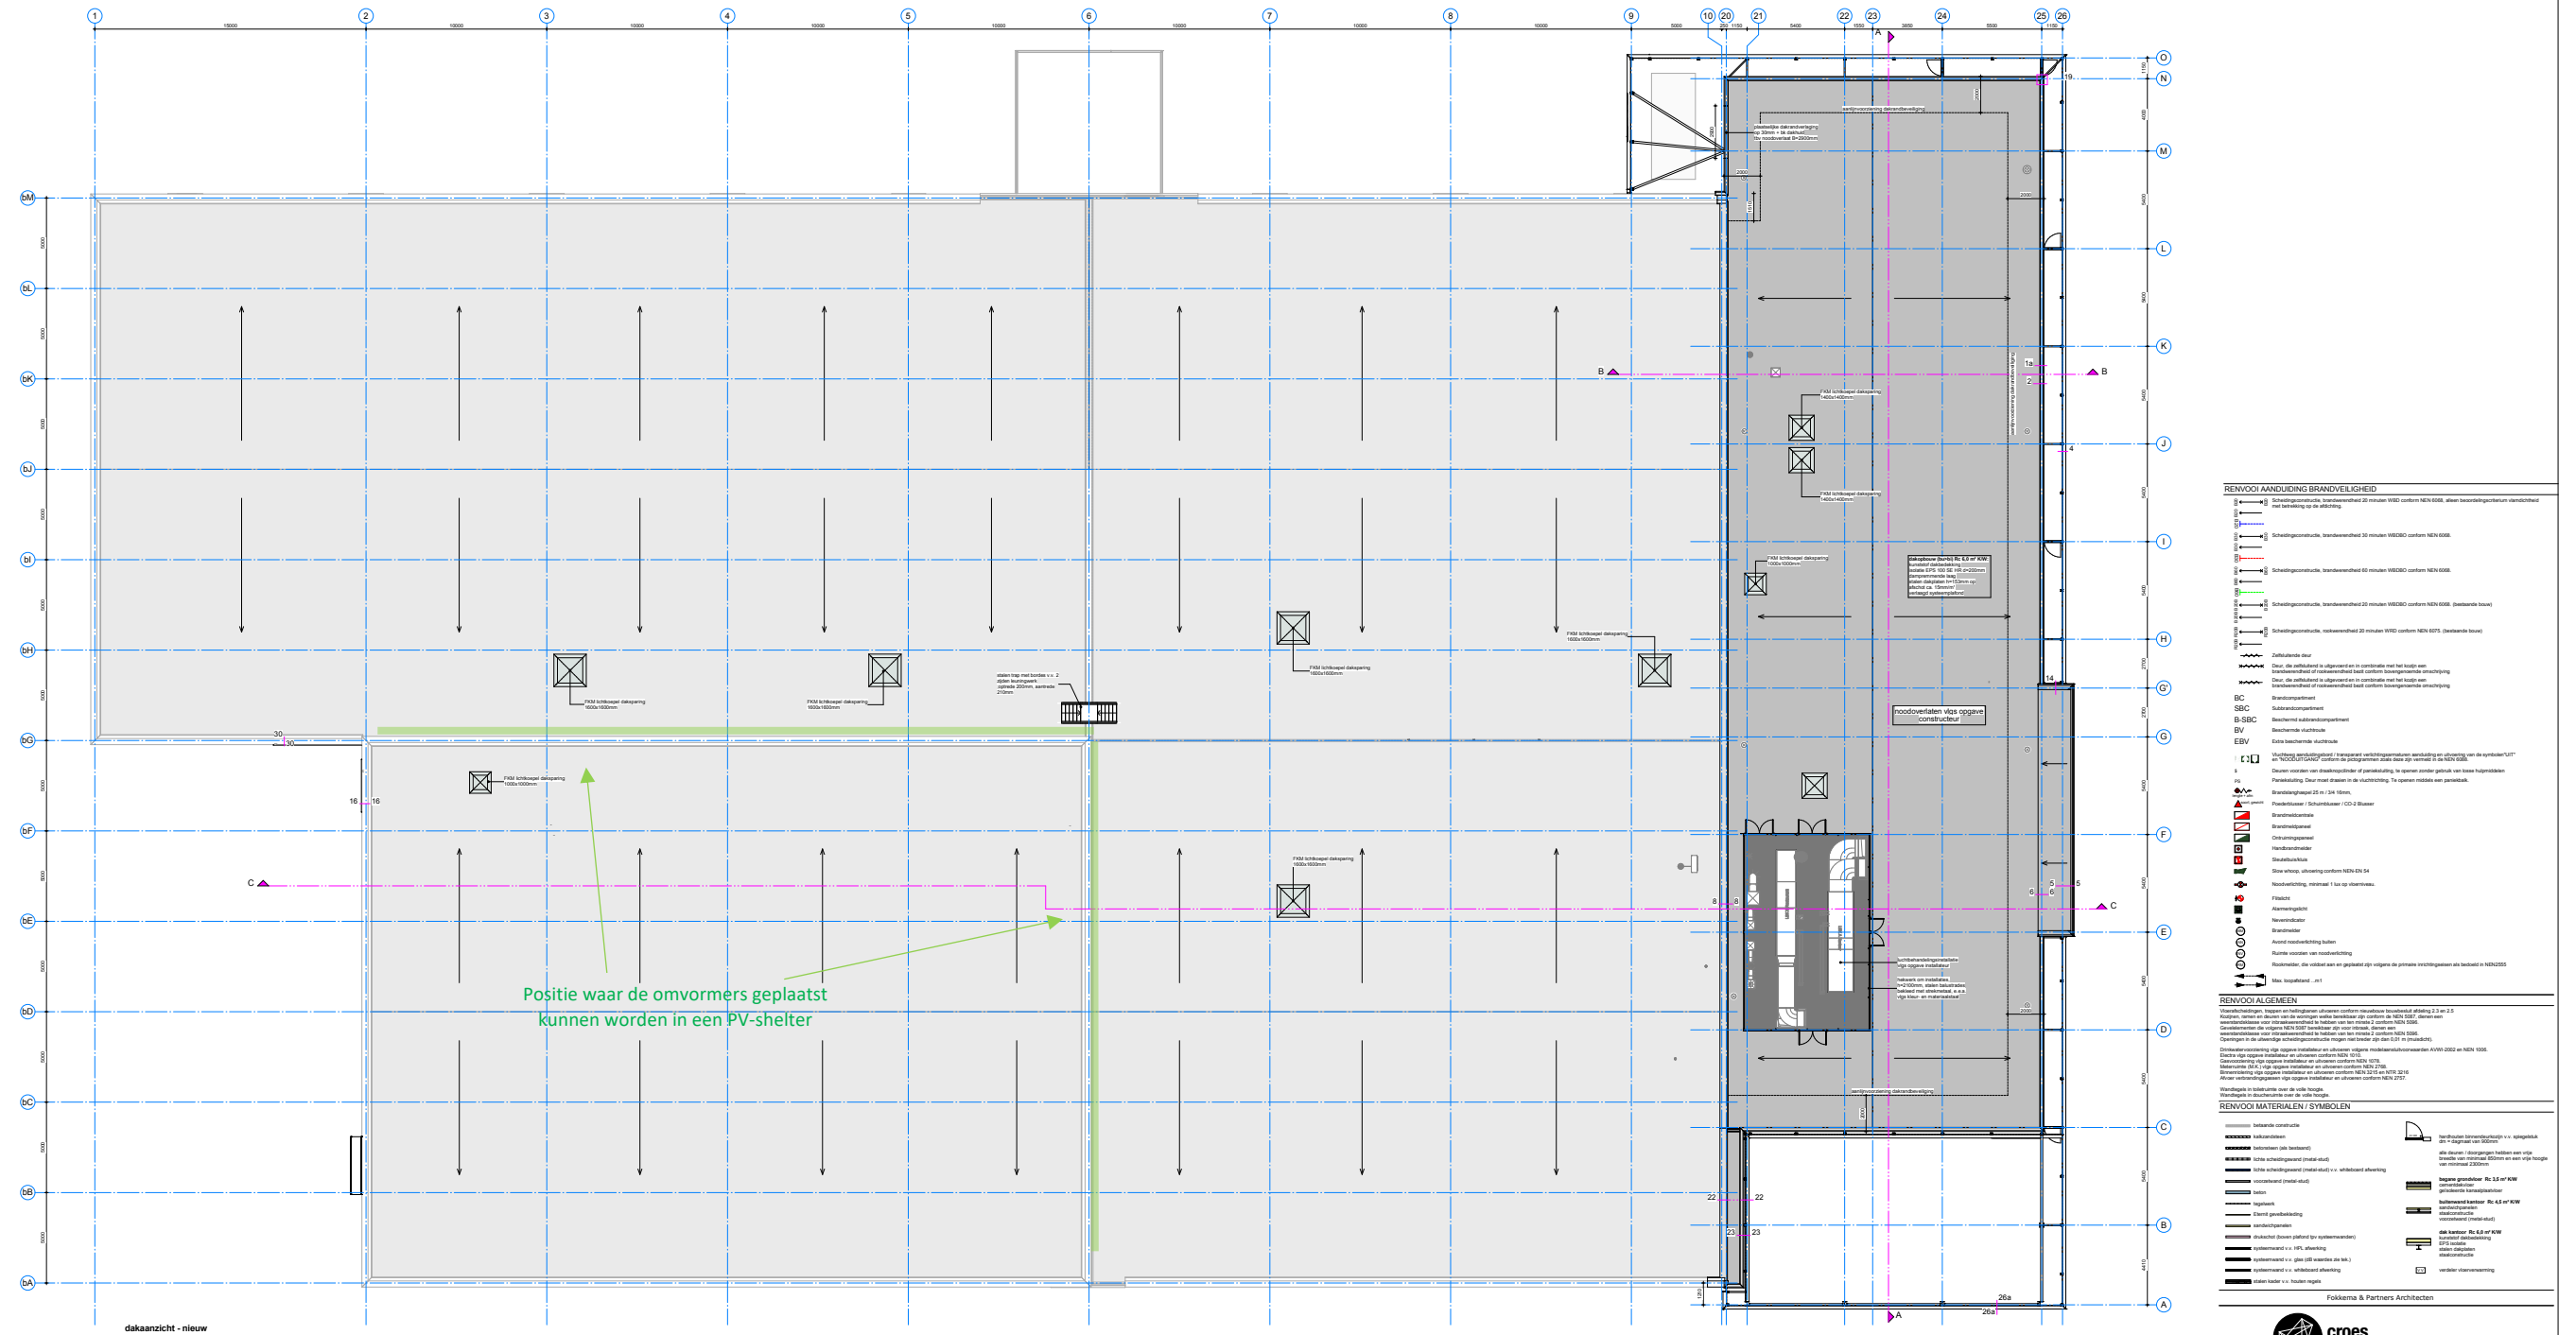

Positie waar omvormers buiten in een shelter geplaatst kunnen worden

[illegible]