


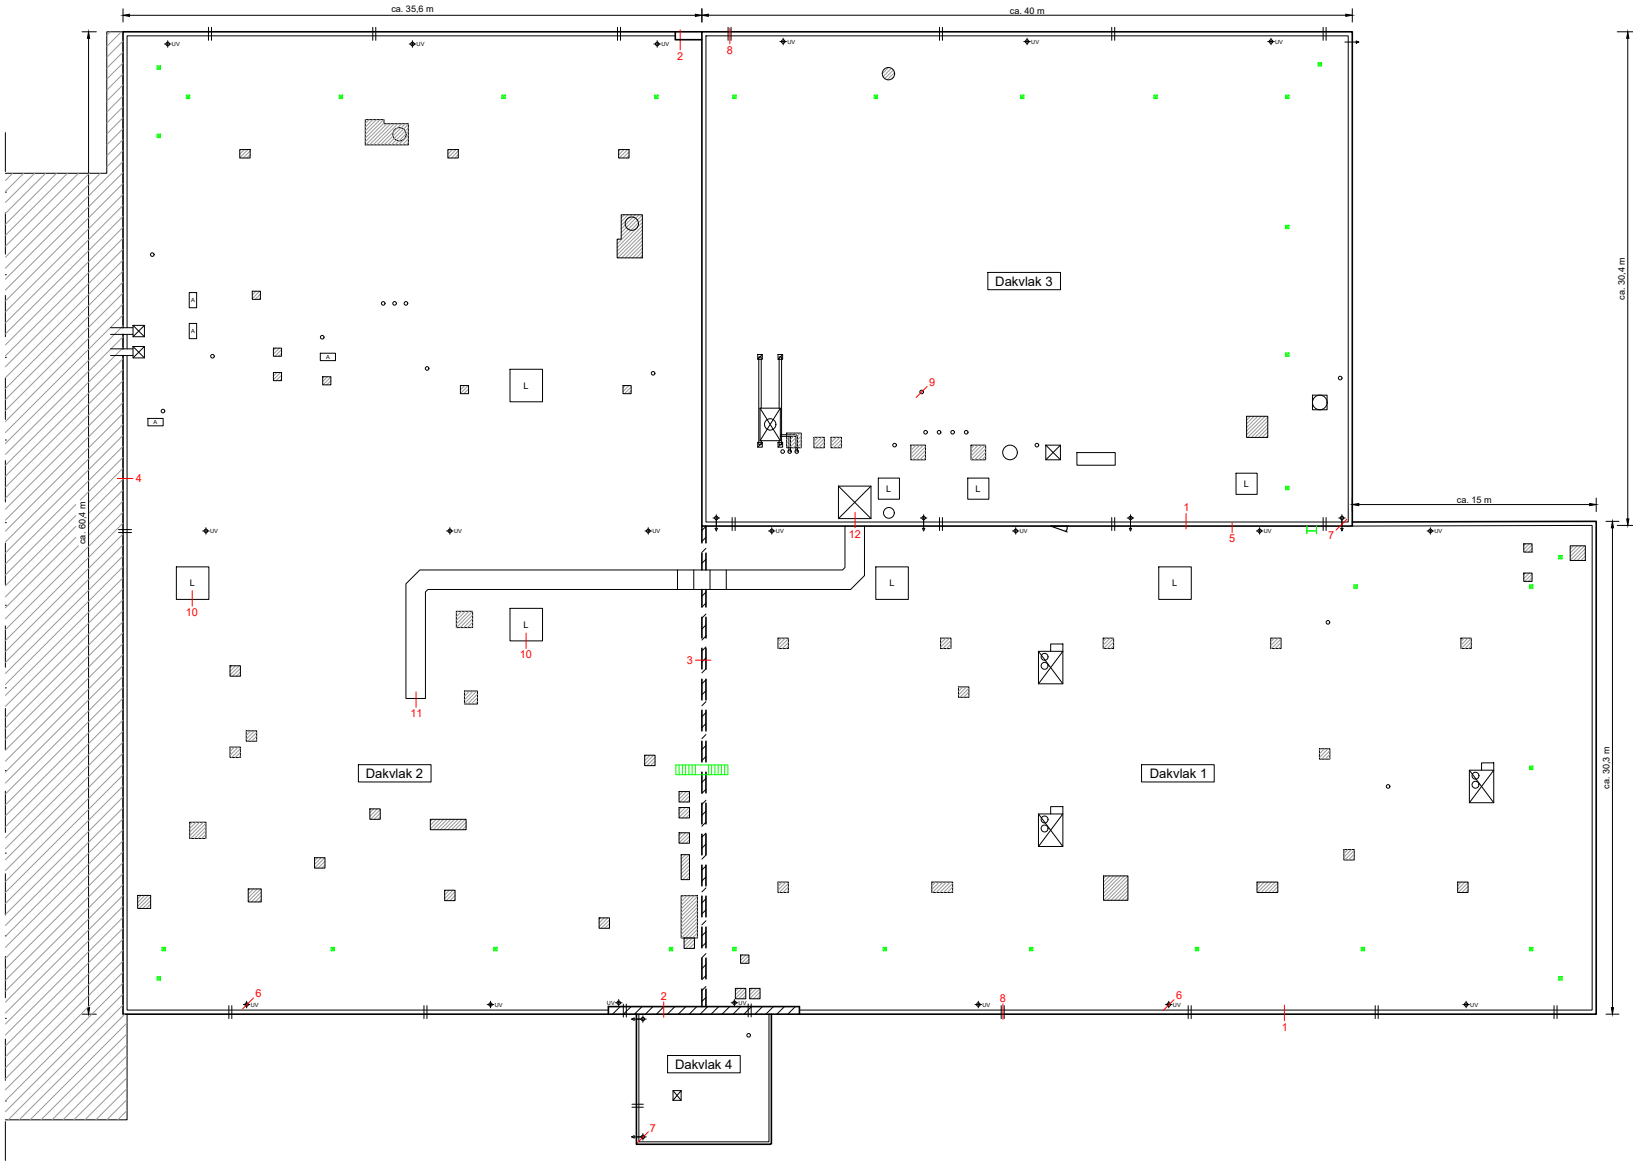

RENVOOI	
	HWA onderuitloop (UV-systeem)
	HWA stadsuitloop
	Spuwer
	Noodafvoer
	Doorvoer / Ontluchting
	Mechanische ventilator
	Technische installatie
	Aircounit
	Radiator
	Lichtkapel
	Vaste geveladder
	Toegangsdeur
	Verankeringpunt
	Detailaanduiding
	To verwijderen doorvoeren springen of opstanden

Alle afmetingen zijn indicatief

Kiwa BDA Databasis
Avestigweg 33
Postbus 389
T: +31(0)183 669690
F: +31(0)183 669691
www.kiwabda.nl



Opdrachtgever
Werkzaam Rivierland
Poppenbouw 18
4191 NZ GELDERMALEN

Onderwerp Bedrijfspand Poppenbouw 18 te Geldermalsen	Opdrachtnummer 21-B-0544	
	Getekend	Datum
Onderdeel Dakplaattegrond met detailaanduiding	Schaal	Datum aangepast
	1:200	
Formaat		Bladnummer
A1		01