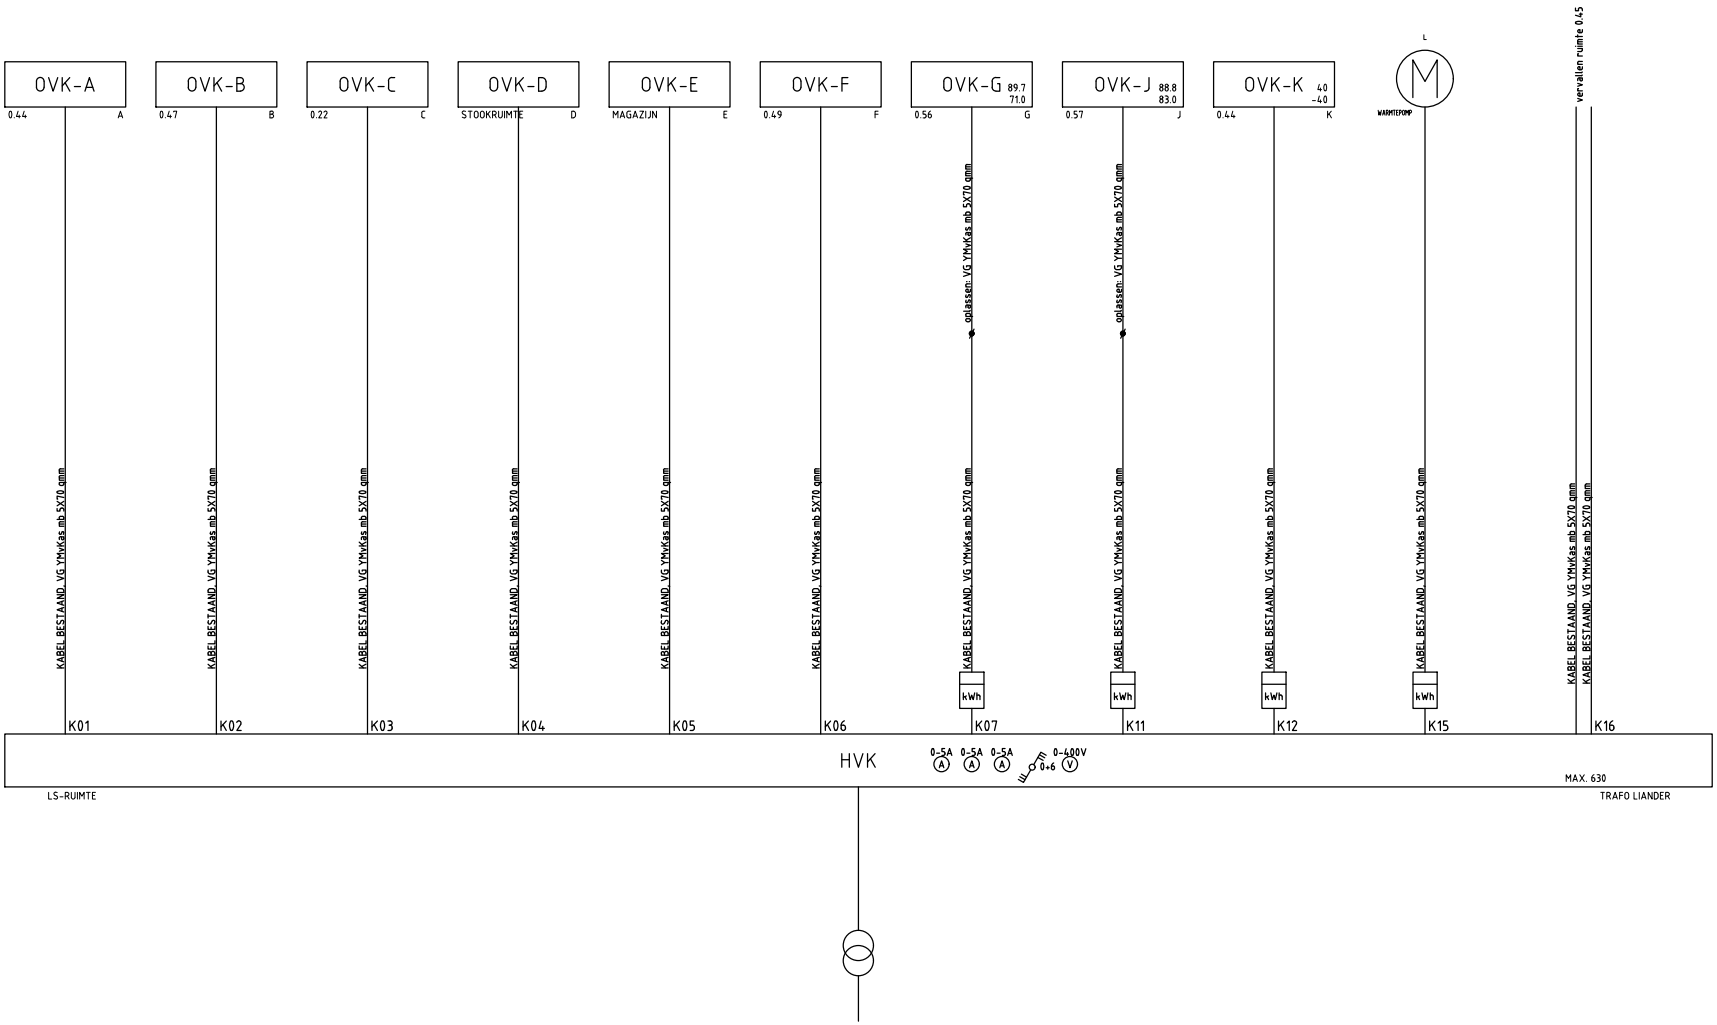

REVISIE

VAN DELFT GROEP
KLIMAATTECHNIEK | SANITAIRTECHNIEK | ELEKTROTECHNIEK | TECHNISCH BEHEER

Van Delft Installatie BV
Mandenmaker 18, 5253 RC Nieuwkuijk
Postbus 22, 5150 AA Drunen
T : +31 (0)73 518 66 00
F : +31 (0)73 518 66 99
I : www.vandelftgroep.nl
E : info@vandelftgroep.nl

Opdrachtgever	: Werkzaak Rivierenland					
Aannemer	: Burgland Bouw					
Adviseur	: Becks					
Projectnaam	: WZR Poppenbouwing 18 Geldermalsen					
Onderwerp	: Elektrotechnische installaties				Schaal	: 1:
	: Hoofdverdeelschema				Formaat	: A2
Projectnummer	: 25160069	Wijziging datums :			Tekeningnr.	:
Teken datum	: 18-11-2016	A	01-06-2017	D	E400	
Getekend door	: KBN	B		E		
Controle door	: AMK	C		F		

Bestandsnaam : E400.dwg