



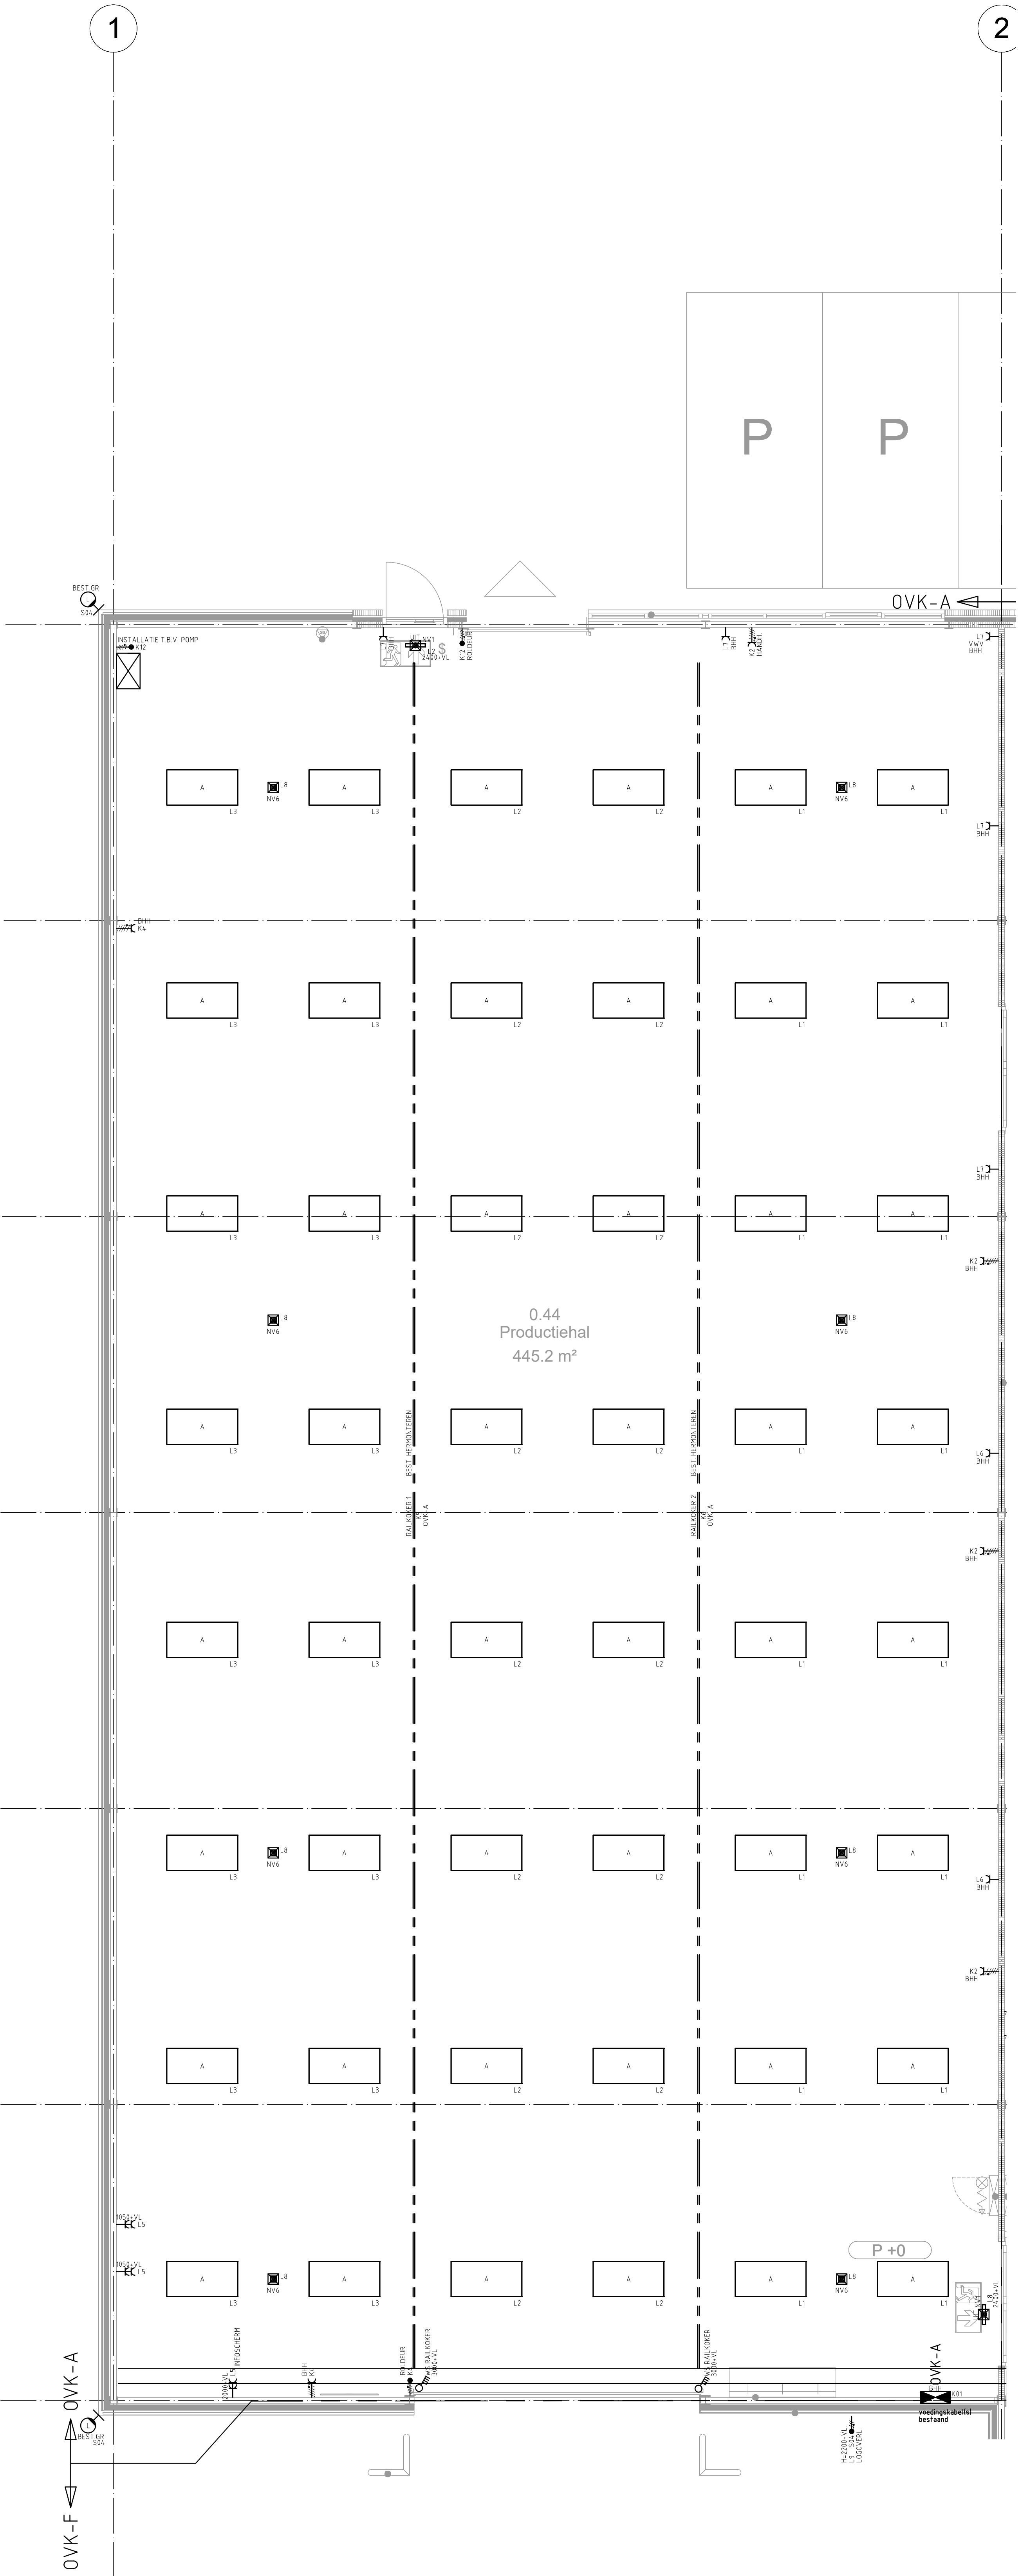

REVISIE

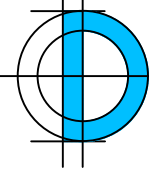

VAN DELFT GROEP

KLIMAATTECHNIEK | SANITAIRTECHNIEK | ELEKTROTECHNIEK | TECHNISCH BEHEER

Van Delft Installatie BV
Mandenmaker 18, 5253 RC Nieuwkuijk
Postbus 22, 5150 AA Drunen
T : +31 (0)73 518 66 00
F : +31 (0)73 518 66 99
I : www.vandelftgroep.nl
E : info@vandelftgroep.nl

Opdrachtgever : Werkzaam Rivierenland		Schaal : 1:50
Aannemer : Burgland Bouw		
Adviseur : Becks		Formaat : A1++
Projectnaam : WZR Poppenbouwing 18 Geldermalsen		
Onderwerp : Elektrotechnische installaties		Tekeningnr : E104
: Werkplaatsen deel 3		
Projectnummer : 25160069	Wijziging datums :	
Teken datum : 18-11-2016	A 01-06-2017	D
Getekend door : KBN	B	E
Controle door : AMK	C	F

Bouwkundige onderlegger d.d.: