



 

REVISIE

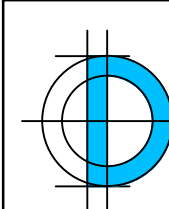

VAN DELFT GROEP

Van Delft Installatie BV
Mandenmaker 18, 5253 RC Nieuwkuijk
T : +31 (0)73 518 68 00
F : +31 (0)73 518 68 99
I : www.vandelftgroep.nl
E : info@vandelftgroep.nl

Opdrachtgever : Werkzaam Rivierland		Schaal : 1:50	
Aanvrager : Burgland Bouw		Formaat : A0+	
Adviseur : Becks		Tekeningsnr. : E113	
Projectnaam : WZP Poppenbouwing 18 Geldermalsen		Wijziging datum : 10-11-2018	
Onderwerp : Elektrotechnische installaties		Wijziging datum : 10-11-2018	
Projectnummer : 25160009		Wijziging datum : 10-11-2018	
Teken datum : 10-11-2018		Wijziging datum : 10-11-2018	
Getekend door : KBN		Wijziging datum : 10-11-2018	
Controle door : AMK		Wijziging datum : 10-11-2018	

Bouwkundige onderlegger d.d.:

Bestandnaam: E113.dwg