


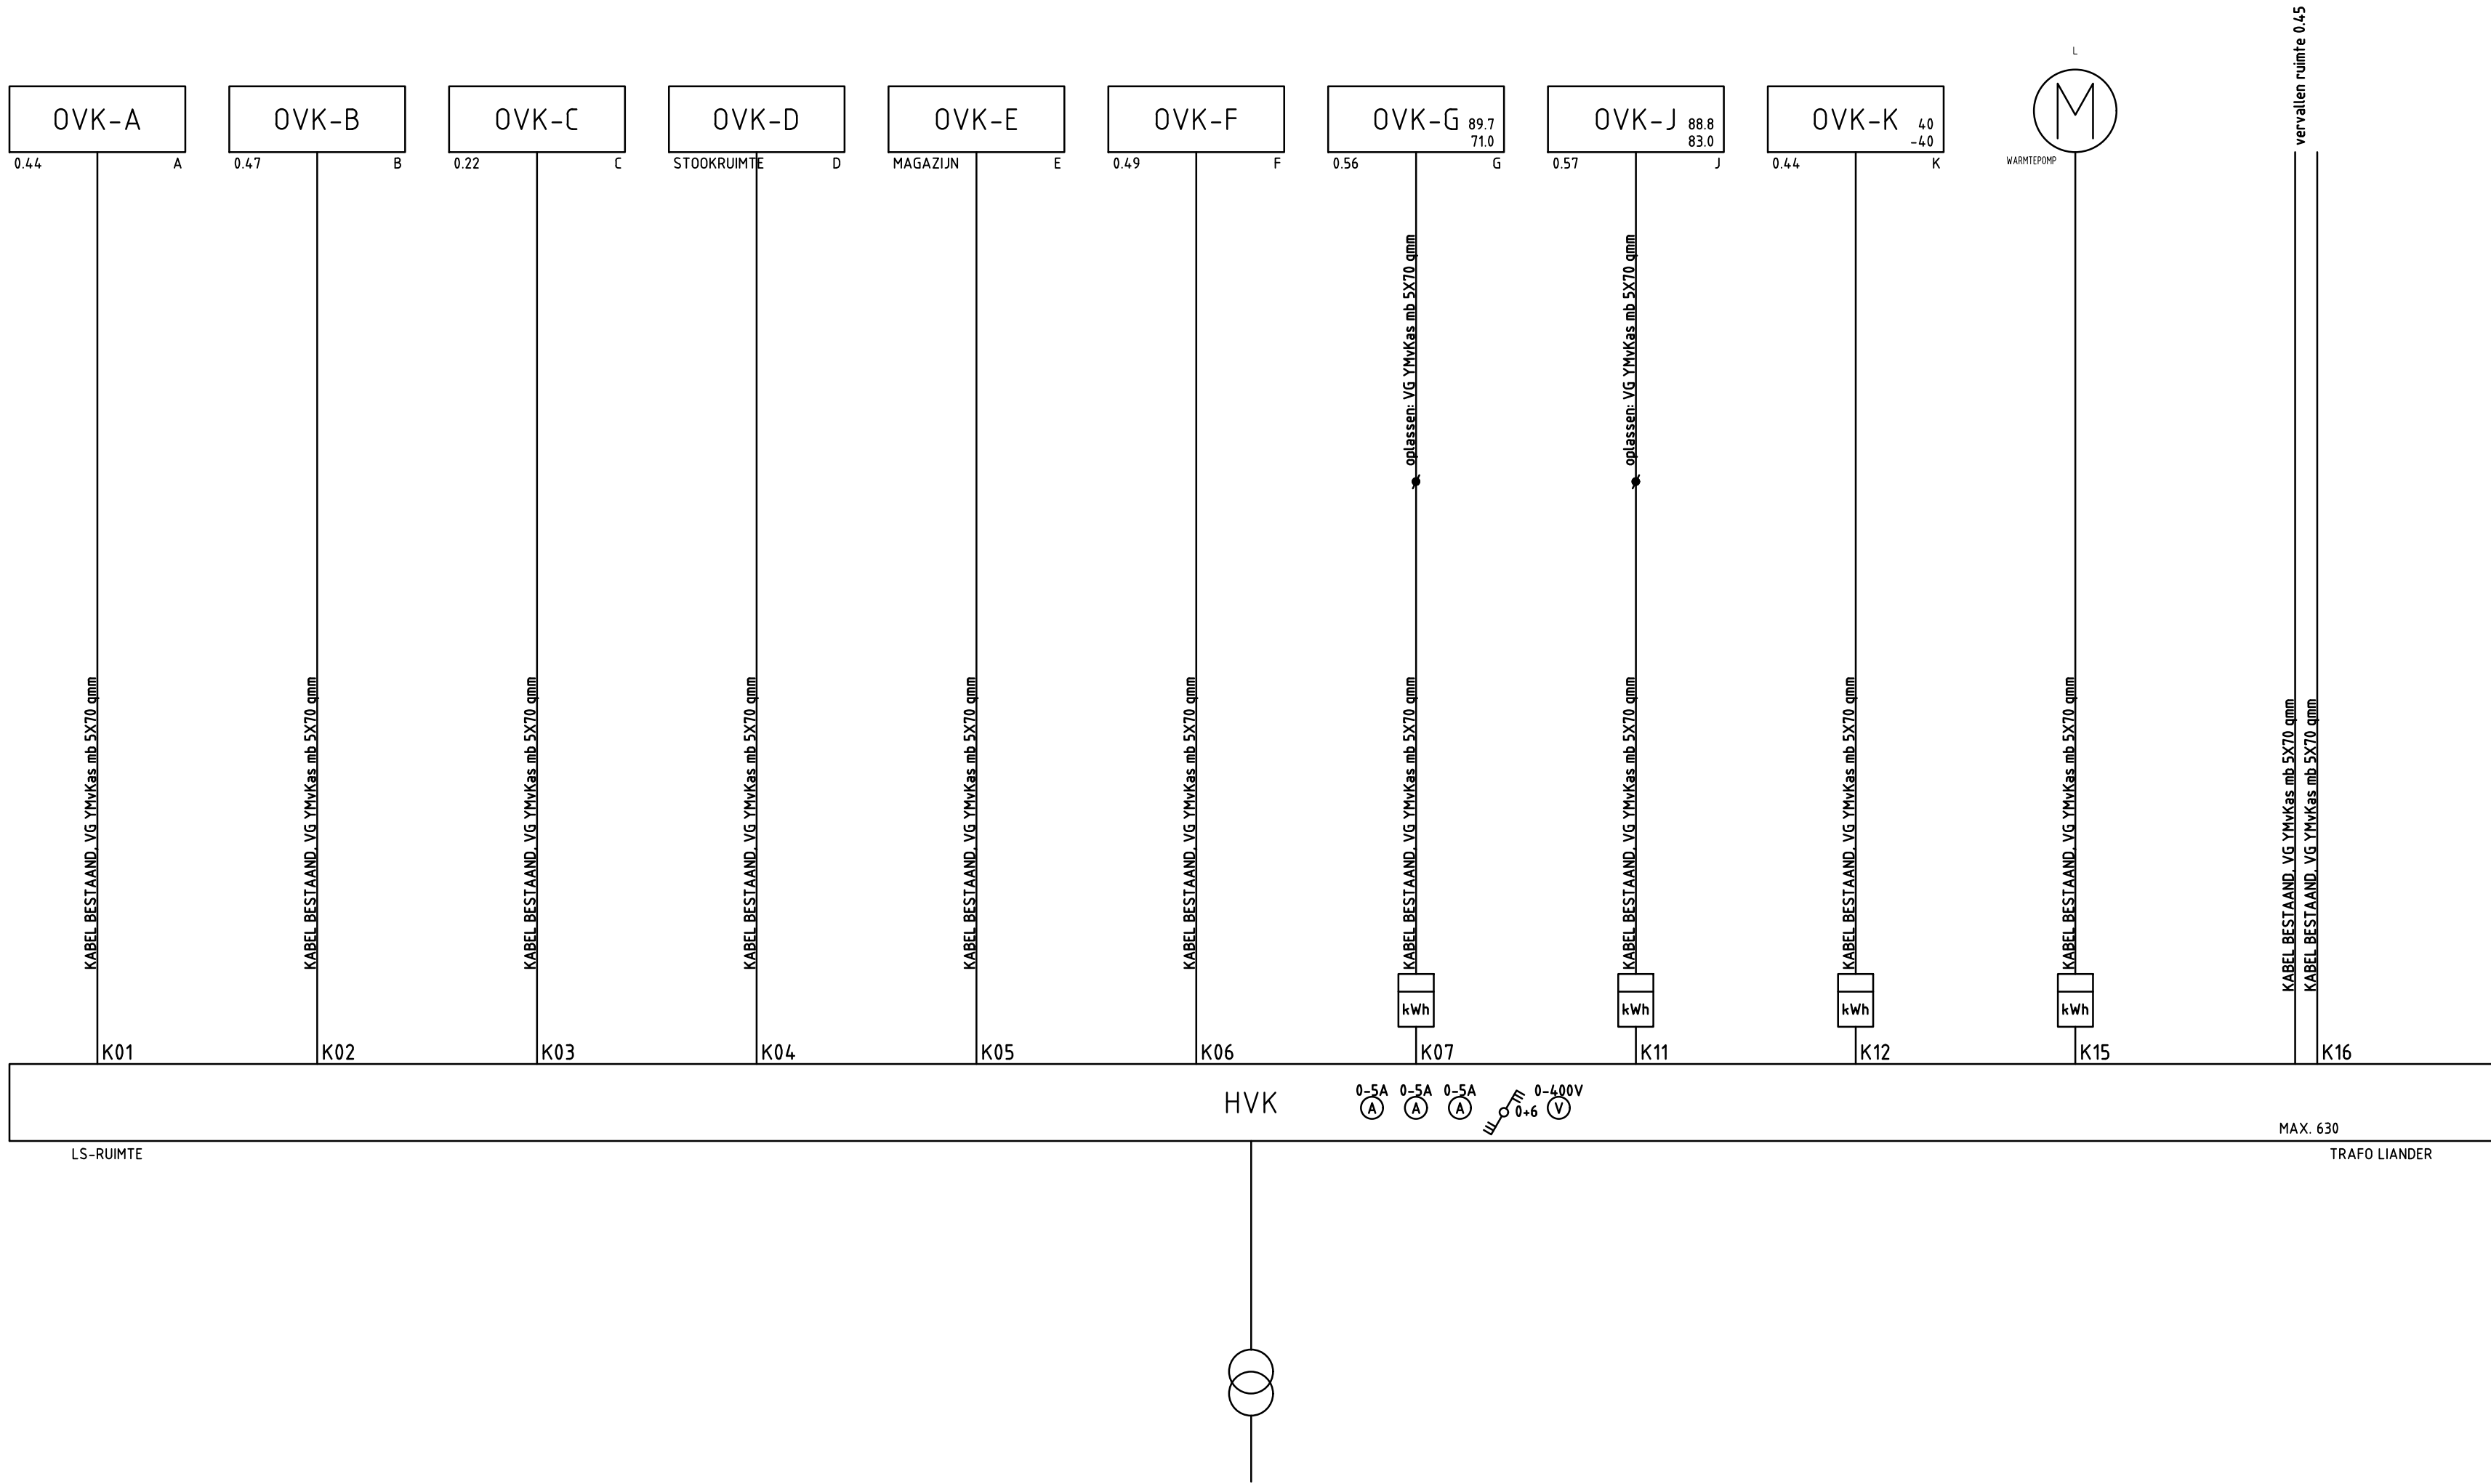

REVISIE



Van Delft Installatie BV
Mandenmaker 18, 5253 RC Nieuwkuijk
Postbus 22, 5150 AA Drunen
T : +31 (0)73 518 66 00
F : +31 (0)73 518 66 99
I : www.vandelftgroep.nl
E : info@vandelftgroep.nl

Opdrachtgever : Werkzaam Rivierenland			
Aannemer : Burgland Bouw			
Adviseur : Becks			
Projectnaam : WZR Poppenbouwing 18 Geldermalsen			
Onderwerp : Elektrotechnische installaties			Schaal : 1:
: Hoofdverdeelschema			Formaat : A2
Projectnummer : 25160069	Wijziging datums :		Tekeningnr. : E400
Teken datum : 18-11-2016	A 01-06-2017	D	
Getekend door : KBN	B	E	
Controle door : AMK	C	F	

Bestandsnaam : E400.dwg