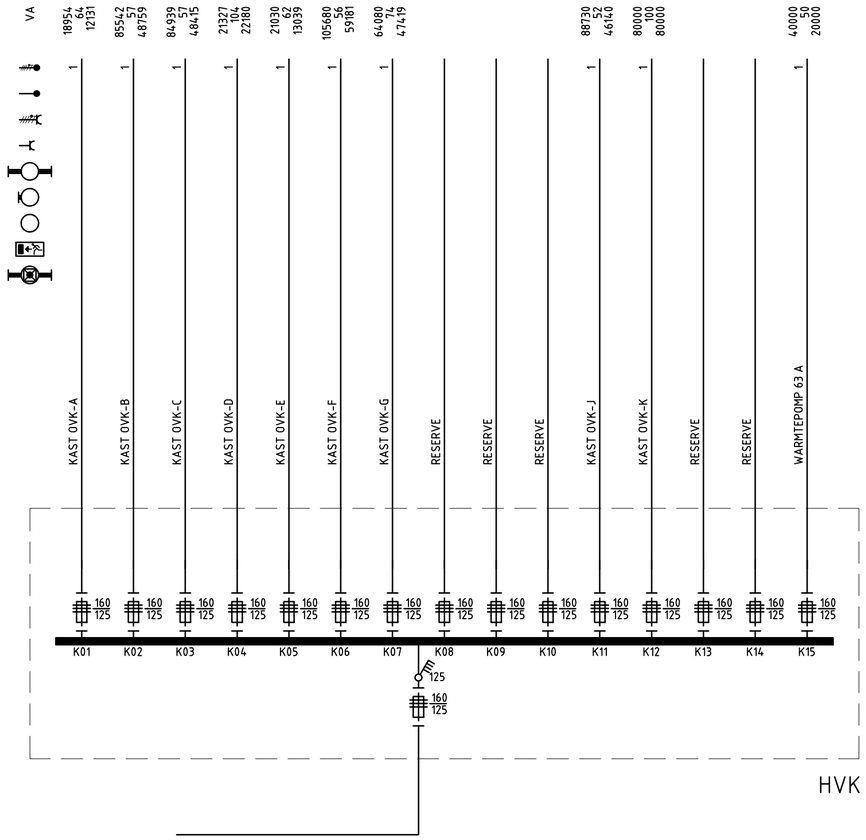

HVK

3/N 400/230V 50Hz

Groep	Vermogen	Gelijk (%)	Gelijk (VA)
K01	18954	64	12131
K02	85542	57	48759
K03	84939	57	48415
K04	21327	104	22180
K05	21030	62	13039
K06	105680	56	59181
K07	64080	74	47419
K11	88730	52	46140
K12	80000	100	80000
K15	40000	50	20000
--	------	--	------
TOTAAL [kVA]	610.3	65	397.3
TOTAAL + 20%	732.3		476.7

REVISIE

VAN DELFT GROEP
KLIMAATTECHNIEK | SANITAIRTECHNIEK | ELEKTROTECHNIEK | TECHNISCH BEHEER

Van Delft Installatie BV
Mandenmaker 18, 5253 RC Nieuwkuijk
Postbus 22, 5150 AA Drunen
T : +31 (0)73 518 66 00
F : +31 (0)73 518 66 99
I : www.vandelftgroep.nl
E : info@vandelftgroep.nl

Opdrachtgever	: Werkzaak Rivierenland				
Aannemer	: Burgland Bouw				
Adviseur	: Becks				
Projectnaam	: WZR Poppenbouwing 18 Geldermalsen				
Onderwerp	: Elektrotechnische installaties			Schaal	: 1:
	: Hoofdverdeelschema			Formaat	: A2
Projectnummer	: 25160069	Wijziging datums :		Tekeningnr. :	
Teken datum	: 18-11-2016	A	01-06-2017 D		
Getekend door	: KBN	B	E	E400	
Controle door	: AMK	C	F		

Bestandsnaam : E401.dwg