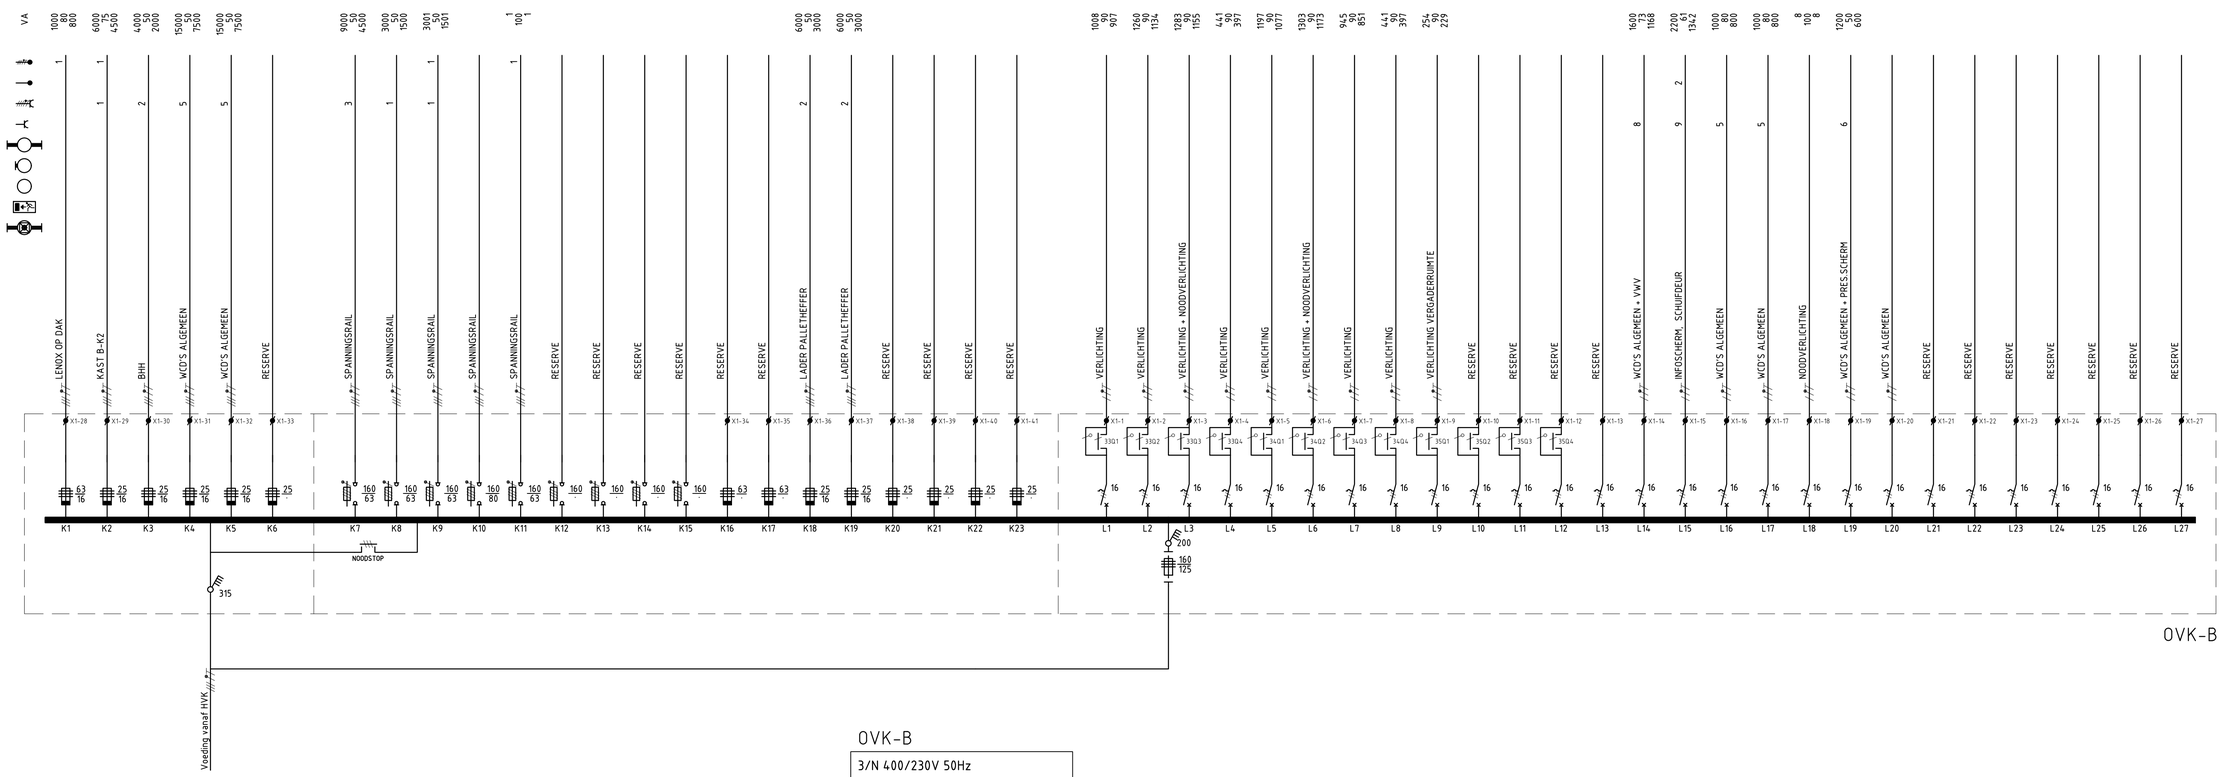

OVK-B

3/N 400/230V 50Hz

Groep	Vermogen	Gelijk (%)	Gelijk (VA)
K1	1000	80	800
K2	6000	75	4500
K3	4000	50	2000
K4	15000	50	7500
K5	15000	50	7500
K7	9000	50	4500
K8	3000	50	1500
K9	3001	50	1501
K11	1	100	1
K18	6000	50	3000
K19	6000	50	3000
L1	1008	90	907
L2	1260	90	1134
L3	1283	90	1155
L4	441	90	397
L5	1197	90	1077
L6	1303	90	1173
L7	945	90	851
L8	441	90	397
L9	254	90	229
L14	1600	73	1168
L15	2200	61	1342
L16	1000	80	800
L17	1000	80	800
L18	8	100	8
L19	1200	50	600
--	------	--	------
TOTAAL [kVA]	83.1	58	47.8
TOTAAL + 20%	99.8		57.4

REVISIE

VAN DELFT GROEP
KLIMAATTECHNIEK | SANITAIRTECHNIEK | ELEKTROTECHNIEK | TECHNISCH BEHEER

Van Delft Installatie BV
Mandenmaker 18, 5253 RC Nieuwkuijk
Postbus 22, 5150 AA Drunen
T : +31 (0)73 518 66 00
F : +31 (0)73 518 66 99
I : www.vandelftgroep.nl
E : info@vandelftgroep.nl

Opdrachtgever	: Werkzaak Rivierenland				
Aannemer	: Burgland Bouw				
Adviseur	: Becks				
Projectnaam	: WZR Poppenbouwing 18 Geldermalsen				
Onderwerp	: Elektrotechnische installaties			Schaal	: 1:1
	: Installatieschema OVK-B			Formaat	: A1
Projectnummer	: 25160069	Wijziging datums :		Tekeningnr. :	
Teken datum	: 18-11-2016	A 01-06-2017	D	E403	
Getekend door	: KBN	B	E		
Controle door	: AMK	C	F		

Bestandsnaam: E403.dwg