



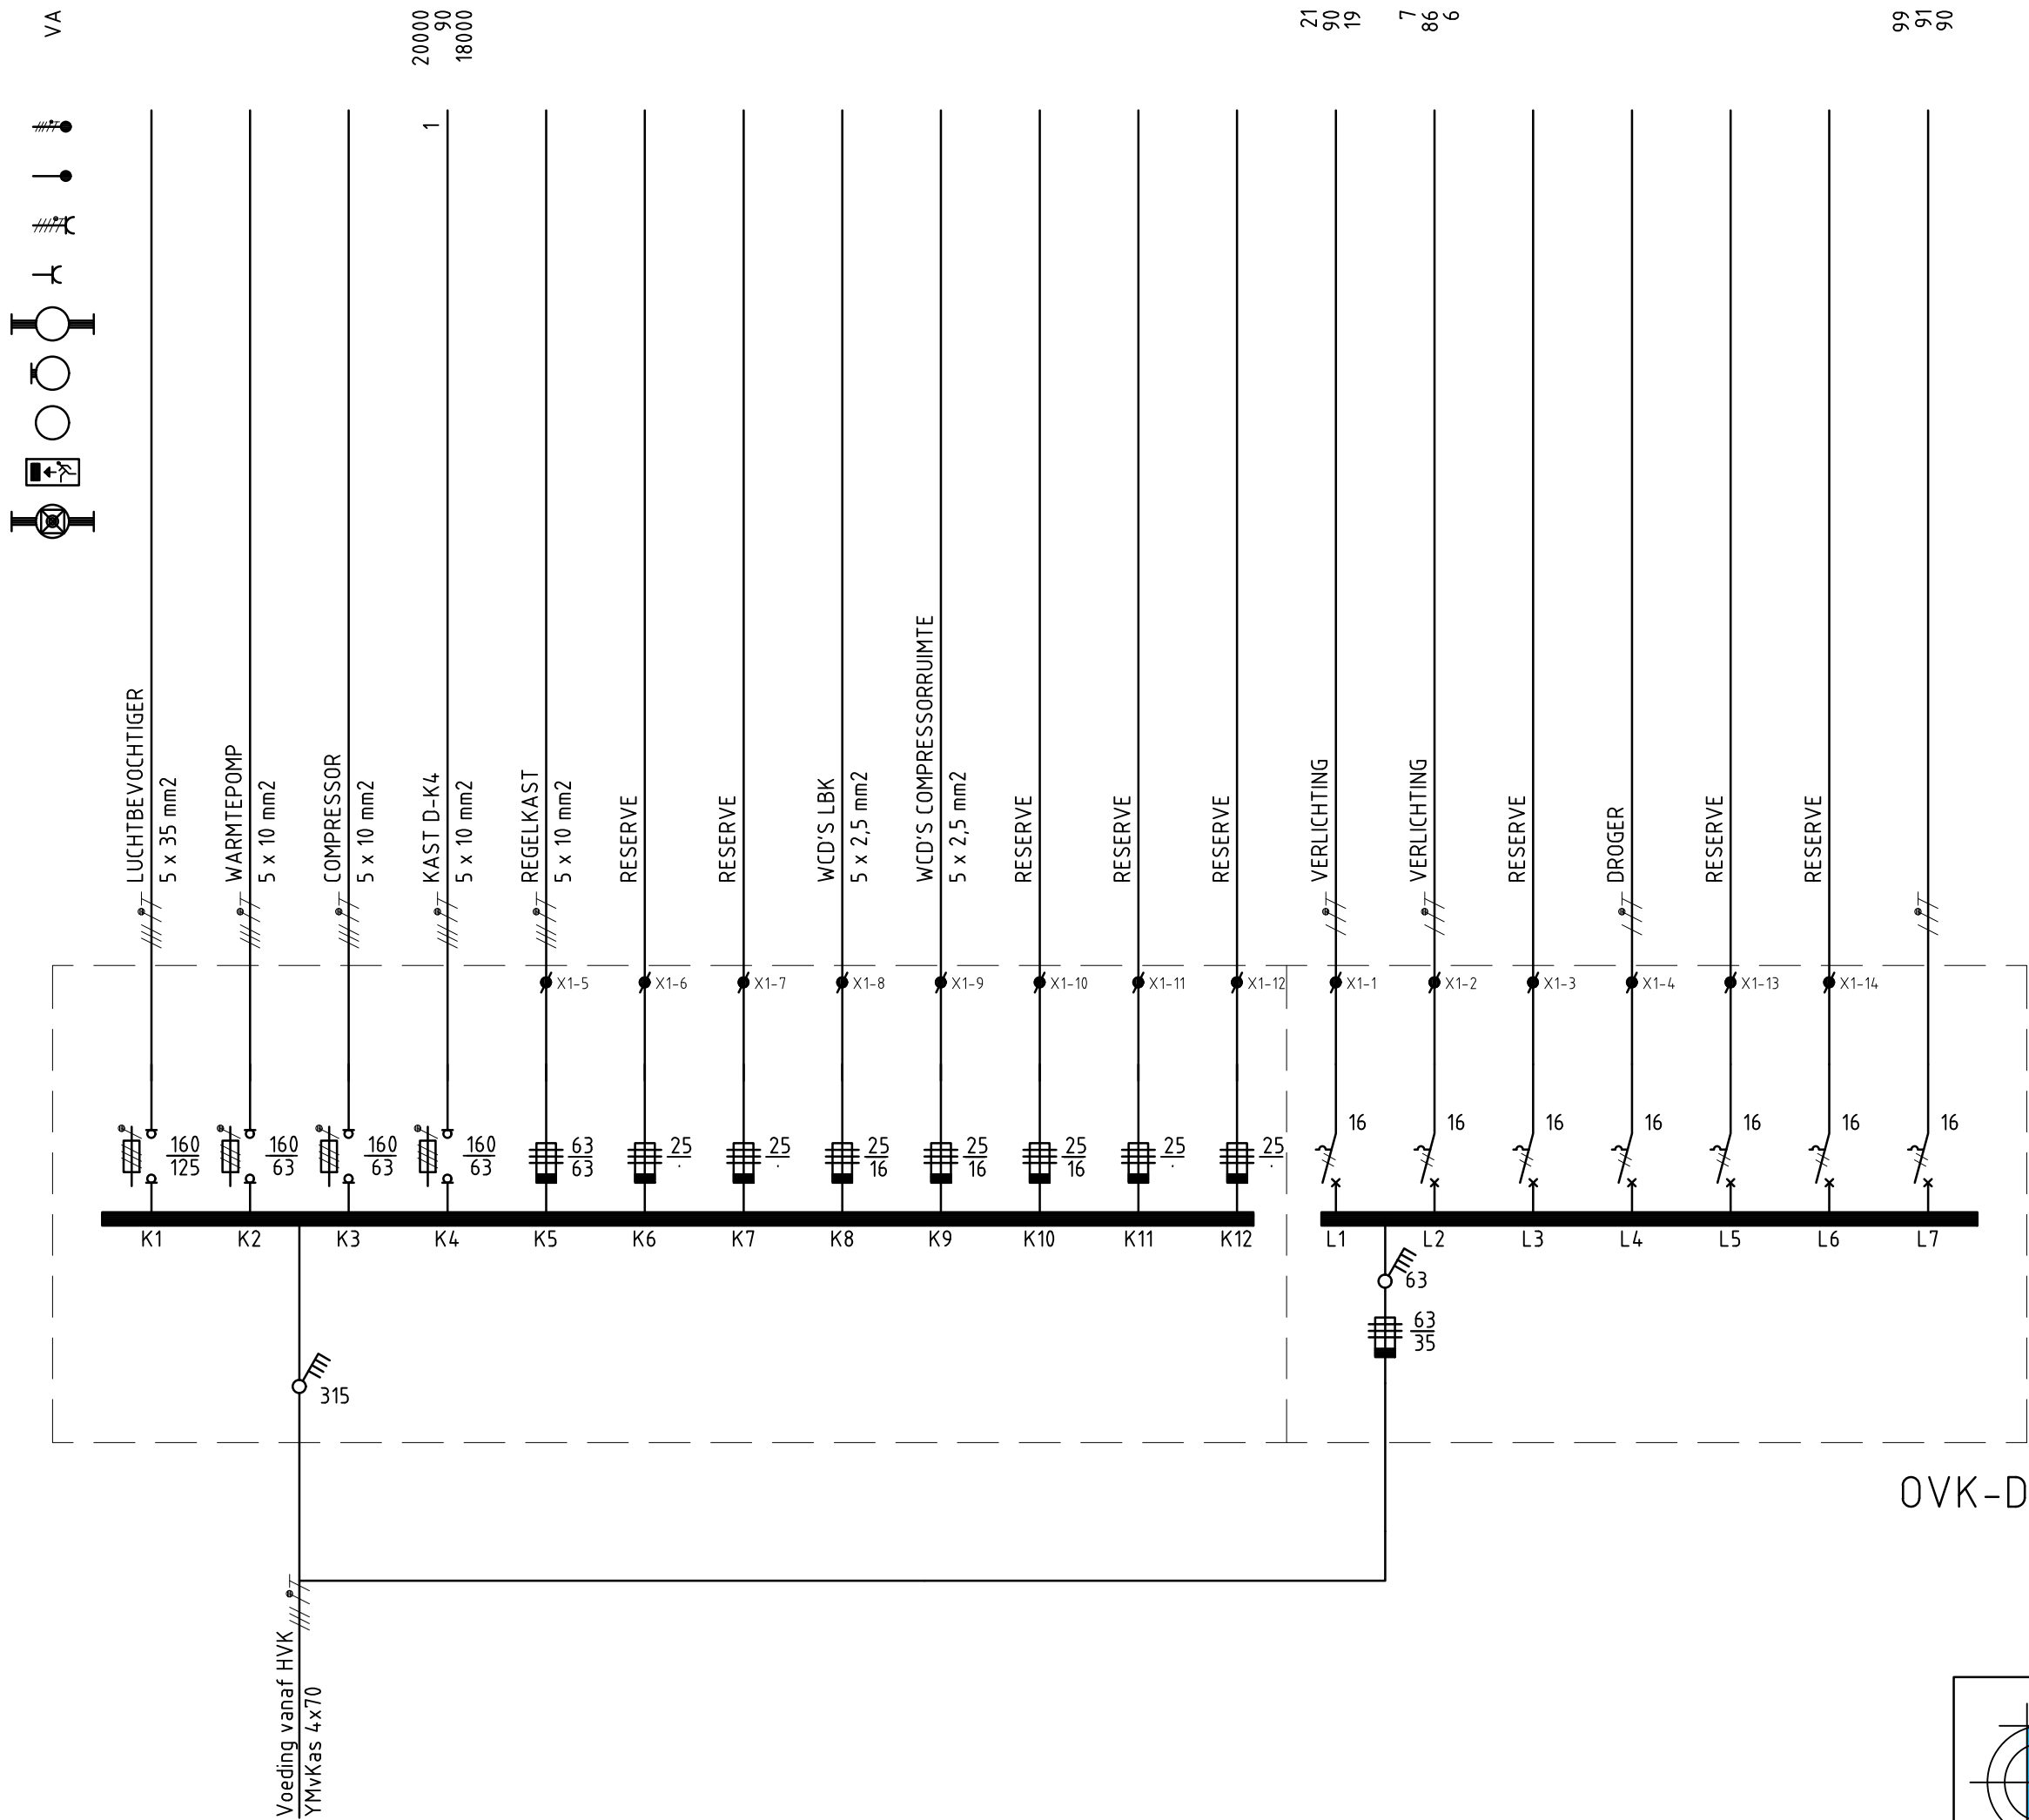

OVK-D

3/N 400/230V 50Hz			
Groep	Vermogen	Gelijk (%)	Gelijk (VA)
K4	20000	90	18000
L1	21	90	19
L2	7	86	6
L7	99	91	90
--	-----	--	-----
TOTAAL [kVA]	20.1	90	18.1
TOTAAL + 20%	24.2		21.7

REVISIE

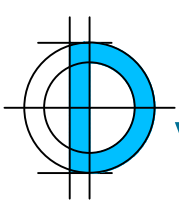

VAN DELFT GROEP

KLIMAATTECHNIEK | SANITAIRTECHNIEK | ELEKTROTECHNIEK | TECHNISCH BEHEER

Van Delft Installatie BV
Mandenmaker 18, 5253 RC Nieuwkuijk
Postbus 22, 5150 AA Drunen
T : +31 (0)73 518 66 00
F : +31 (0)73 518 66 99
I : www.vandelftgroep.nl
E : info@vandelftgroep.nl

Opdrachtgever : Werkzaak Rivierenland			
Aannemer : Burgland Bouw			
Adviseur : Becks			
Projectnaam : WZR Poppenbouwing 18 Geldermalsen			
Onderwerp : Elektrotechnische installaties			Schaal : 1:1
: Installatieschema OVK-D			Formaat : A2
Projectnummer : 25160069	Wijziging datums :		Tekeningnr. :
Teken datum : 18-11-2016	A 01-06-2017	D	E405
Getekend door : KBN	B	E	
Controle door : AMK	C	F	