



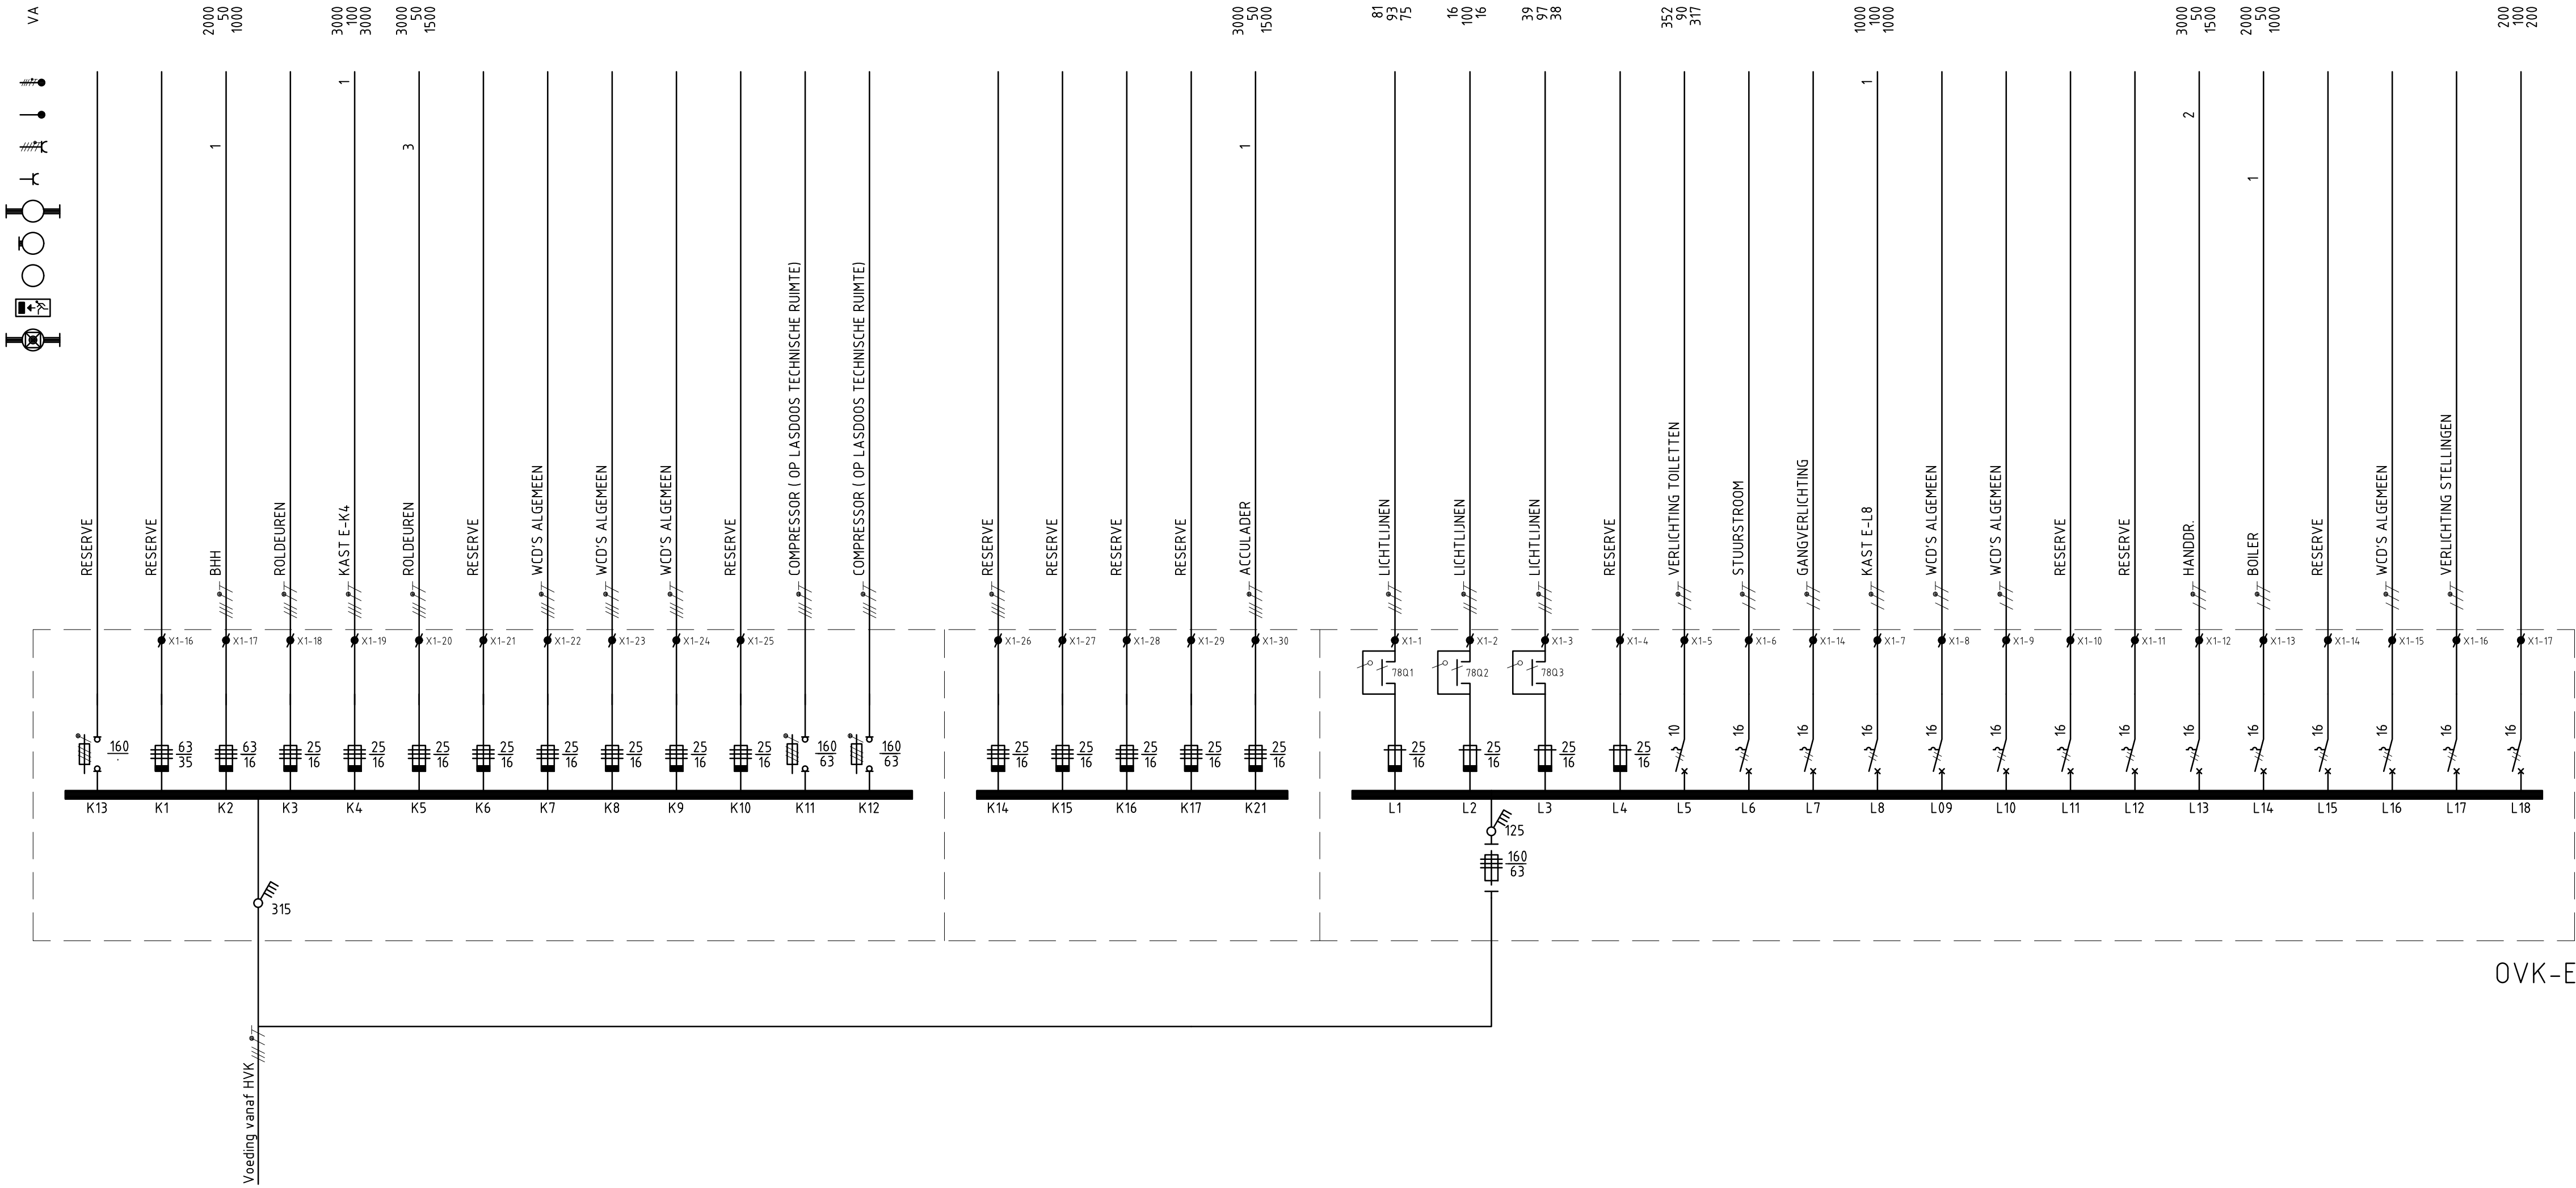

OVK-E

3/N 400/230V 50Hz			
Groep	Vermogen	Gelijk (%)	Gelijk (VA)
K2	2000	50	1000
K4	3000	100	3000
K5	3000	50	1500
K21	3000	50	1500
L1	81	93	75
L2	16	100	16
L3	39	97	38
L5	352	90	317
L8	1000	100	1000
L13	3000	50	1500
L14	2000	50	1000
L18	200	100	200
--	----	--	----
TOTAAL [kVA]	17.7	63	11.1
TOTAAL + 20%	21.2		13.4

REVISIE

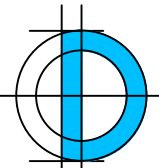

VAN DELFT GROEP
KLIMAATTECHNIEK | SANITAIRTECHNIEK | ELEKTROTECHNIEK | TECHNISCH BEHEER

Van Delft Installatie BV
Mandenmaker 18, 5253 RC Nieuwkuijk
Postbus 22, 5150 AA Drunen
T : +31 (0)73 518 66 00
F : +31 (0)73 518 66 99
I : www.vandelftgroep.nl
E : info@vandelftgroep.nl

Opdrachtgever : Werkzaak Rivierenland			
Aannemer : Burgland Bouw			
Adviseur : Becks			
Projectnaam : WZR Poppenbouwing 18 Geldermalsen			
Onderwerp : Elektrotechnische installaties		Schaal : 1:1	
: Installatieschema OVK-F		Formaat : A1	
Projectnummer : 25160069	Wijziging datums:	Tekeningnr. :	
Teken datum : 18-11-2016	A 01-06-2017	D	E406
Getekend door : KBN	B	E	
Controle door : AMK	C	F	

Bestandsnaam: E406.dwg