


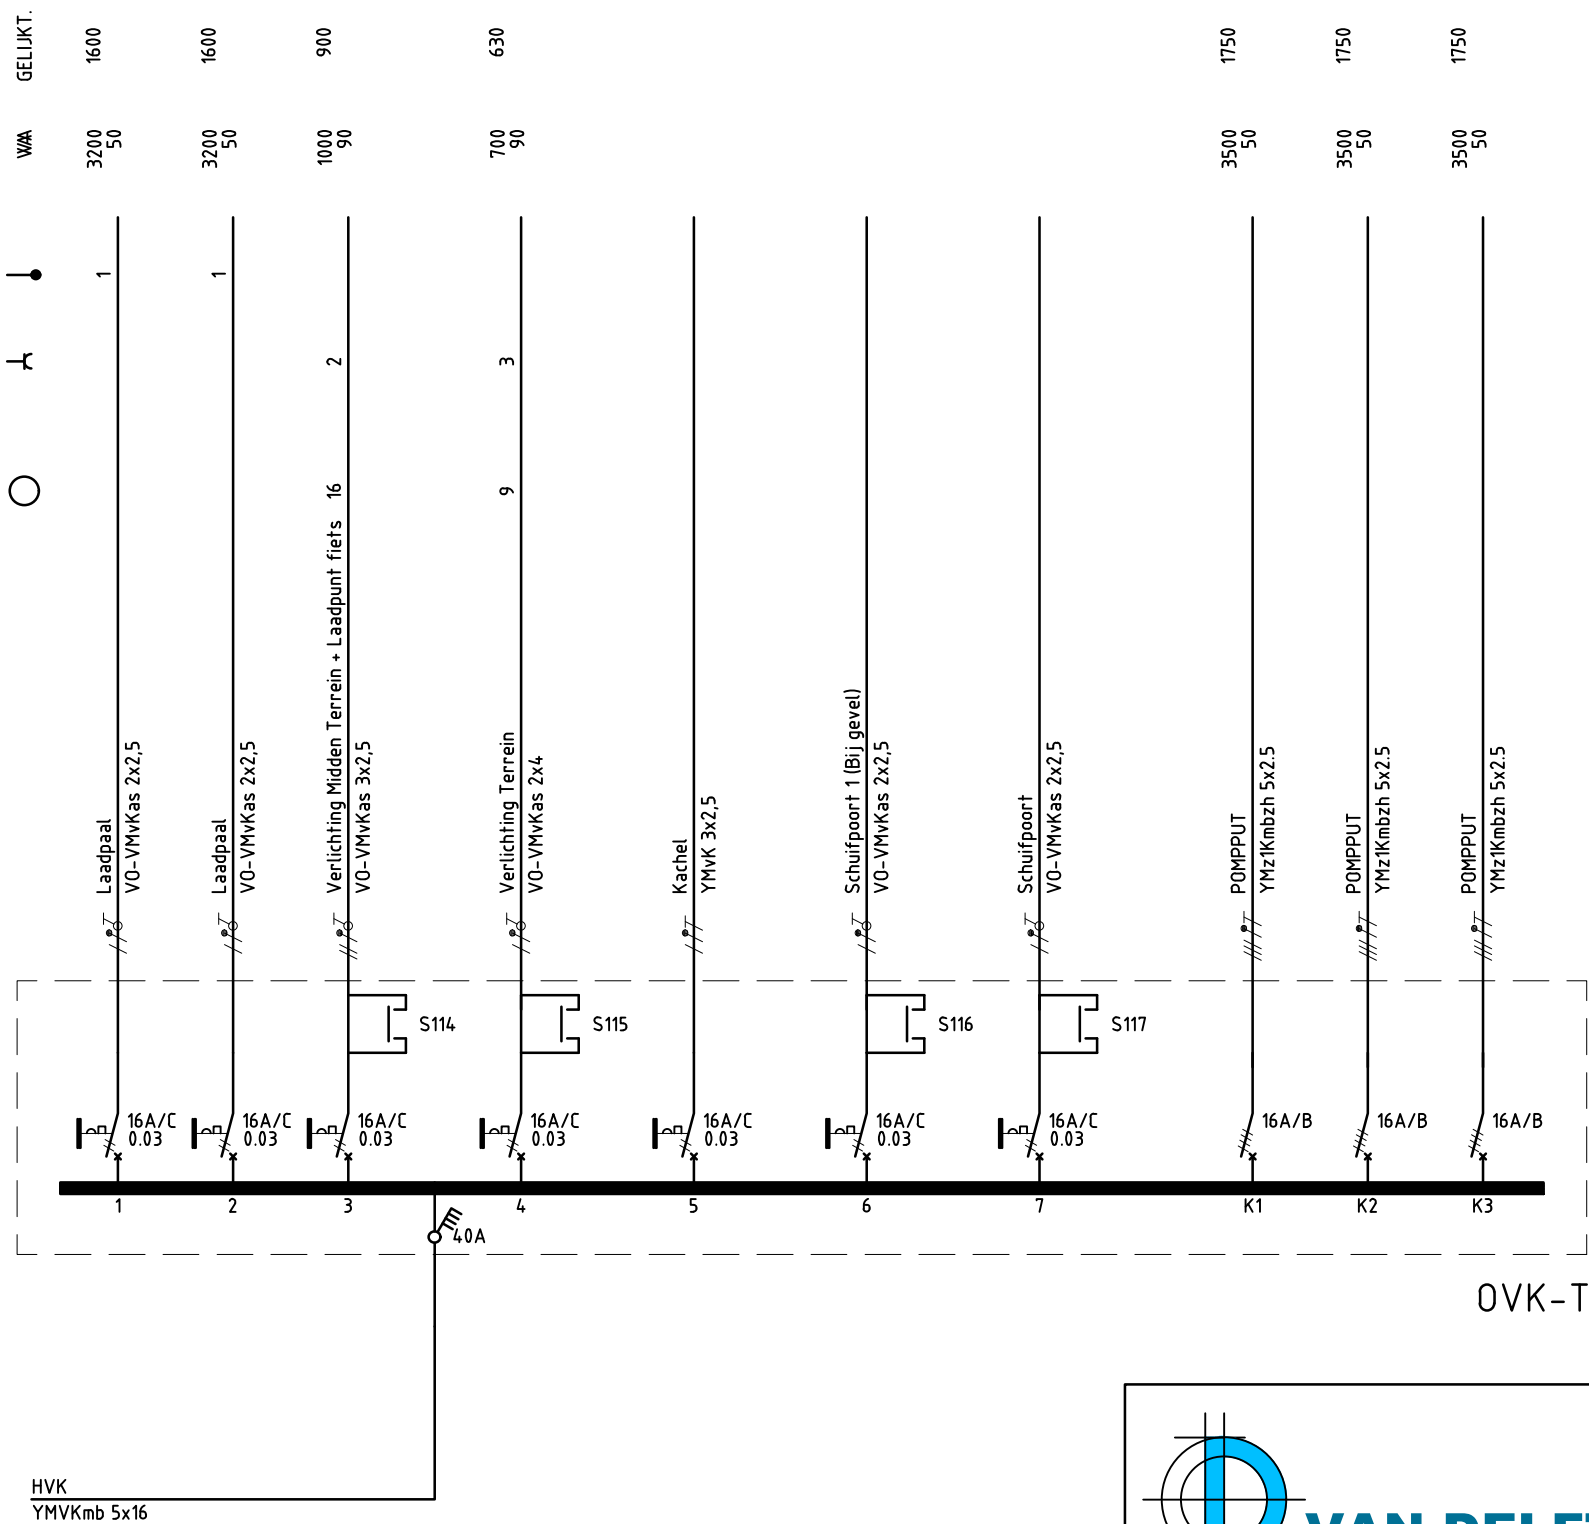

OVK-T

3/N 400/230V 50Hz			
Groep	Vermogen	Gelijk (%)	Gelijk (VA)
1	3200	50	1600
2	3200	50	1600
3	1000	90	900
4	700	90	630
K1	3500	50	1750
K2	3500	50	1750
K3	3500	50	1750
--	-----	--	-----
TOTAAL [kVA]	18.6	54	10.0
TOTAAL + 20%	22.3		12.0

REVISIE



KLIMAATTECHNIEK | SANITAIRTECHNIEK | ELEKTROTECHNIEK | TECHNISCH BEHEER

Van Delft Installatie BV

Mandenmaker 18, 5253 RC Nieuwkuijk
Postbus 22, 5150 AA Drunen
T : +31 (0)73 518 66 00
F : +31 (0)73 518 66 99
I : www.vandelftgroep.nl
E : info@vandelftgroep.nl

Opdrachtgever : Werkzaam Rivierenland			
Aannemer : Burgland Bouw			
Adviseur : Becks			
Projectnaam : WZR Poppenbouwing 18 Geldermalsen			
Onderwerp : Elektrotechnische installaties : Installatieschema OVK-T			Schaal : 1:1
			Formaat : A3
Projectnummer : 25160069		Wijziging datums :	
Teken datum : 03-04-2017	A	01-06-2017	D
Getekend door : MBR	B		E
Controle door : ADH	C		F
			Tekeningnr. : E412