


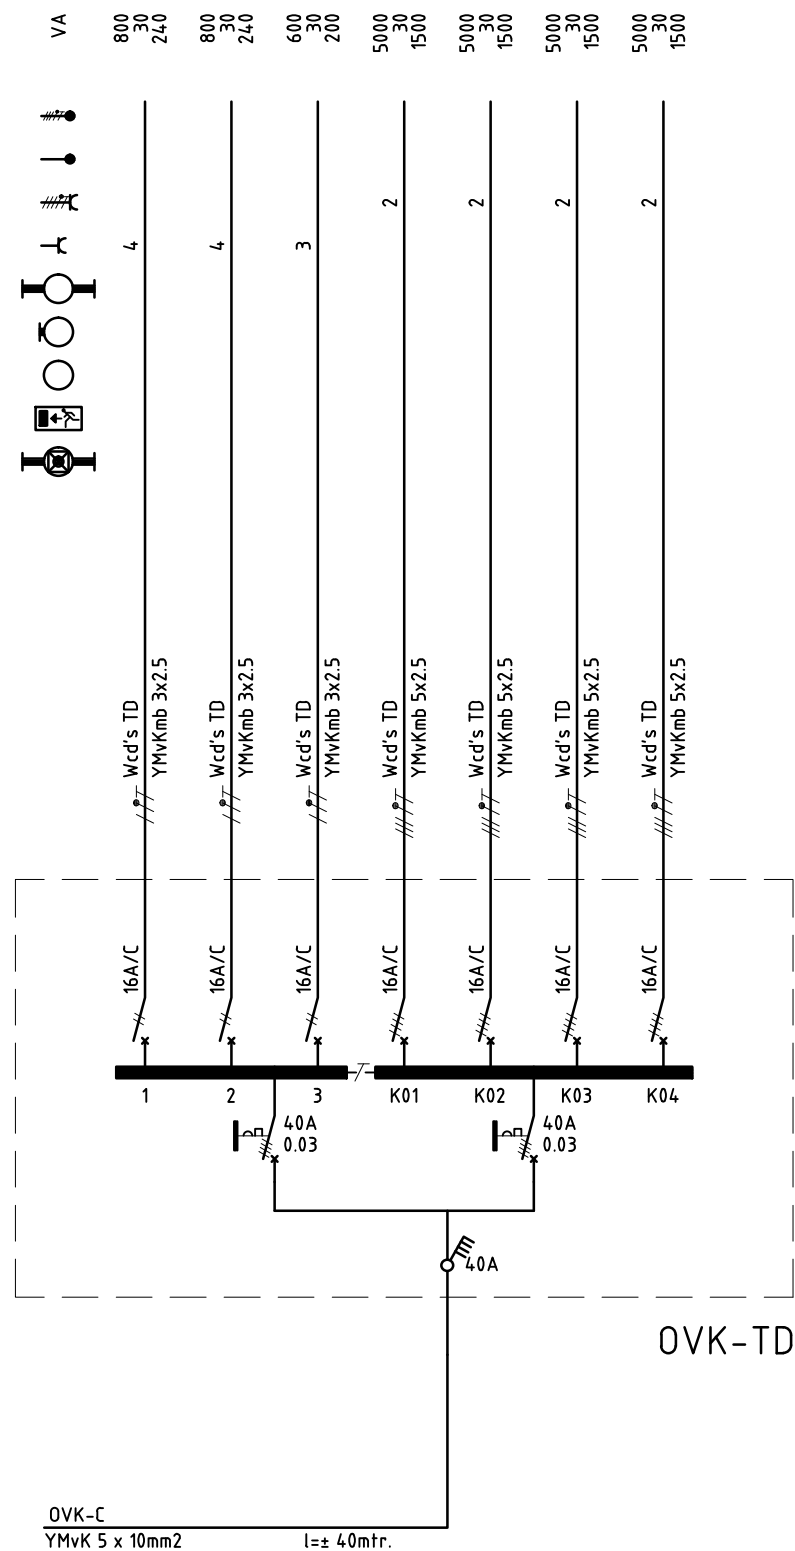


OVK-TD

3/N 400/230V 50Hz

Groep	Vermogen	Gelijk (%)	Gelijk (VA)
1	800	30	240
2	800	30	240
3	800	30	240
4	5000	30	1500
5	5000	30	1500
6	5000	30	1500
7	5000	30	1500
--	-----	--	-----
TOTAAL [kVA]	22.4	30	6.72
TOTAAL + 20%	26.8		8.06

REVISIE

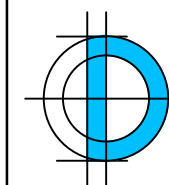

VAN DELFT GROEP

KLIMAATTECHNIEK | SANITAIRTECHNIEK | ELEKTROTECHNIEK | TECHNISCH BEHEER

Van Delft Installatie BV

Mandenmaker 18, 5253 RC Nieuwkuijk
Postbus 22, 5150 AA Drunen

T : +31 (0)73 518 66 00

F : +31 (0)73 518 66 99

I : www.vandelftgroep.nl

E : info@vandelftgroep.nl

Opdrachtgever : Werkzaak Rivierenland

Aannemer : Burgland Bouw

Adviseur : Becks

Projectnaam : WZR Poppenbouwing 18 Geldermalsen

Onderwerp : Elektrotechnische installaties

: Installatieschema OVK-TD

Projectnummer : 25160069

Teken datum : 01-06-2017

Getekend door : MBR

Controle door : ADH

Wijziging datums:

A 01-06-2017 D

B E

C F

Schaal : 1:1

Formaat : A3

Tekeningnr. :

E413

Bestandsnaam : E413.dwg